Kumskjema						
Kum nr:	Type	Dim:	Topp ca.	Bunn	Utløp	Innl
1	Brannkum	1200	82.30	80.60	80.60	
2	Sandfangkum	1000	82.30	79.40	80.00	
3	Testkum	ca. 1600	--.--	--.--	--.--	
4	Oljeutsk. m/sandfang					80.9
5	Stake/Spylekum SPV					--.-
6	Sandfangkum før oljeutskiller					--

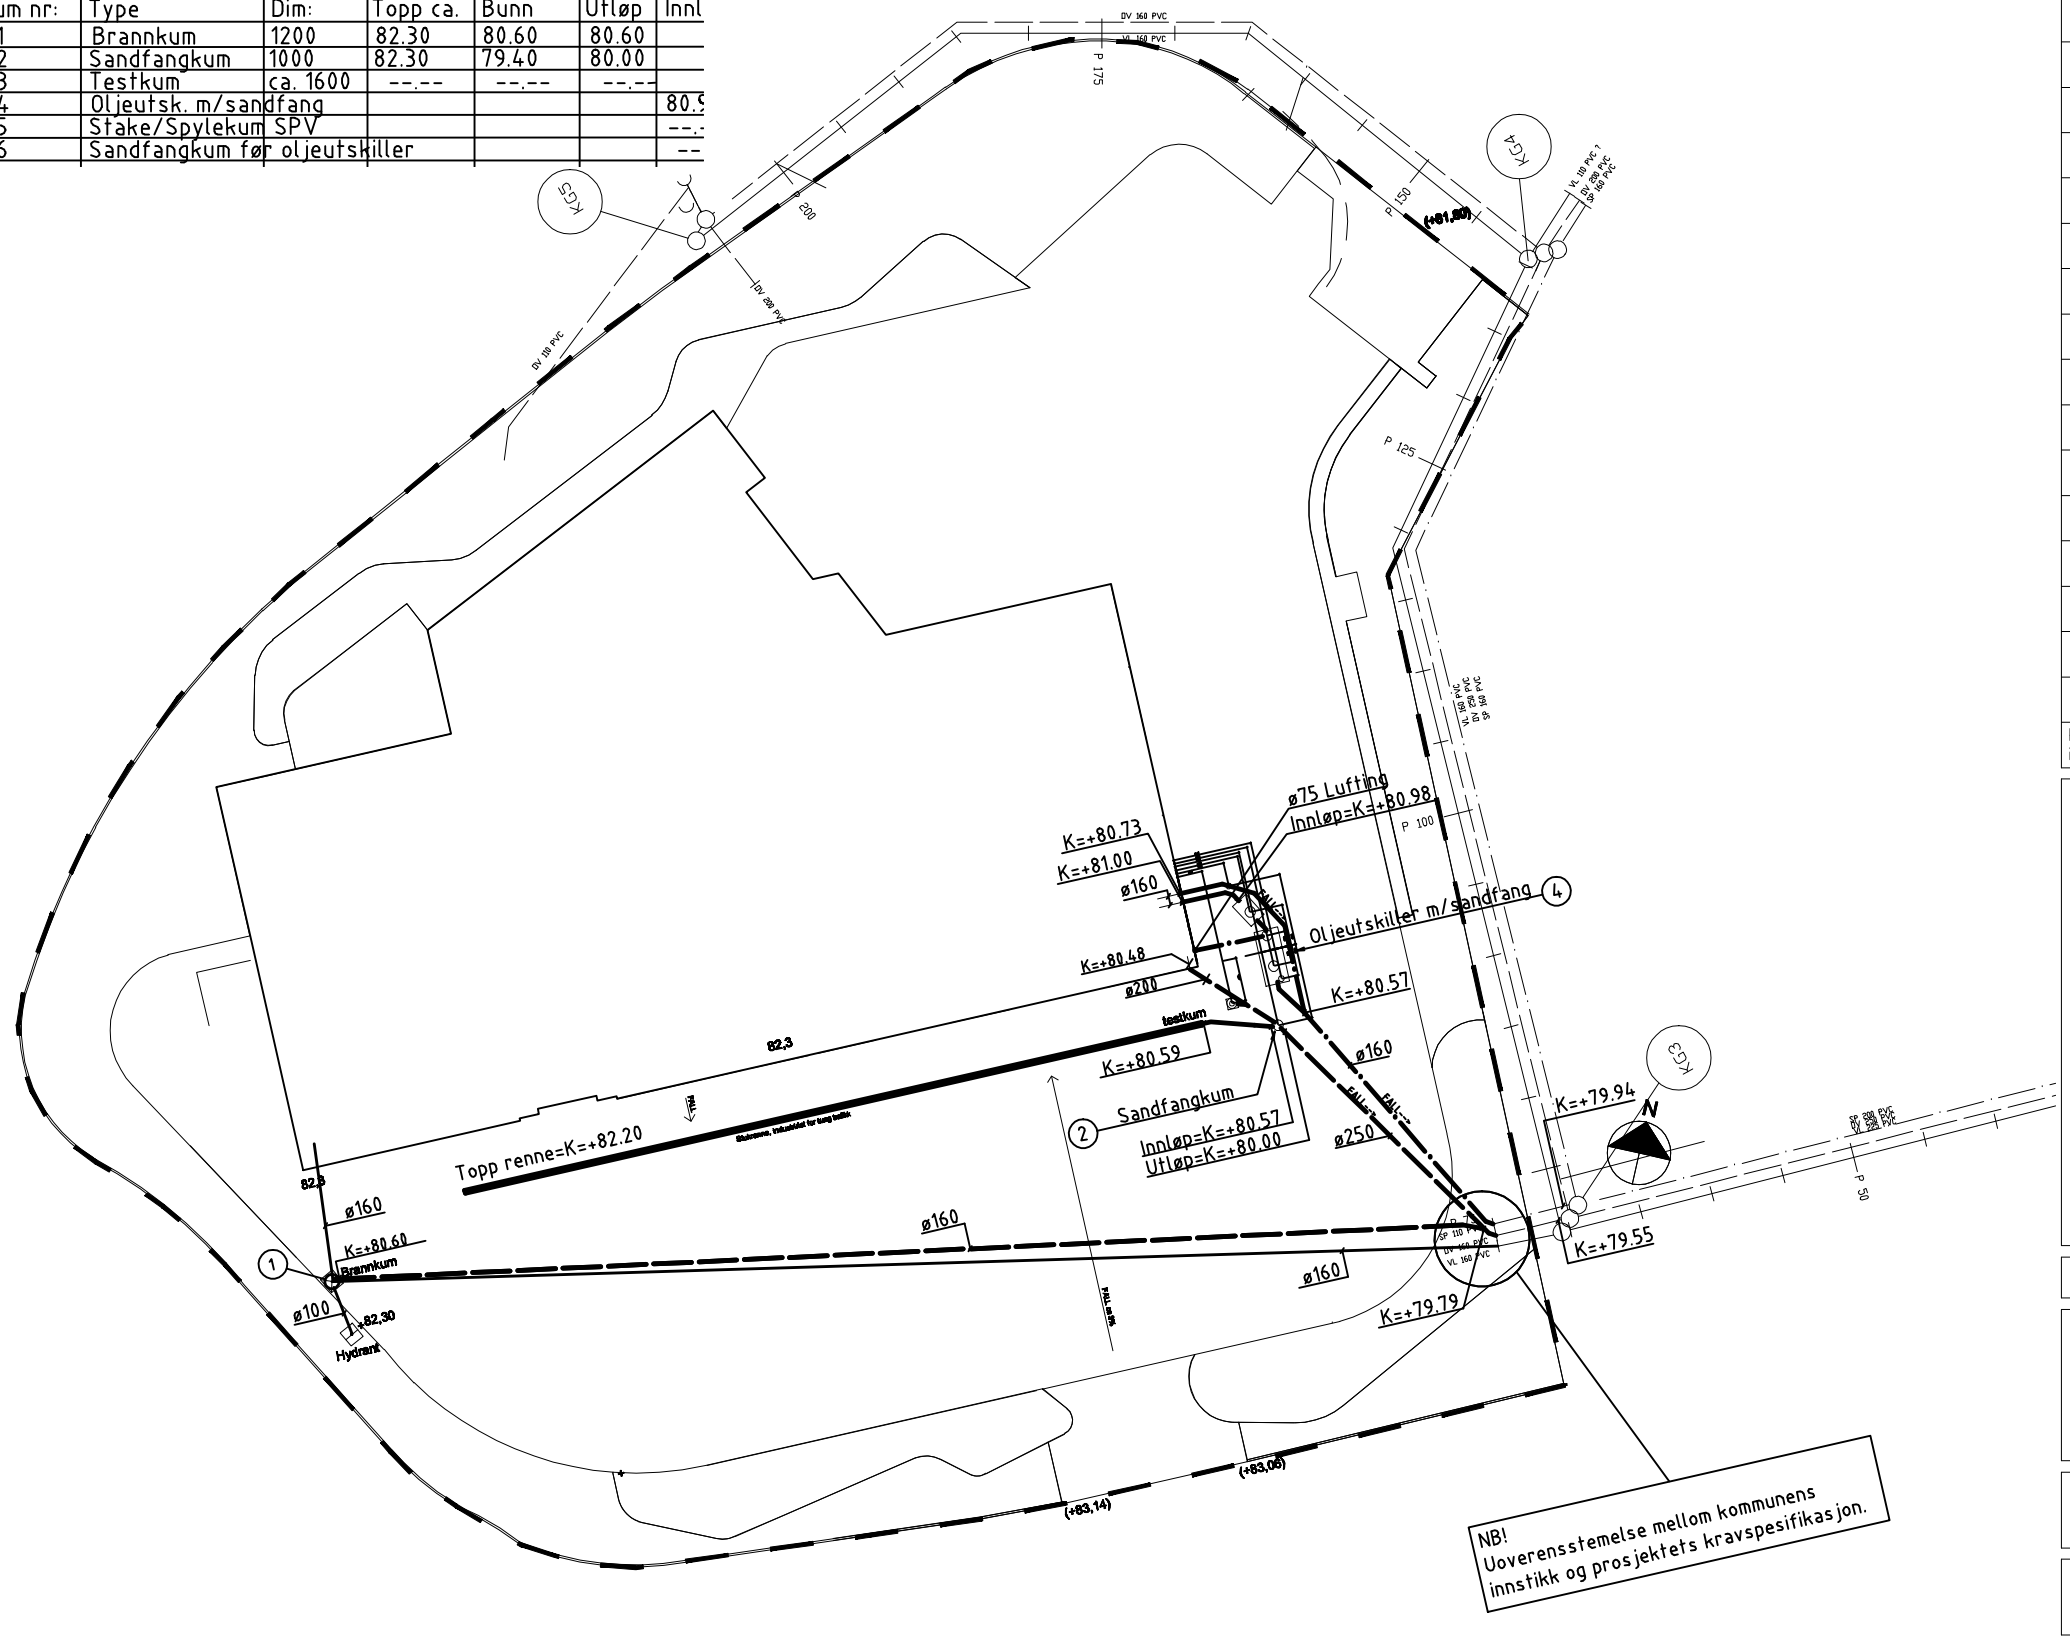

NB!
Uoverensstemelse mellom kommunens innstikk og prosjektets kravspesifikasjon.

FAGOMRÅDE	TEGN. STATUS	OPPDR. NR.
VVS		705700
	TEGN. TITTEL: Utomhusplan	TEGN. NR.: V30-001 / REV.: G

Rev. index	Dato	Sign.	Beskrivelse	Godkj.
G	12.08.2009	GAT	Som bygget.	KE
F	03.12.2008	GAT	Korr. oljeutsk. + tegnet inn lufting.	KE
E	16.10.2008	GAT	Endret dim. overvann.	KE
D	14.10.2008	GAT	Endret på avløpsledn. fra brannkum.	KE
C	14.10.2008	GAT	Div. korr.på kotesh. og dim. + påført kumskjema.	KE
B	13.10.2008	GAT	Korr. påkopl. pkt. fra brannkum.	KE
A	13.10.2008	GAT	Korr. dim. avløp fra brannkum.	KE

ARK.GRUNNLAG:

ANLEGG
Kopstad Brannstasjon
VA-anlegg

TEGN. TITTEL: Utomhusplan
TEGN. STATUS:

MÅLESTOKK:	OPPDR. NR.	TEGNET	KONTR.	GODKJ.
1:500	705700	GAT	KE	KE

DATO:	TEGN. NR.	REV.
10.10.2008	V30-001	G

ingeniør petter nome as
Rådgivende ingeniører VVS
Energi og Miljø

A3