


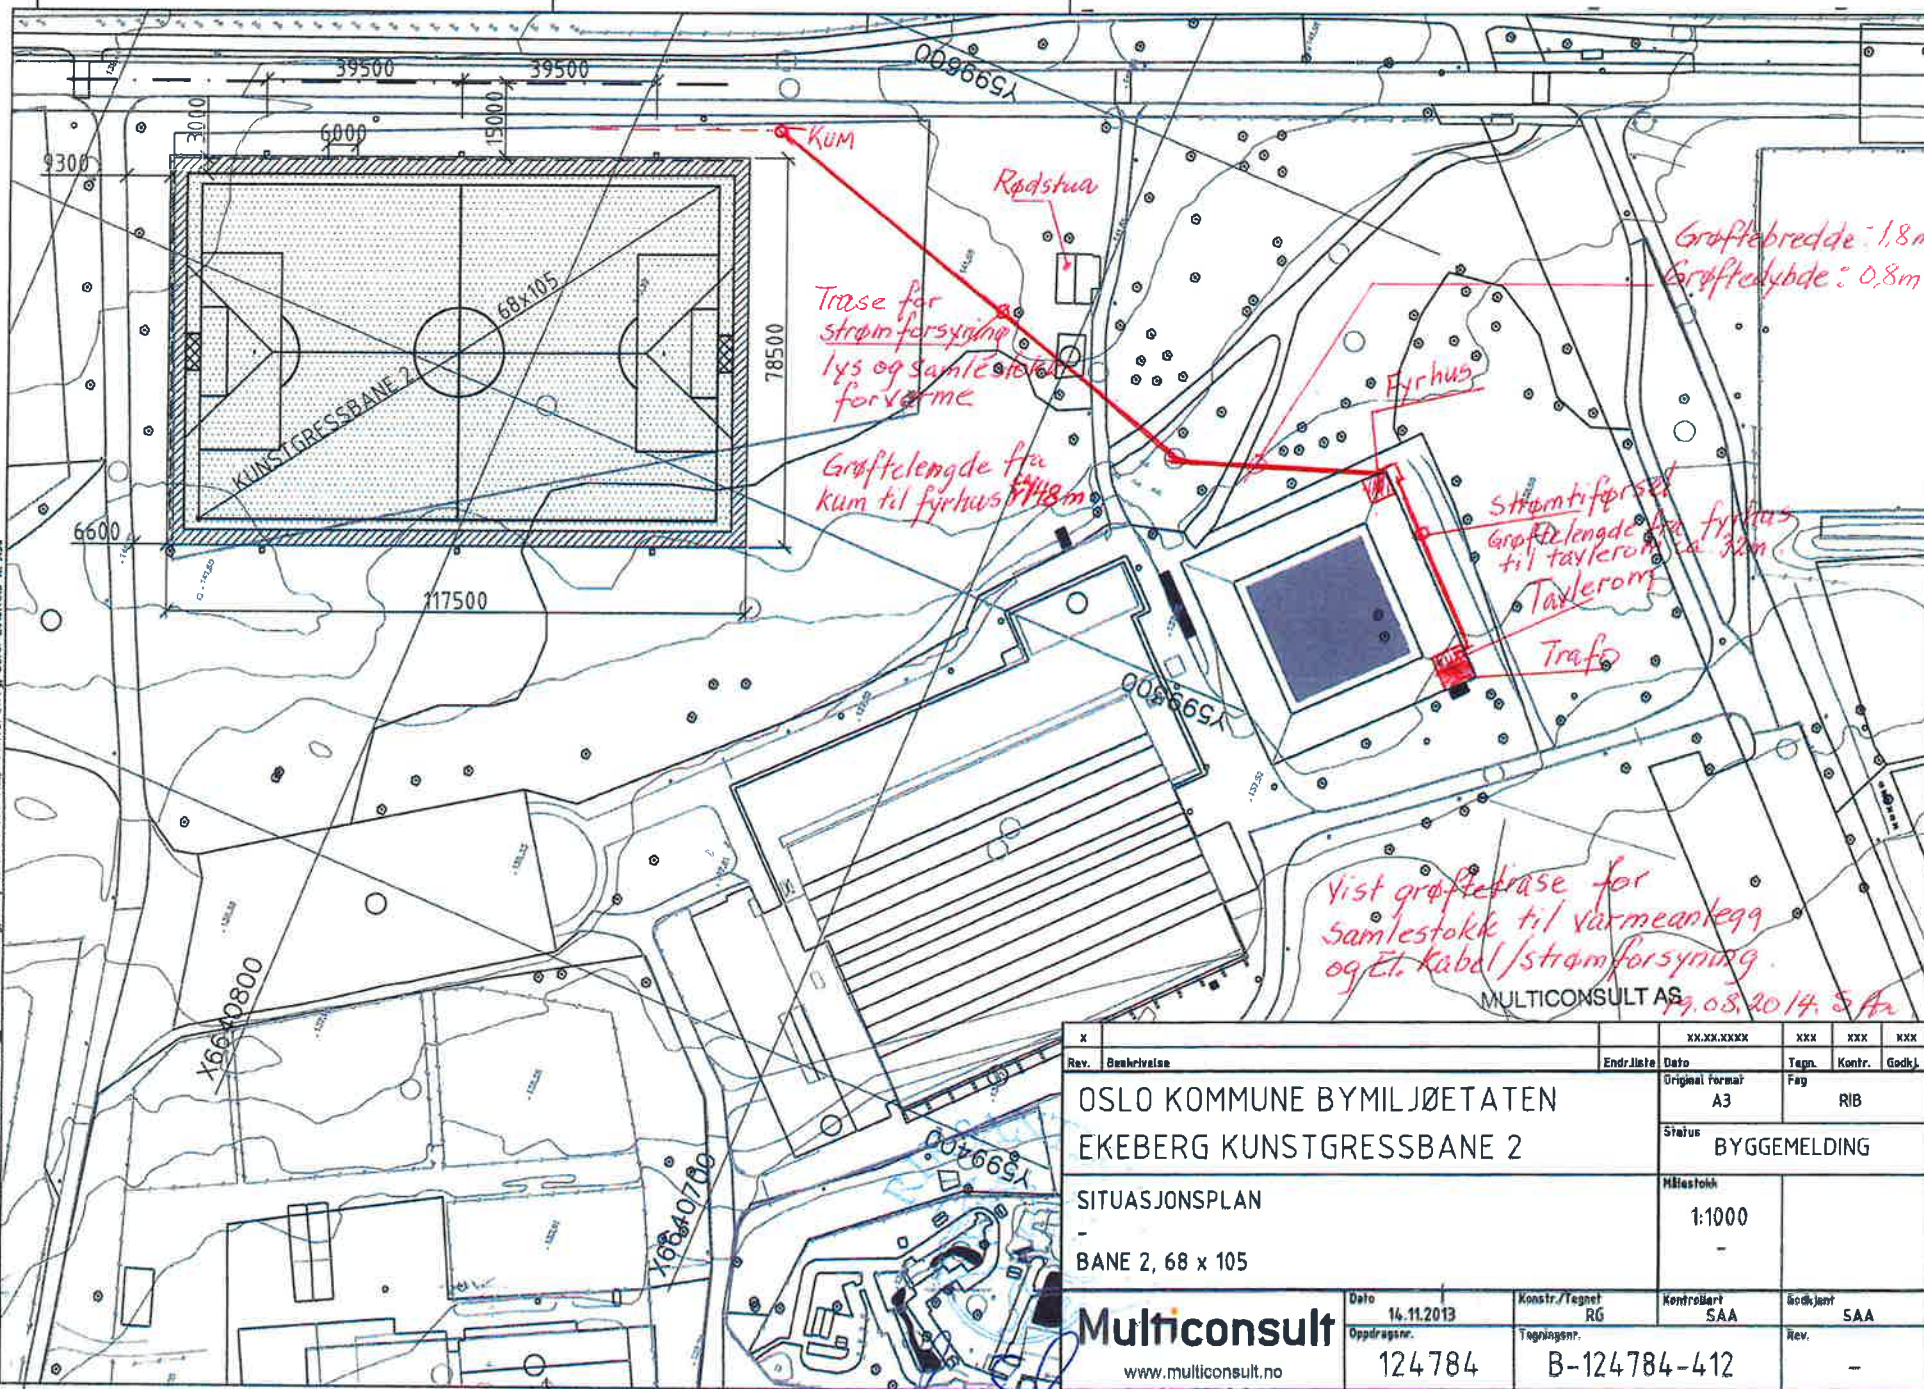

Rev.		Endr./Dato		Tegn.		Kontr.		Godkj.	
OSLO KOMMUNE BYMILJØETATEN		Original format		A3		Fag		RIB	
EKEBERG KUNSTGRESSBANE 2		Status		BYGGEMELDING		Målestokk		1:1000	
SITUASJONSPLAN		Målestokk		1:1000		Konstr./Tegnet		RG	
BANE 2, 68 x 105		Oppdragsnr.		124784		Tegningsnr.		B-124784-412	
Multiconsult		Dato		14.11.2013		Kontrollant		SAA	
www.multiconsult.no		Rev.		-		SAA		-	

