

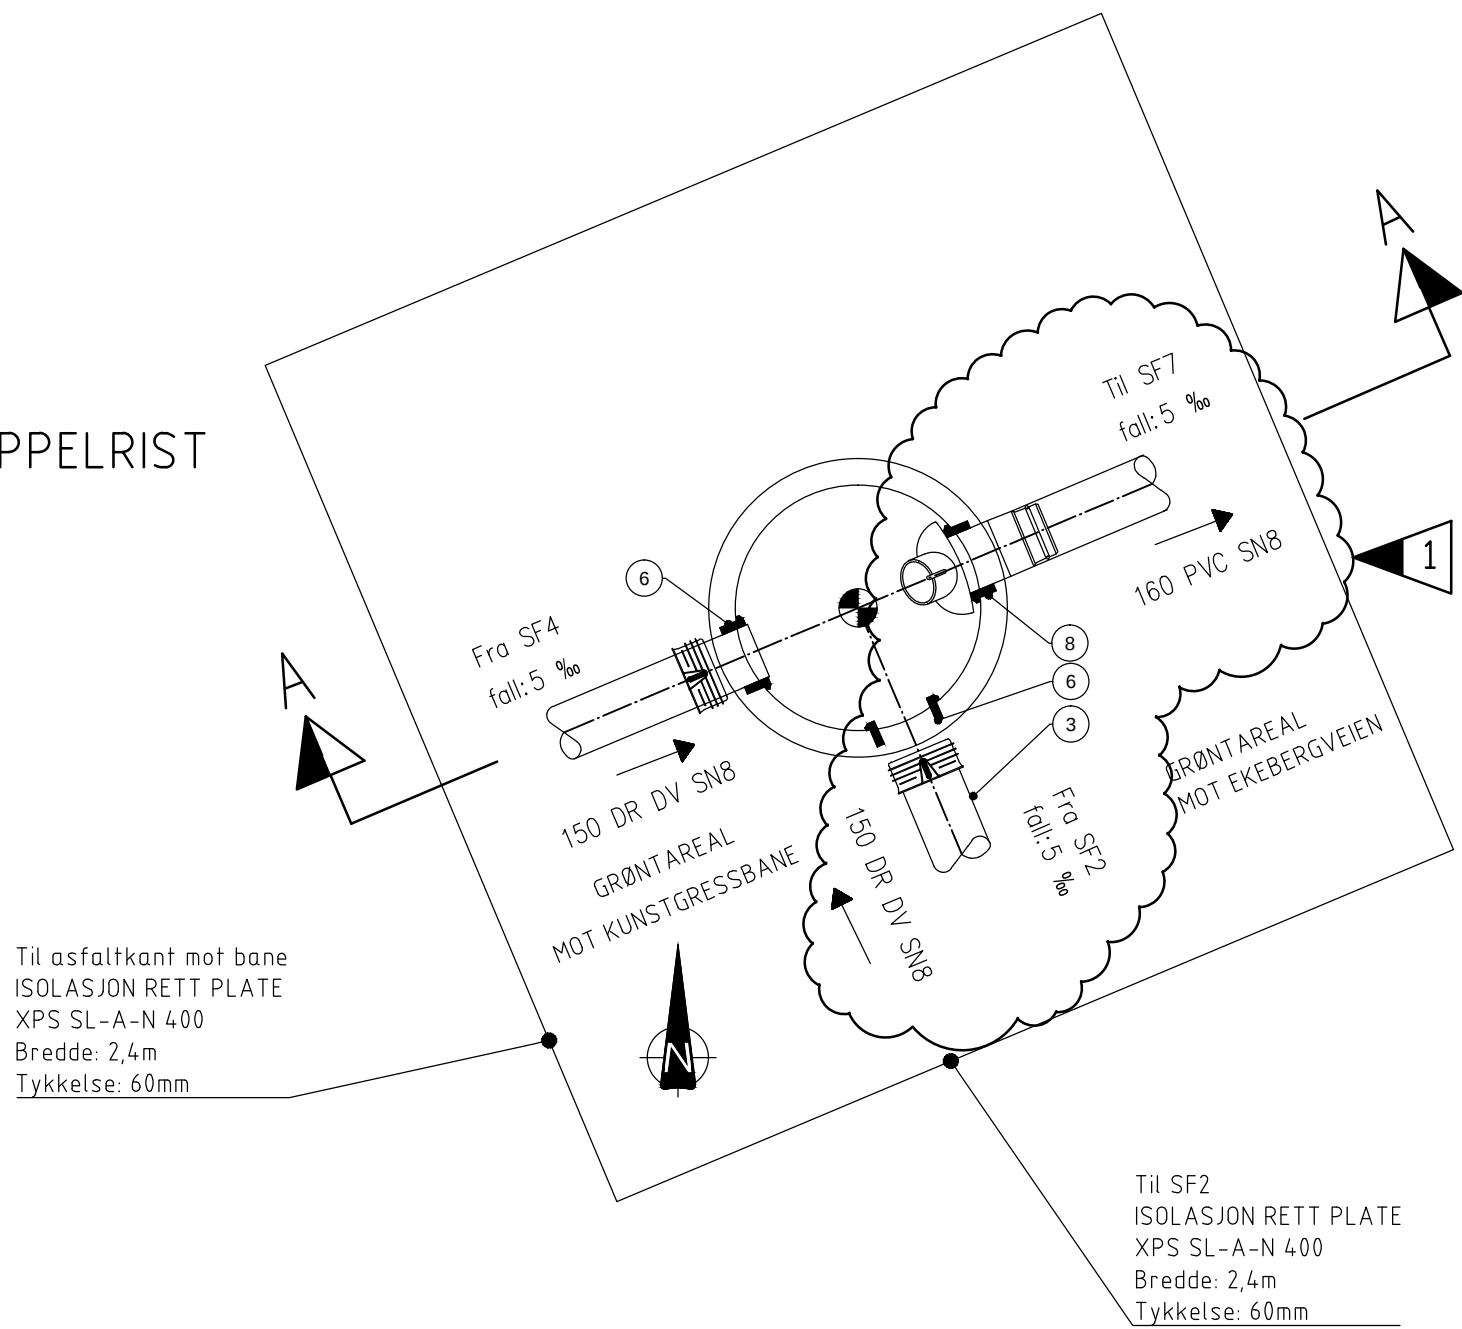


PLAN, SF1
DN650 M/KUPPELRIST
1:20 (A1)

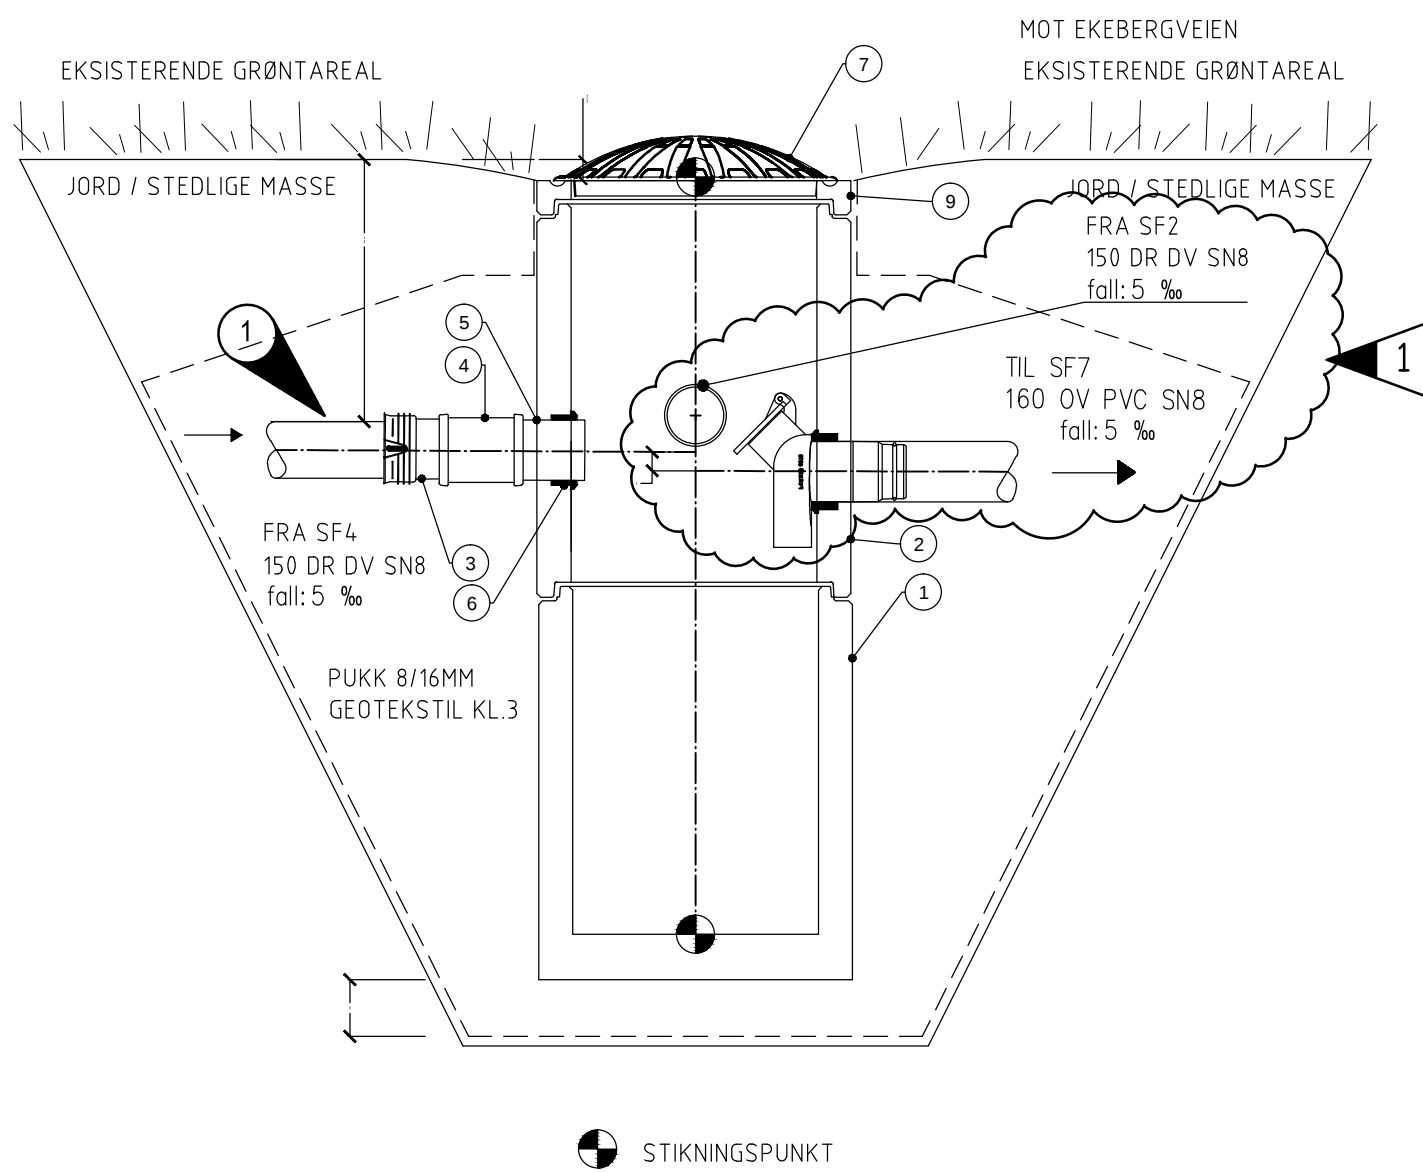

SNITT A-A, SF1
DN650 M/KUPPELRIST
1:20 (A1)

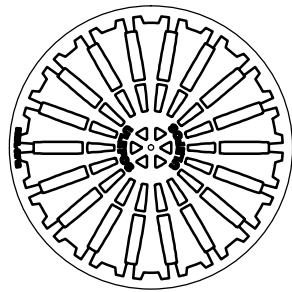

STYKKELISTE SANDFANG 1

NR	BESKRIVELSE	DIMENSJON	MATERIALE	ANTALL	MERKNAD
1	Kumring med bunn, fals, H: 1040mm	650	BET	1	
2	Kumring, fals, H: 1000mm	650	BET	1	
3	Overgang til glattrørsmuffe	150/160	PP	2	
4	Løpemuffe SN8	160	PVC-U	1	
5	Rør SN8, L: tilpasses	160	PVC-U	1	
6	AR pakning F-910	160	Gummi	2	
7	Flytende ramme og lav kuppelrist D400	650	STJ	1	
8	Dykker m/flytende lokk for frostoverløp	160	PP	1	
9	Avslutningsring fals FA50, H:50mm	650	Gummi	1	

BESTEMMELSER

1 Ledningen frostioleres med XPS plate T:80mm

HENVISNINGER

Tegning VA-125886-502
Tegning VA-125886-503
Tegning VA-125886-504
Tegning VA-125886-505
Tegning VA-125886-506
Tegning VA-125886-507
Tegning VA-125886-508

TEGNFORKLARING

Ny Eksist.

Oslo kommune-Bymiljøetaten
Ekeberg kunstgressbane 2

VA-Anlegg
Sandfang 1 (SF 1)

Original format
A1
Tegnings filnavn
LAV_T_kundefoljer

Målestokk
1:20
Multi
consult

Rev.	Beskrivelse	Dato	Tegn.	Kontr.	Godkj.
1	ENDRET FALLRETNING 150 DR DV OG UTLØP SF1 TIL SF7	21.05.2014	GLS	PPS	SAa
	TILBUDSTEGNING	07.03.2014	GLS	FARS	SAa

Seksjon VA-teknikk Nedre Skøyenvei 2, 0276 OSLO Tlf: 21585000	Dato 07.03.2014 Oppdragsnr. 125886	Konstr./Tegnet GLS Tegningsnr. VA-125886-502	Kontrollert FARS	Godkjent SAa Rev. 1
---	---	---	---------------------	------------------------------