



PLAN, SF2
DN650 M/KUPPELRIST
1:20 (A1)

Til asfaltkant mot bane
ISOLASJON RETT PLATE
XPS SL-A-N 400
Bredde: 2,4m
Tykkelse: 80mm

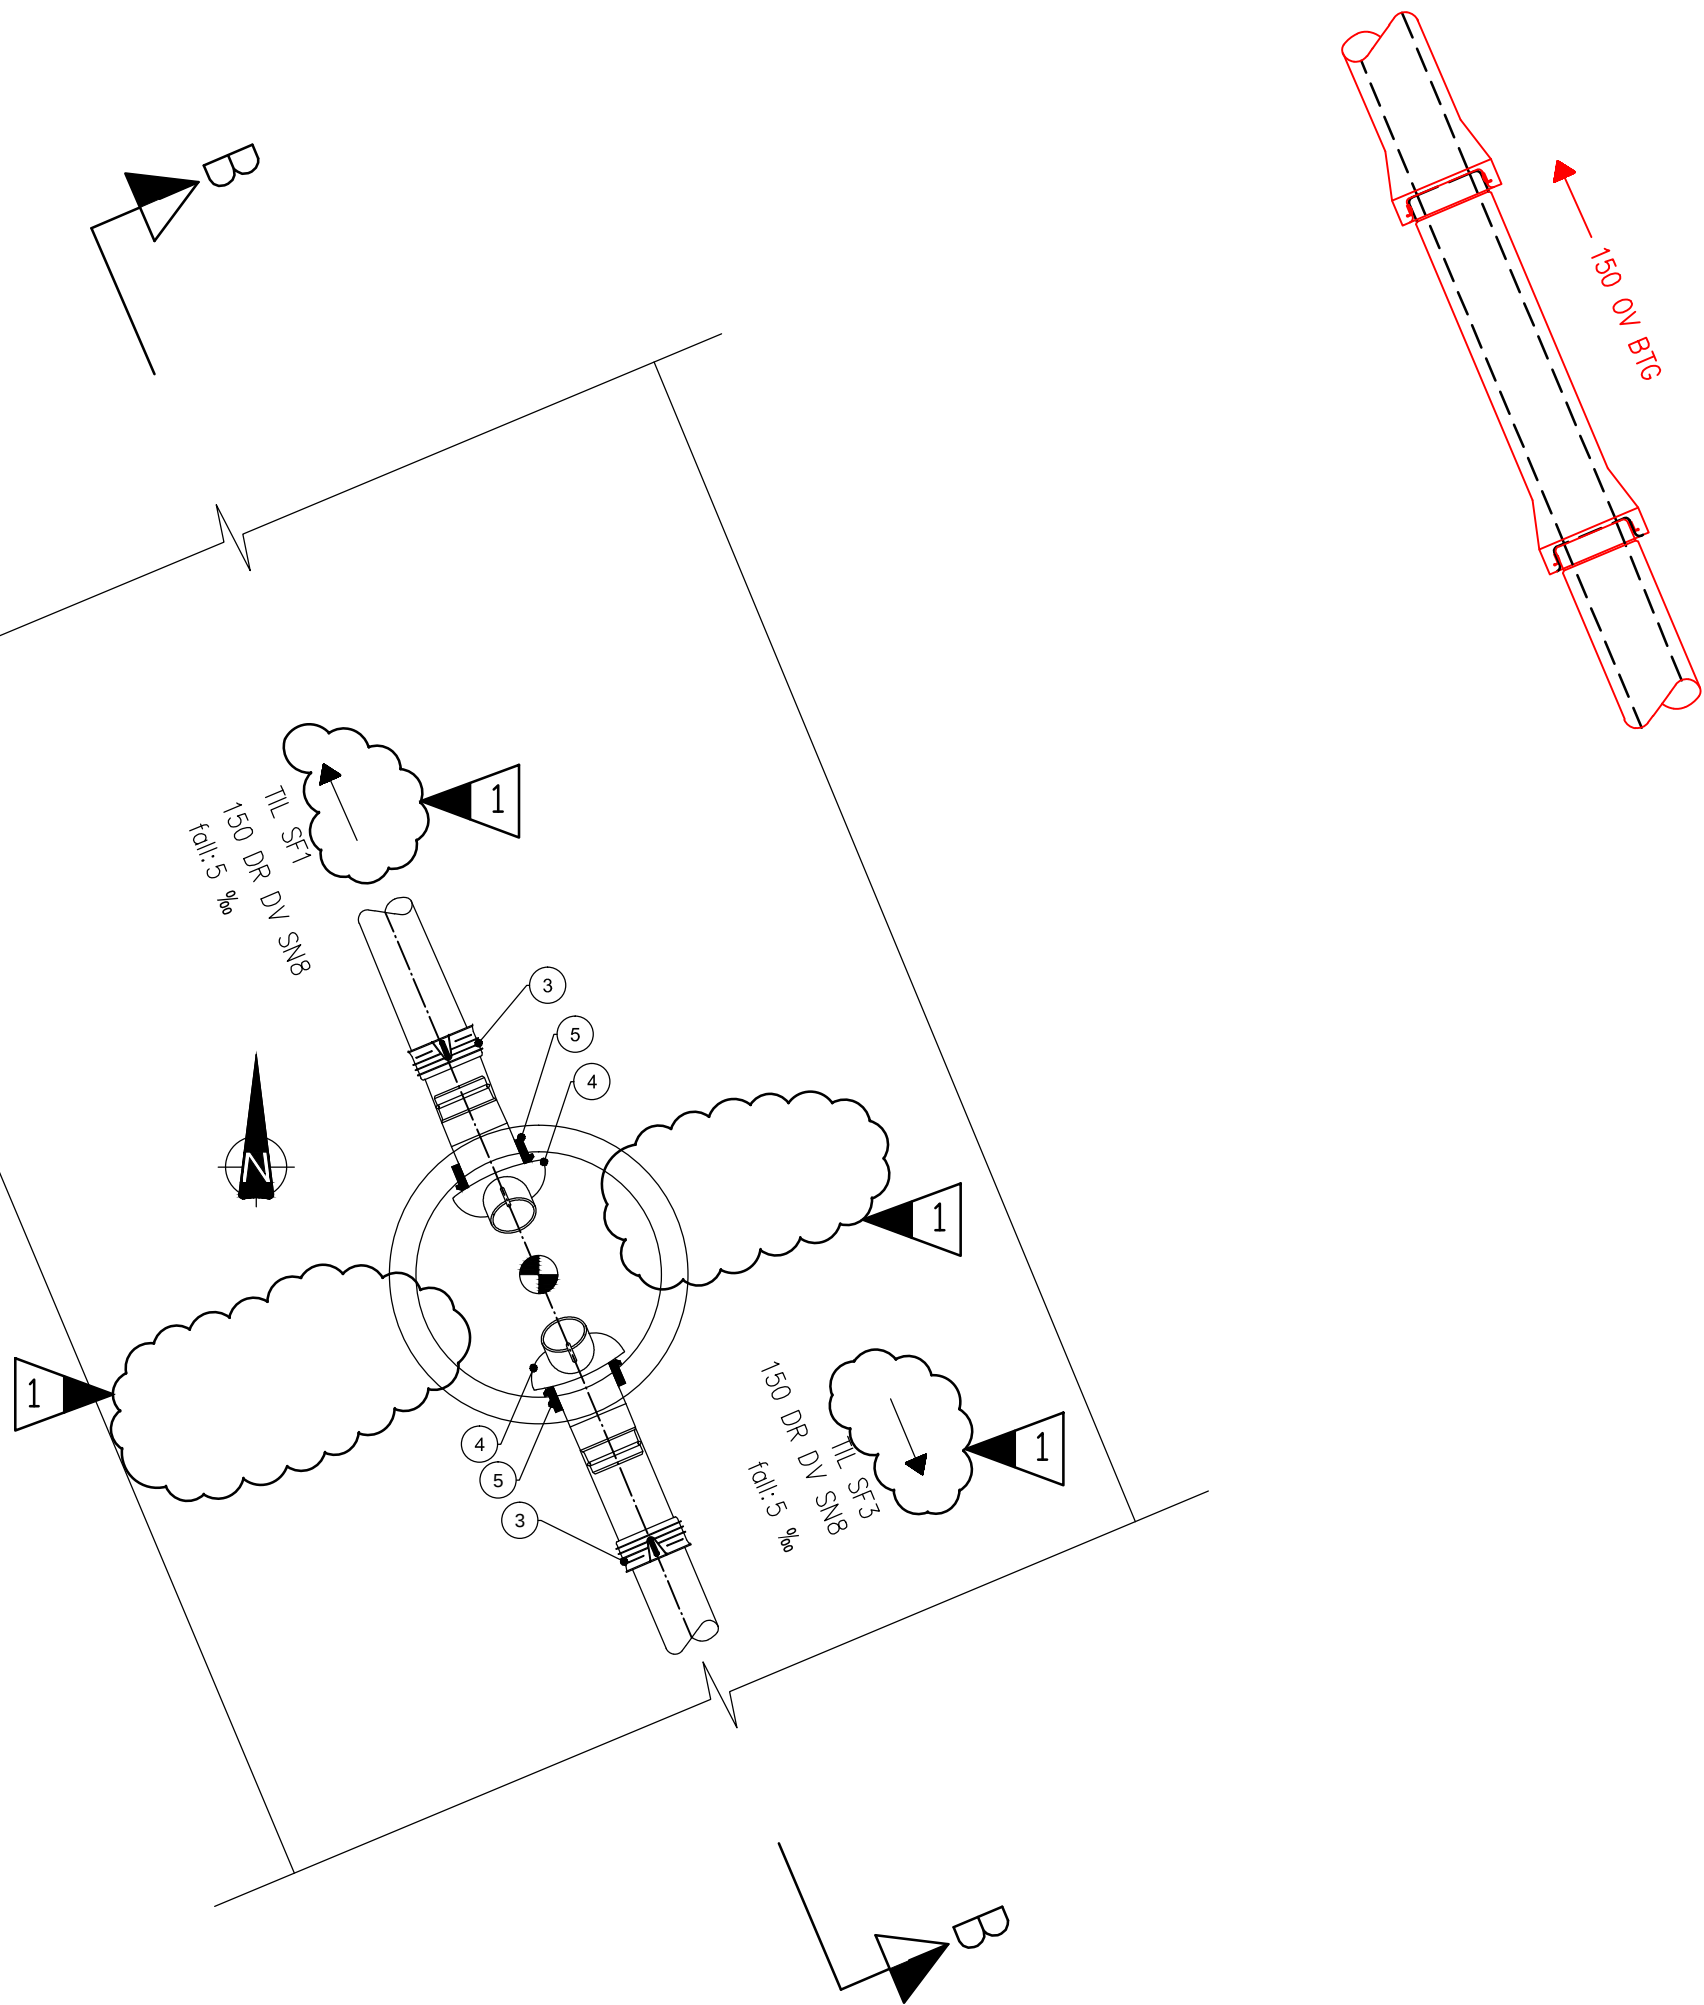

SNITT B-B, SF2
DN650 M/KUPPELRIST
1:20 (A1)

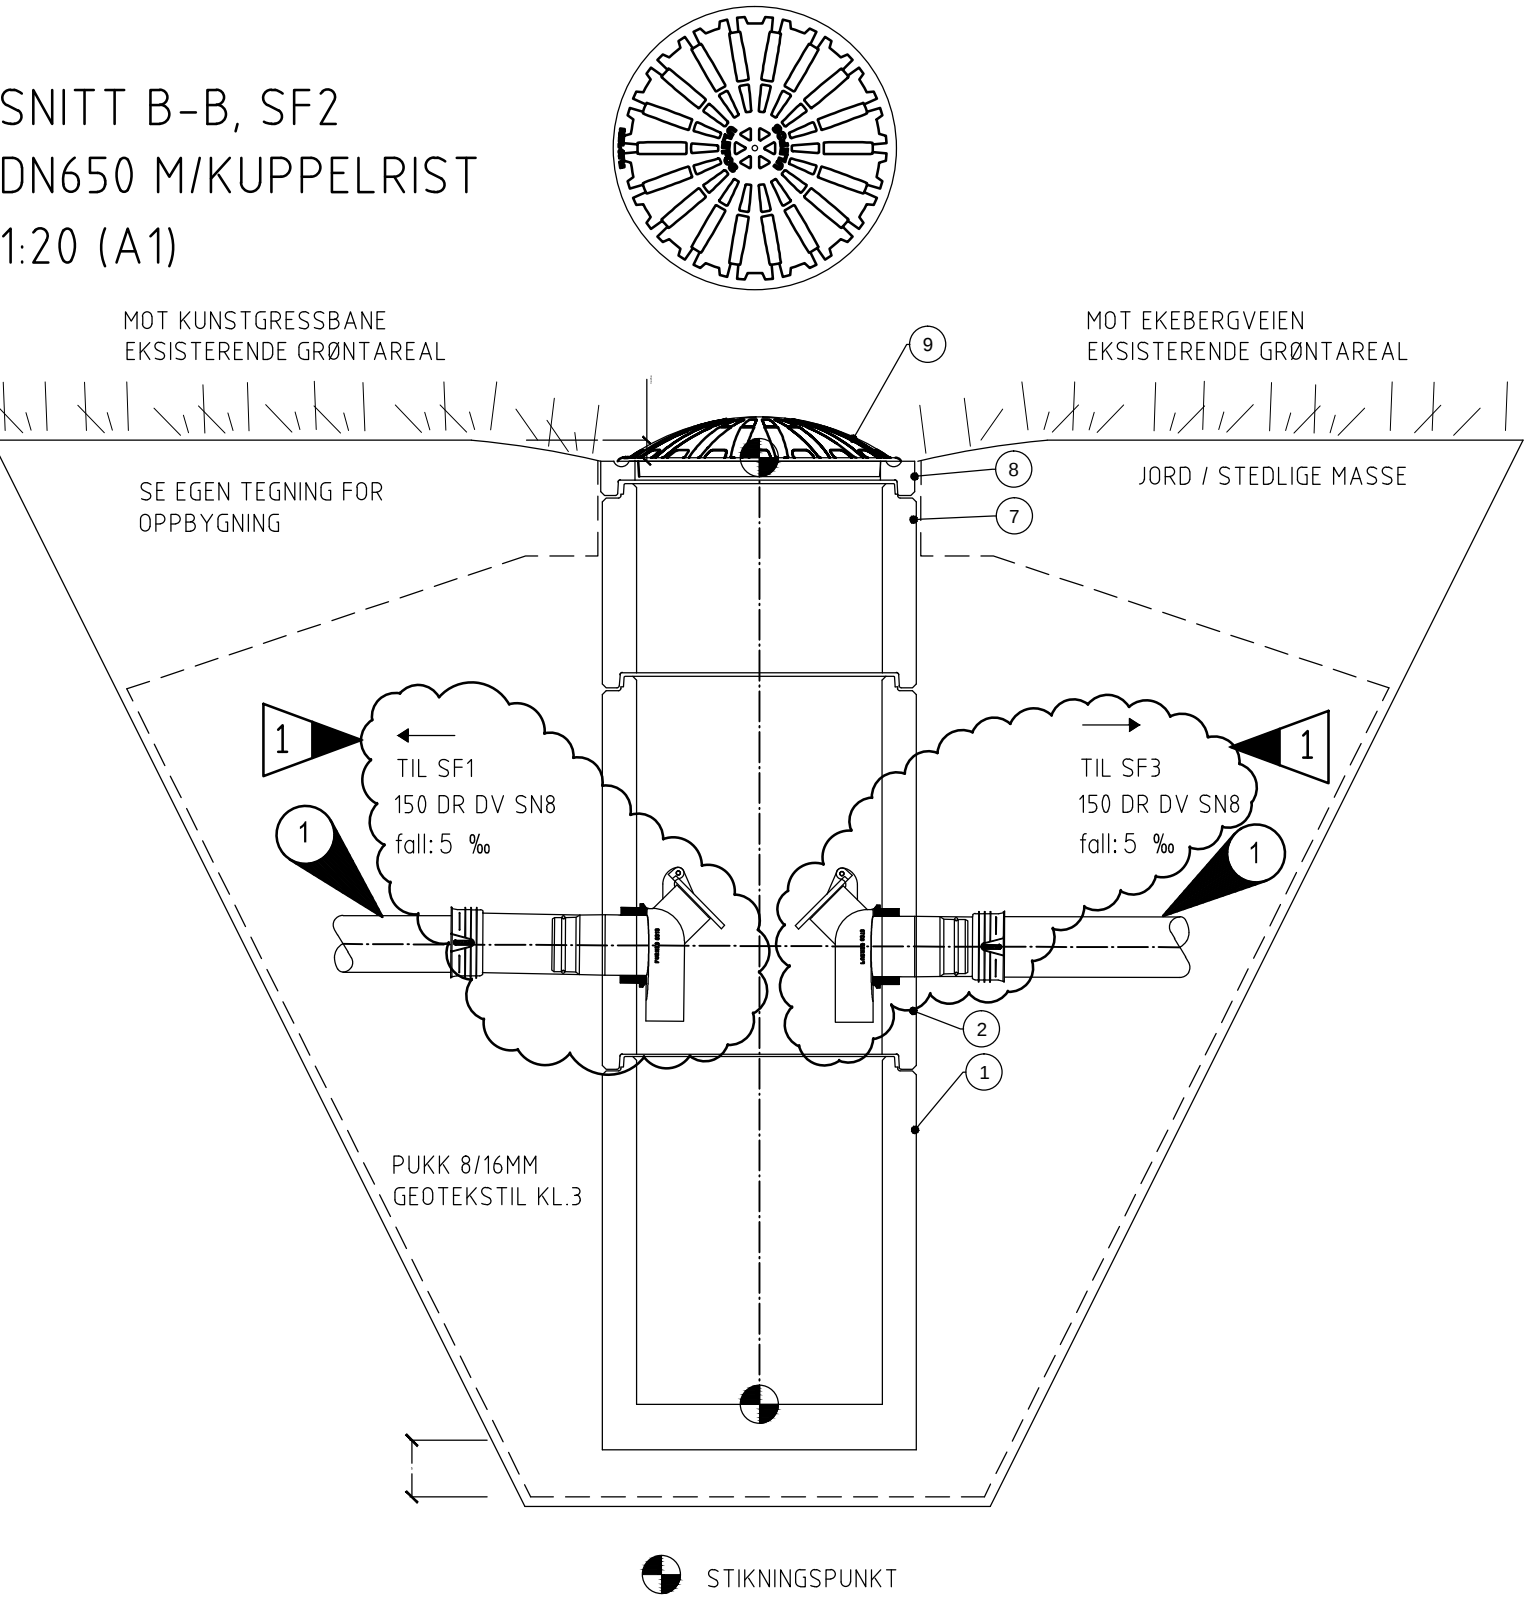

STYKKELISTE SANDFANG 2					
NR	BESKRIVELSE	DIMENSJON	MATERIALE	ANTALL	MERKNAD
1	Kumring med bunn, fals, H: 1040mm	650	BET	1	
2	Kumring, fals, H: 1000mm	650	BET	1	
3	Overgang til glattrørsmuffe	150/160	PP	2	
4	Dykker m/flytende lokk for frostoverløp	160	PP	2	
5	AR pakning F-910	160	Gummi	2	
7	Kumring, fals, H: 500mm	650	BET	1	
8	Avslutningsring fals FA50, H:50mm	650	Gummi	1	
9	Flytende ramme og lav kuppelrist D400	650	STJ	1	

Rev.	Beskrivelse	Date	Tegn.	Kontr.	Godkj.
1	ENDRET FALL TIL/FRA SF2, DR FRA TIDL. SF6 OG ØV160 TIL ØV1	21.05.2014	GLS	PPS	SAa
	TILBUDSTEGNING	13.03.2014	GLS	FARS	SAa

BESTEMMELSER

Ledningen frostioleres med XPS plate T:60mm

HENVISNINGER

Tegning VA-125886-502
Tegning VA-125886-503
Tegning VA-125886-504
Tegning VA-125886-505
Tegning VA-125886-506
Tegning VA-125886-507
Tegning VA-125886-508

TEGNFORKLARING

Ny Eksist.

Oslo kommune-Bymiljøetaten		Original format A1	Fag VA
Ekeberg kunstgressbane 2		Tegningens filnavn LAV_T_kundetaljer	
VA-Anlegg		Underlagets filnavn T_kundetaljer	
Sandfang 2 (SF2)		Målestokk 1:20	Multi consult
Seksjon VA-teknikk Nedre Skøyenvei 2, 0276 OSLO Tlf: 21585000	Date 13.03.2014 Oppdragsnr. 125886	Konstr./Tegnet GLS Tegningsnr. VA-125886-503	Kontrollert FARS Godkjent SAa Rev. 1