



PLAN, SF3
DN650 M/KUPPELRIST
1:20 (A1)

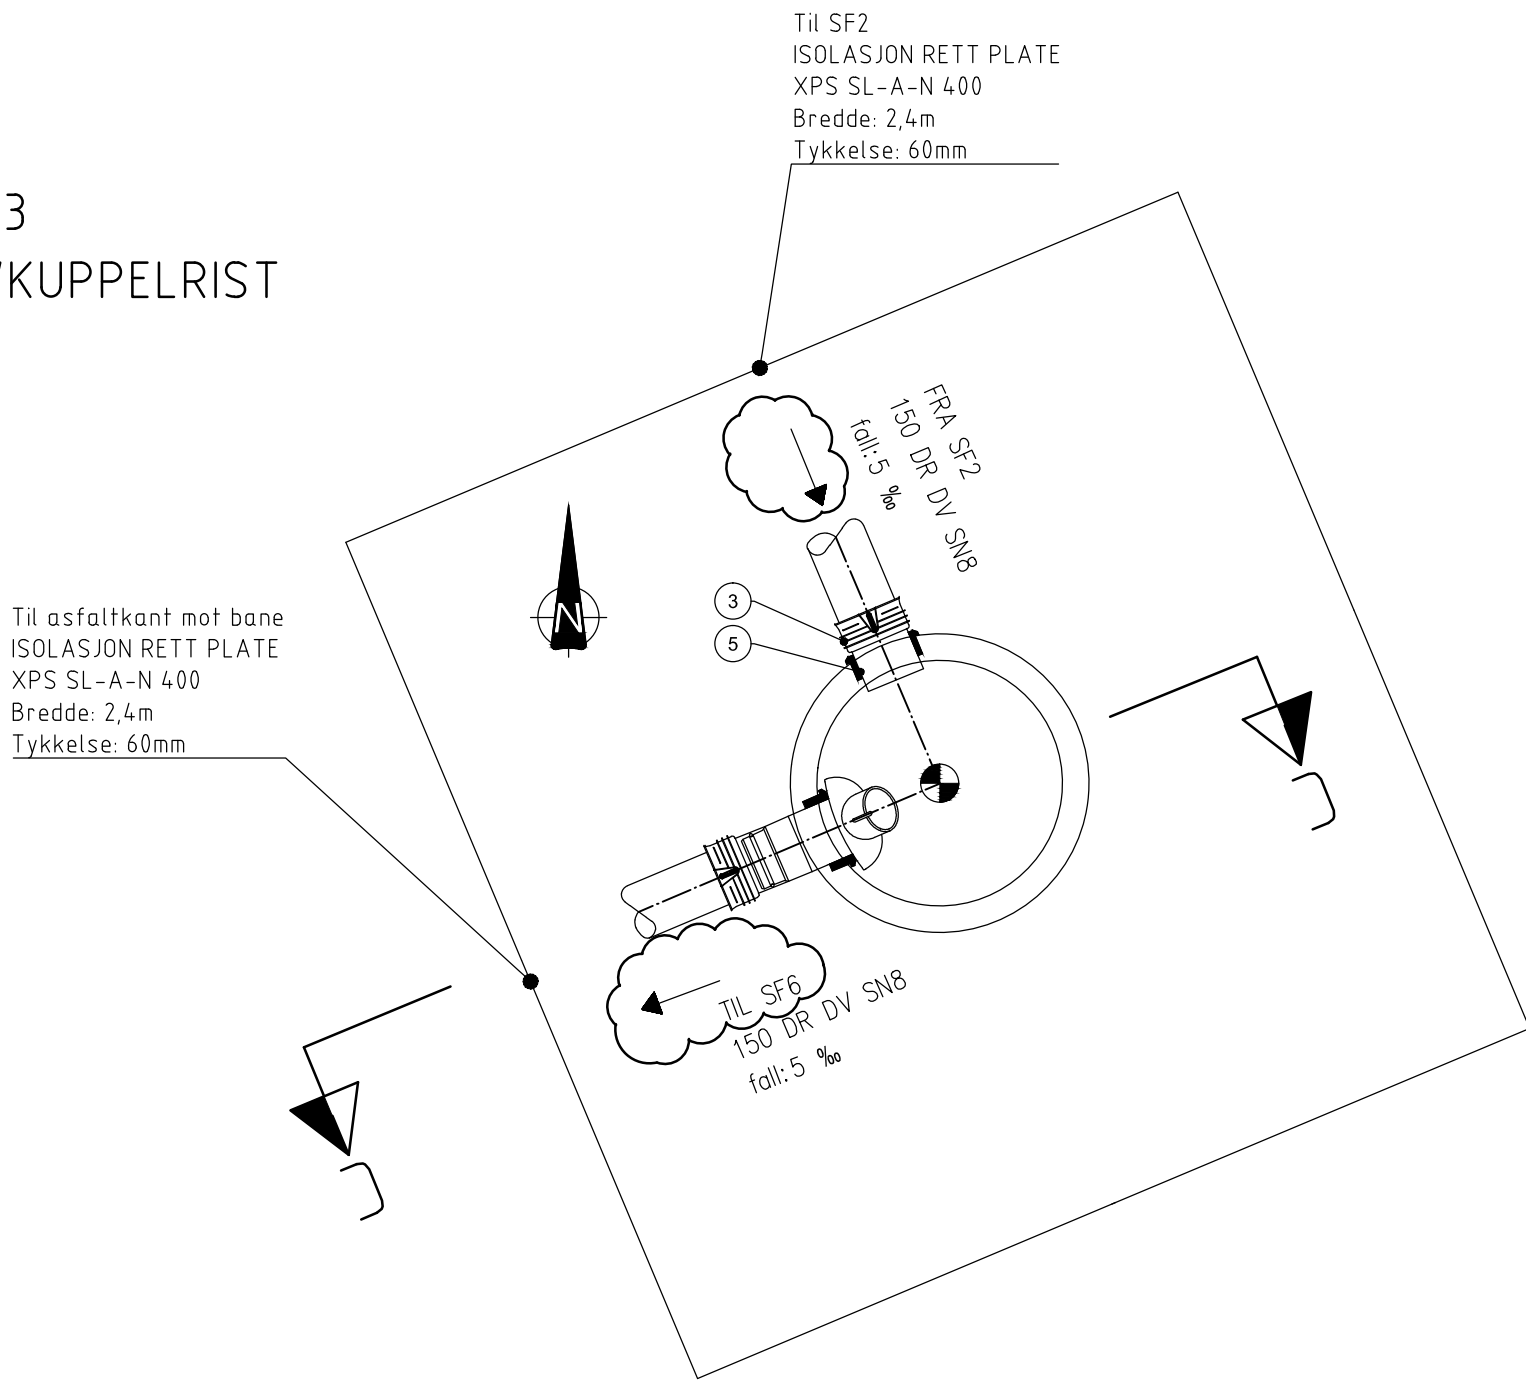

SNITT C-C, SF3
DN650 M/KUPPELRIST
1:20 (A1)

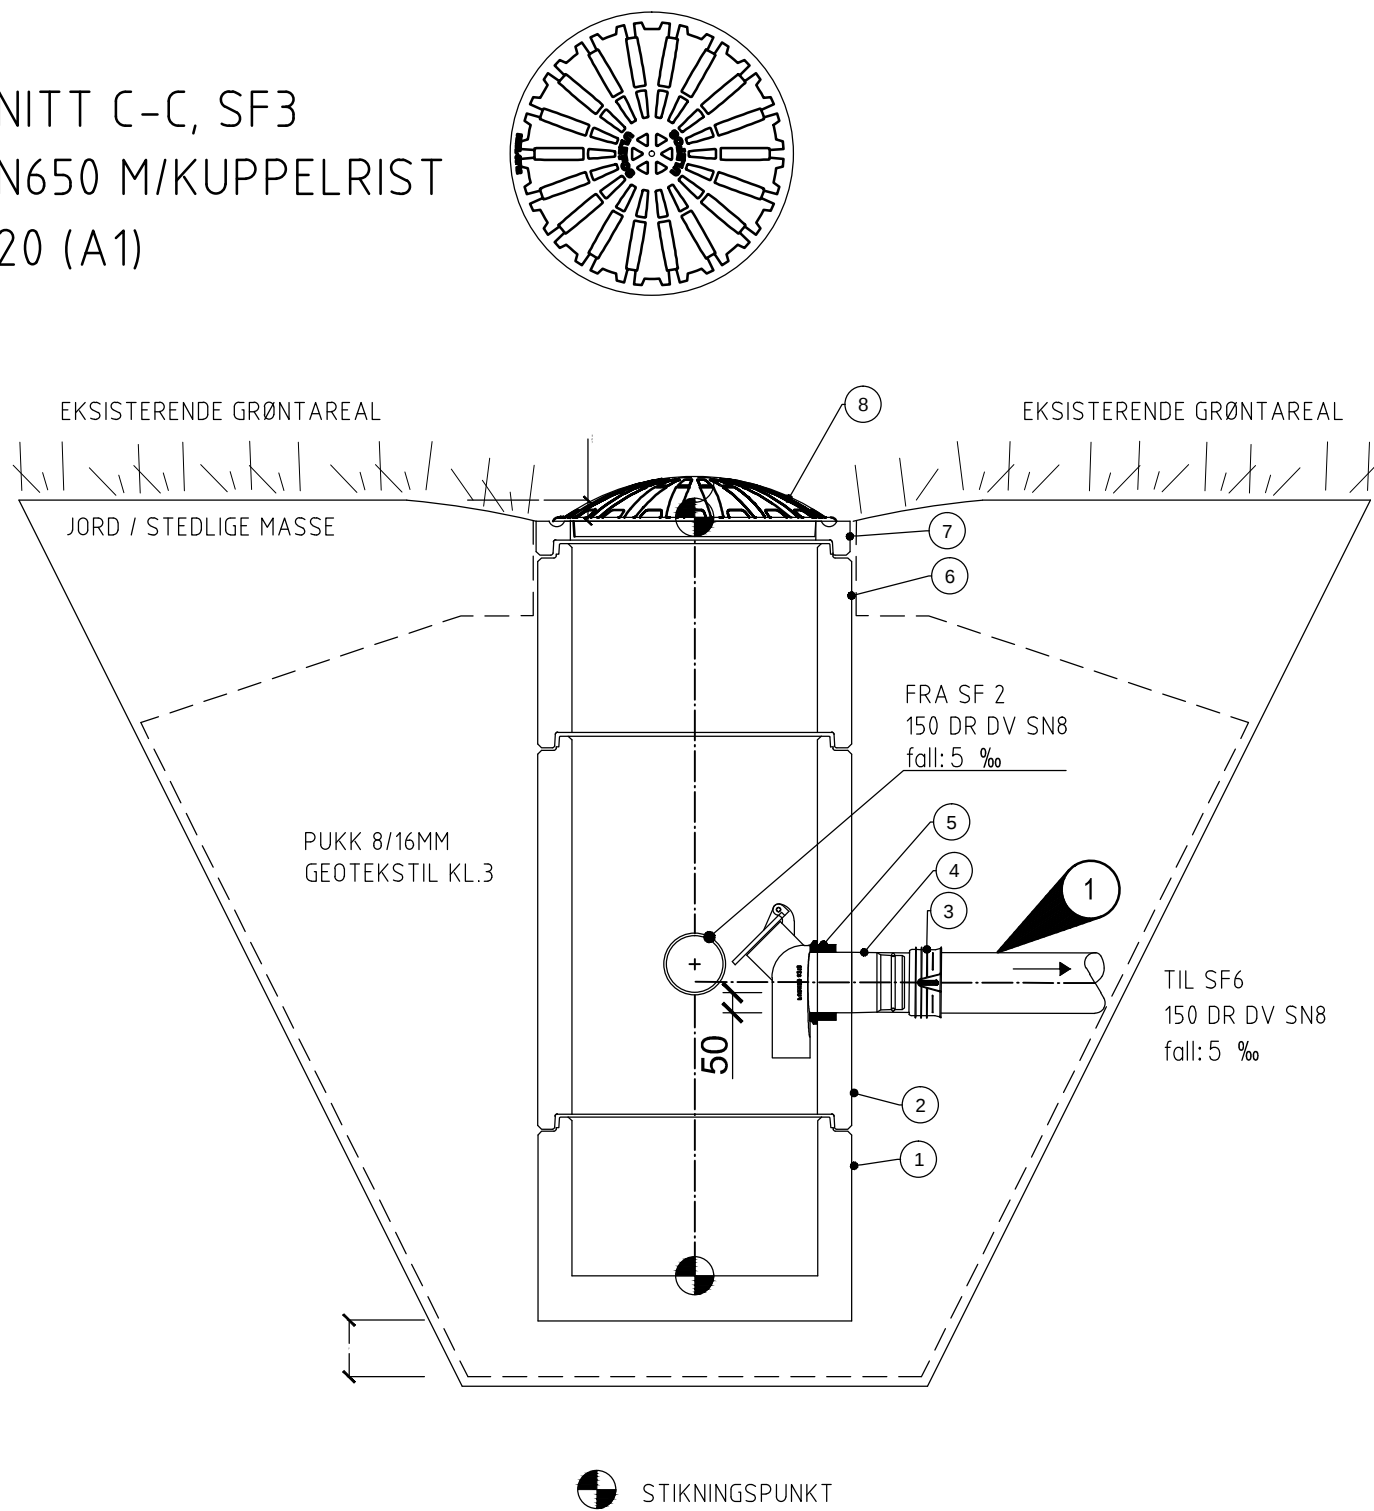

STYKKELISTE SANDFANG 3

NR	BESKRIVELSE	DIMENSJON	MATERIALE	ANTALL	MERKNAD
1	Kumring med bunn, fals, H: 540mm	650	BET	1	
2	Kumring, fals, H: 1000mm	650	BET	1	
3	Overgang til glattrørsmuffe	150/160	PP	2	
4	Dykker m/flytende lokk for frostoverløp	160	PP	1	
5	AR pakning F-910	160	Gummi	2	
6	Kumring, fals, H: 500mm	650	BET	1	
7	Avslutningsring fals FA50, H:50mm	650	Gummi	1	
8	Flytende ramme og lav kuppelrist D400	650	STJ	1	

BESTEMMELSER

1 Ledningen frostioleres med XPS plate T:60mm

HENVISNINGER

Tegning VA-125886-502
Tegning VA-125886-503
Tegning VA-125886-504
Tegning VA-125886-505
Tegning VA-125886-506
Tegning VA-125886-507
Tegning VA-125886-508

TEGNFORKLARING

Ny Eksist.

1	ENDRET FALLRETNING TIL SF6	22.05.2014	GLS	PPS	SAa
	TILBUDSTEGNING	13.03.2014	GLS	FARS	SAa
Rev.	Beskrivelse	Date	Tegn.	Kontr.	Godkj.

Oslo kommune-Bymiljøetaten		Original format A1	Fag VA
Ekeberg kunstgressbane 2		Tegningens filnavn LAV_T_kundetaljer	
VA-Anlegg		Målestokk	
Sandfang 3 (SF3)		1:20	
Seksjon VA-teknikk Nedre Skøyenvei 2, 0276 OSLO Tlf: 21585000		Dato 13.03.2014	Godkjent SAa
		Oppdragsnr. 125886	Rev. 1
		Konstr./Tegnet GLS	Godkjent SAa
		Kontrollert FARS	
		Tegningsnr. VA-125886-504	