



PLAN, SF4
DN650 M/RISTLOKK
1:20 (A1)

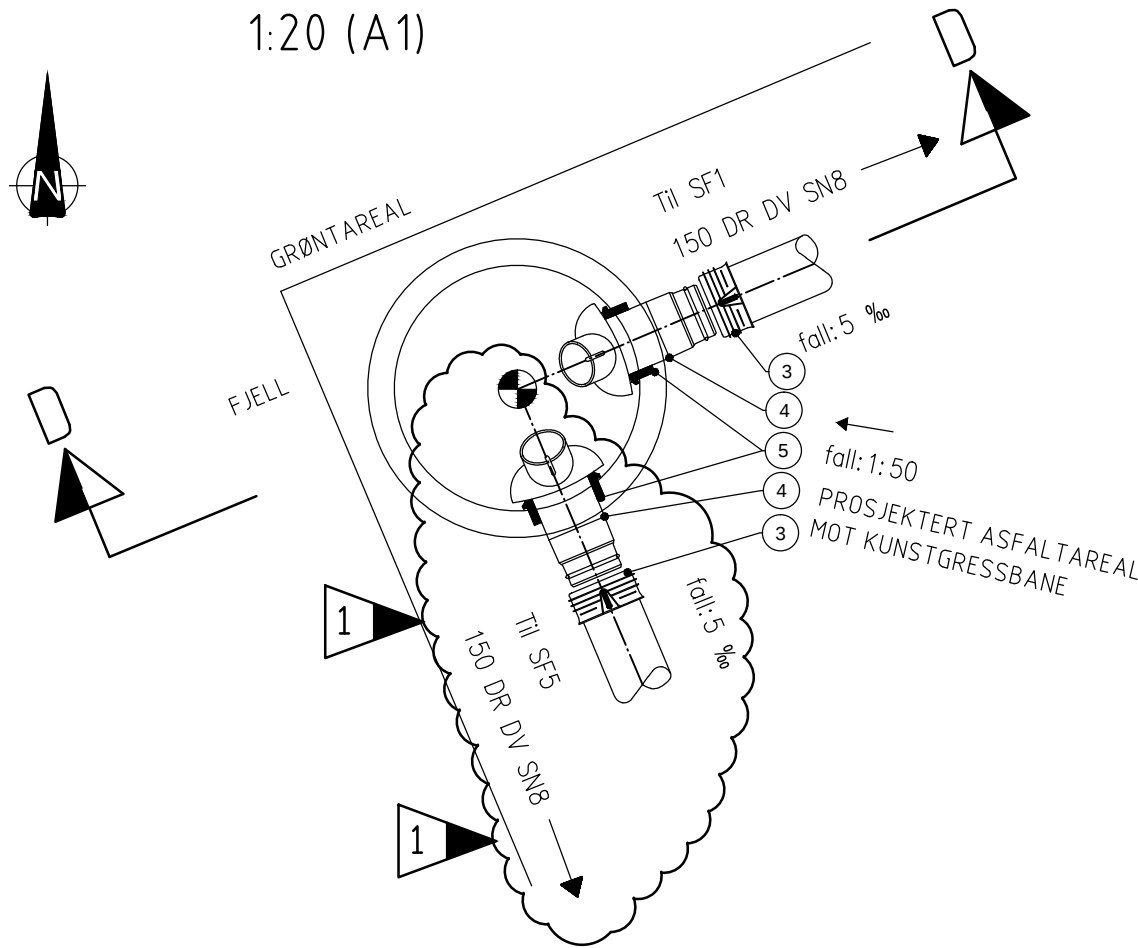

SNITT D-D, SF4
DN650 M/RISTLOKK
1:20 (A1)

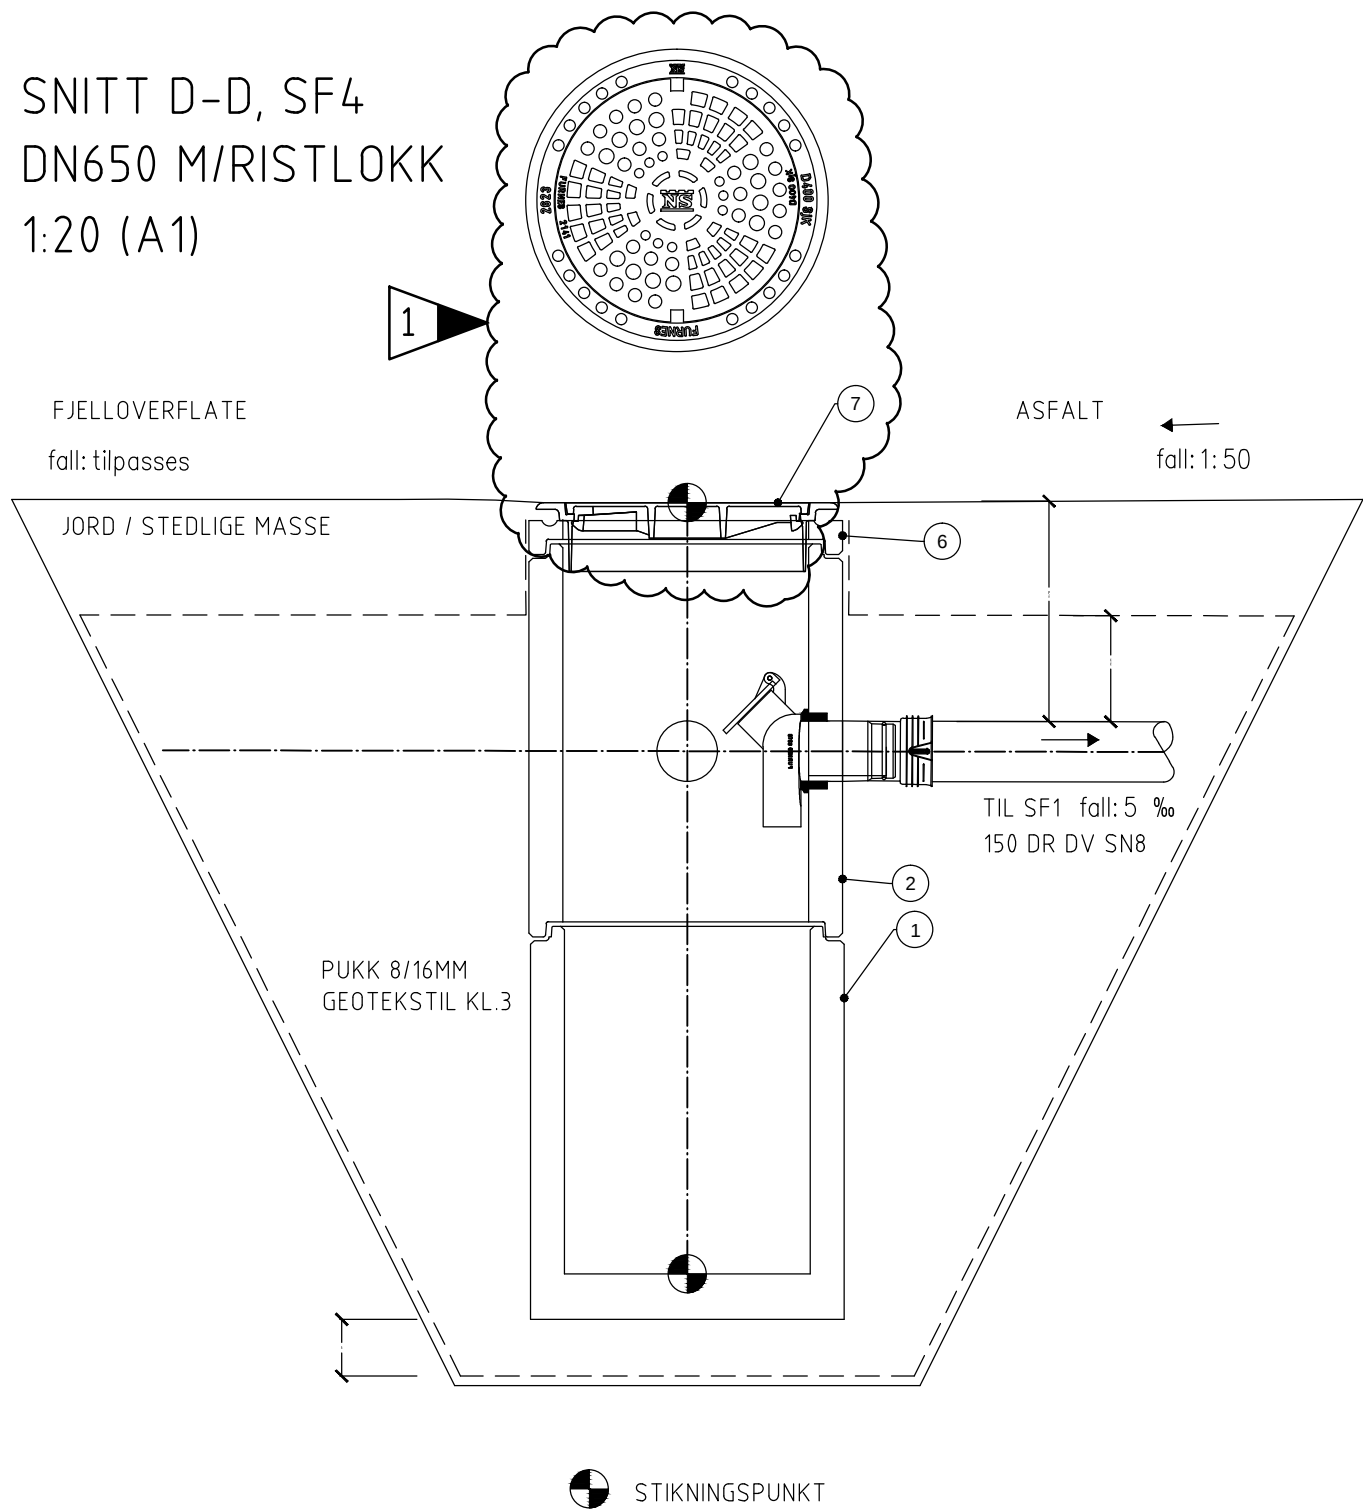

STYKKELISTE SANDFANG 4

NR	BESKRIVELSE	DIMENSJON	MATERIALE	ANTALL	MERKNAD
1	Kumring med bunn, fals, H: 1040mm	650	BET	1	
2	Kumring, fals, H: 1000mm	650	BET	1	
3	Overgang til glattrørsuffe	150/160	PP	2	
4	Dykker m/flytende lokk for frostoverløp	160	PP	2	
5	AR pakning F-910	160	Gummi	2	
6	Avslutningsring fals F450, H: 50mm	650	Gummi	1	
7	Flytende ramme og ristlokk D400	650	STJ	1	
8	Rør SN8, L: tilpasses	160	PVC-U	1	
9	Løpemuffe SN8	160	PVC-U	1	

BESTEMMELSER

HENVISNINGER

TEGNFORKLARING

Ny Eksist.

Tegning VA-125886-502
Tegning VA-125886-503
Tegning VA-125886-504
Tegning VA-125886-505
Tegning VA-125886-506
Tegning VA-125886-507
Tegning VA-125886-508

Tegning VA-125886-509
Tegning VA-125886-510
Tegning VA-125886-511
Tegning VA-125886-512
Tegning VA-125886-513
Tegning VA-125886-514

Oslo kommune-Bymiljøetaten
Ekeberg kunstgressbane 2

VA-Anlegg
Sandfang 4 (SF4)

Original format
A1
Tegnings filnavn
LAV_T_kundefoljer

Underlagets filnavn
T_kundefoljer

Målestokk
1:20
Multi
consult

Seksjon VA-teknikk
Nedre Skøyenvei 2, 0276 OSLO
Tlf: 21585000

Date
13.03.2014
Oppdragsnr.
125886

Konstr./Tegnet
GLES
Tegningsnr.
VA-125886-505

Kontrollert
FARS
Godkjent
SAa
Rev.
1