
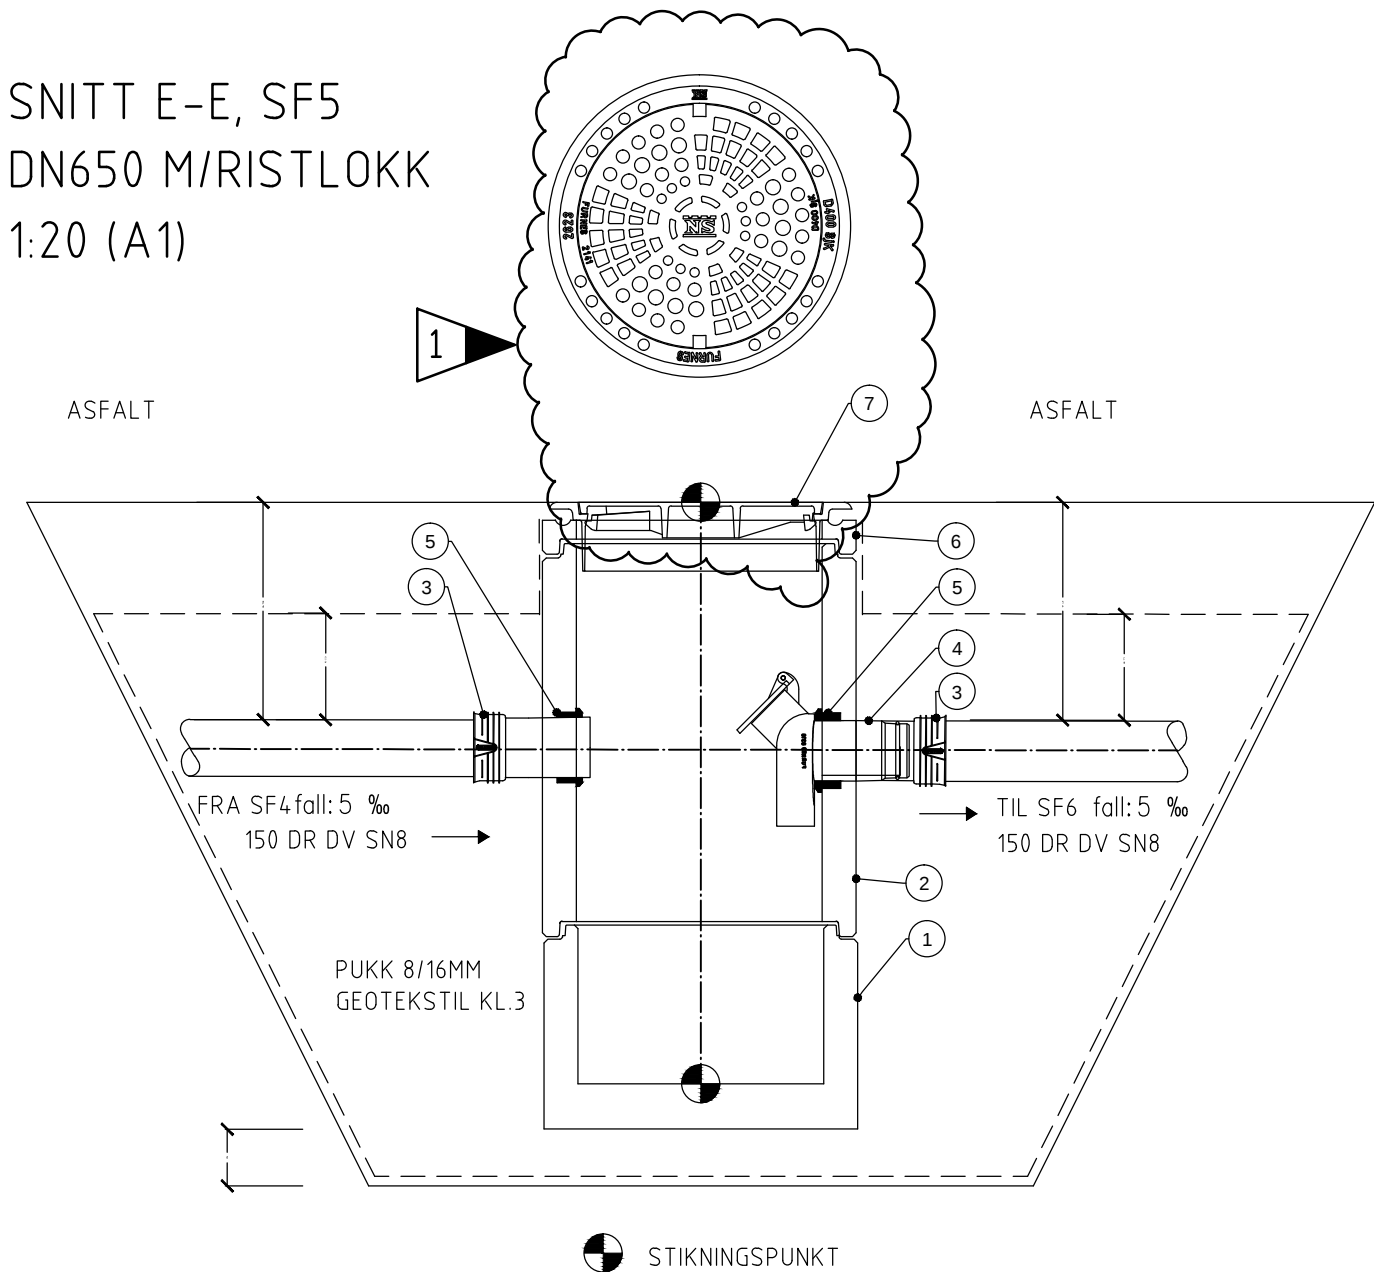


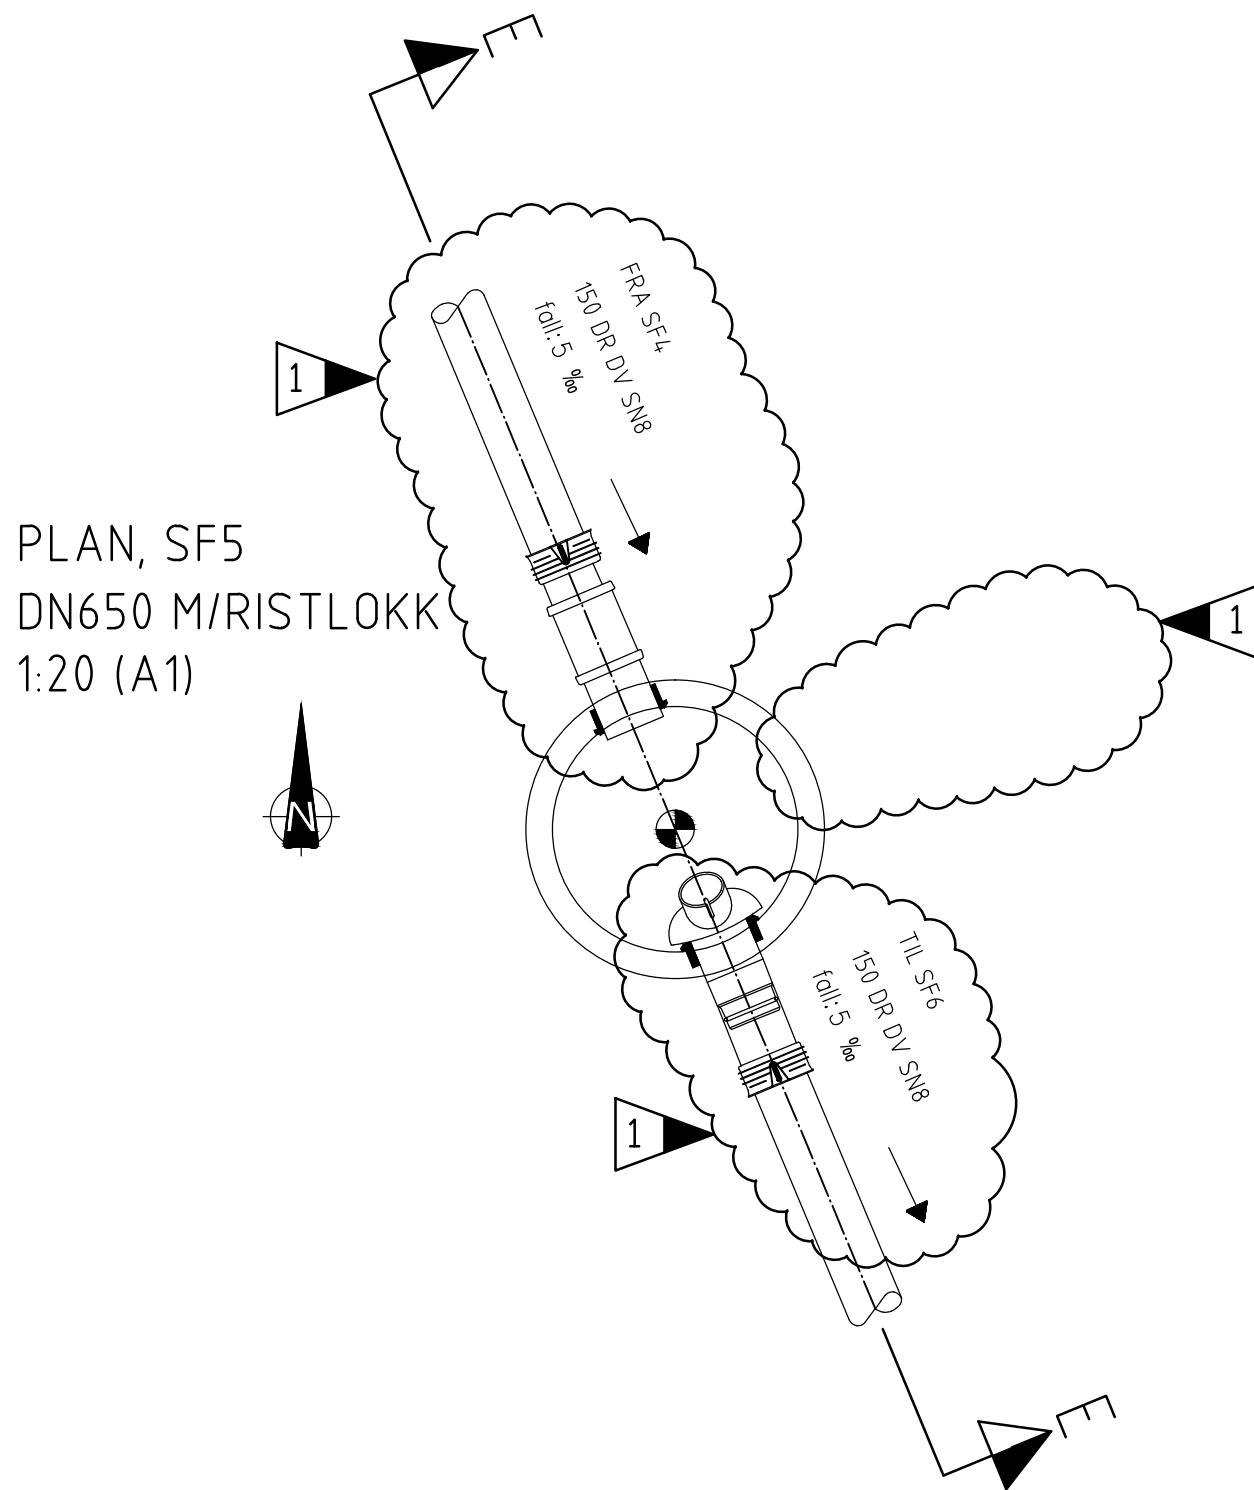

STYKKELISTE SANDFANG 5					
NR	BESKRIVELSE	DIMENSJON	MATERIALE	ANTALL	MERKNAD
1	Kumring med bunn, fals, H: 540mm	650	BET	1	Høyde vurderes ut fra stedlig forhold (nivå til fjell).
2	Kumring, fals, H: 1000mm	650	BET	1	
3	Overgang til glattrørsmuffe	150/160	PP	2	
4	Dykker m/flytende lokk for frostoverløp	160	PP	1	
5	AR pakning F-910	160	Gummi	2	
6	Avslutningsrings fals FA50, H: 50mm	650	Gummi	1	
7	Flytende ramme og ristlokk D400	650	STJ	1	

1	ENDRET PLASSERING, FALL, LOKK OG FJERT 150 DR DV TIL SF2.	22.05.2014	GLS	PPS	SAa
	TILBUDSTEGNING	13.03.2014	GLS	FARS	SAa
Rev.	Beskrivelse	Date	Tegn.	Kontr.	Godkj.

BESTEMMELSER

HENVISNINGER

Tegning VA-125886-502
Tegning VA-125886-503
Tegning VA-125886-504
Tegning VA-125886-505
Tegning VA-125886-506
Tegning VA-125886-507
Tegning VA-125886-508

Tegning VA-125886-509
Tegning VA-125886-510
Tegning VA-125886-511
Tegning VA-125886-512
Tegning VA-125886-513
Tegning VA-125886-514

TEGNFORKLARING

Ny Eksist.

Oslo kommune-Bymiljøetaten
Ekeberg kunstgressbane 2

VA-Anlegg
Sandfang 5 (SF5)

Seksjon VA-teknikk
Nedre Skøyenvei 2, 0276 OSLO
Tlf: 21585000

Date
13.03.2014
Oppdragsnr.
125886

Konstr./Tegnet
GLS
Tegningsnr.
VA-125886-506

Målestokk
1:20

Original format
A1

Fag
VA

Tegningens filnavn
LAV_T_kundefoljer
Underlagets filnavn
T_kundefoljer

Multi
consult

Godkjent
FARS
Rev.
SAa