



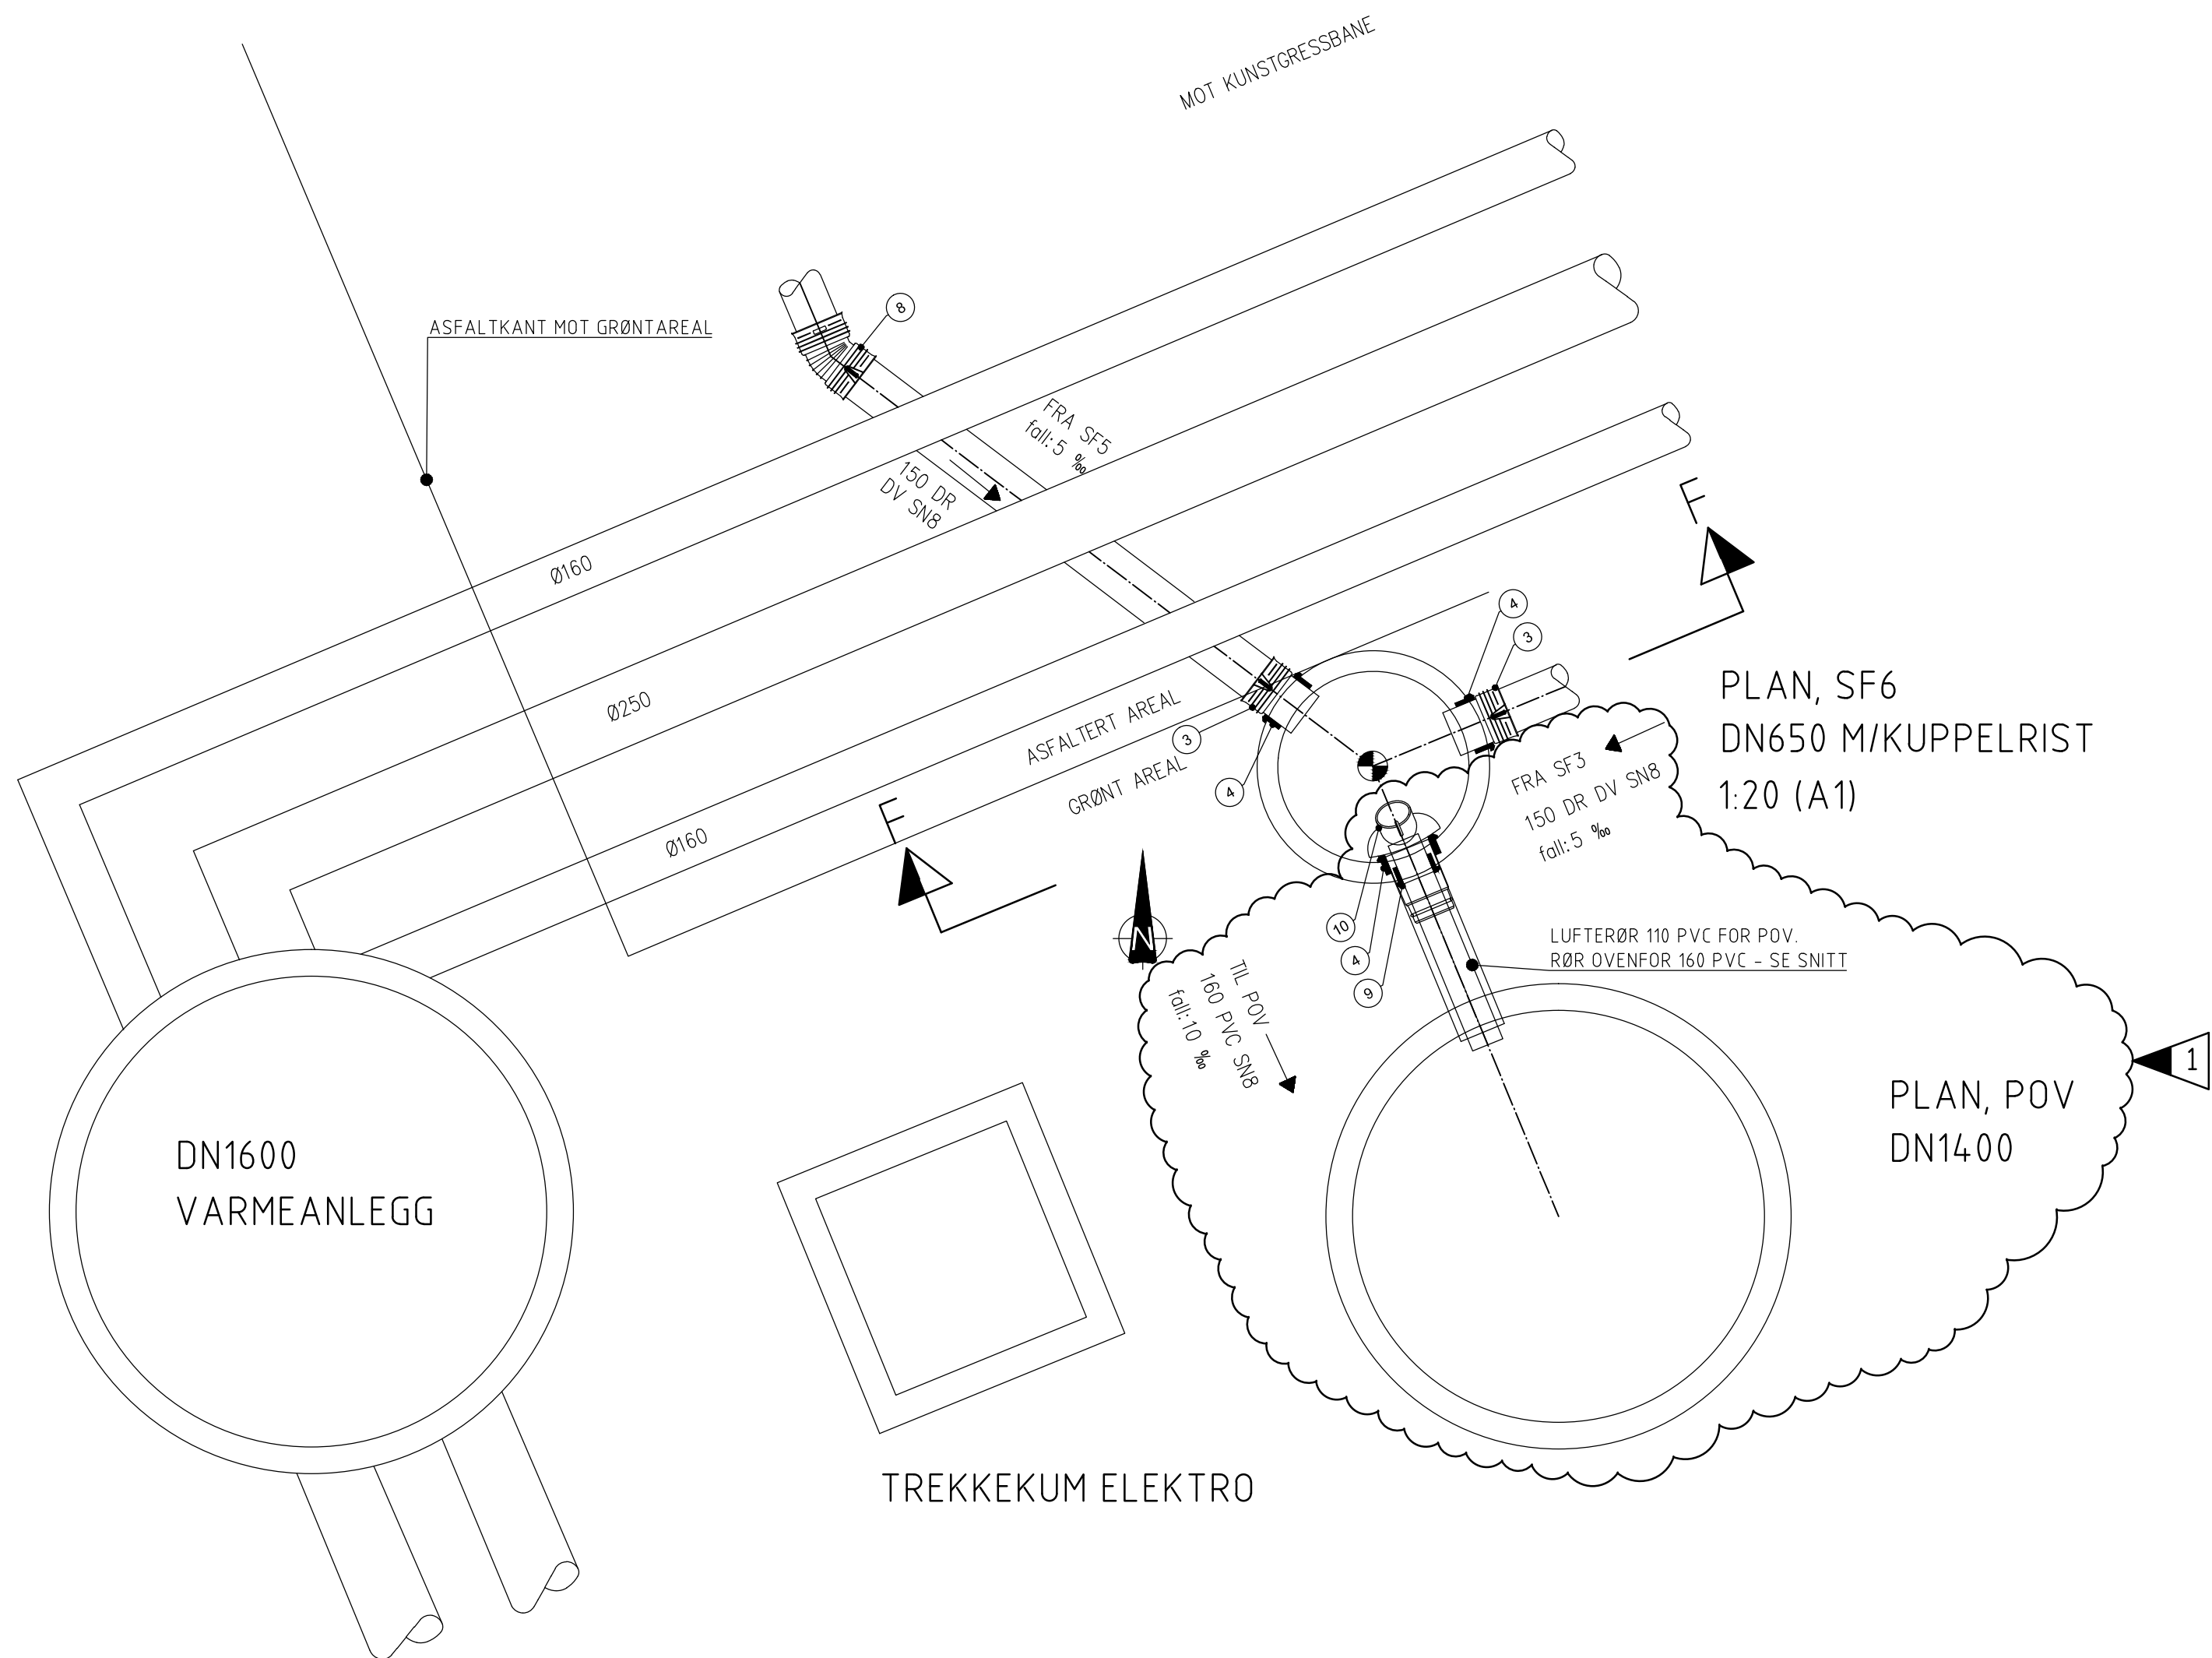

SNITT F-F, SF6
DN650 M/KUPPELRIST
1:20 (A1)

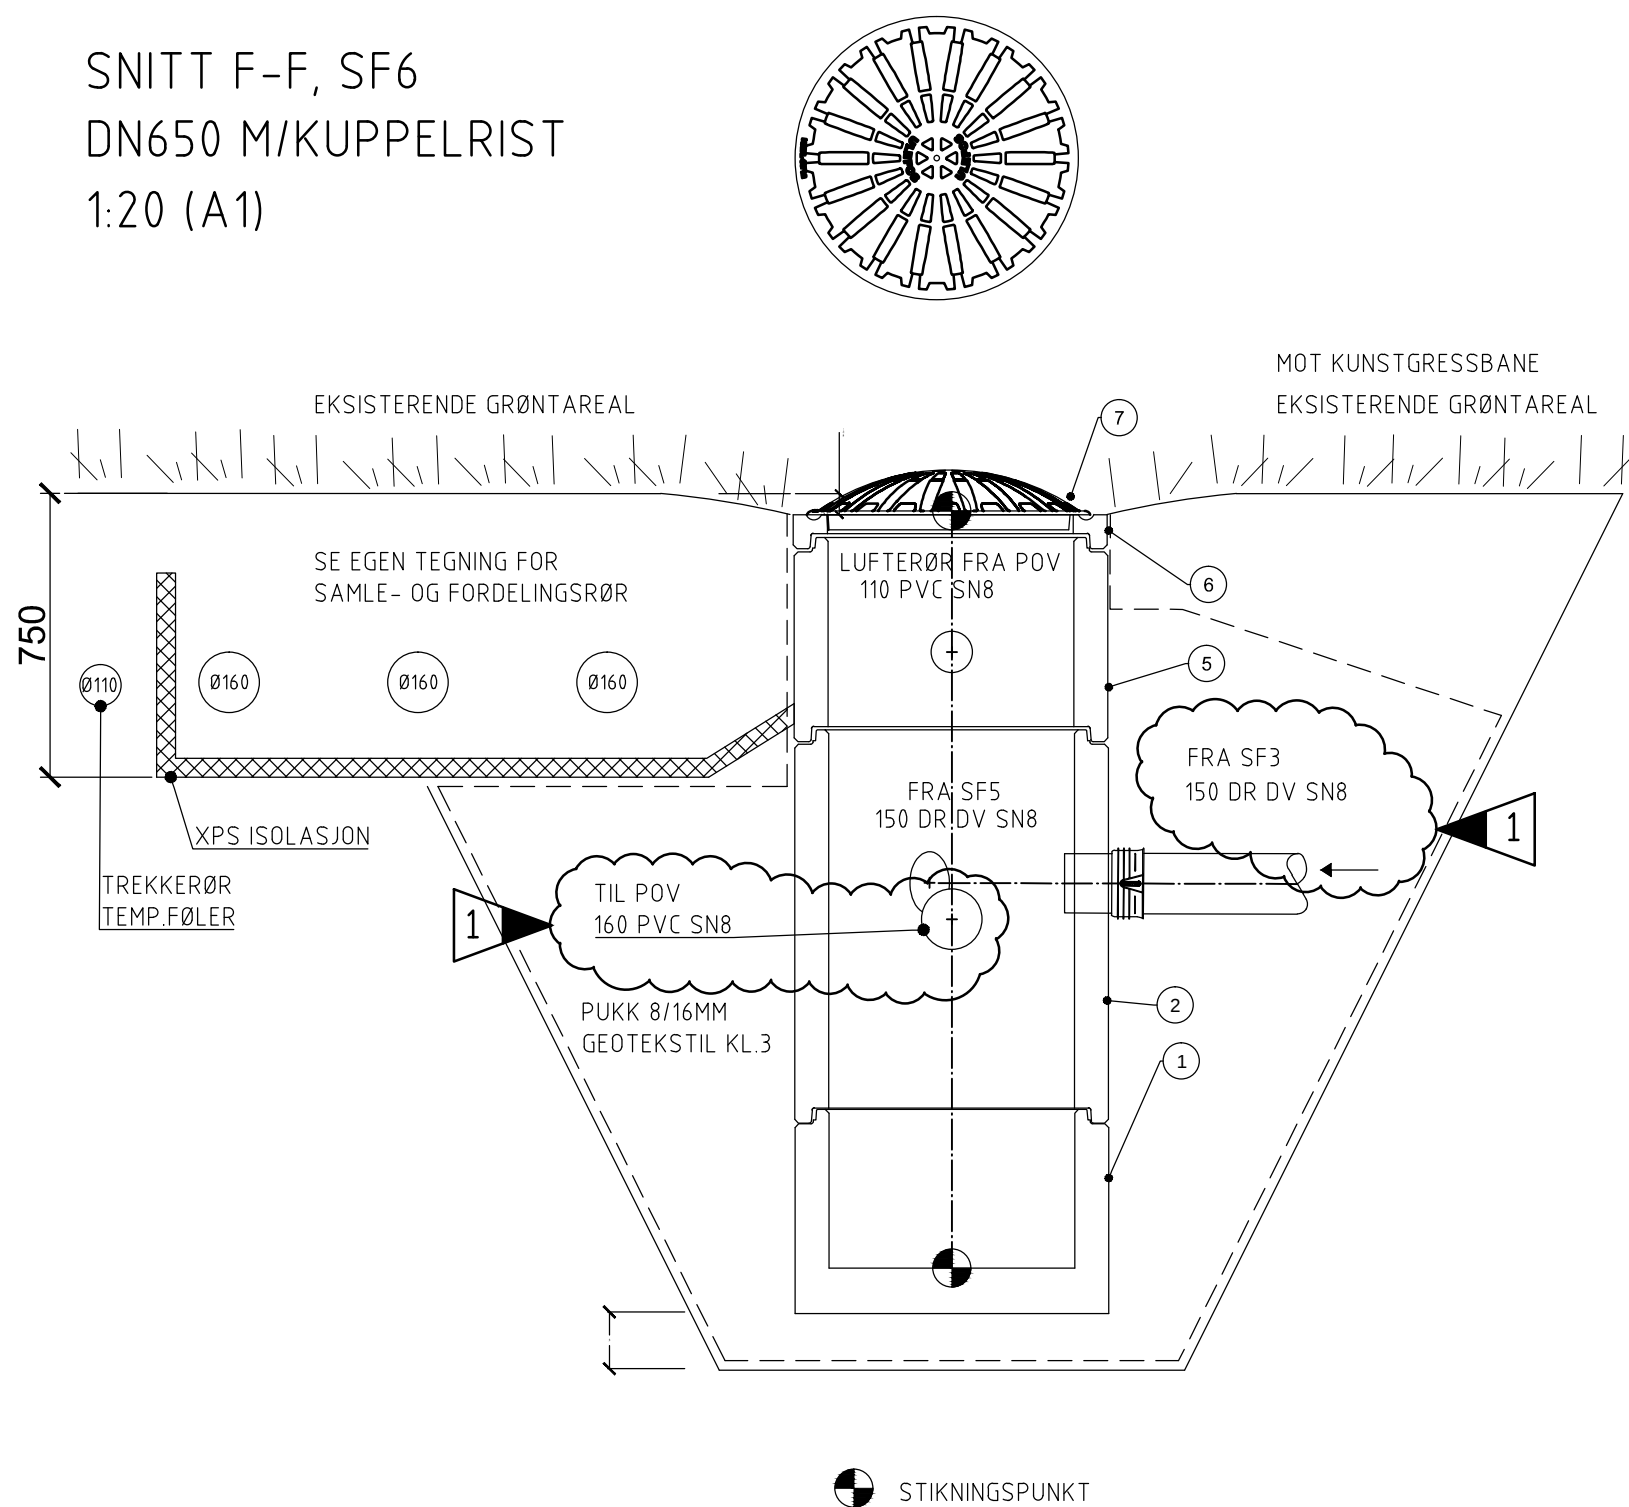

STYKKELISTE SANDFANG 6

NR	BESKRIVELSE	DIMENSJON	MATERIALE	ANTALL	MERKNAD
1	Kumring med bunn, fals, H: 540mm	650	BET	1	
2	Kumring, fals, H: 1000mm	650	BET	1	
3	Overgang til glattrørsmuffe	150/160	PP	2	
4	AR pakning F-910	160	Gummi	3	
5	Kumring, fals, H:500mm	650	BET	1	
6	Avslutningsring fals FA50, H:50mm	650	Gummi	1	
7	Flytende ramme og lav kuppelrist D400	650	STJ	1	
8	Bend 45gr DV	150	PP	1	
9	AR pakning F-910	110	Gummi	1	
10	Dykker m/flytende lokk for frostoverløp	160	PP	1	

BESTEMMELSER

HENVISNINGER

TEGNFORKLARING

Ny Eksist.

Rev.	Beskrivelse	Date	Tegn.	Kontr.	Godkj.
1	ENDRET NAVN OG TILKOBLET POV ETTER FLYTTING PUMPEKUM	22.05.2014	GLS	PPS	SAa
	TILBUDSTEGNING	13.03.2014	GLS	FARS	SAa

Tegning VA-125886-502	Tegning VA-125886-509
Tegning VA-125886-503	Tegning VA-125886-510
Tegning VA-125886-504	Tegning VA-125886-511
Tegning VA-125886-505	Tegning VA-125886-512
Tegning VA-125886-506	Tegning VA-125886-513
Tegning VA-125886-507	Tegning VA-125886-514
Tegning VA-125886-508	

Oslo kommune-Bymiljøetaten		Original format A1	Fag VA
Ekeberg kunstgressbane 2		Tegningens tittel LAV T. Sandfang 6	
VA-Anlegg		Målestokk 1:20	
Sandfang 6 (SF6)			
Seksjon VA-teknikk Nedre Skøyenvei 2, 0276 OSLO Tlf: 21585000		Dato 13.03.2014	Godkjent SAa
		Oppdragsnr. 125886	Rev. 1
		Konstr./Tegnet GLS	Godkjent SAa
		Tegningsnr. VA-125886-507	