


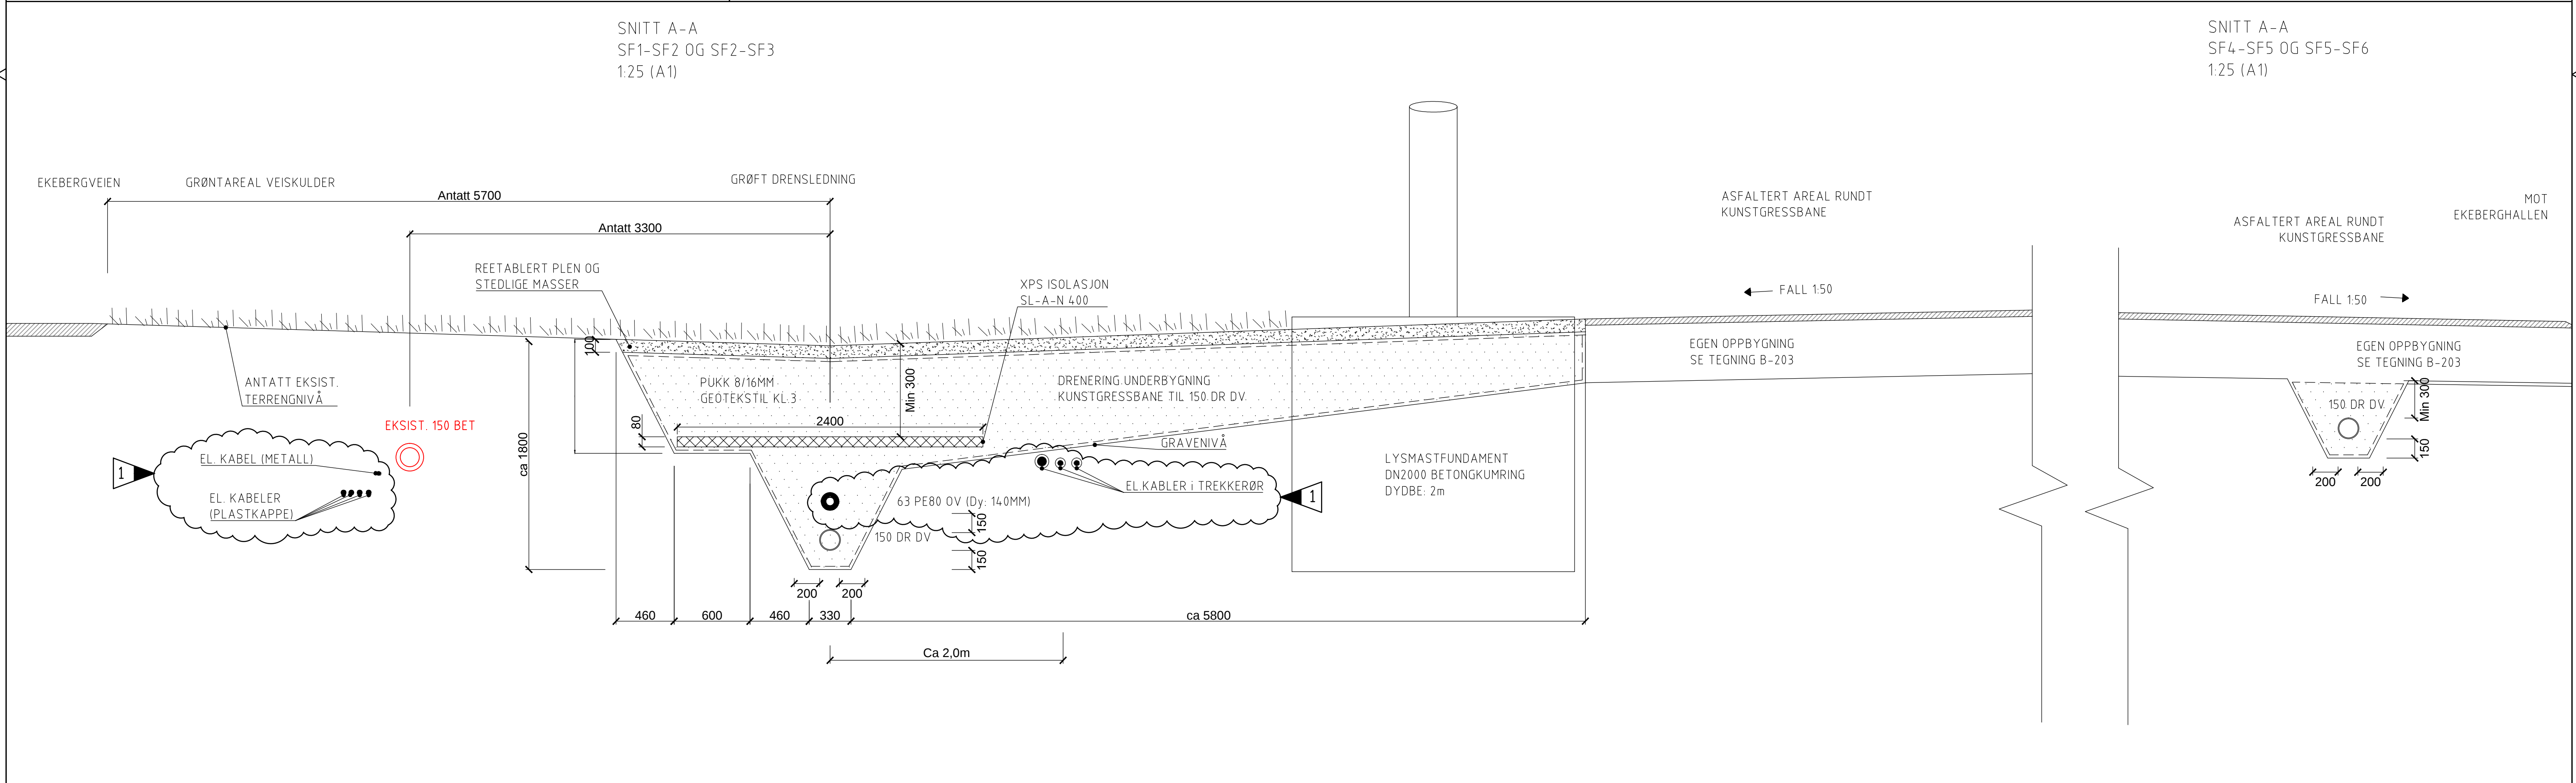

				BESTEMMELSER				HENVISNINGER				TEGNFORKLARING				Oslo kommune-Bymiljøetaten			
								Tegning VA-125886-502				Tegning VA-125886-509				Ekeberg kunstgressbane 2			
								Tegning VA-125886-503				Tegning VA-125886-510				Original format A1 Fag VA			
								Tegning VA-125886-504				Tegning VA-125886-511				Tegningsfilnavn LAY_T_kumdetaljer			
								Tegning VA-125886-505				Tegning VA-125886-512				Underlagets filnavn T_kumdetaljer			
								Tegning VA-125886-506				Tegning VA-125886-513				Målestokk 1:20 Multi consult			
								Tegning VA-125886-507				Tegning VA-125886-514				VA-Anlegg Grøftesnitt			
POV LEDN. 63MM, EL.KABLER MOT EKEBERGVN. OG ENDRET TEGN NR.				22.05.2014		GLES PPS Saa										Dato 13.03.2014 Konstr./Tegnet GLES Kontraktant SKM Godkjent SAa			
TILBUDSTEGNING				13.03.2014		GLES SKM Saa										Saksjon VA - teknikk Nedre Søyenvei 2, 0276 OSLO Tlf. 21585000 Oppdragsnr. 125886 Tegningnr. VA-125886-510 Rev. 1			
Rev.	Beskrivelse	Dato	Tegn.	Kontr.	Godkj.														