



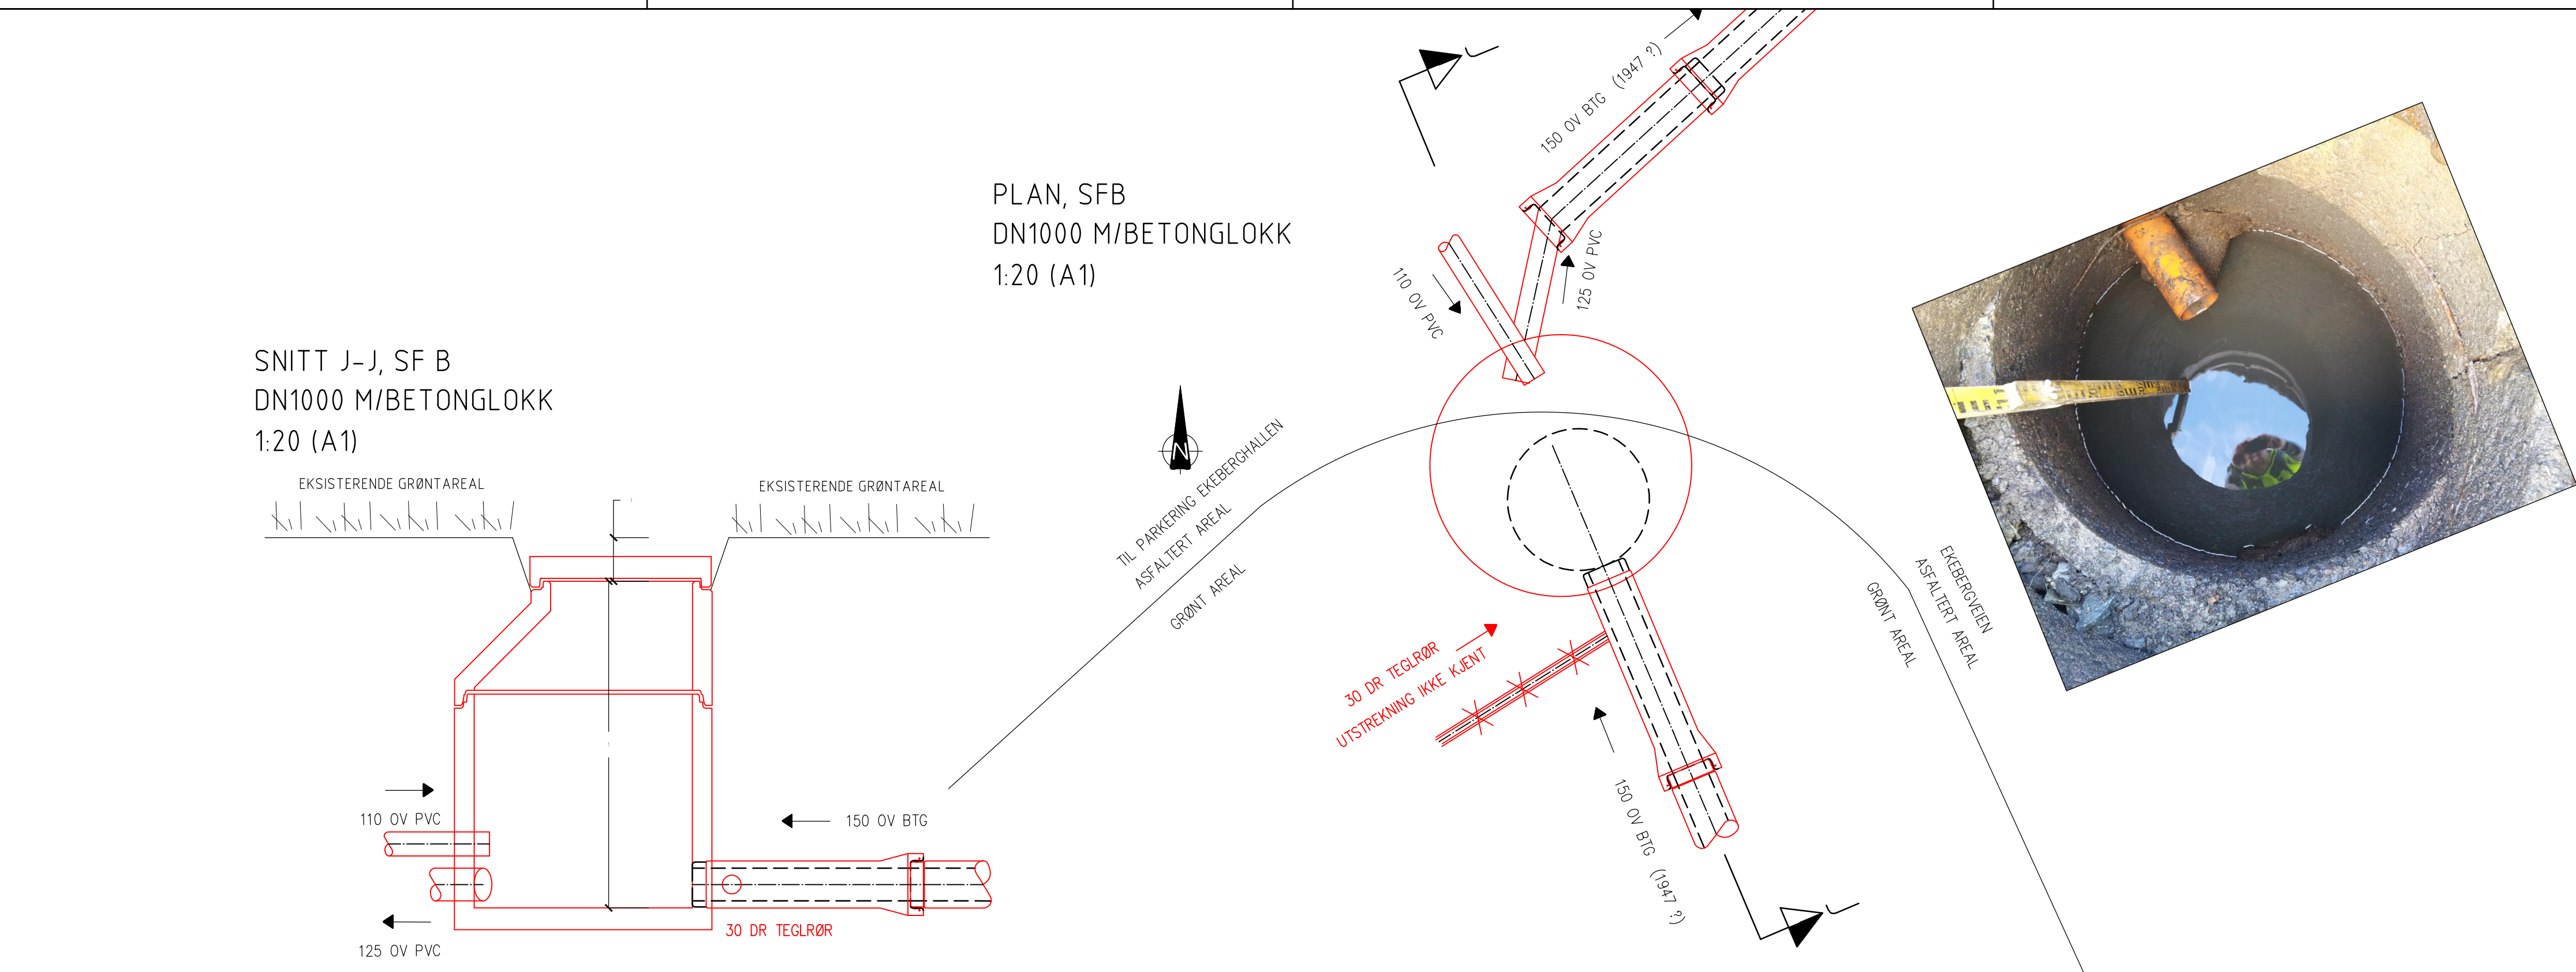


SNITT H-H, SF 7
DN1000 M/KUPPELRIST
1:20 (A1)

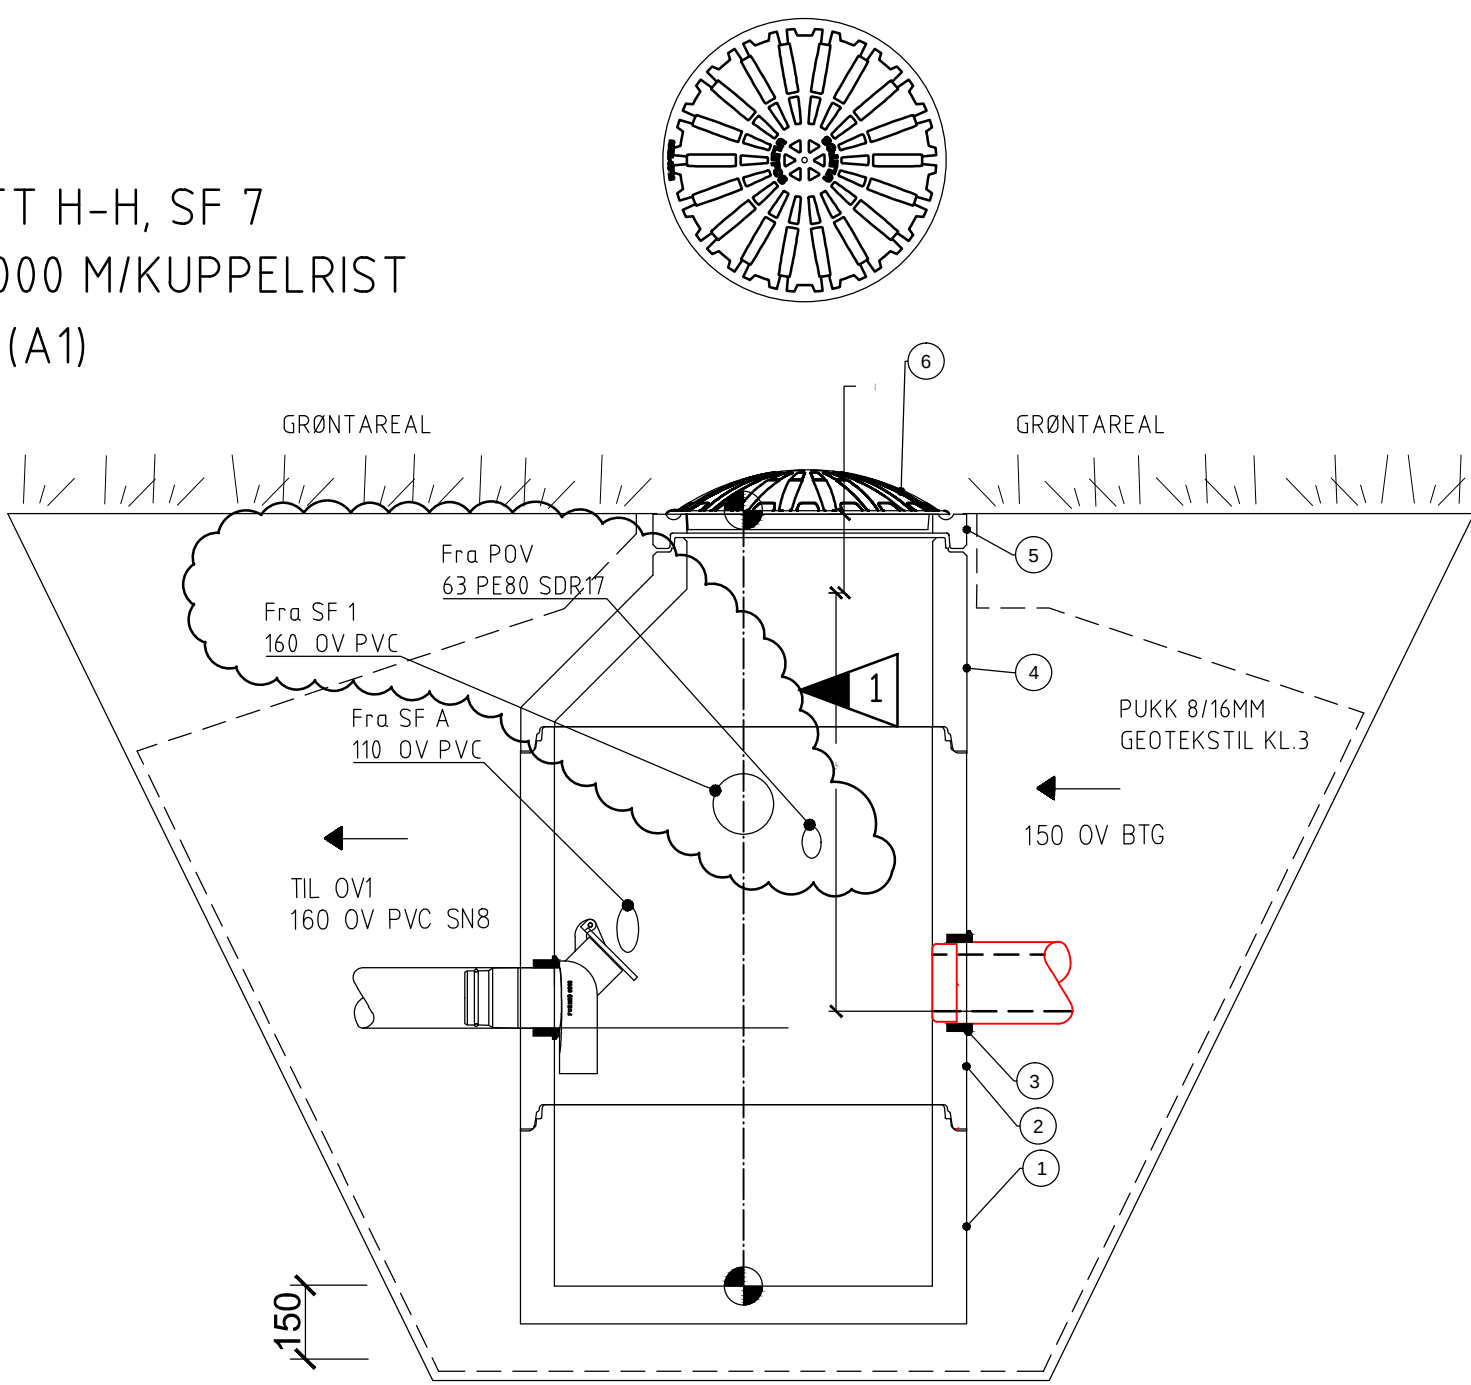

NR	BESKRIVELSE	DIMENSJON	MATERIALE	ANTALL	MERKNAD
1	Kumring med bunn, fals, H:580mm.	1000	BET	1	
2	Kumring, fals, H:1000mm.	1000	BET	1	
3	AR pakning F-910	150	Gummi	1	
4	Kjedge, fals, H:500mm	1000	BET	1	
5	Avslutningsring, fals FA50, H:50mm	650	Gummi	1	
6	Flytende ramme og lav kuppelrist D400	650	STJ	1	
7	Dykker med flytende frostoverløp inkl. AR pakning 160 PVC	160	PVC-U	1	
8	AR pakning F-910	110	Gummi	1	
9	Bend 30gr, kort.	110	PVC-U	1	Eksist. VA frigraves for kontroll før del bestilles.
10	Bend 15gr, kort.	110	PVC-U	1	Eksist. VA frigraves for kontroll før del bestilles.
11	Overløpsrør betongrør	160/150	PVC-U	1	Eksist. VA frigraves for kontroll før del bestilles.
12	PE krage, PE80 SDR17	63	PE80	1	Støpes inn som forankring pumpeledning
13	AR pakning F-910	160	Gummi	1	

PLAN, OV1
DN650 M/TETT LOKK
1:20 (A1)

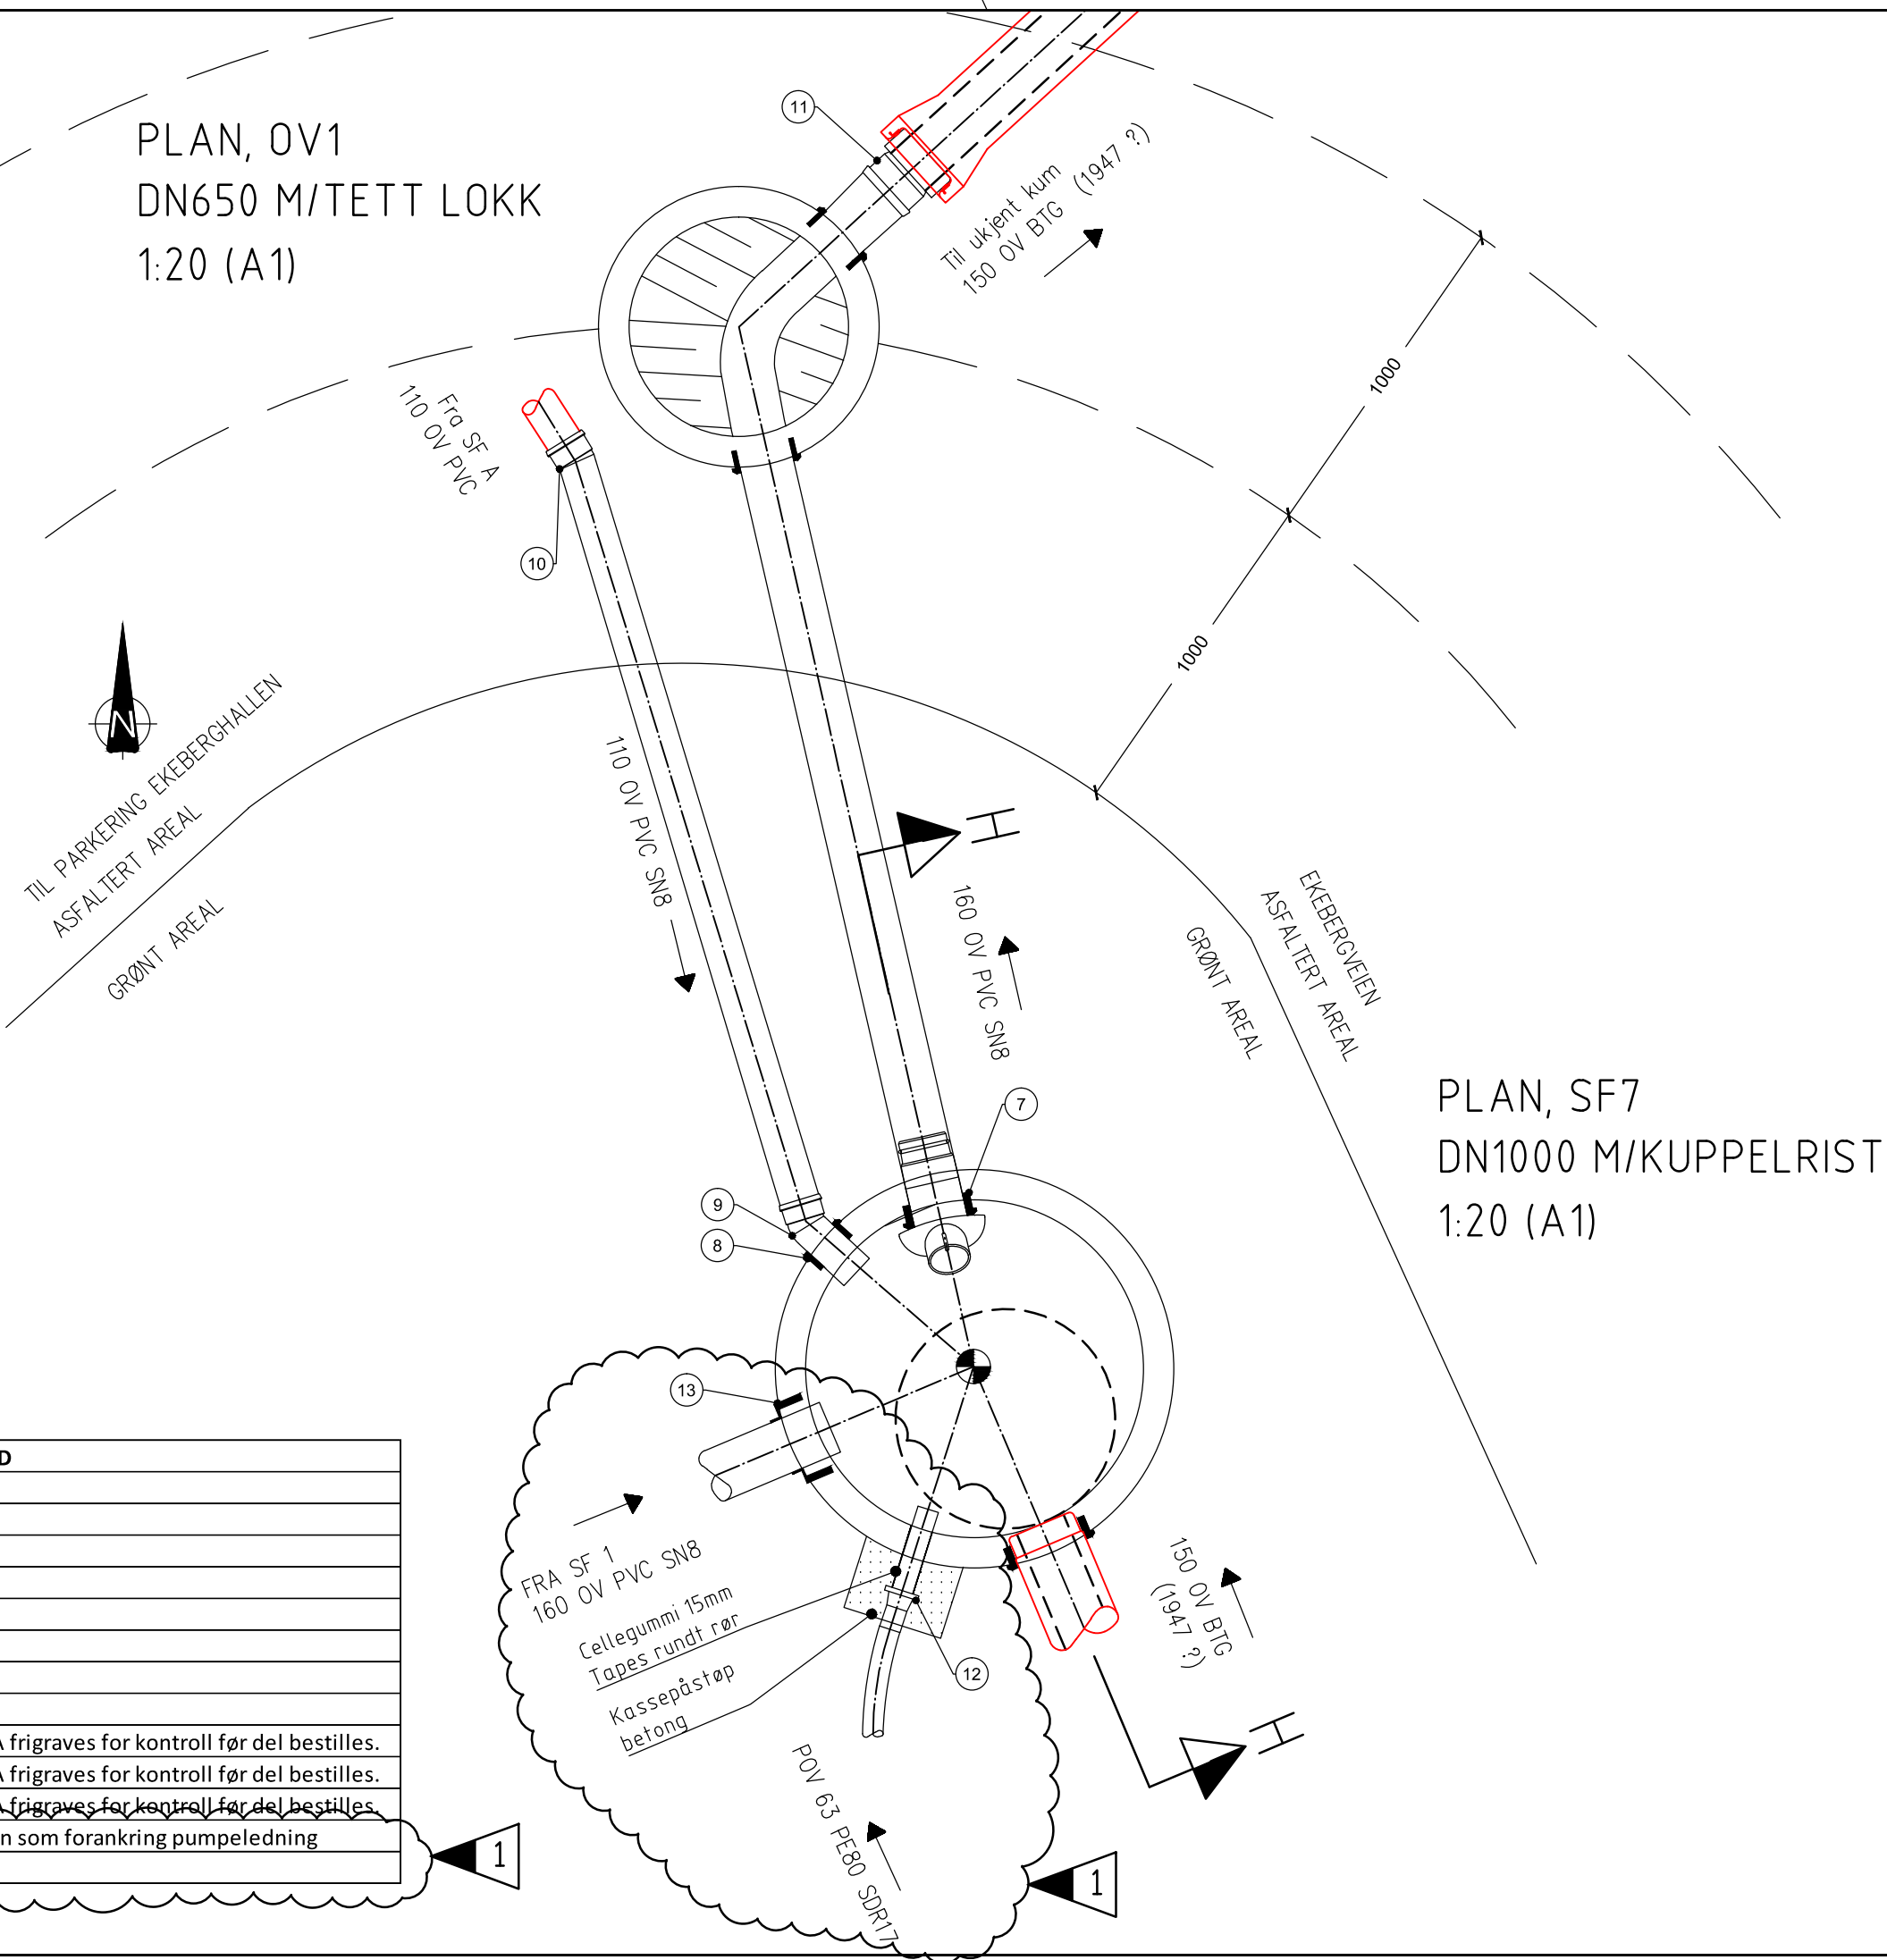

PLAN, SF7
DN1000 M/KUPPELRIST
1:20 (A1)

BESTEMMELSER

HENVISNINGER

TEGNFORKLARING

Ny Eksist.

Rev.	Beskrivelse	Dato	Tegn.	Kontr.	Godkj.
1	TILKOBLET SF1 OG PUMPELEDNING 63MM TIL SF7	21.05.2014	GLS	PPS	SAa
	TILBUDSTEGNING	13.03.2014	GLS	FARS	SAa

Tegning VA-125886-502	Tegning VA-125886-509
Tegning VA-125886-503	Tegning VA-125886-510
Tegning VA-125886-504	Tegning VA-125886-511
Tegning VA-125886-505	Tegning VA-125886-512
Tegning VA-125886-506	Tegning VA-125886-513
Tegning VA-125886-507	Tegning VA-125886-514
Tegning VA-125886-508	

Oslo kommune-Bymiljøetaten
Ekeberg kunstgressbane 2

VA-Anlegg
Sandfang 7 (SF7)

Oslo kommune-Bymiljøetaten
Nedre Skøyenvei 2, 0276 OSLO
Tlf: 21585000

Date
13.03.2014
Oppdragsnr.
125886

Konstr./Tegnet
GLS
Tegningsnr.
VA-125886-511

Kontrollert
FARS
Godkjent
SAa
Rev.
1

Original format A1 Tegningens filnavn LAV_T_kundetaljer Underlagets filnavn T_kundetaljer	Fag VA
Målestokk 1:20	Multi consult