


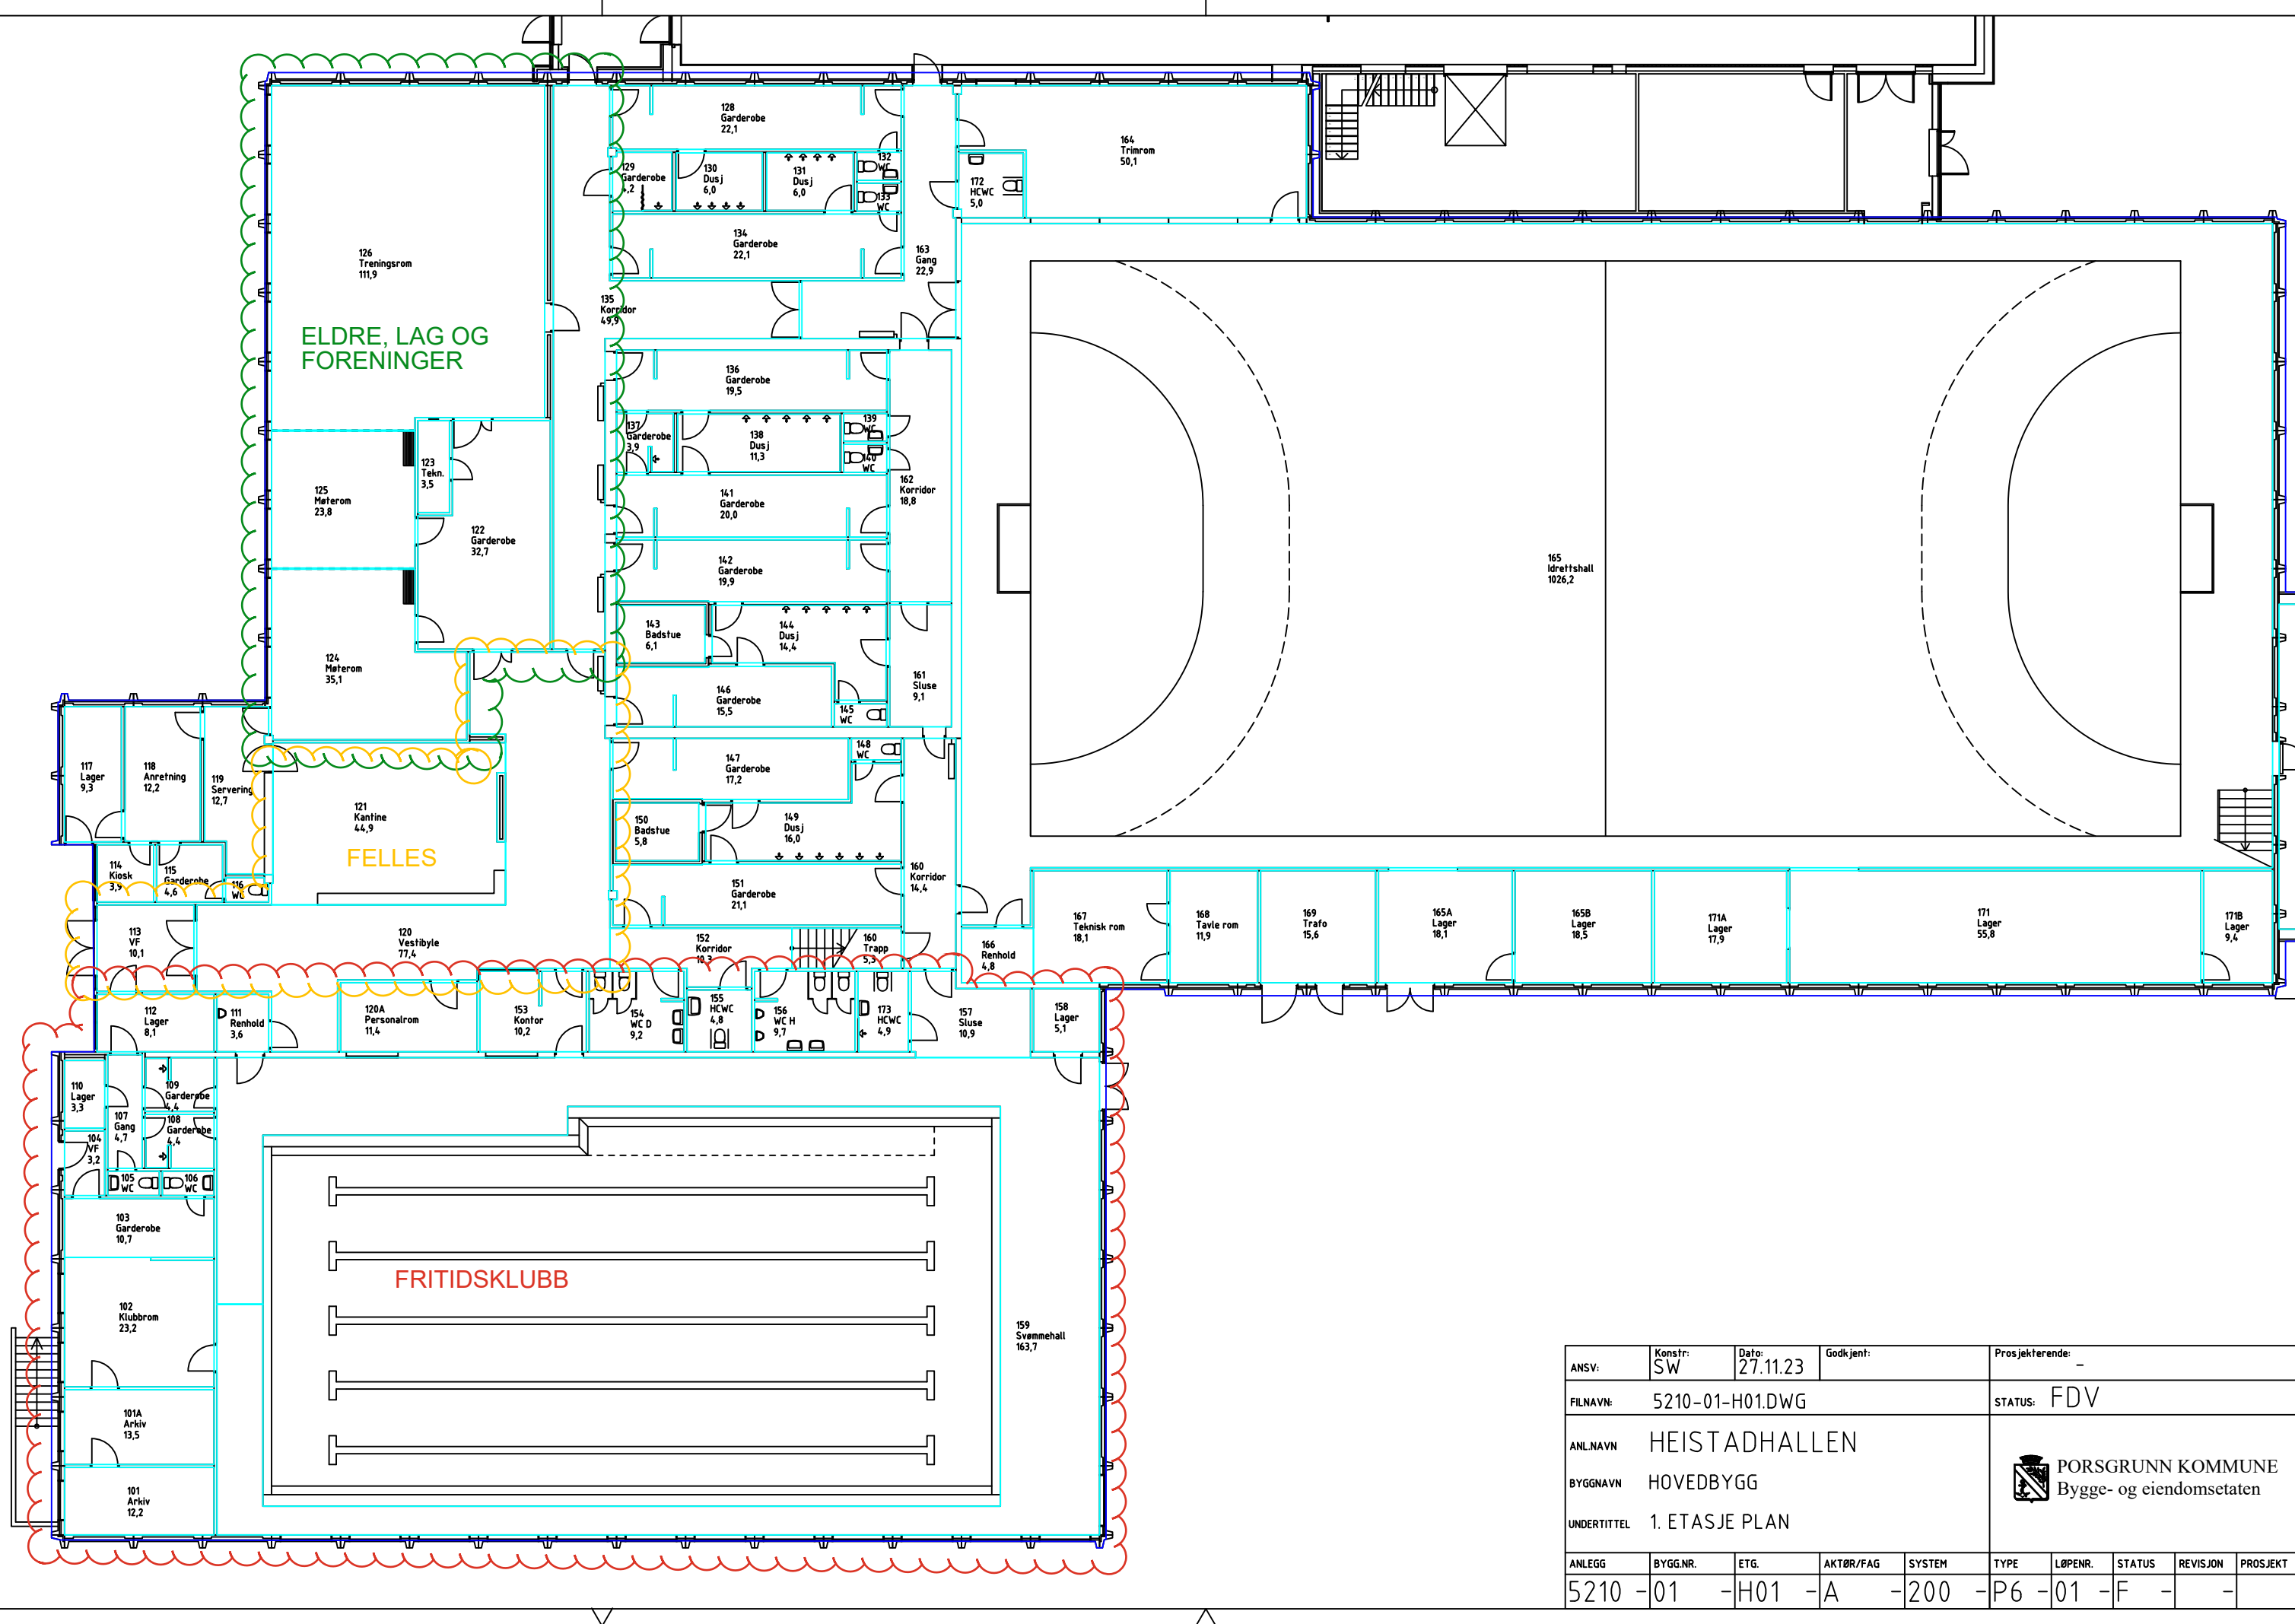

ANSV:	Konstr: SW	Dato: 27.11.23	Godkjent:	Prosjekterende: -					
FILNAVN:	5210-01-H01.DWG			STATUS: FDV					
ANL.NAVN	HEISTADHALLEN			 PORSGRUNN KOMMUNE Bygge- og eiendomsetaten					
BYGGNAVN	HOVEDBYGG								
UNDERTITTEL	1. ETASJE PLAN								
ANLEGG	BYGG.NR.	ETG.	AKTØR/FAG	SYSTEM	TYPE	LØPENR.	STATUS	REVISJON	PROSJEKT
5210	-01	-H01	-A	-200	-P6	-01	-F	-	-