


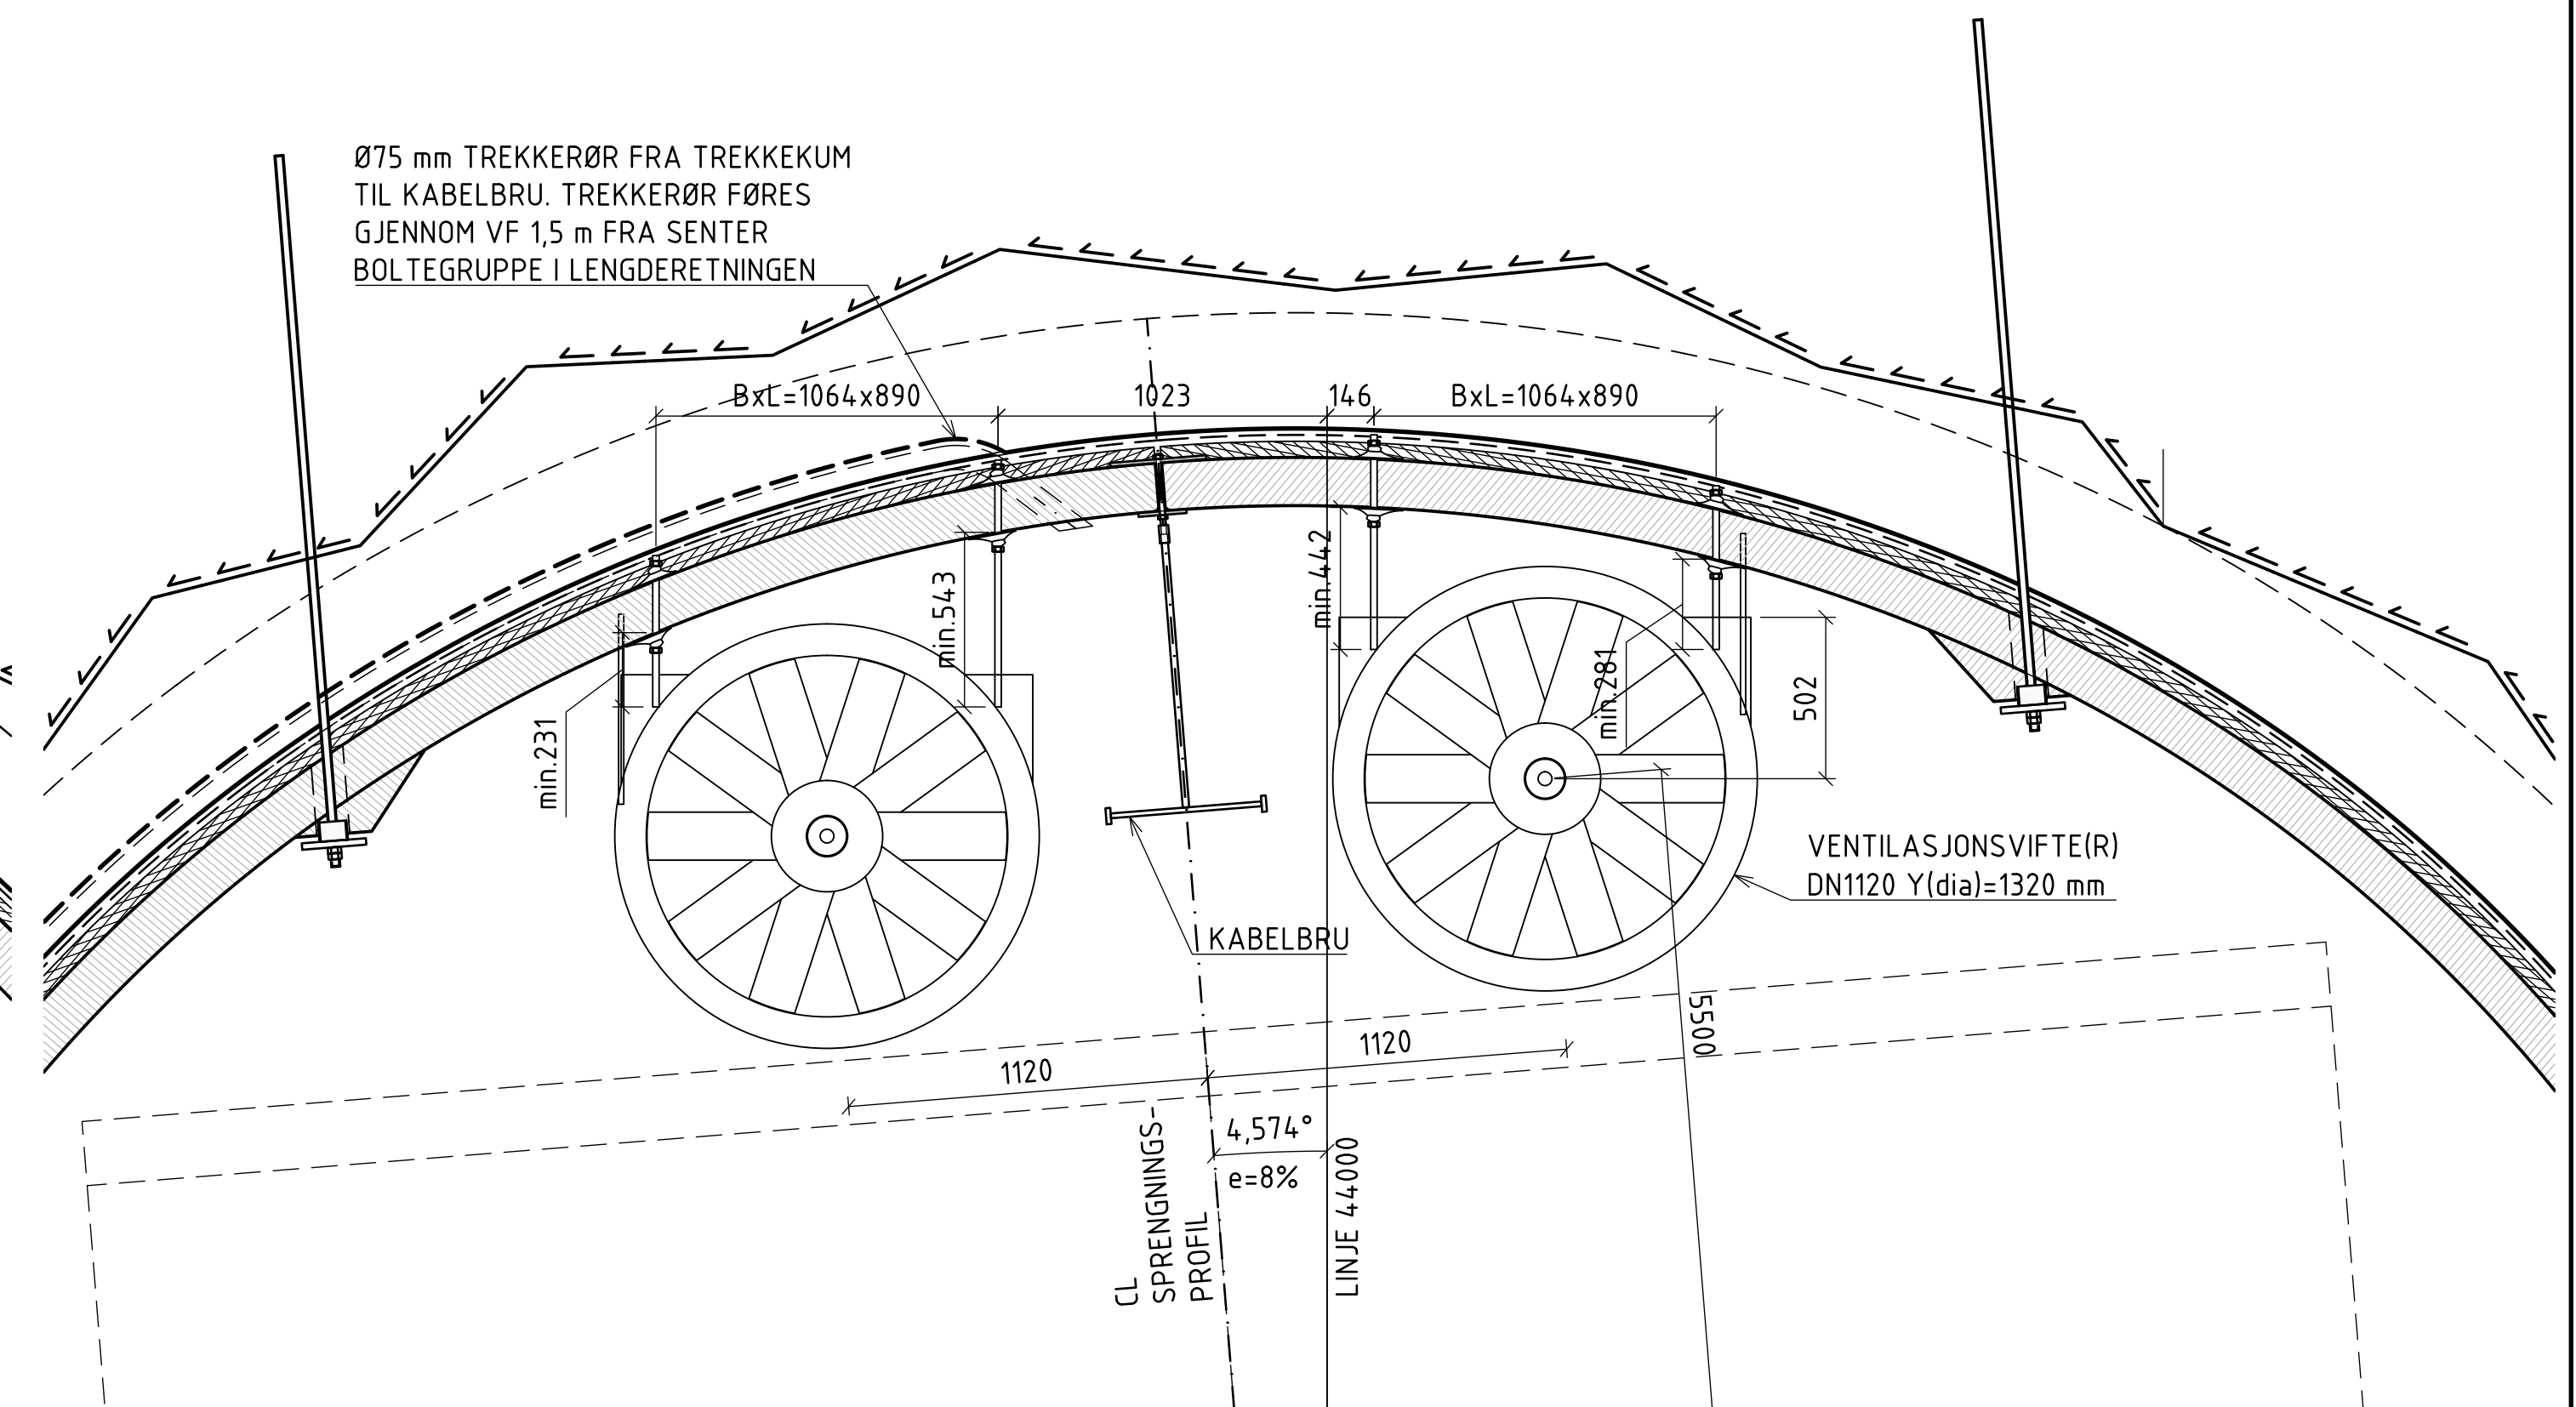

OPPRISS DN1120 VIFTER.
MÅLSATT FOR BORHULL I SNITT MED 8 % TVERRFALL



Nr.	01-J4475	Rev.	F01
-----	----------	------	-----

1. Eventuelle ekstra hull i takelement må kjernebores
2. Viffer monteres med tunnelens lengdefall
3. Alle stålkomponenter skal varmforsinkes og epoxybelegges, kvalitet 8.8

Plan- og profilinje 44000	01-C0312 til 01-C0316
Plan- og profilinje 47000	01-C0320
Plan- og profilinje 46000	01-C0412 til 01-C416
Plan- og profilinje 48000	01-C0420
Plan frekkerør	01-I0912 til 01-I0920
Plan boltgrupper	01-J0312 til 01-J0320

B04	2013-02-03	Tegning gjelder kun tunnel 44 og 46	JOB	JPH	JPH
B03	2011-12-07	Endret opphengsanordning	JOB	JPH	JPH
B02	2011-02-02	Kommentarer vifte. Endret hiftfelt	JOB	JPH	JPH
B01	2010-06-01	Arbeidsetegninger	JOB	JPH	JPH
Revisjon	Dato	Beskrivelse	Utarbeidet av	Fagkontroll	Godekjent
 Fv. 456 KOLSDALEN - LUMBERKRYSSET			Tegningsdato	2014-11-10	
Statens vegvesen E01 Hovedentreprise Fv. 456 Vågsbygdporten. Tunnel 44/46 Oppheng for ventilasjonsvifte i tunnelprofil T9,5 Snitt og detalj Ferdigvegstegning			Beskrivelse	Stig Berg-Thomassen	
			Prosjektet for	Region sør	
			Prosjekt av	Norconsult AS	
			Prosjekt nr.	203452	
			PRØF-nr.	10r0456b_009	
			Arkivnr.		
			Bergverkstnr.		
			Målestokk A1	1:5, 1:20	
Utarbeidet av	Kontrollert av	Godekjent av	Konsulentarkiv	Dokument nr.	Revisjon
JOB	JPH	ArKul	500740	01-J4475	F01