




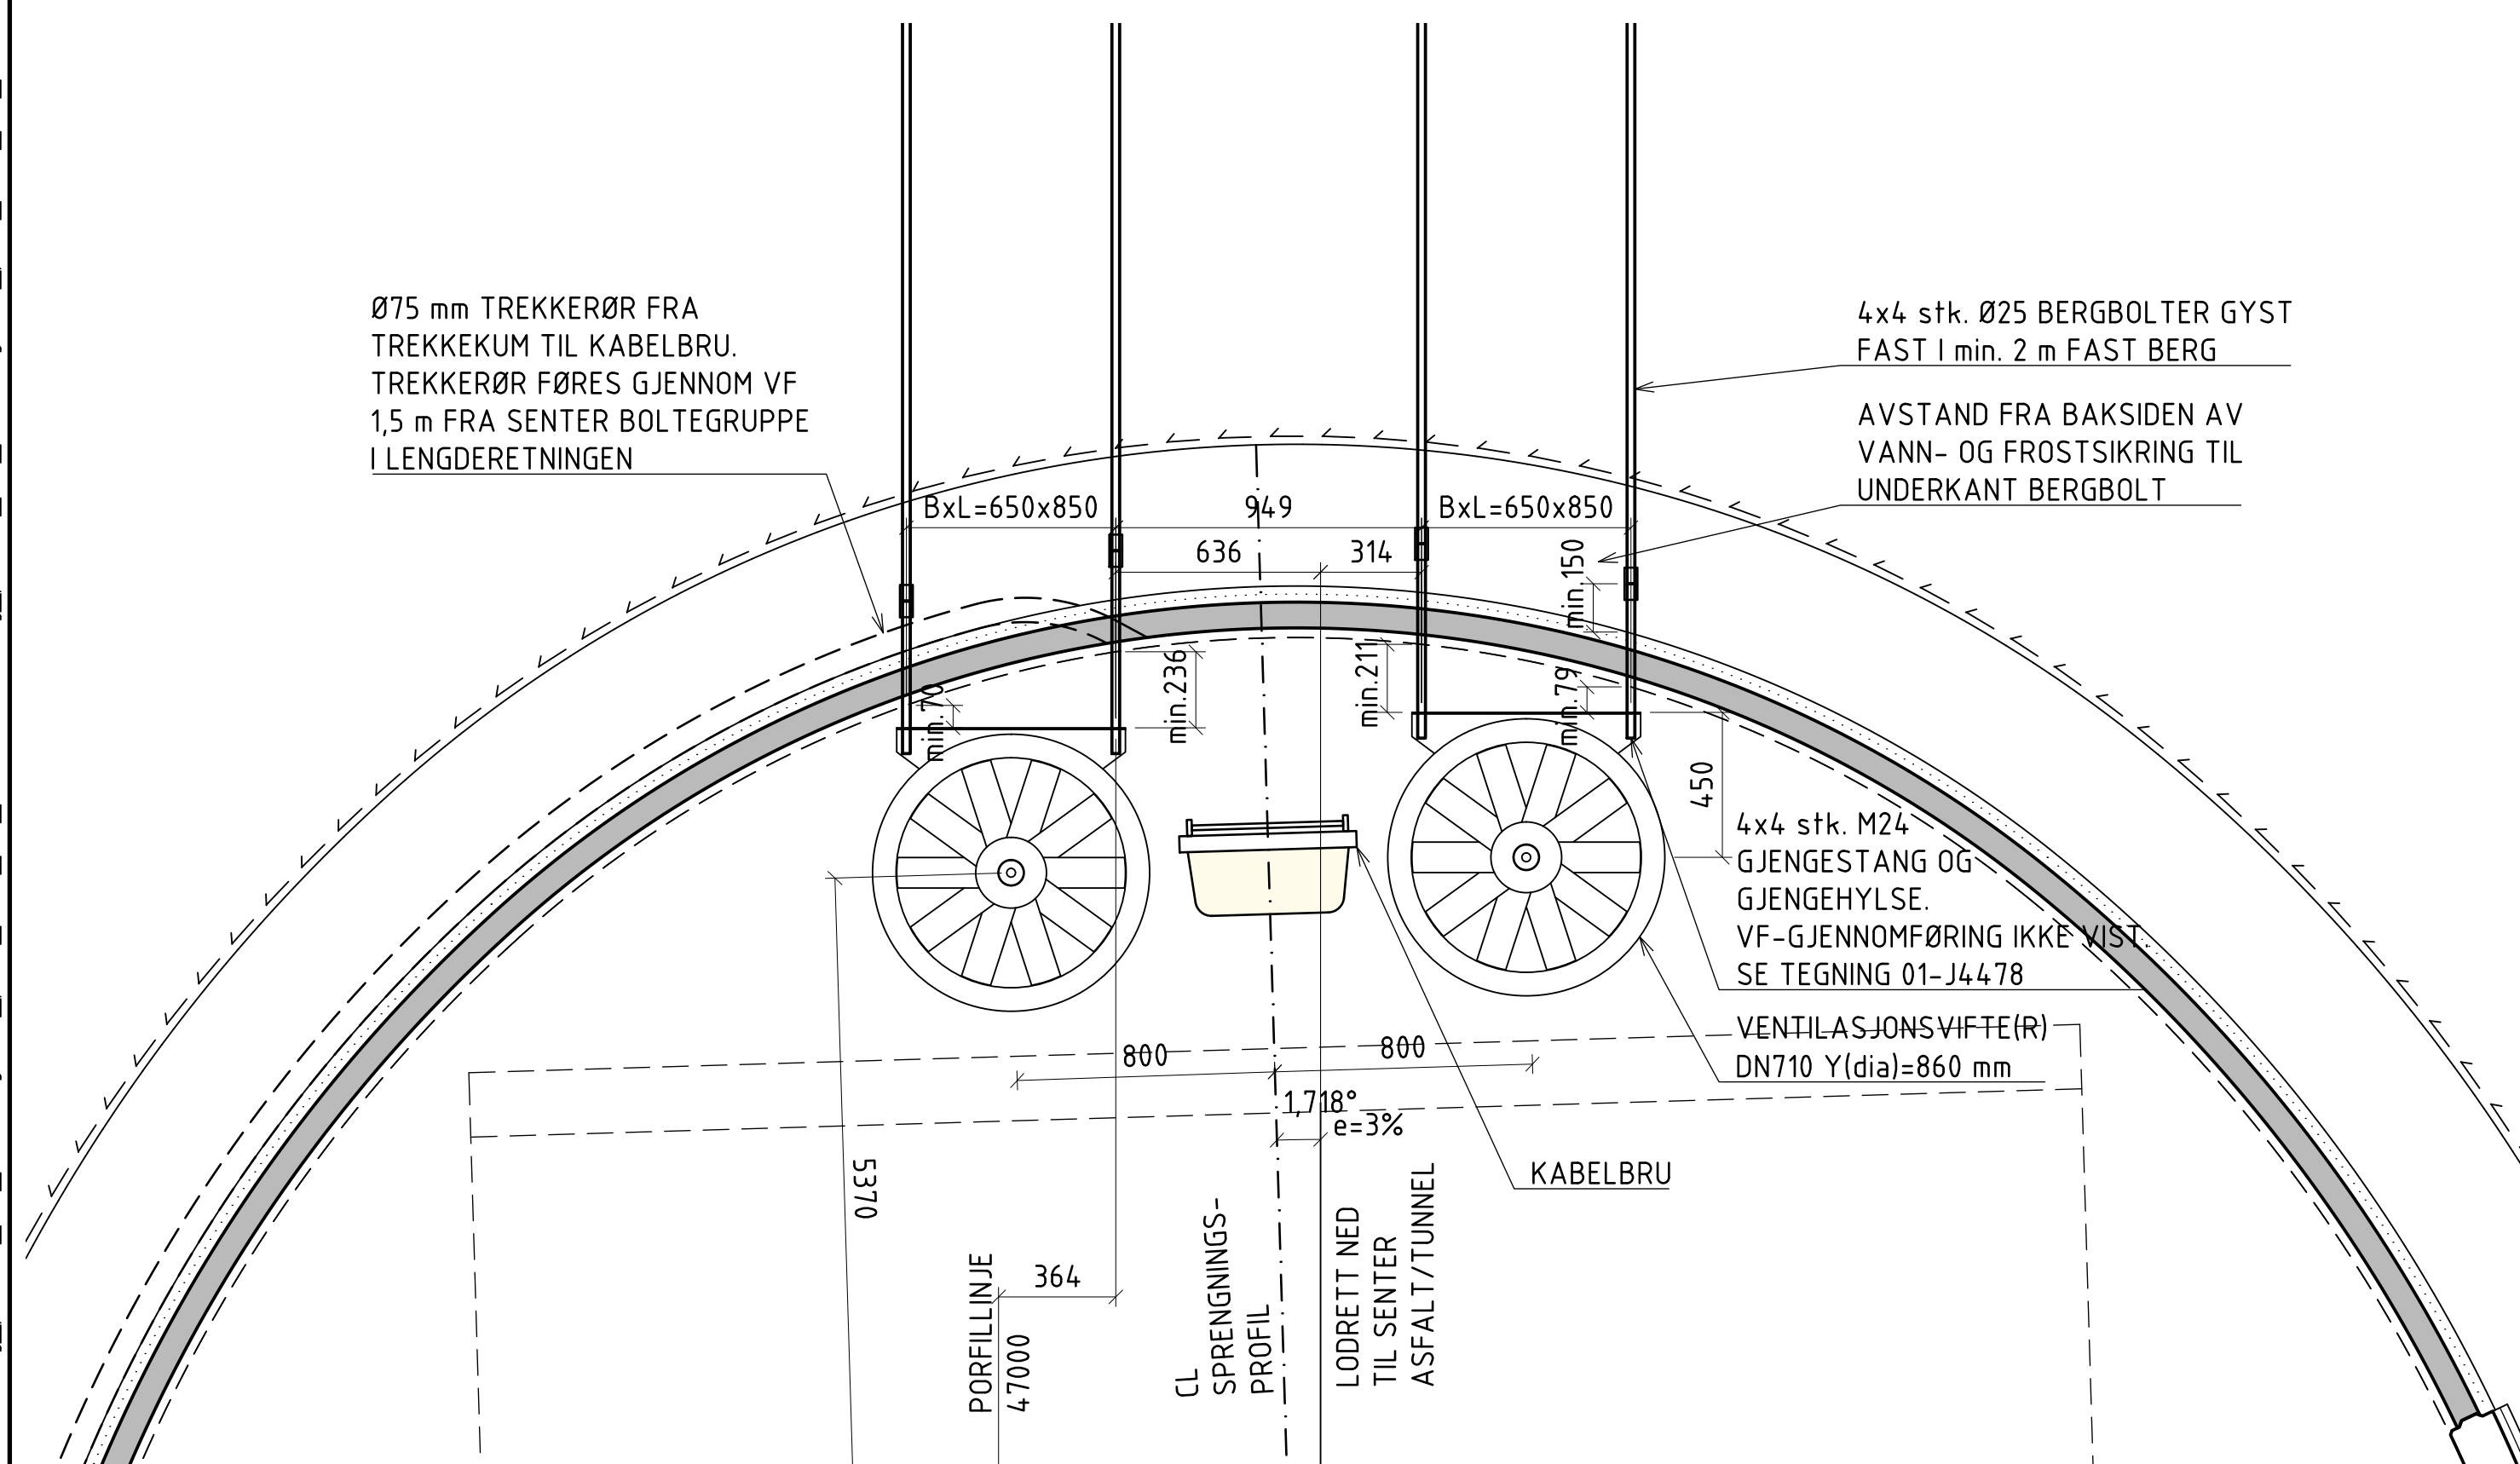

OPPRISS DN710 VIFTER (TUNNEL 47)
MÅLSATT FOR BORHULL I SNITT I PROFIL 100, MED 3 % TVERRFALL
1:20

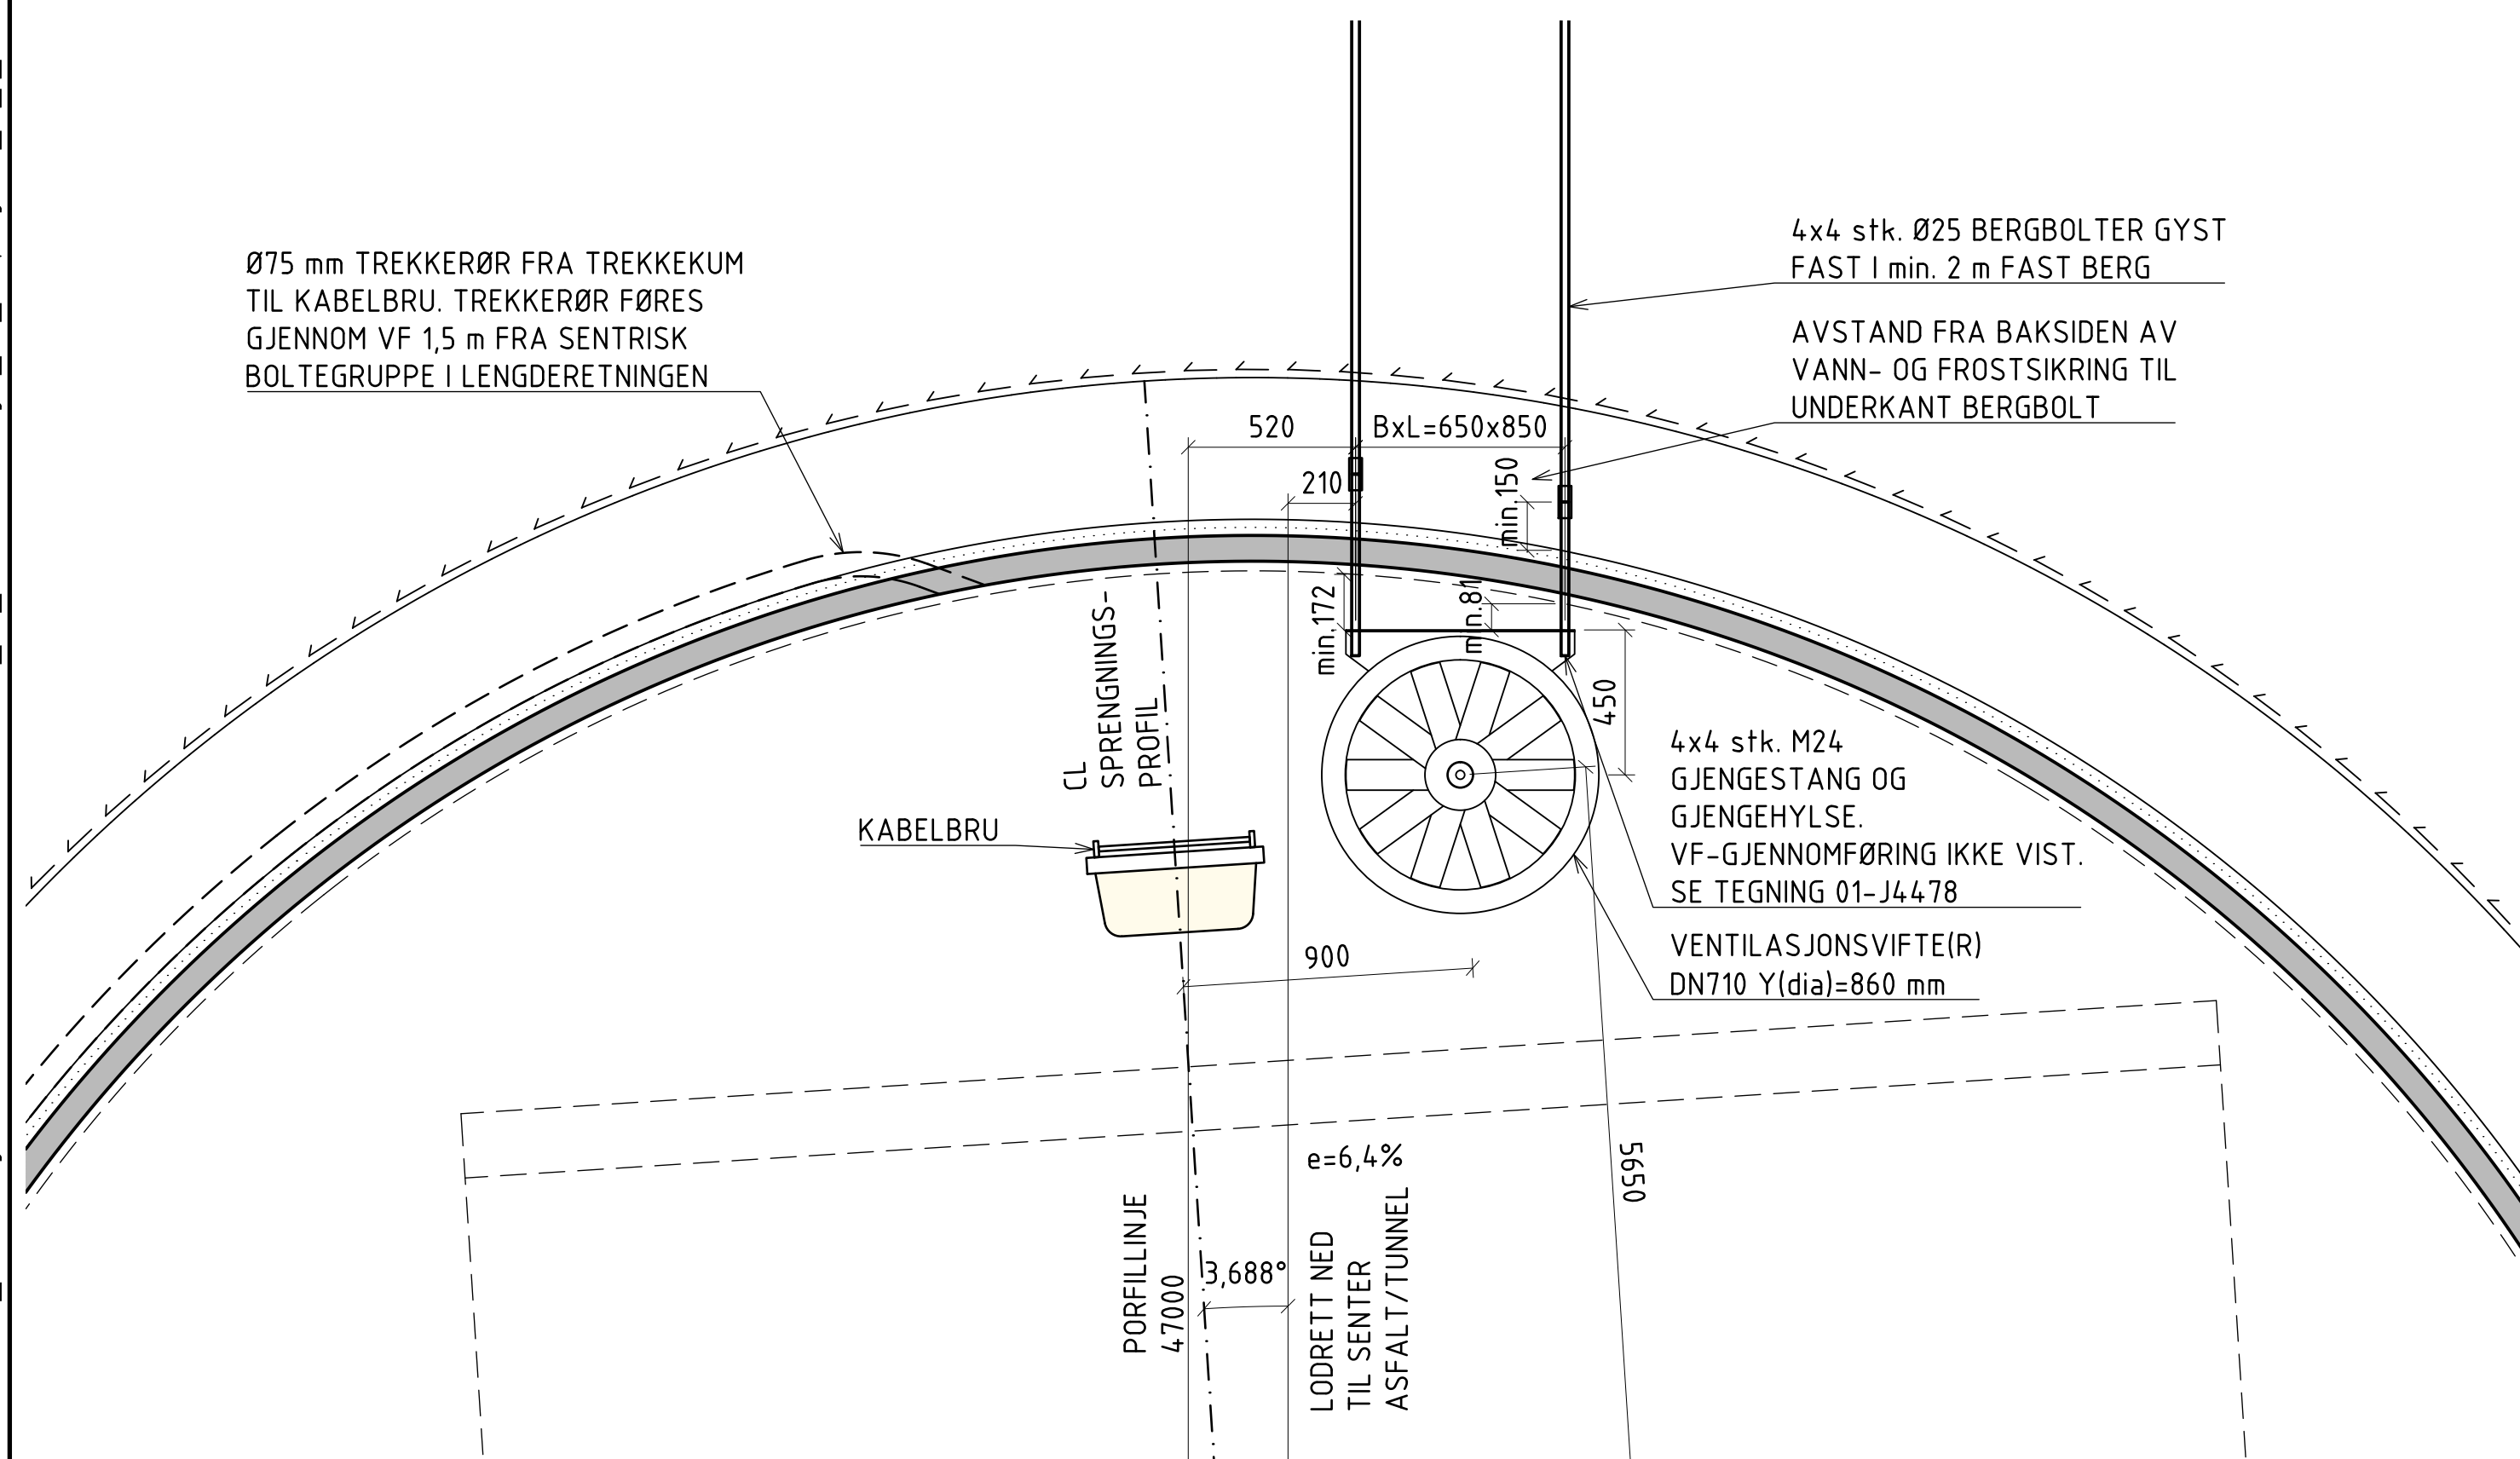


OPPRISS DN710 VIFTE (TUNNEL 47)
MÅLSATT FOR BORHULL I SNITT I PROFIL 300, MED 6,4 % TVERRFALL
1:20

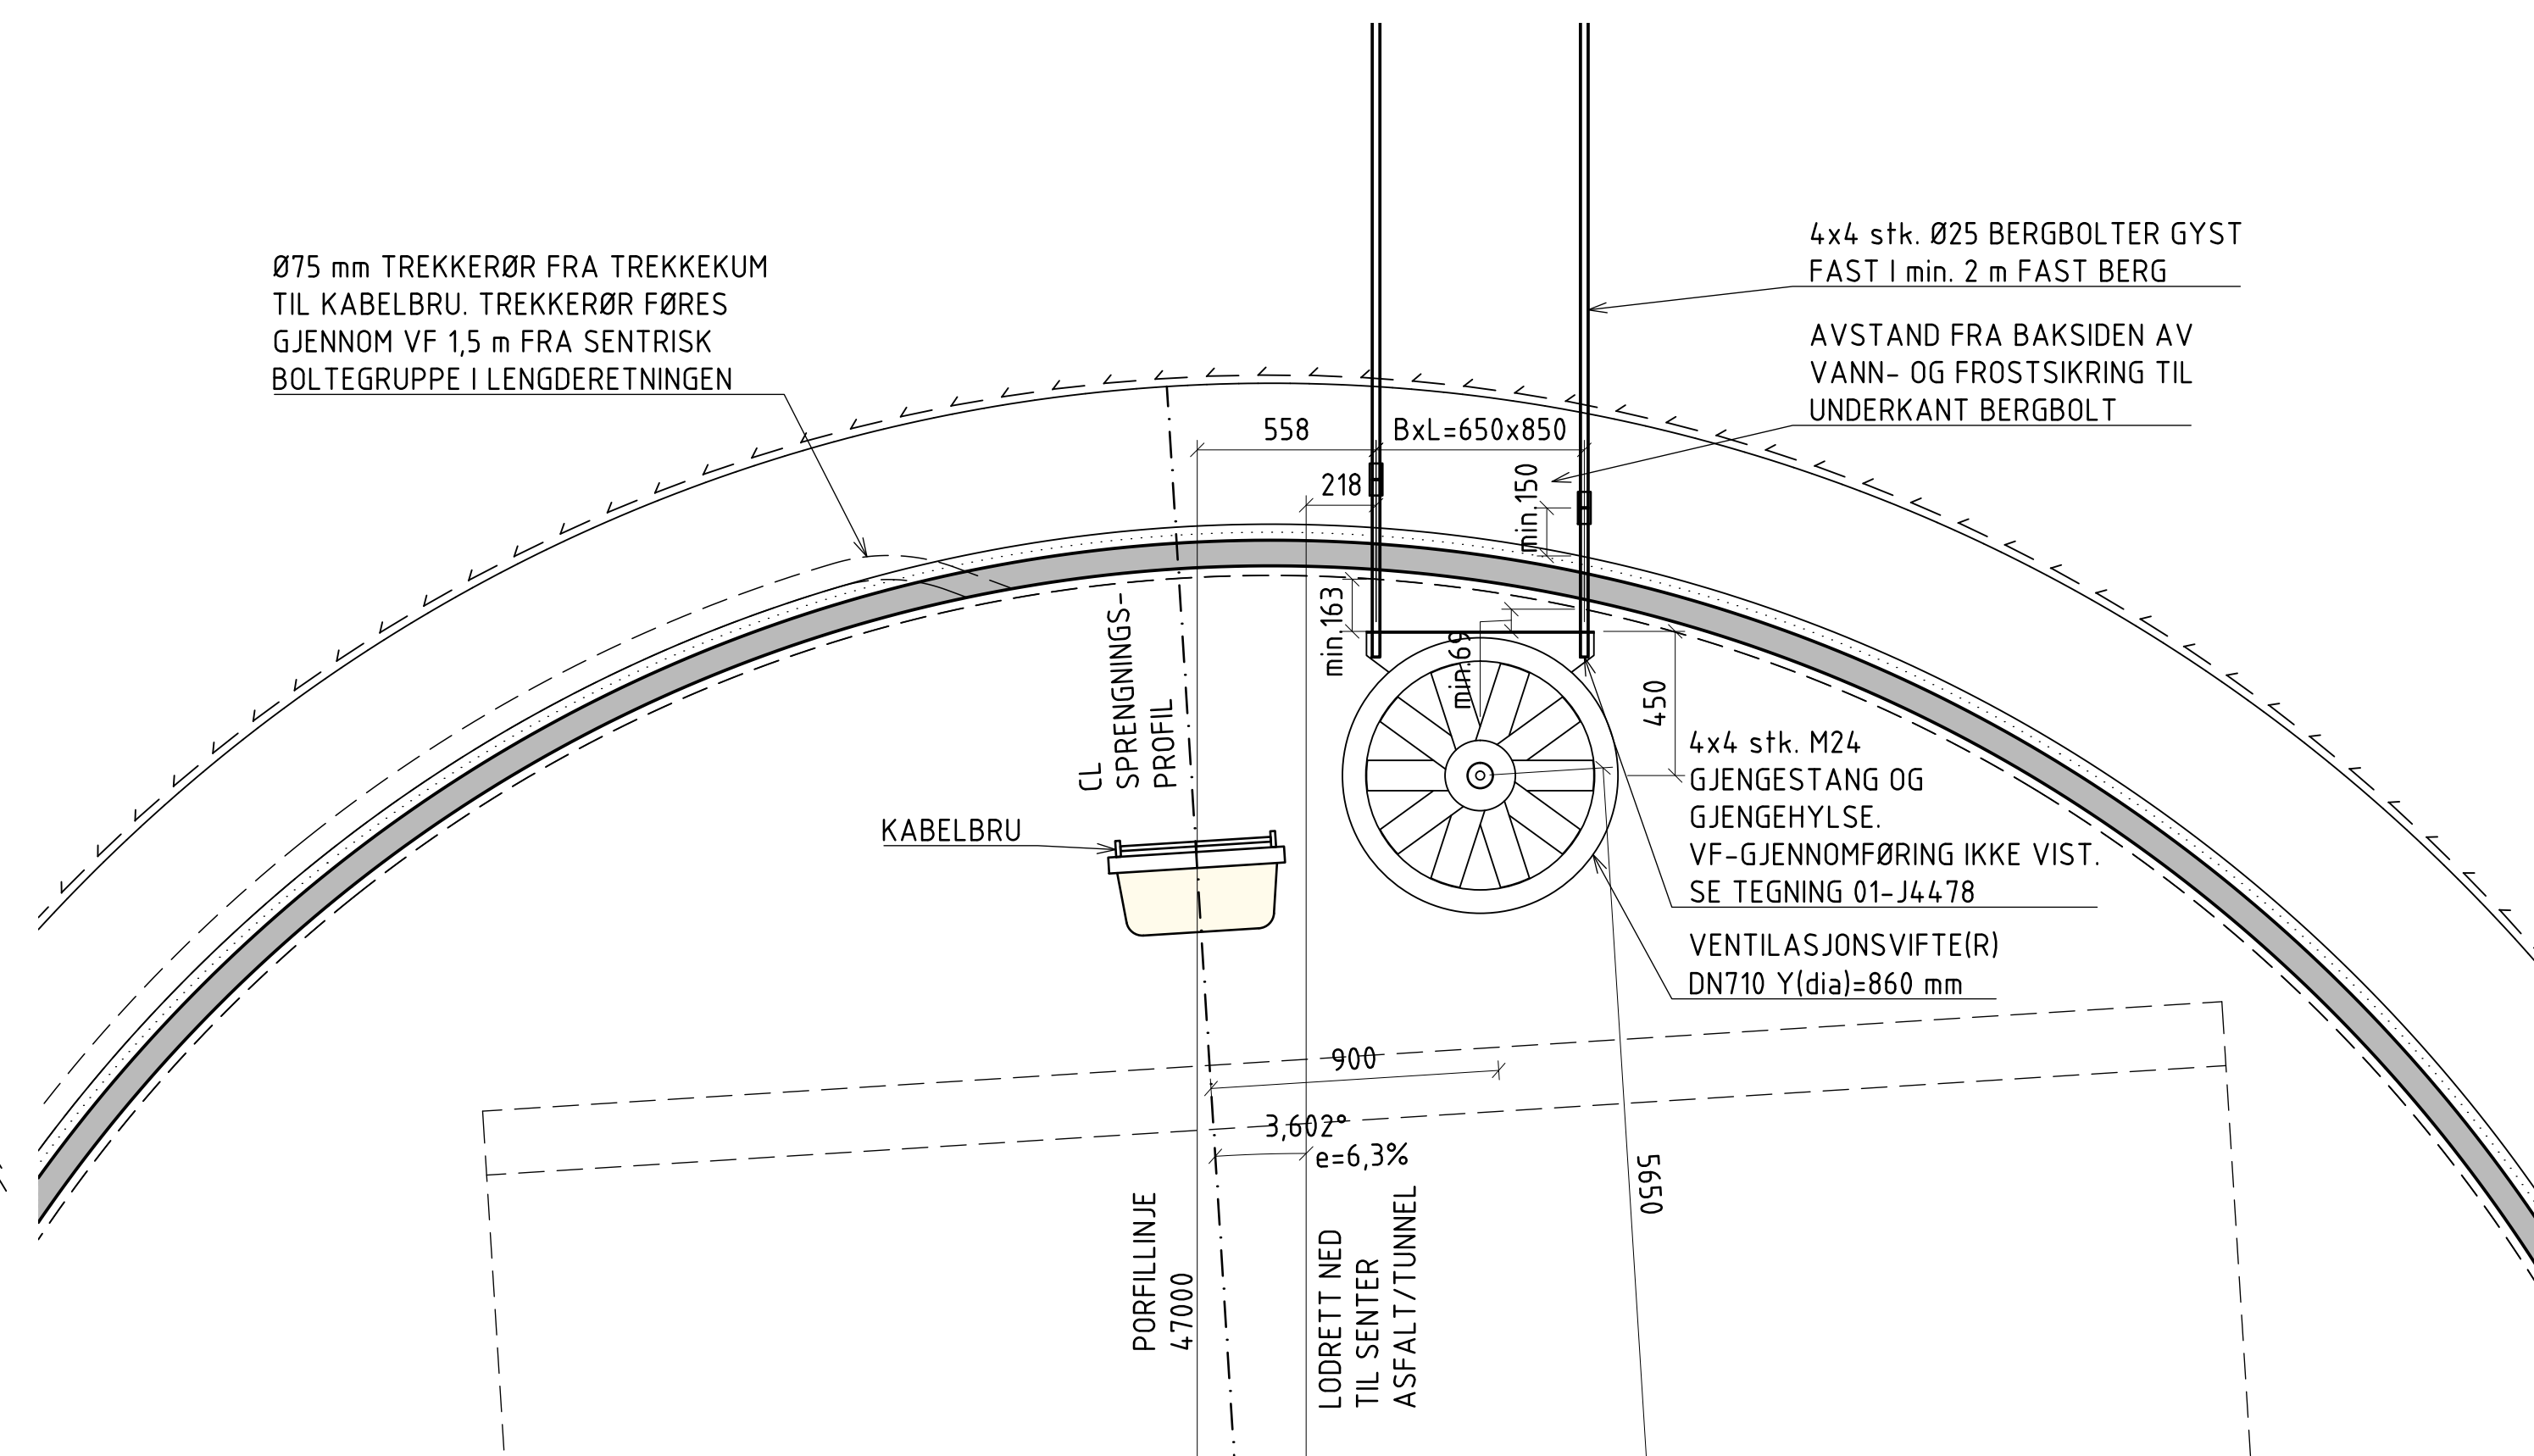

OPPRISS DN710 VIFTE (TUNNEL 47)
MÅLSATT FOR BORHULL I SNITT I PROFIL 185, MED 6,3 % TVERRFALL
1:20

DETALJER FOR BOLTEGJENNOMFØRING
I PE-SKUM: SE TEGNING 01-J4478

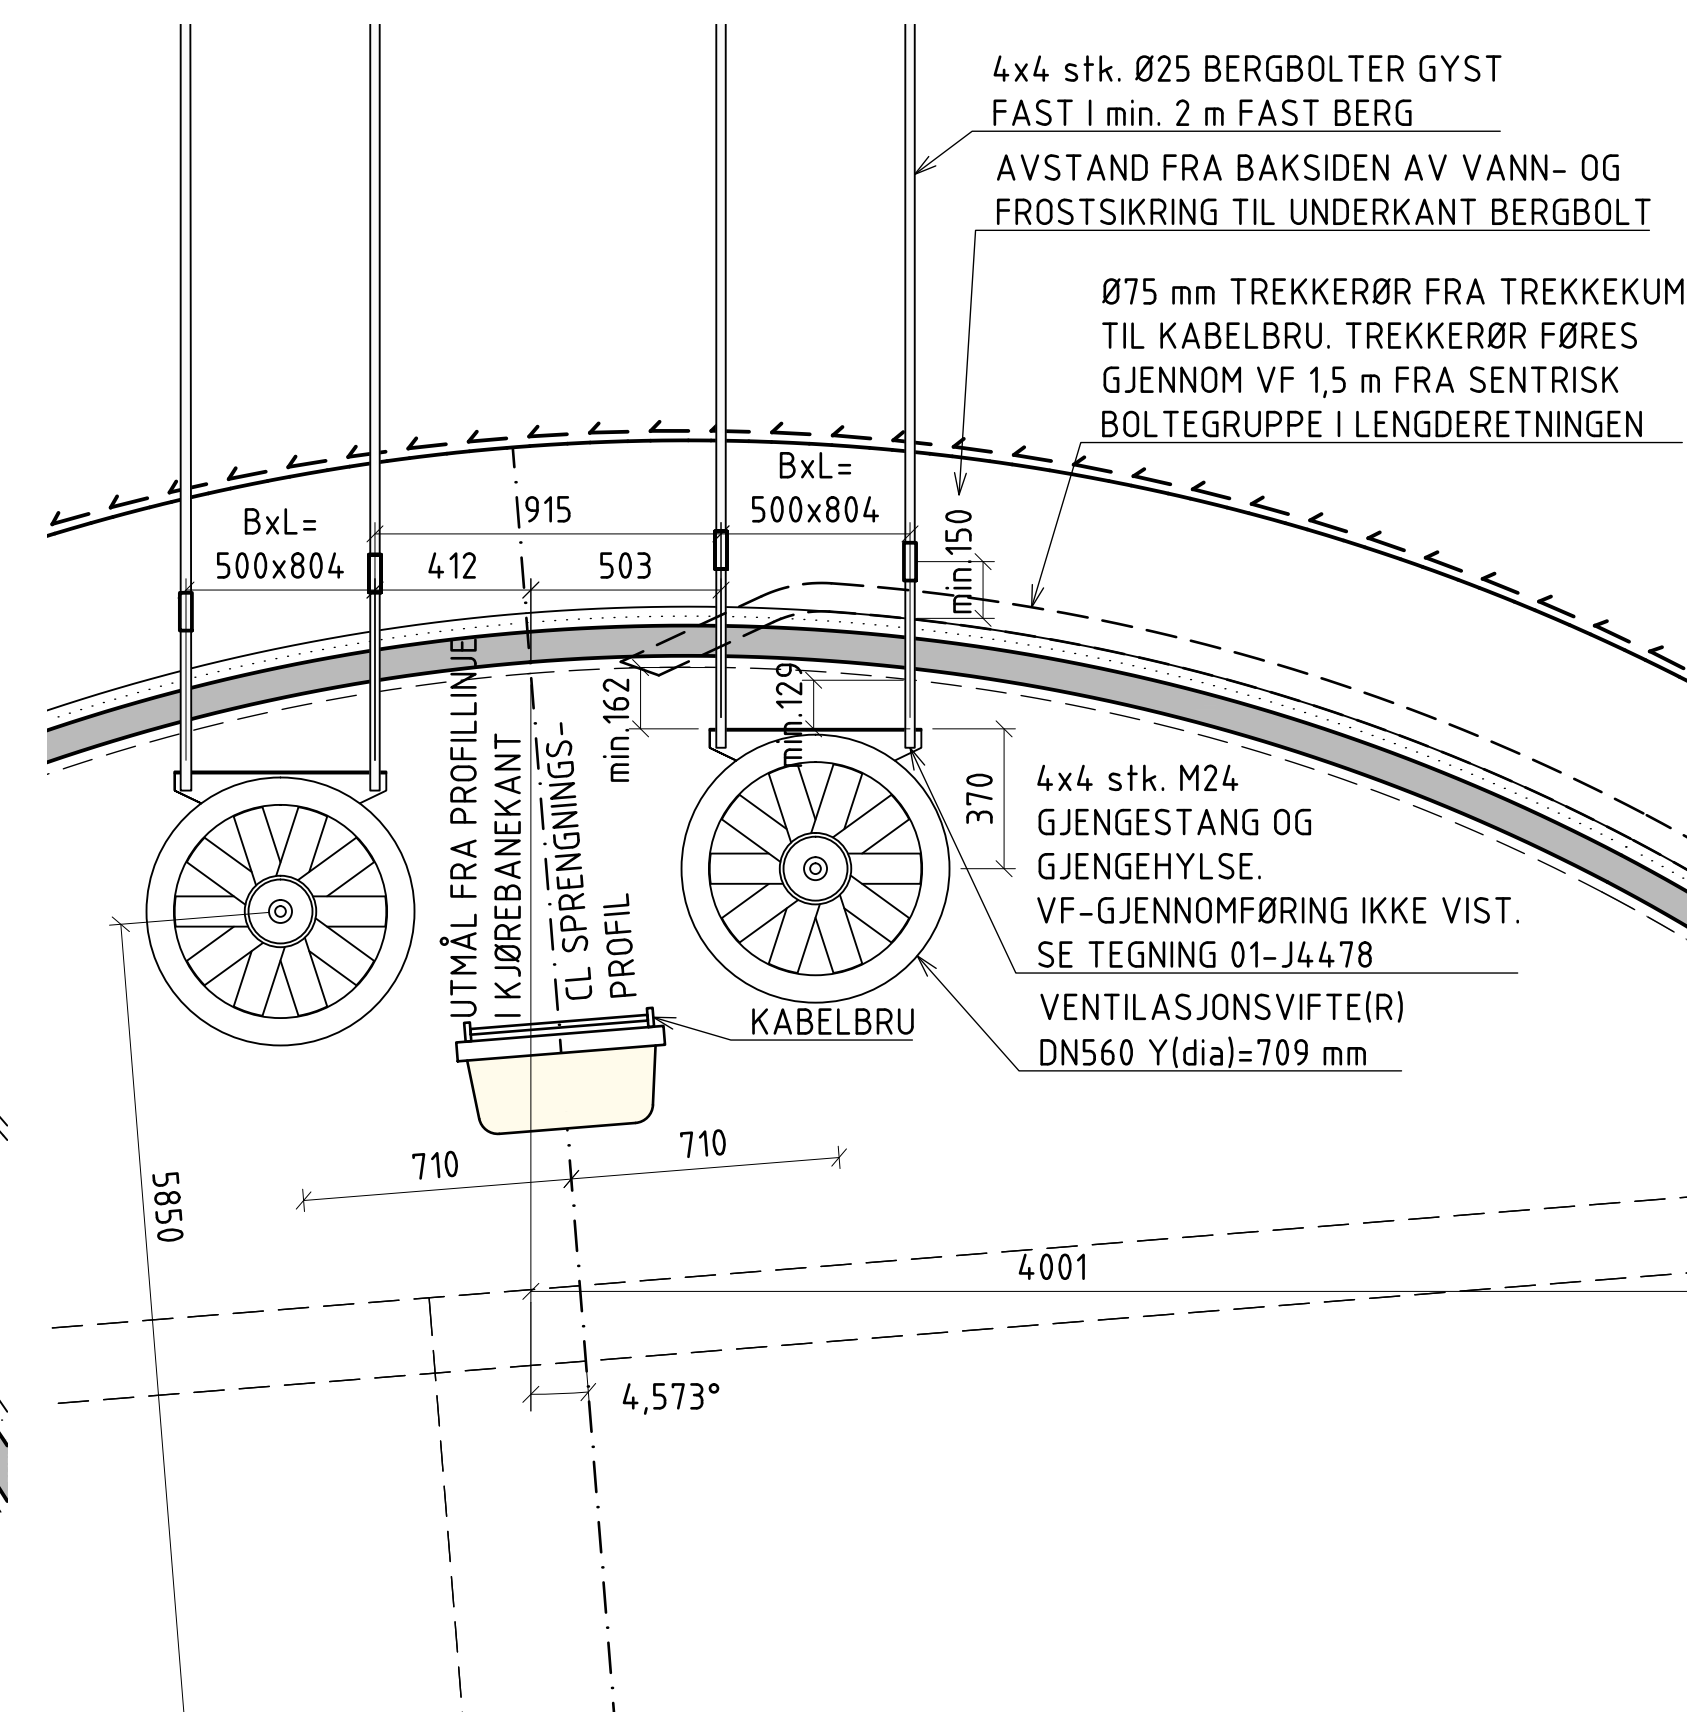

OPPRISS DN560 VIFTER (TUNNEL 48)
MÅLSATT FOR BORHULL I SNITT MED 8,0 % TVERRFALL

FORKLARINGER:

Nr.	01-J4476	Rev.	F01
-----	----------	------	-----

Tegning viser oppheng for vifter i tunnel 47 med tunnelprofil T7,5 og variabelt tunnelprofil. Tunnel 48 har tunnelprofil T9,5

ANVISNINGER:

1. Vifter monteres med tunnelens lengdefall
2. Alle stålkomponenter skal varmforsinkes og epoxybelegges, kvalitet 8.8

HENVISNINGER:

Plan- og profilinje 47000 og 48000	01-C0320, 01-C0420
Plan trekkerør	01-I0920
Plan boltegrupper	01-J0320
Detalj PE-skum	01-J4478

B02	2012-03-03	Vifver i tunnel 48		JOB	JPH	JPH	
B01	2012-09-20	Arbeidstegninger		JOB	JPH	JPH	
Revisjon	Dato	Beskrivelse		Utarbeidet	Fagkontroll	Godkjent	
 Fv. 456 KOLSDALEN – LUMBERKRYSET Statens vegvesen				Tegningsdato		2014-11-10	
				Bestiller		Stig Berg-Thomassen	
				Produsert for		Region sør	
				Produsent av		Narcosconsult AS	
				Prosjektnr.		203452	
E01 Hovedtetterse Fv. 456				PROJ- nr.		10r0456b_009	
Vågsbygdporten. Tunnel 47/48				Arkivnr.			
Oppheng for ventilasjonsvifte i T7,5 + var. smtt T9,5				Byggeskisser			
Snitt og detalj				Målestokk: A1		120	
Ferdigvegstegning				Document nr.			
Utarbeidet av	Kontrollert av	Godkjent av	Konsulentarkiv	01-14476		Revisjon	
JOB	JPH	ArKul	5007410			F01	