



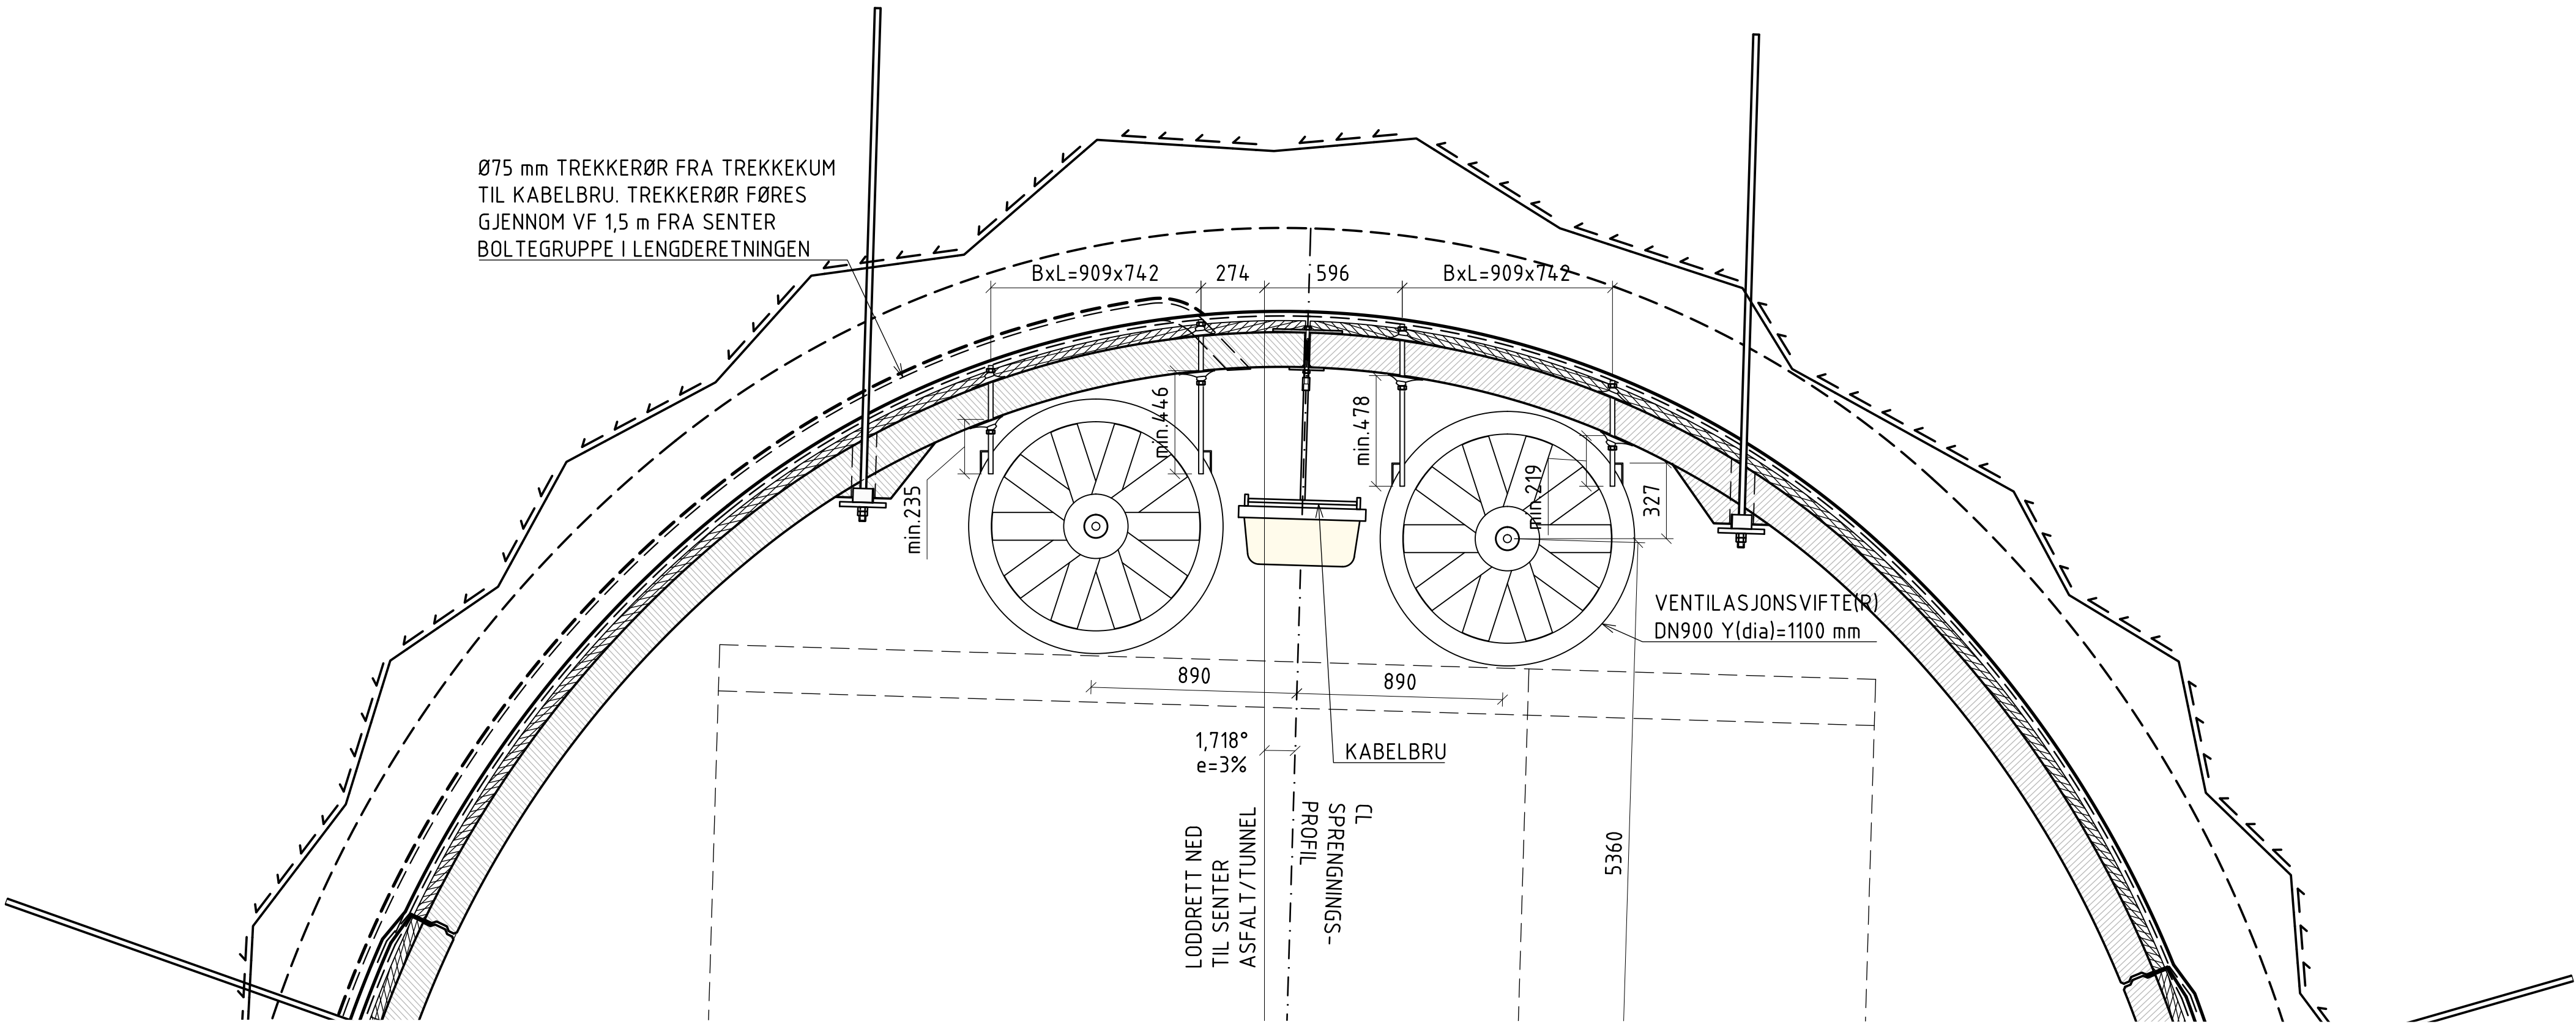

OPPRISS DN900 VIFTER.
MÅLSATT FOR BORHULL I SNITT MED 3 % TVERRFALL
1:20

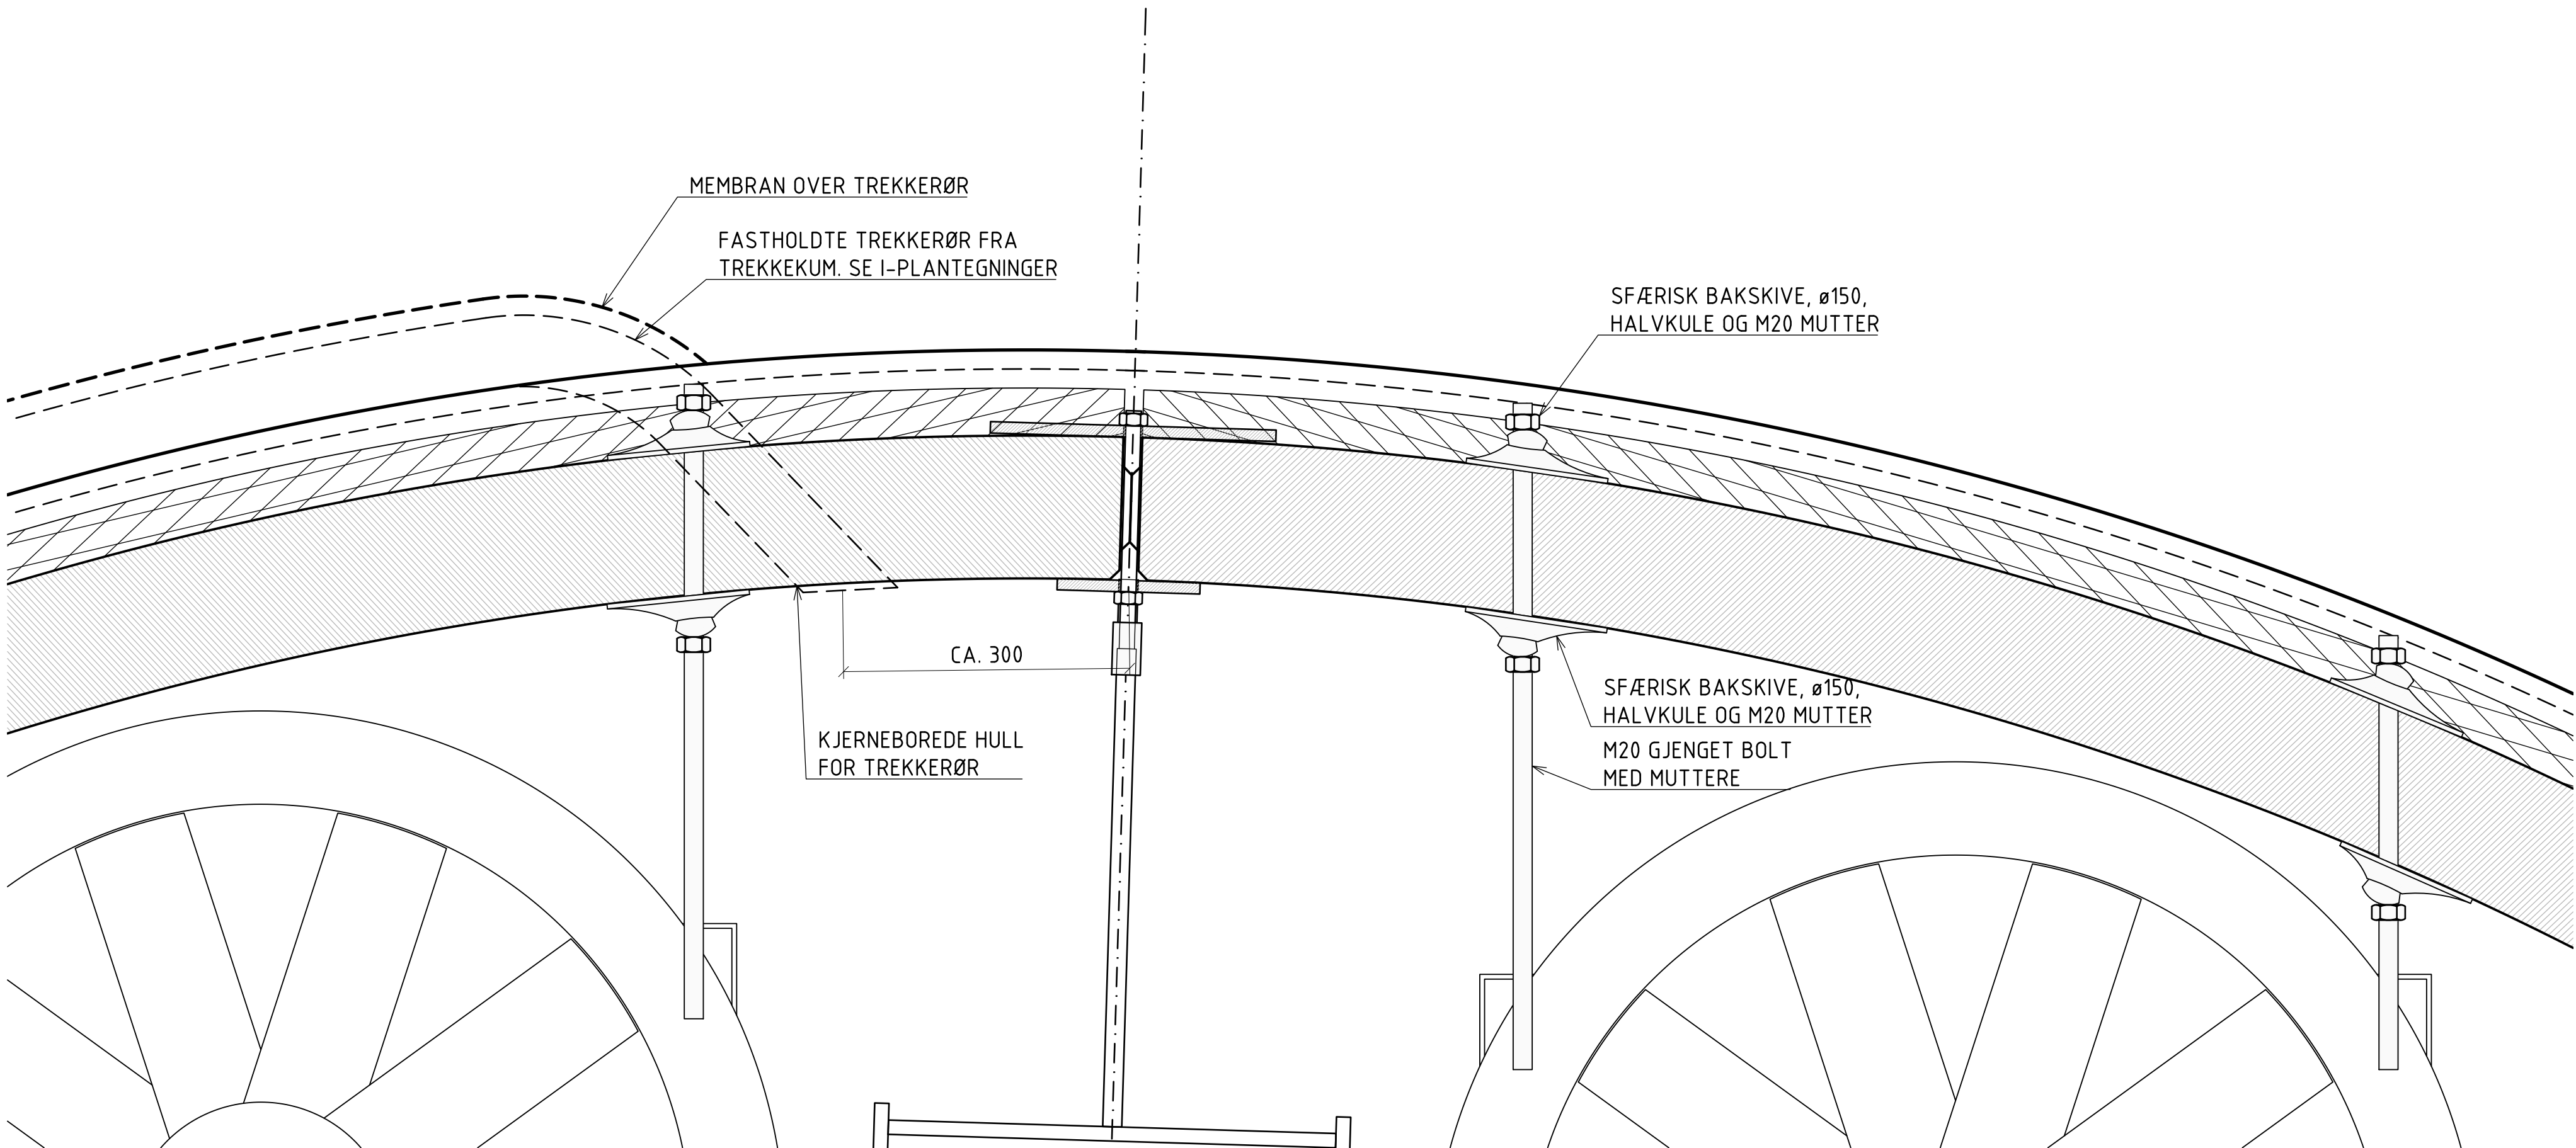

DETALJ
1:5

FORKLARINGER:

Tegning viser oppheng for vifte i tunnelprofil T7,5

ANVISNINGER:

- Eventuelle ekstra hull i takelement må kjernebore
- Vifter monteres med tunnelens lengdefall
- Alle stålkomponenter skal varmforsinkes og epoxybelegges, kvalitet 8.8

HENVISNINGER:

Plan- og profilinje 45000 01-C0318
Plan trekkerør 01-I0918
Plan boltegrupper 01-J0318

B02	2011-12-07	Endret antall vifter og opphengsarrangering	JOB	JPH	JPH
B01	2011-02-02	Arbeids-tegning	ThSel	JOB	JPH
Revisjon	Dato	Beskrivelse	Utarbeidet	Fagkontroll	Godkjent
Statens vegvesen			Region sør		
Fv. 456 KOLSDALEN - LUMBERKRYSSET			Norconsult AS		
E01 Hovedentreprise Fv. 456			203452		
Vågsbygdpporten. Tunnel 45			10r0456b_009		
Oppheng for ventilasjonsvifte i tunnelprofil T7,5					
Snitt					
Ferdigvegstegning					
Utarbeidet av	Kontrollert av	Godkjent av	Konsulentarkiv	Dokument nr.	Revisjon
ThSel	JOB	ArKul	50074.10	01-J4477	F01