
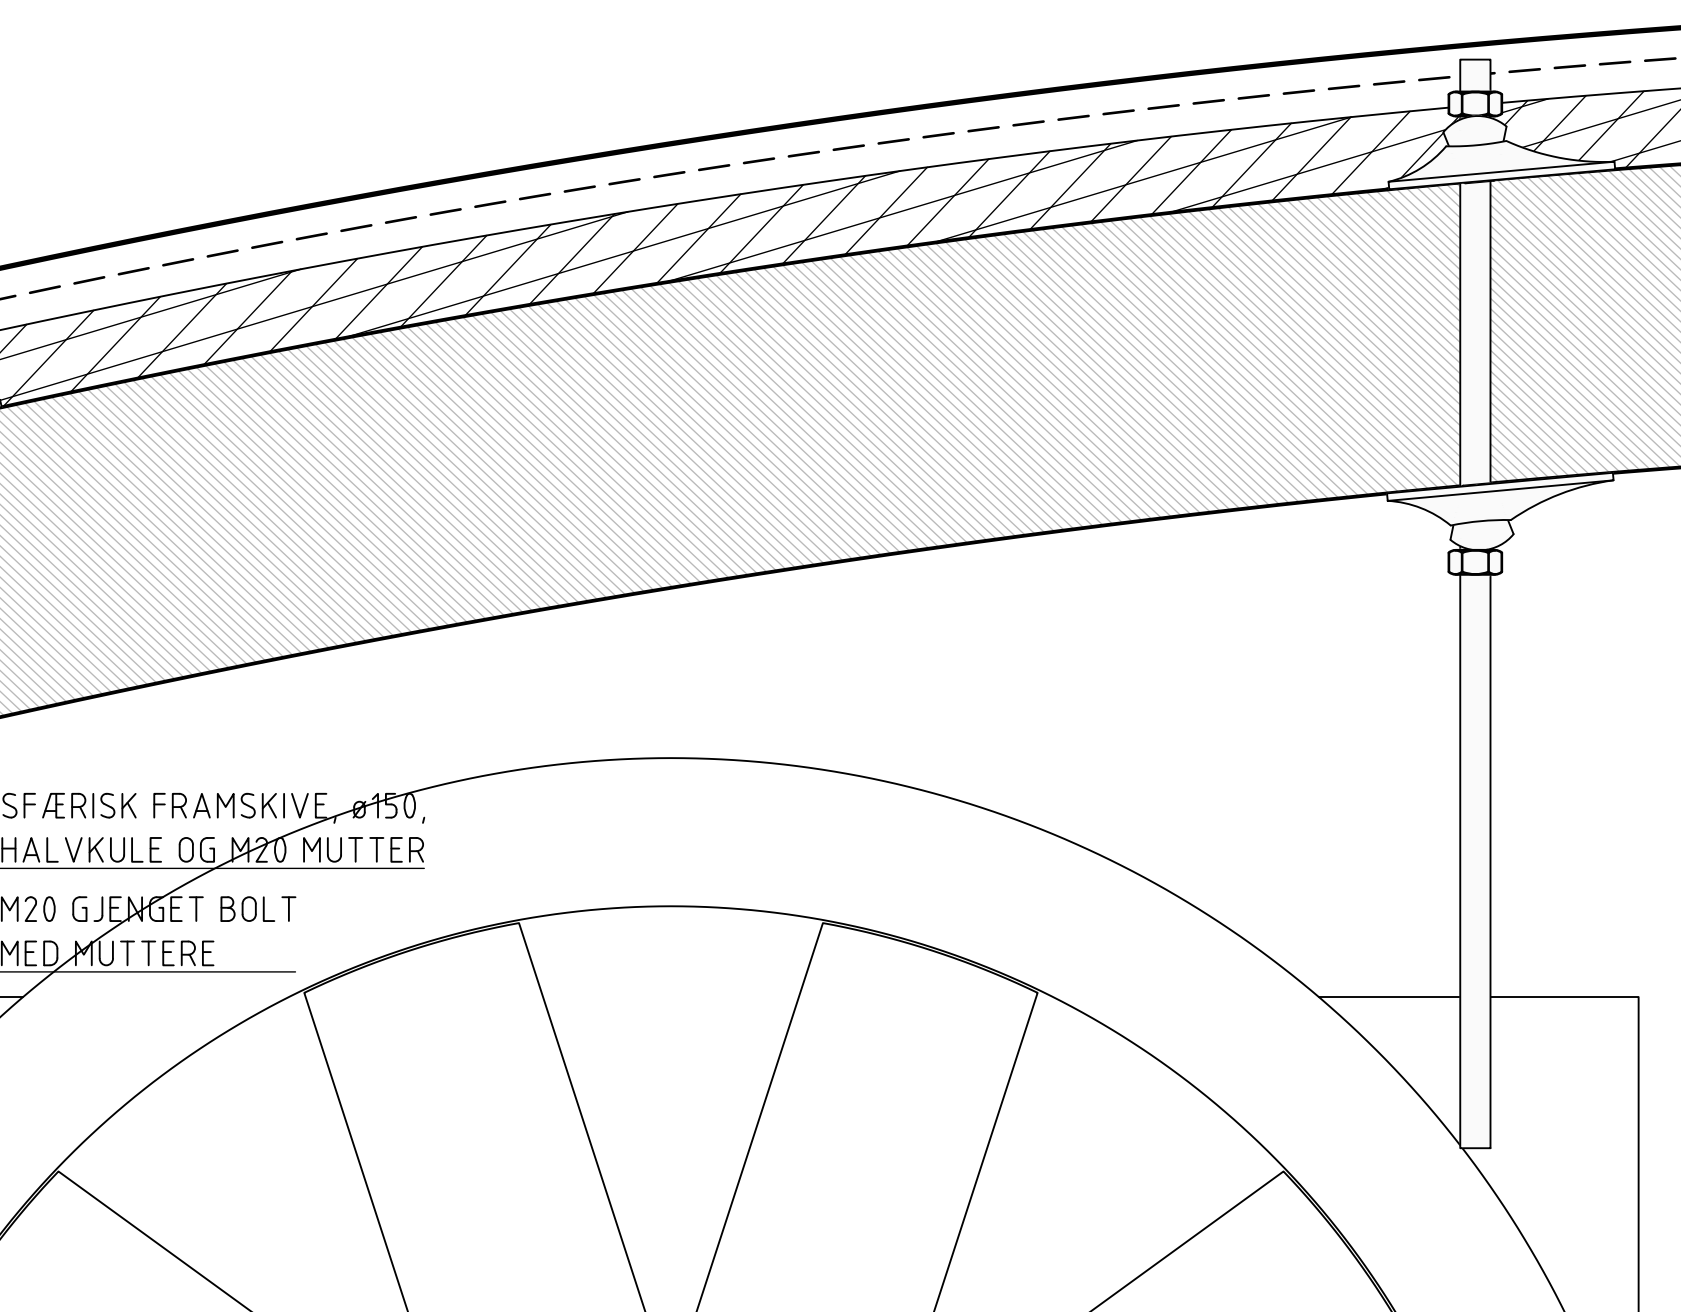


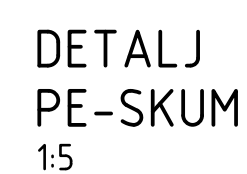

B03	2012-05-29	Vifter i område med PE-skum	JOB	JPH	JPH
B02	2012-02-14	Endret opphøingsannordning	JOB	JPH	JPH
B01	2011-02-02	Arbeids tegninger	JOB	JPH	JPH
Revisjon	Dato	Beskrivelse	Uarbeidet	Fagkontroll	Godekjent
 Fv. 456 KOLSDALEN – LUMBERKRYSSET			Tegningsdato	2014-11-10	
Statens vegvesen			Besittler	Slig Berg-Thomassen	
E01 Hovedentreprise Fv. 456			Produsert for	Region sør	
Vågsbygdporten, Tunnel 44/46			Produsert av	Norconsult AS	
Oppheng for ventilasjonsvifte i tunnelprofil T13			Prosjekt nr.	203452	
Snitt og detalj			PROF.-nr.	10r0456b_009	
Ferdigvegstegning			Arkivert		
			Byggverkstnr.		
			Målestokk A4	1:5, 1:20	
Uarbeidet av	Kontrollert av	Godekjent av	Konsulentarkiv	Dokument nr.	Revisjon
JOB	JPH	ArKul	500740	01-J478	F01