Nye elementer er markert med rødt.
Alle oppgitte mål er å anse som veiledende og entreprenør må gjennomføre egne innmålinger på stedet.

Blåseluft Snitt 1
1 : 20

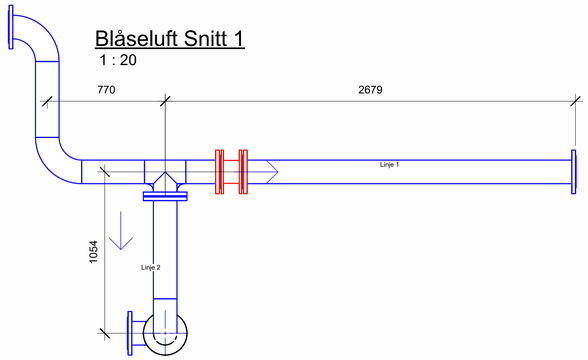

Blåseluft Snitt 2
1 : 20

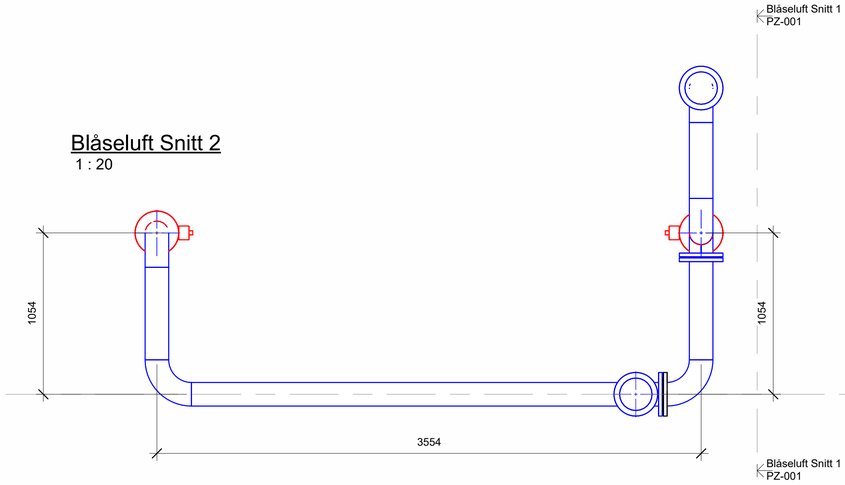

Plan 1
+0.000

Blåseluft - Plan
1 : 20

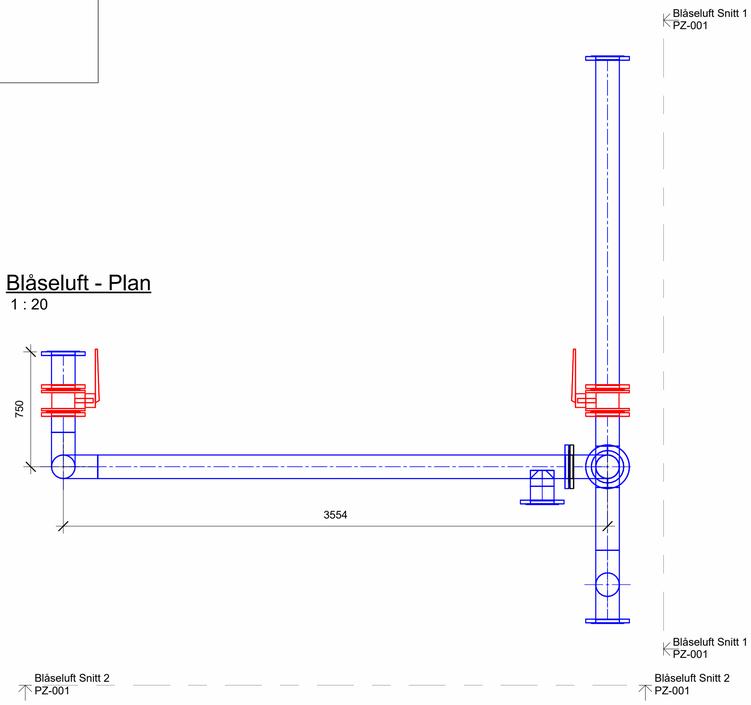

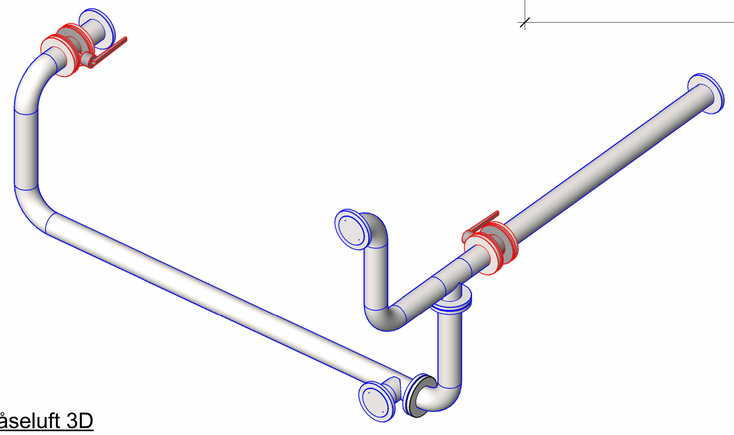

Blåseluft 3D

Hele dette rørstykket skal prefabrikkeres.

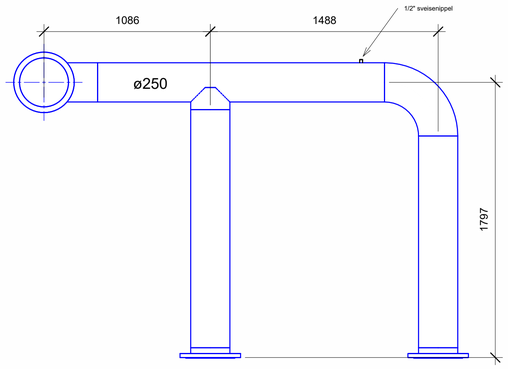

Spylevannfordeling Snitt
1 : 20

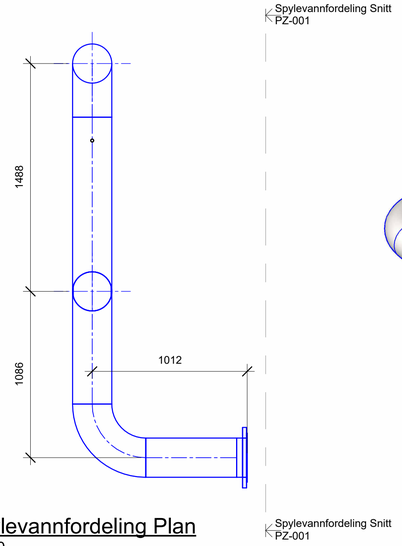

Spylevannfordeling Plan
1 : 20

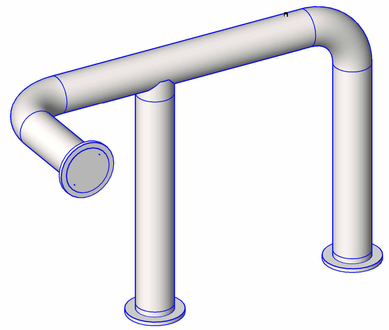

3D Spylevannfordeling

Eksisterende situasjon

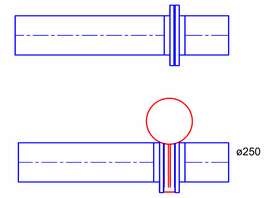

Ny ventil settes inn

Ny ventil spylevann samlestokk
1 : 20

Rev	Tekst	Utført	Kontr	Dato

Prosjekt
Brekke VBA

Gnr / Bnr

Oppdragsgiver
Karmøy kommune

Oppdragstaker
asplan viak

Prosjektfase
Anbudsgrunnlag

Dato	Oppdragsnr	Koordinatsystem	Høydedatum
10.04.26	652740-01		NN 2000

Utført av	Kontrollert av	Godkjent av	Målestokk	Format
AS	JB	KK	1:20	A1

Skisser
Prefabrikkering og nye ventiler

Tegningsnummer
PZ-001
Fag Type Etg. Løpenr.

Revisjon

Tegningsnummer
PZ-001

Revisjon

#Bikubeegenskaper:Oppdrag=652740-01;Tittel=Skisser Prefabrikkering og nye ventiler;Målestokk=1:20;Dokumentnavn=PZ-001#