



Utskrift fra Norkart AS kartlient


Dato: 02.06.2026

Målestokk: 1:250

Koordinatsystem: UTM 32N



Gyldene
5/6-26

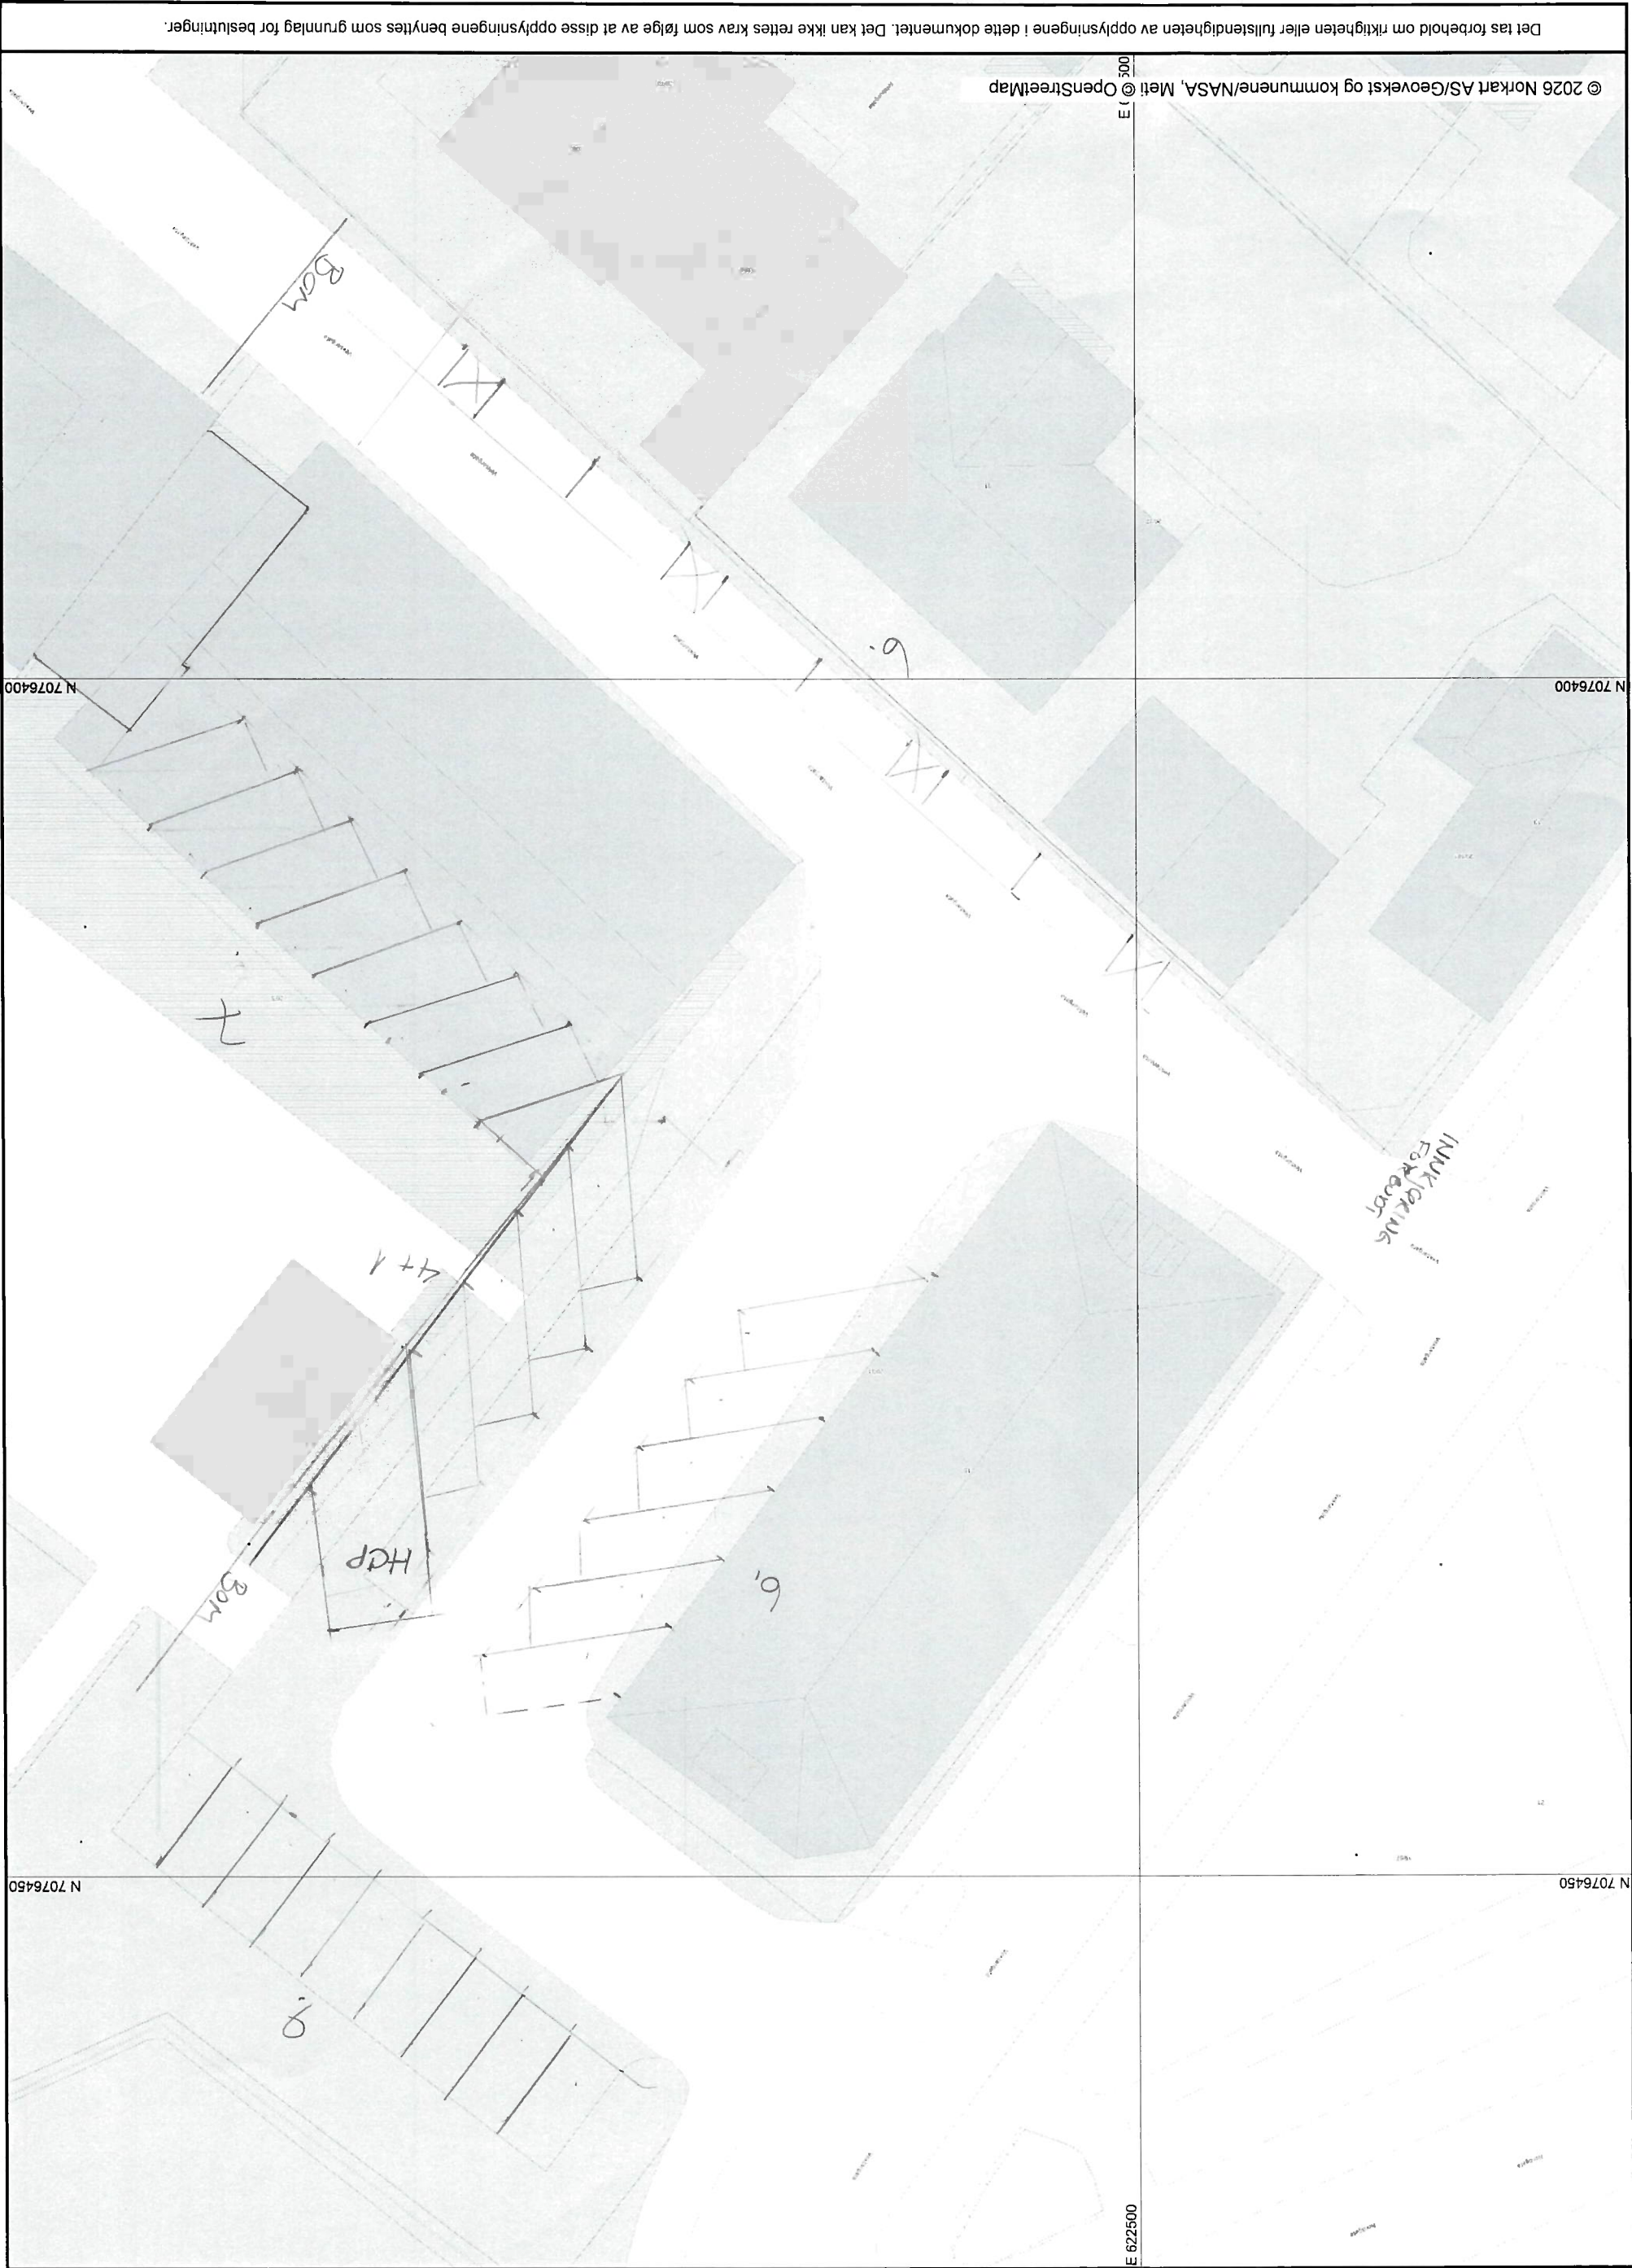

© 2026 Norkart AS/Geovekst og kommunene/NASA, Mett © OpenStreetMap

Det tas forbehold om riktigheten eller fullstendigheten av opplysningene i dette dokumentet. Det kan ikke rettes krav som følge av at disse opplysningene benyttes som grunnlag for beslutninger.