


Mål på tegning er kun ca mål.
Det må kontrollmåles.

Format A3
Målelinje skala 1:100

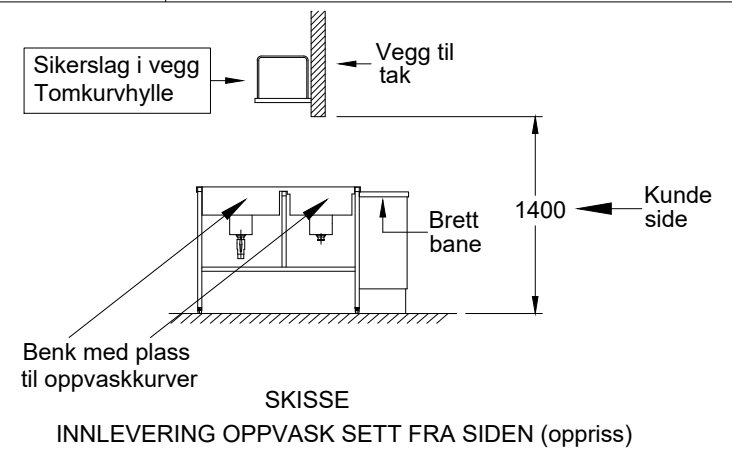

STORKJØKKEN
SENTERET • TRØNDELAG

Adresse: Jætkskippergata 8, 7725 Steinkjer
E-post: post@trondelagstorkjokken.no
Web: www.storkjokkensenteret.no

Kjøkken - Plan 1

Fylkets Hus - Trondheim

Rev.	Endringer	Sign.	Dato
07	Målsatt diverse i oppvaskbenk (pos 1,04). Endringer i postliste er vist med rød tekst.	T.S.	16.03.2026
06	Tilpasset kjøkken til ny arkitekttegning. Endringer i postliste er vist med rød tekst.	B.H.	09.02.2026
05	Endringer fra forrige revisjon er vist med rød tekst i postliste	B.H.	06.01.2026
04	Diverse justeringer på tegning og postliste med tekniske data fra scratch.	B.H.	22.12.2025

Format / Skala A3 / 1:100	Selger / Tegnet av Bjørn Høyem	Tegn. nr. ---	Opprettet: 04.03.2024	Revidert: 16.03.2026	Revisjon 07
------------------------------	-----------------------------------	------------------	--------------------------	-------------------------	----------------