

01.001
Fleirbrukshall
1009.0 m2 til panel
1037.4 m2 innside yttervegg
(1016.0 m2)

Wirubo pePEX - ø20x2 c/c 300mm
c/c 200mm i rom med dusj
c/c 250mm i WC-rom og VF
Rør lagt i betong, festet
til armering med festetråd.








Uponor UPONOR WIRSBO AS POSTBOKS 23, 1541 VESTBY TEL: 64 95 66 00 FAX: 64 95 31 20 E-POST: VVS.NO@UPONOR.COM	TEGNET AV	DATO	MÅLESTOKK
	U.Tveite	22.03.06	1:100
	ANLEGG	PROSJEKT NR.	
	Lærdalshallen	06-01059-rev	
	Gulvvarmeanlegg		

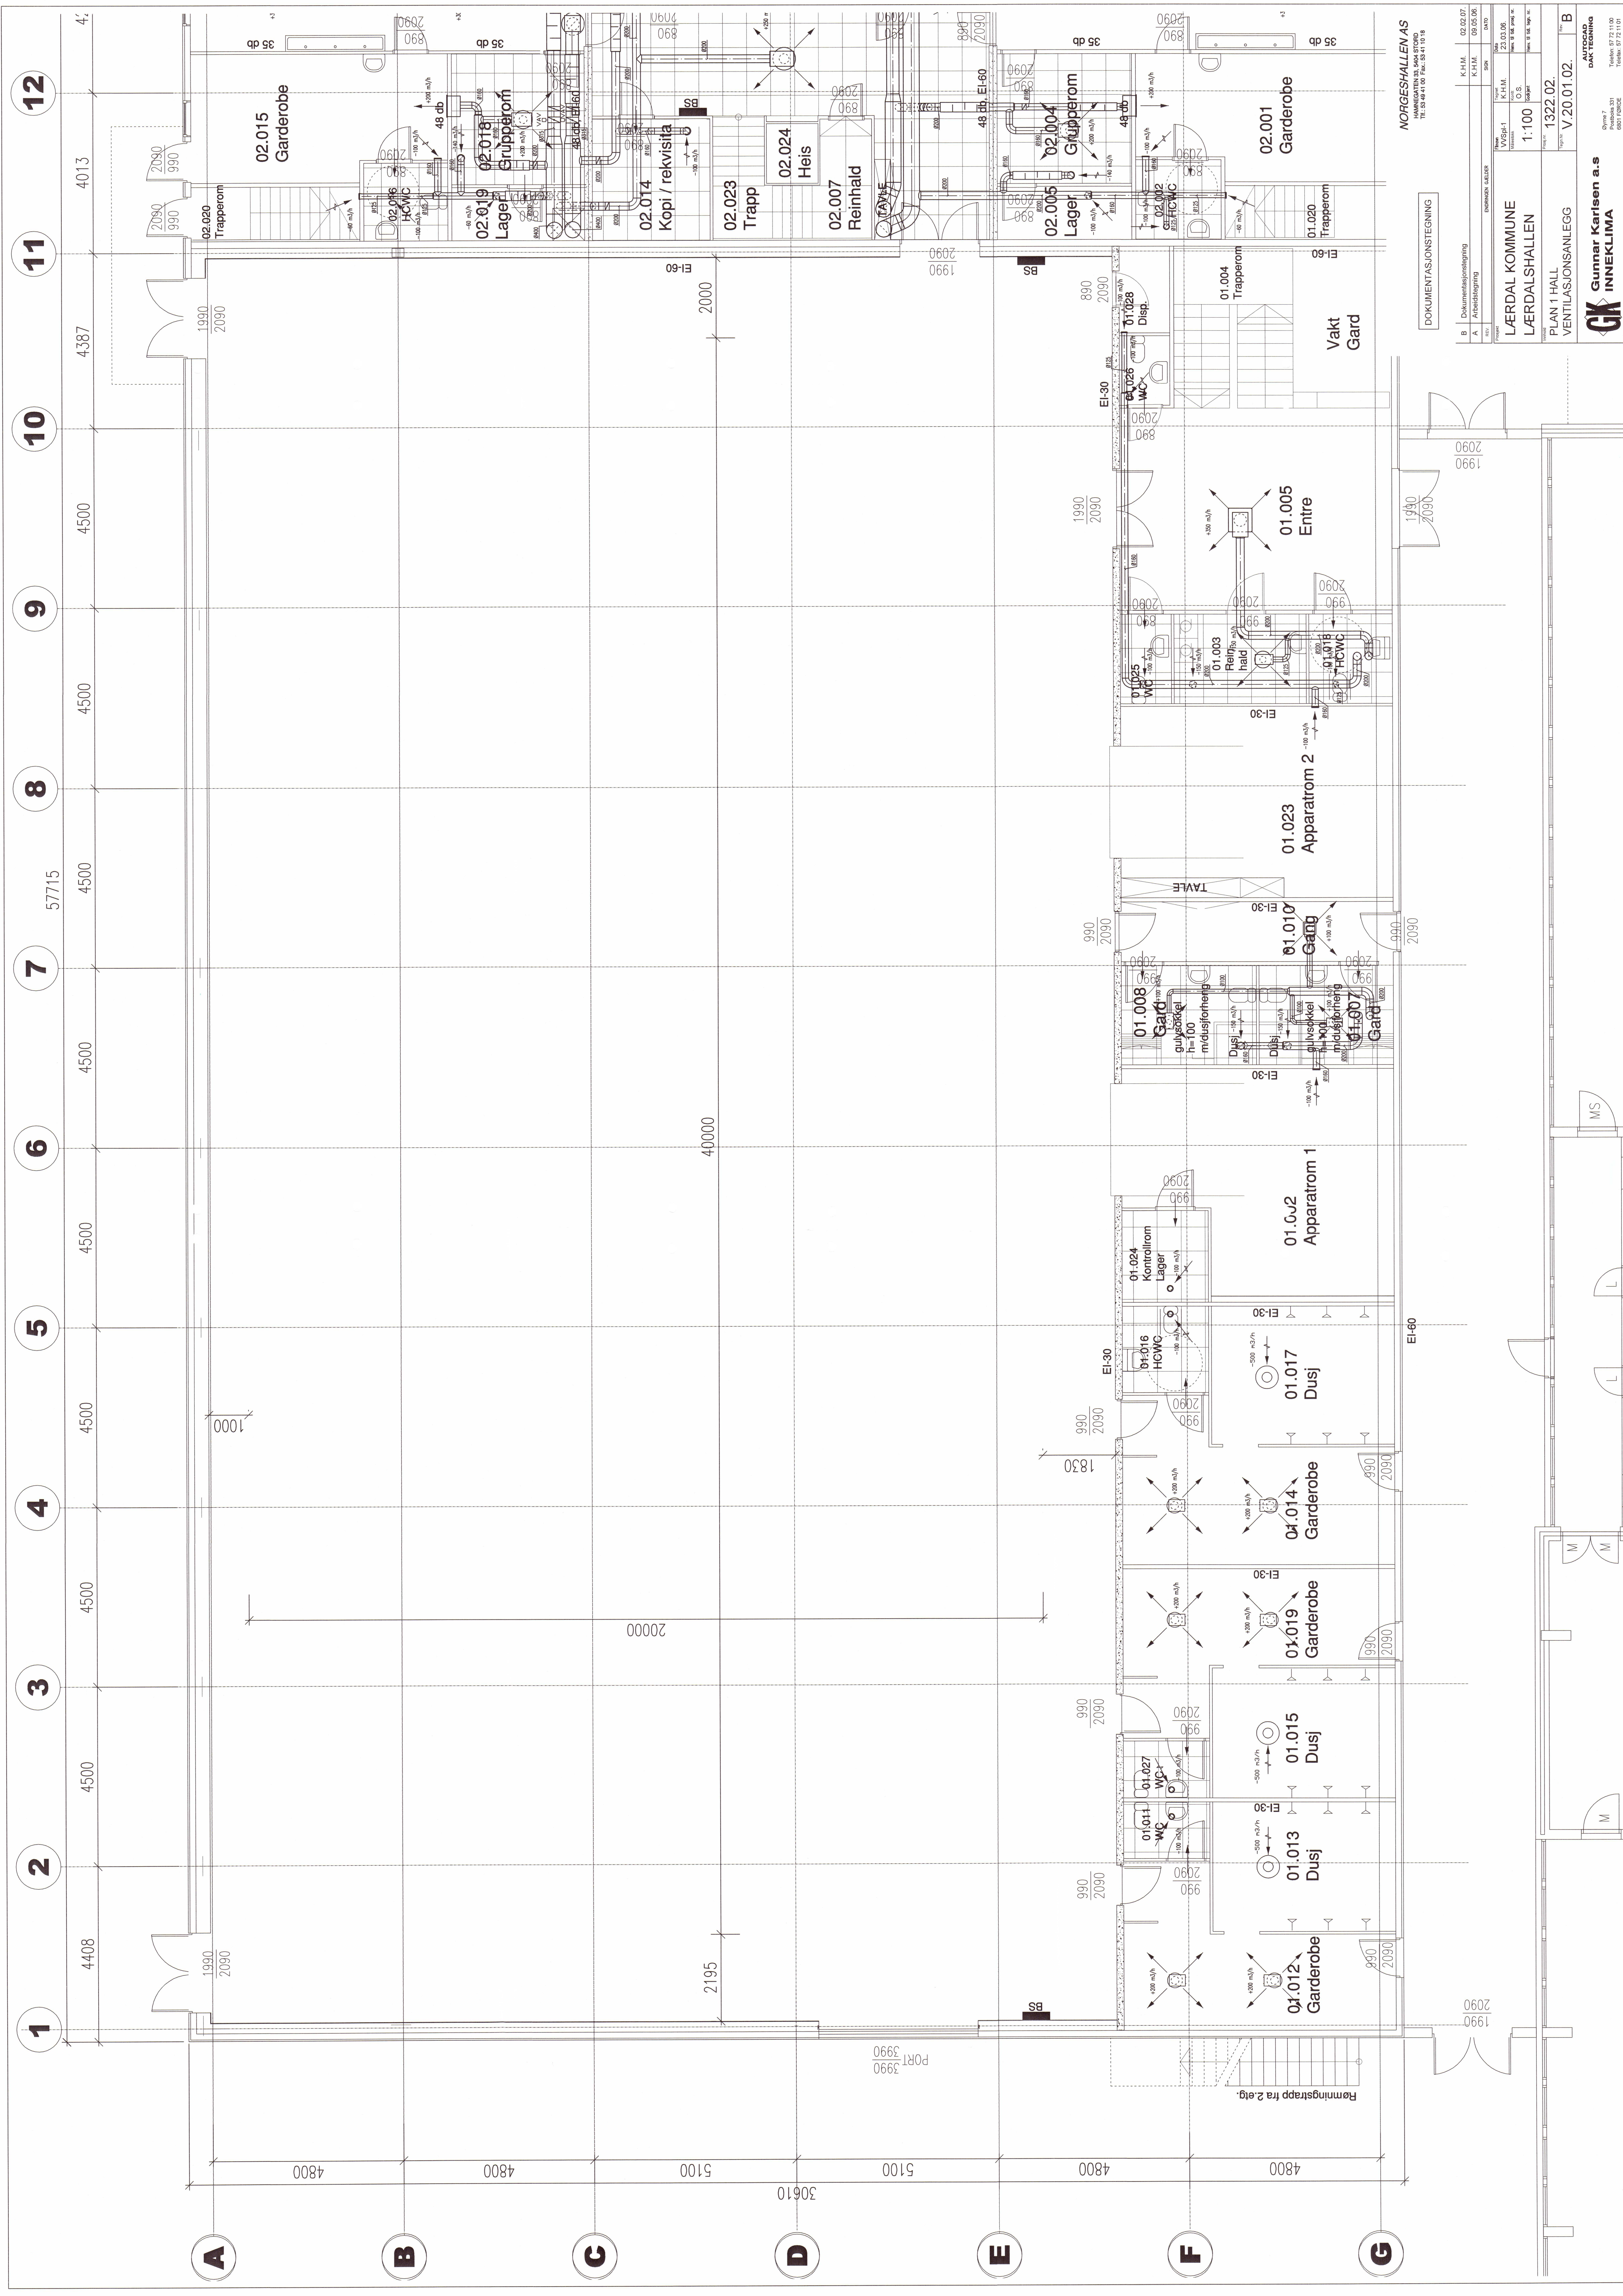

NORGESHALLEN AS
 HAMNVEIEN 33, 5464 STORD
 TEL: 53 48 41 00, FAX: 53 41 10 18

DOKUMENTASJONSTEGNING

B	02.02.07	K.F.H.M.	02.02.07
A	09.05.06	K.F.H.M.	09.05.06
KONSTRUKTØR			
LÆRDAL KOMMUNE			
LÆRDALSHALLEN			
PLAN 1 HALL			
VENTILASJONSANLEGG			
V.20.01.02.			
1322.02.			
1:100			
O.S.			
23.03.06.			
K.F.H.M.			
SOM			
02.02.07			
09.05.06			

Gunnar Karlsen a.s.
INNEKLIMA
 daktteknikk
 Skjerve 7 1101
 Telefon: 57 72 11 02
 Telefax: 57 72 11 07


11

12

13

14

4387 4013 4200 4125

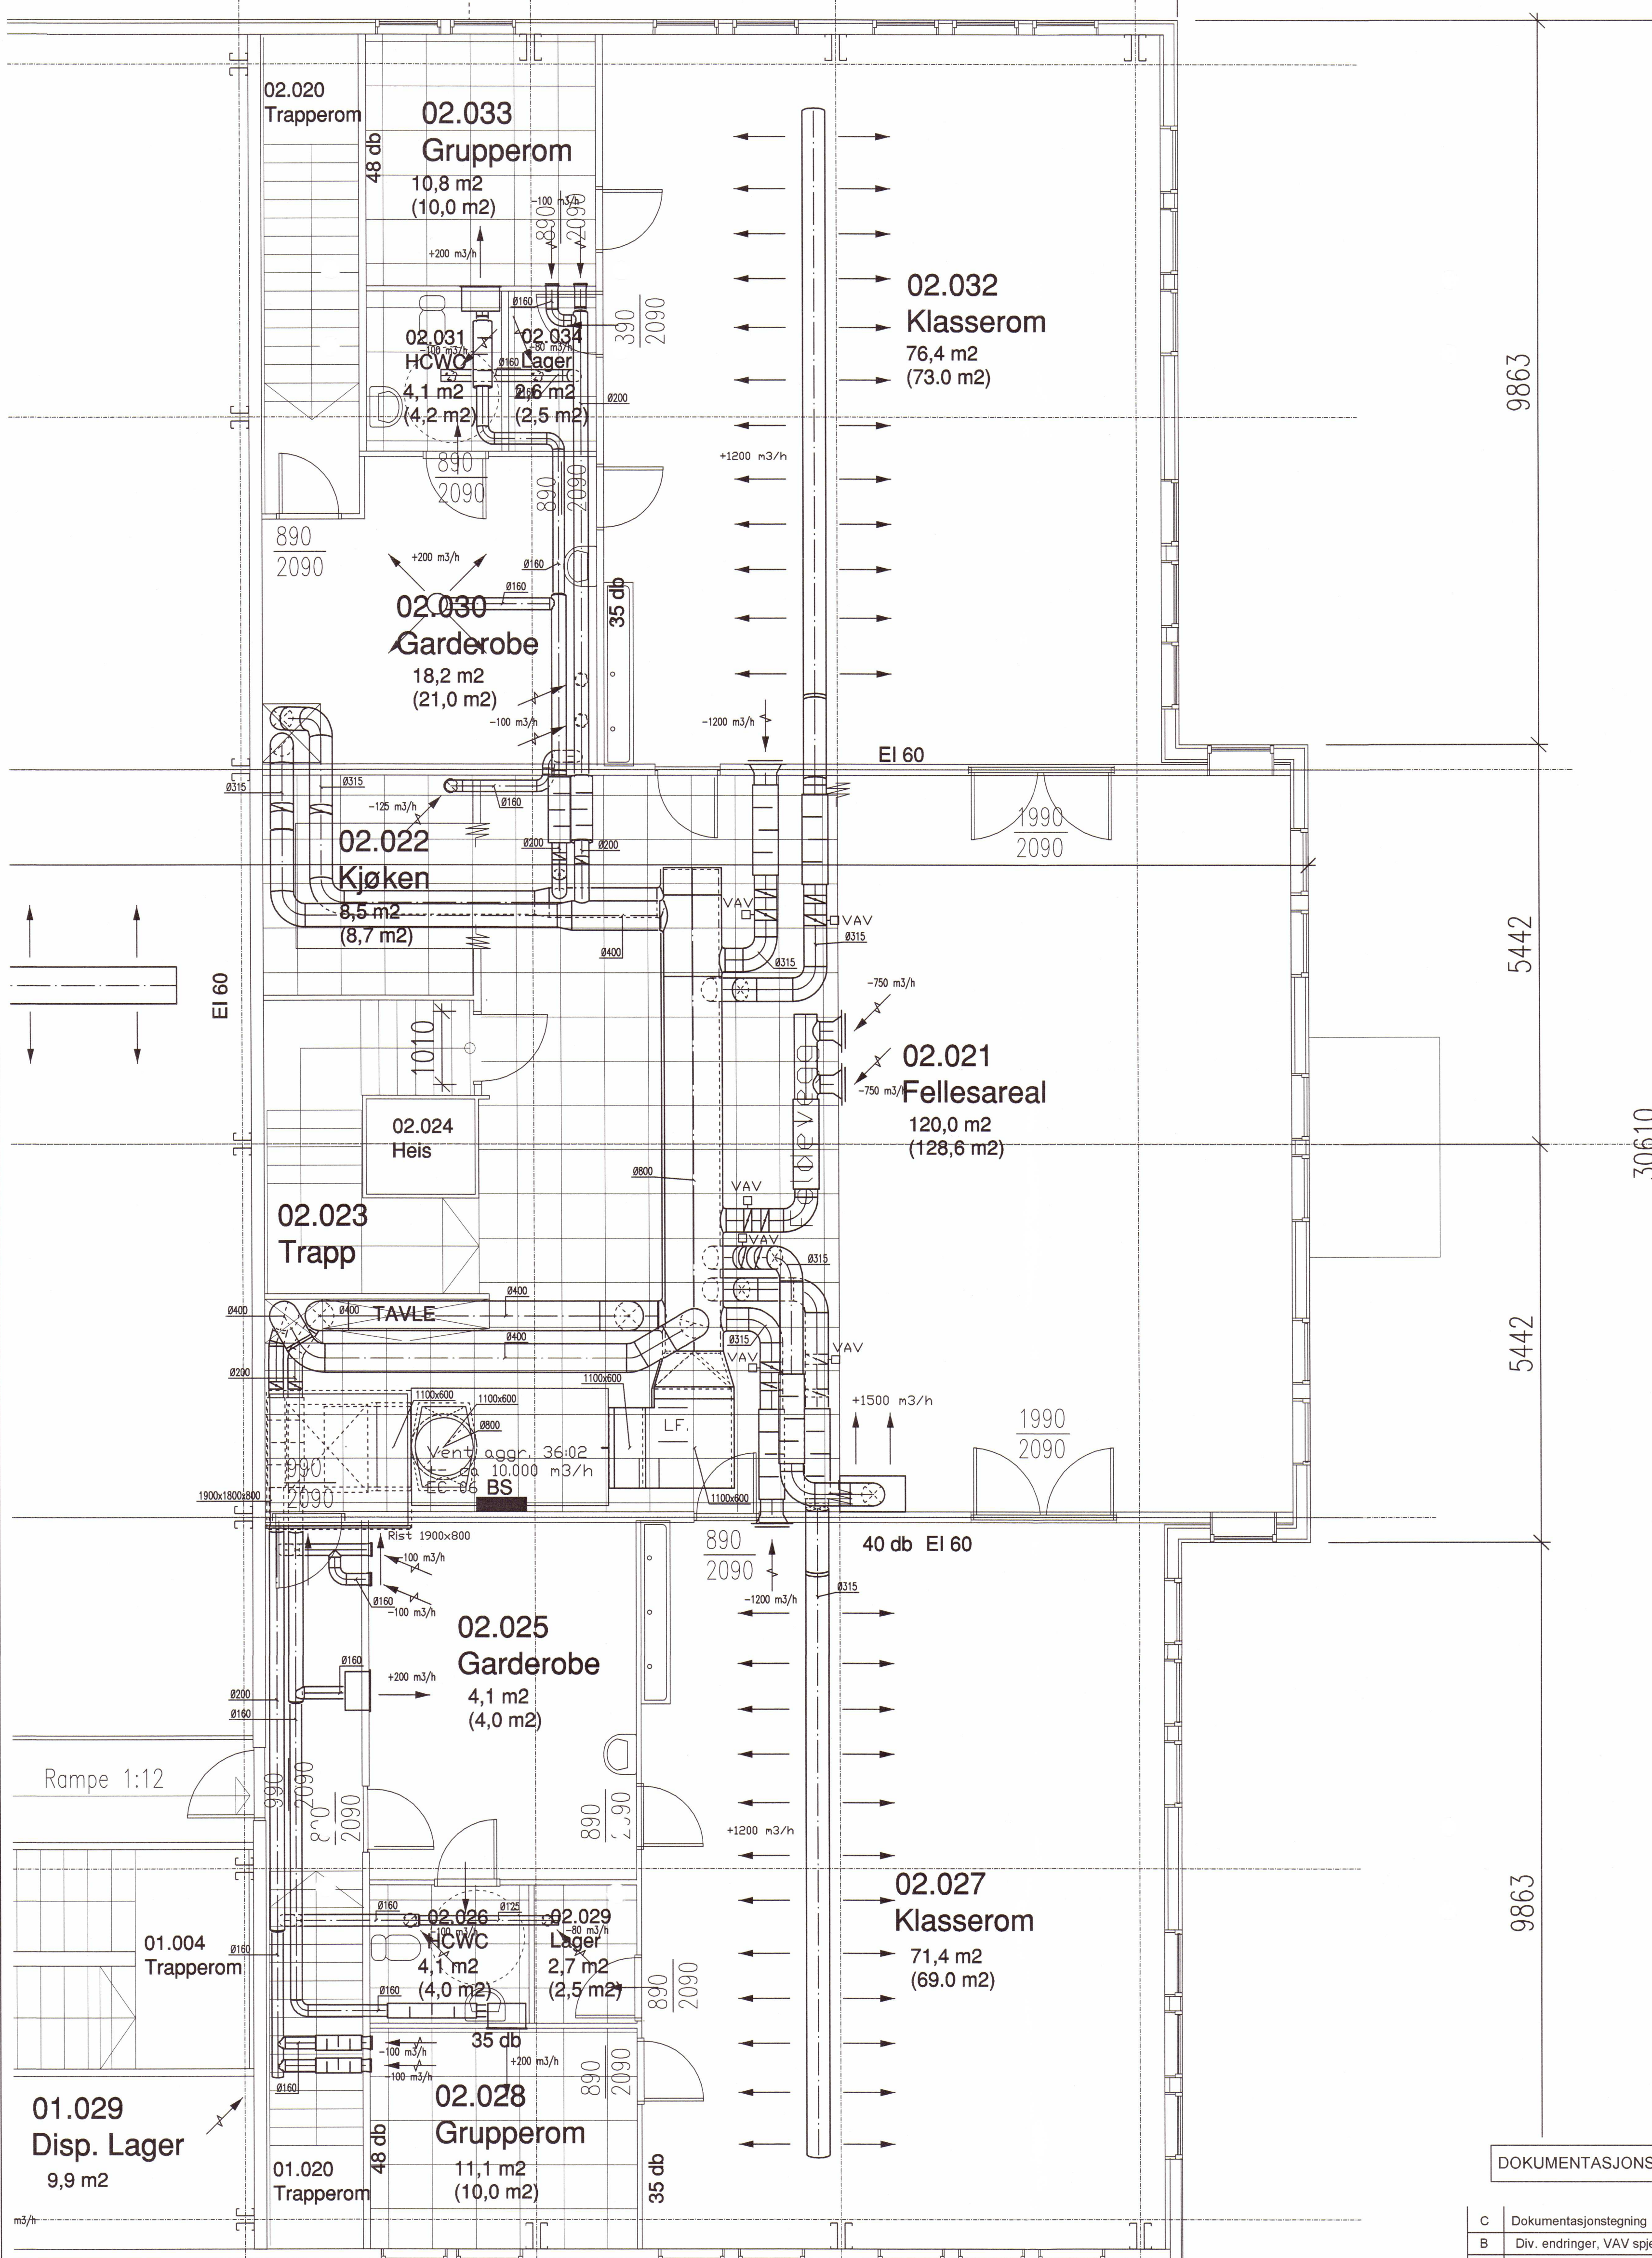

9863
5442
30610
5442
9863

Alle gjennomføringer i branncellebegrensande vegger og dekker skal tettast og brannisolerast i hht byggeforskrift.


DOKUMENTASJONSTEGNING

NORGESHALLEN AS
HAMNEGATEN 33, 5404 STORD
Tlf.: 53 49 41 00 Fax: 53 41 10 18


C	Dokumentasjonstegning	K.H.M.	02.02.07.
B	Div. endringer, VAV spjeld inntegna.	K.H.M.	27.06.06.
A	Arbeidstegninger	K.H.M.	09.05.06.
REV	ENDRINGEN GJELDER	SIGN	DATE
Prosjekt	LÆRDAL KOMMUNE LÆRDALSHALLEN	Plan	VVSp1-2
Skisse	1:50	Teipet	K.H.M.
Skjema		Rev.	O.S.
Skjema		Rev.	12.01.06.
Prosj nr	1322.02	Rev.	
Tegnr	V.20.02.03.	Rev.	C

GK Gunnar Karlsen a.s.
INNEKLIMA
Glyme 7
Postboks 331
6801 FØRDE
Telefon: 57 72 11 00
Telefax: 57 72 11 01

AUTOCAD
DAK TEGNING

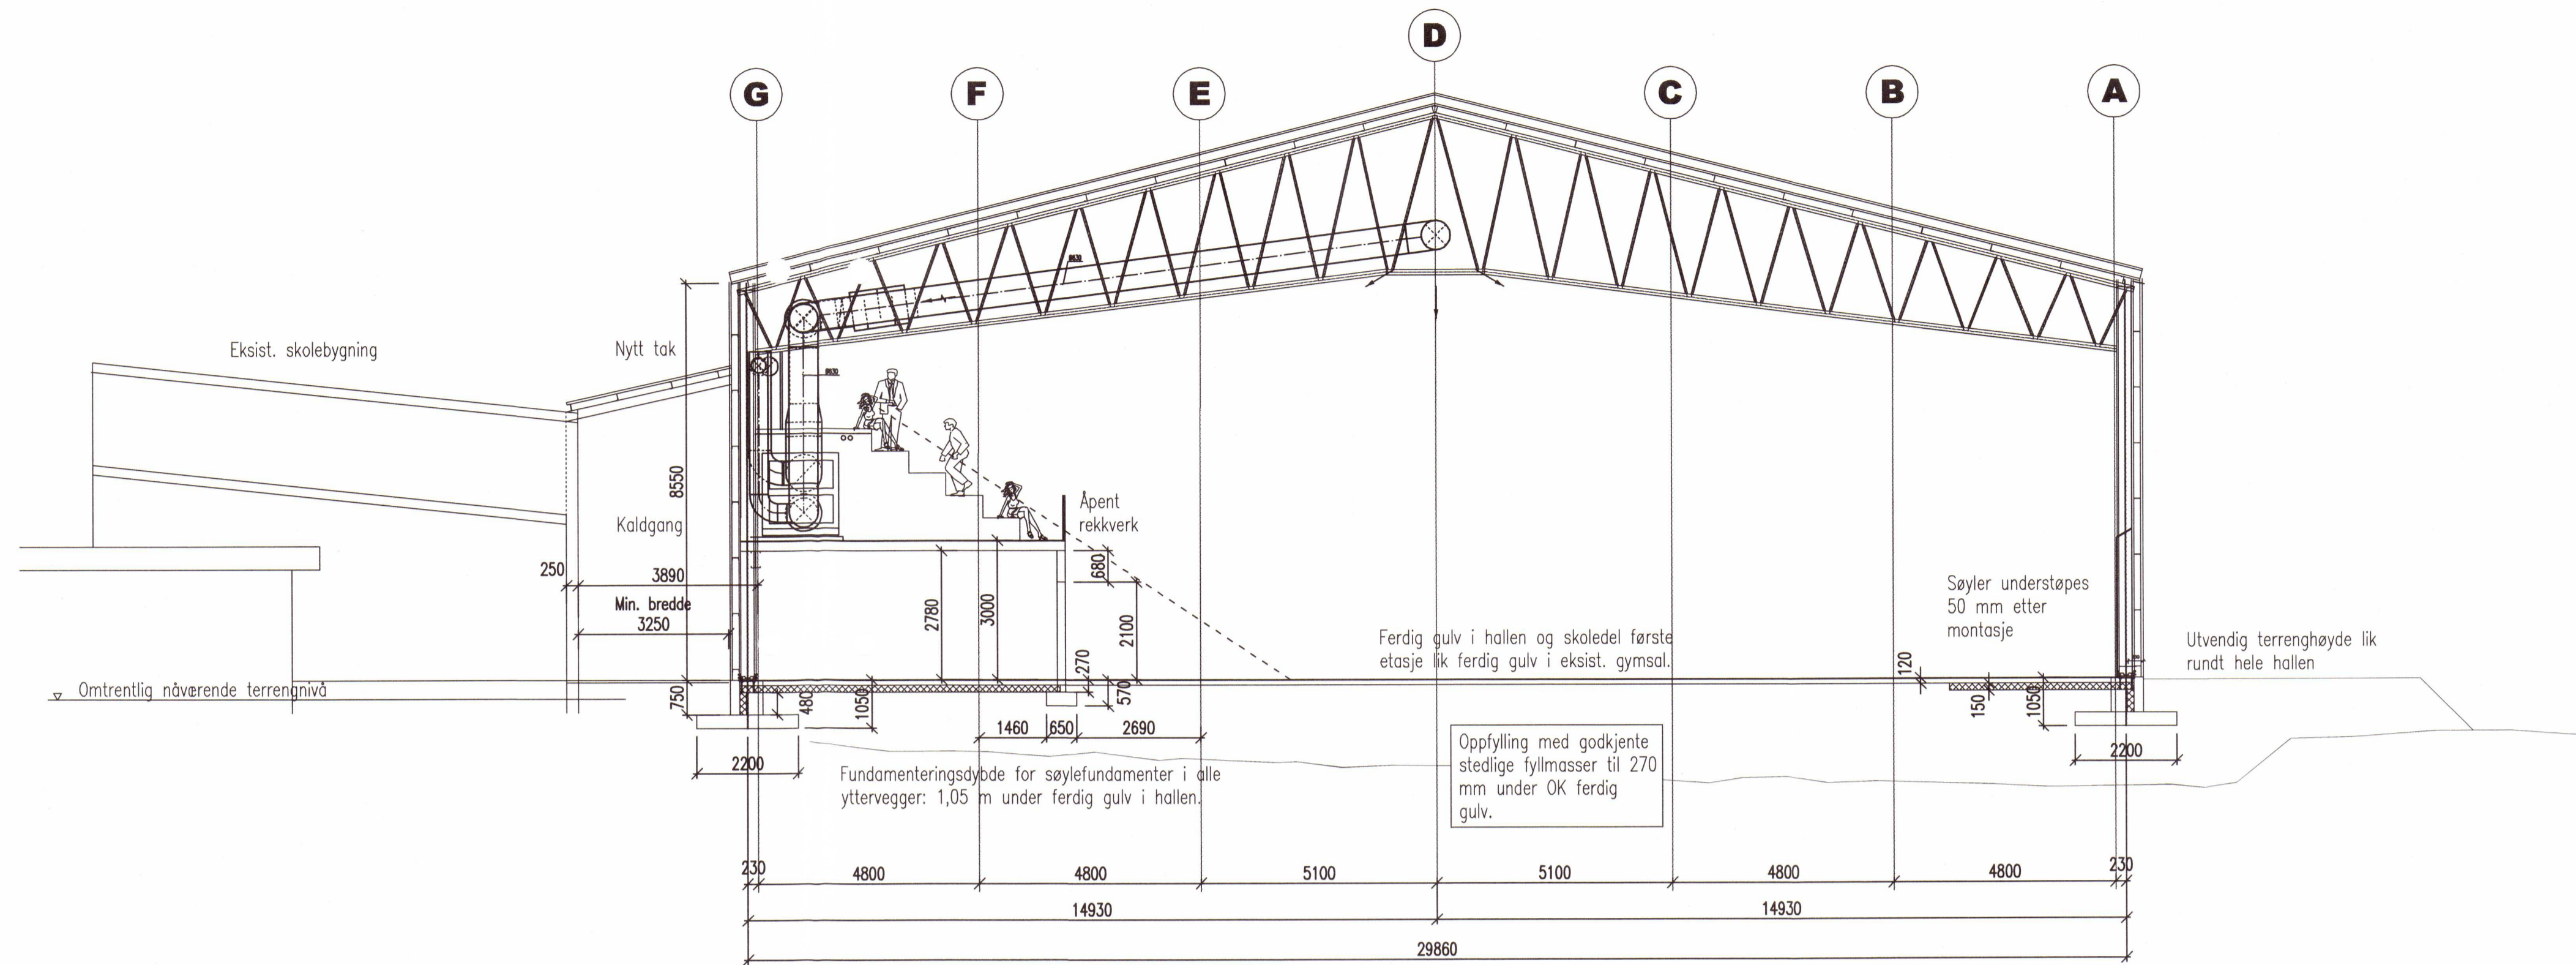

PRINSIPSNITT HALL

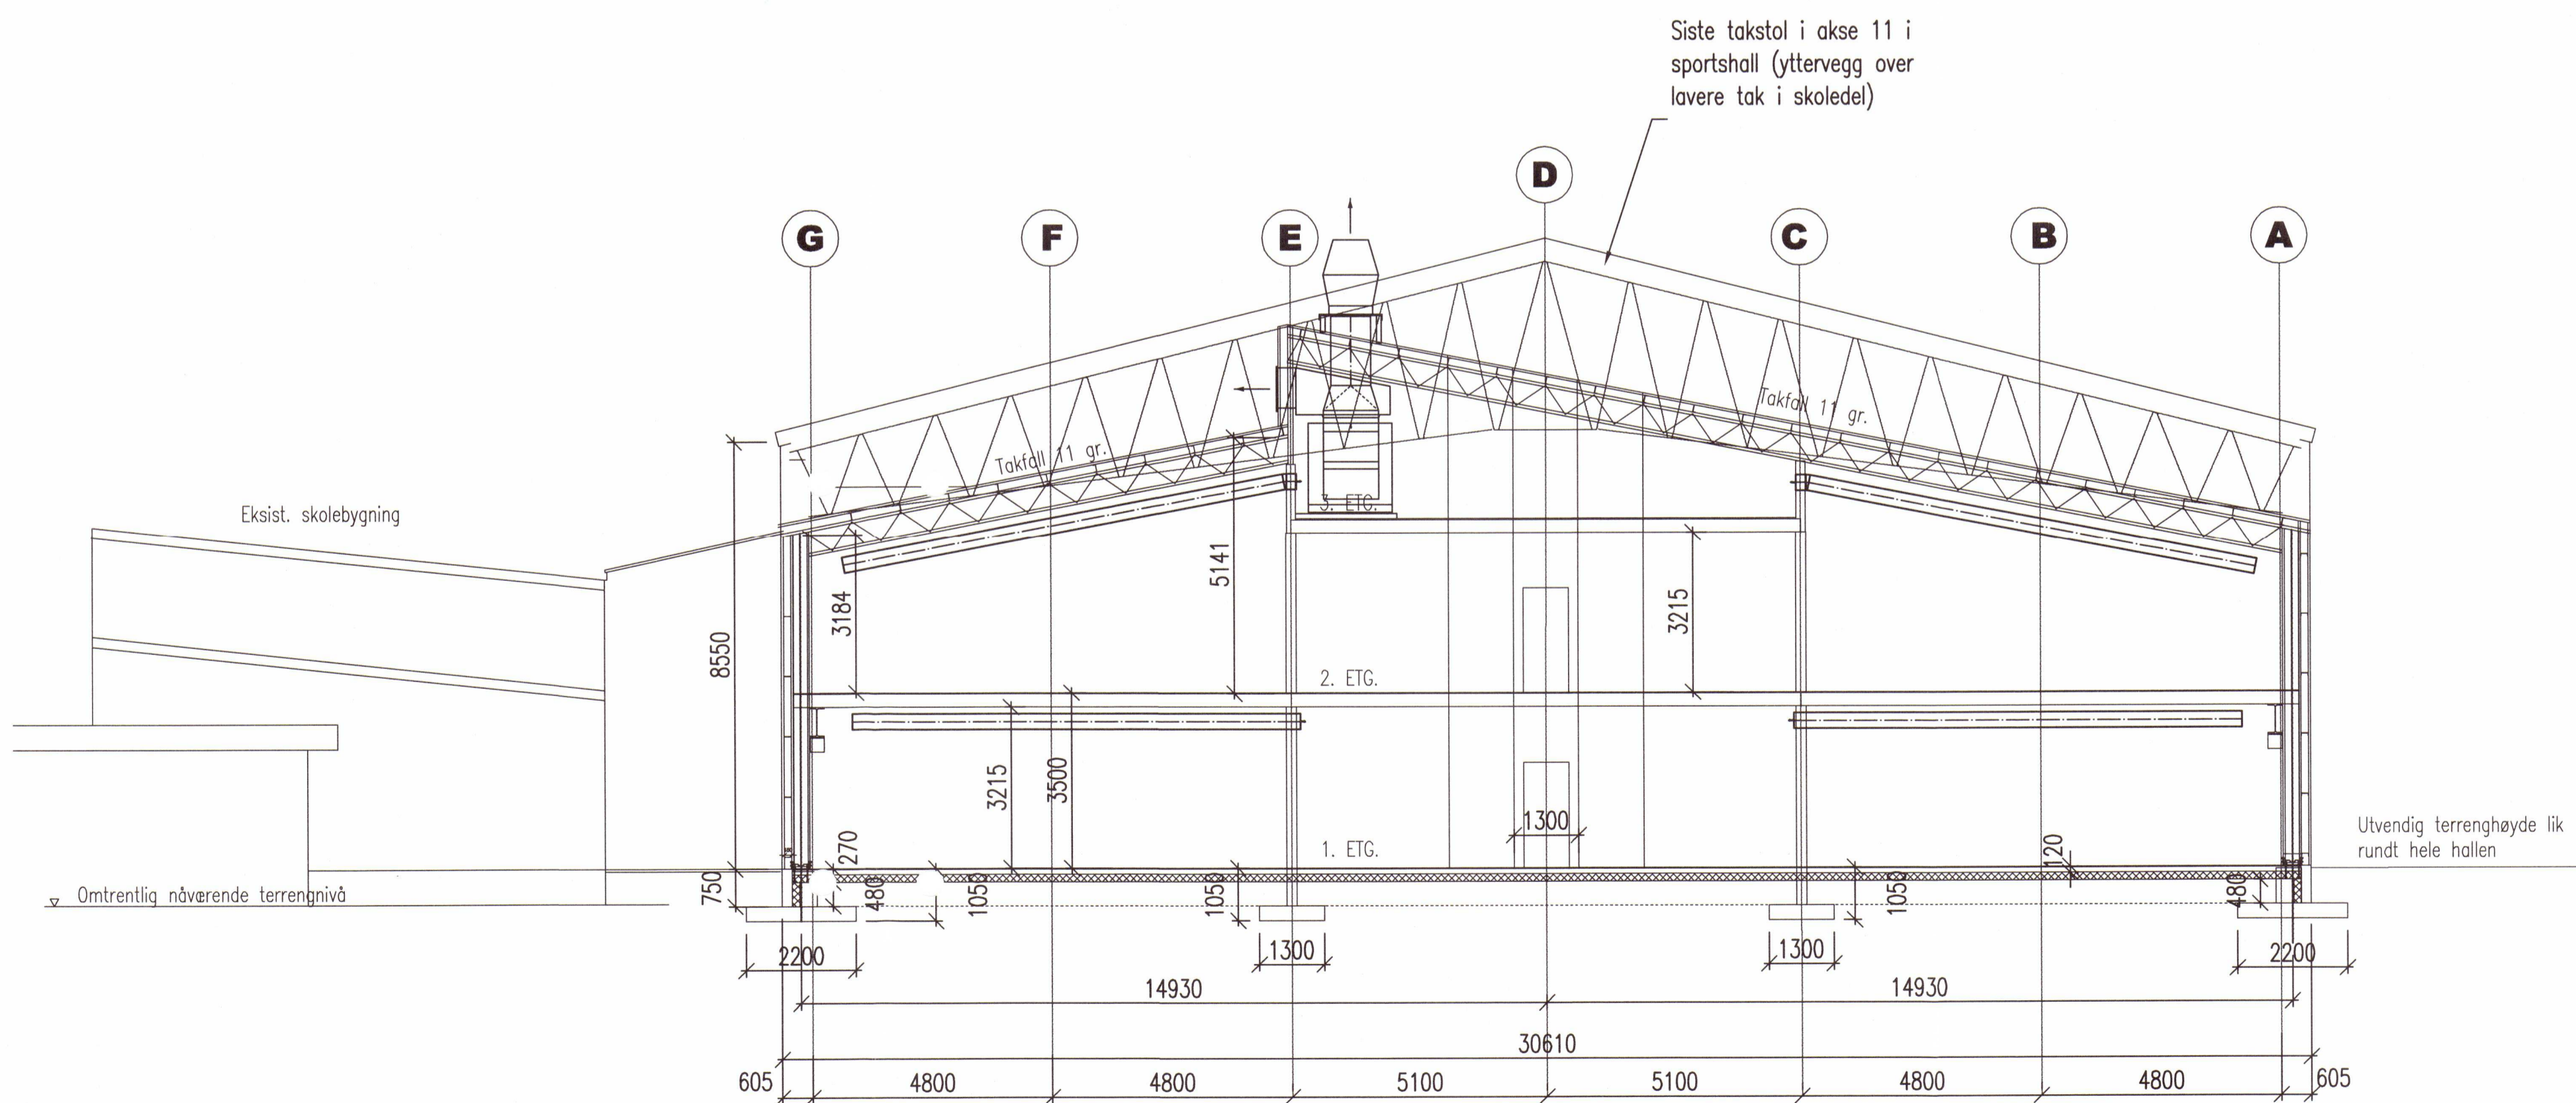

PRINSIPSNITT KLASSEROMSFLØY


Alle gjennomføringer i branncellebegrensande vegger og dekker skal tettast og brannisolert i hht byggeforskrift.

NORGESHALLEN AS
HAMNEGATEN 33, 5404 STORD
Tlf.: 53 49 41 00 Fax: 53 41 10 18

DOKUMENTASJONSTEGNING

A	Dokumentasjonstegning	K.H.M.	02.02.07.
REV	ENDRINGEN GJELDER	SIGN	DATE
Prosjekt	LÆRDAL KOMMUNE LÆRDALSHALLEN	Rev. no	1322.02.
Rev. no	VVSp1-1	Tegnet	K.H.M.
Målestokk	1:100	Kontrollert	O.S.
Dokument	Godkjent	Rev. til lsg. tegn. nr.	
Dato	23.03.06.	Rev. til lsg. tegn. nr.	
Rev. til lsg. tegn. nr.		Rev. til lsg. tegn. nr.	
Rev. til lsg. tegn. nr.		Rev. til lsg. tegn. nr.	

GK Gunnar Karlsen a.s
INNEKLIMA
Øyve 7
Postboks 331
6801 FØRDE
AUTOCAD
DAK TEGNING
Telefon: 57 72 11 00
Telefax: 57 72 11 01

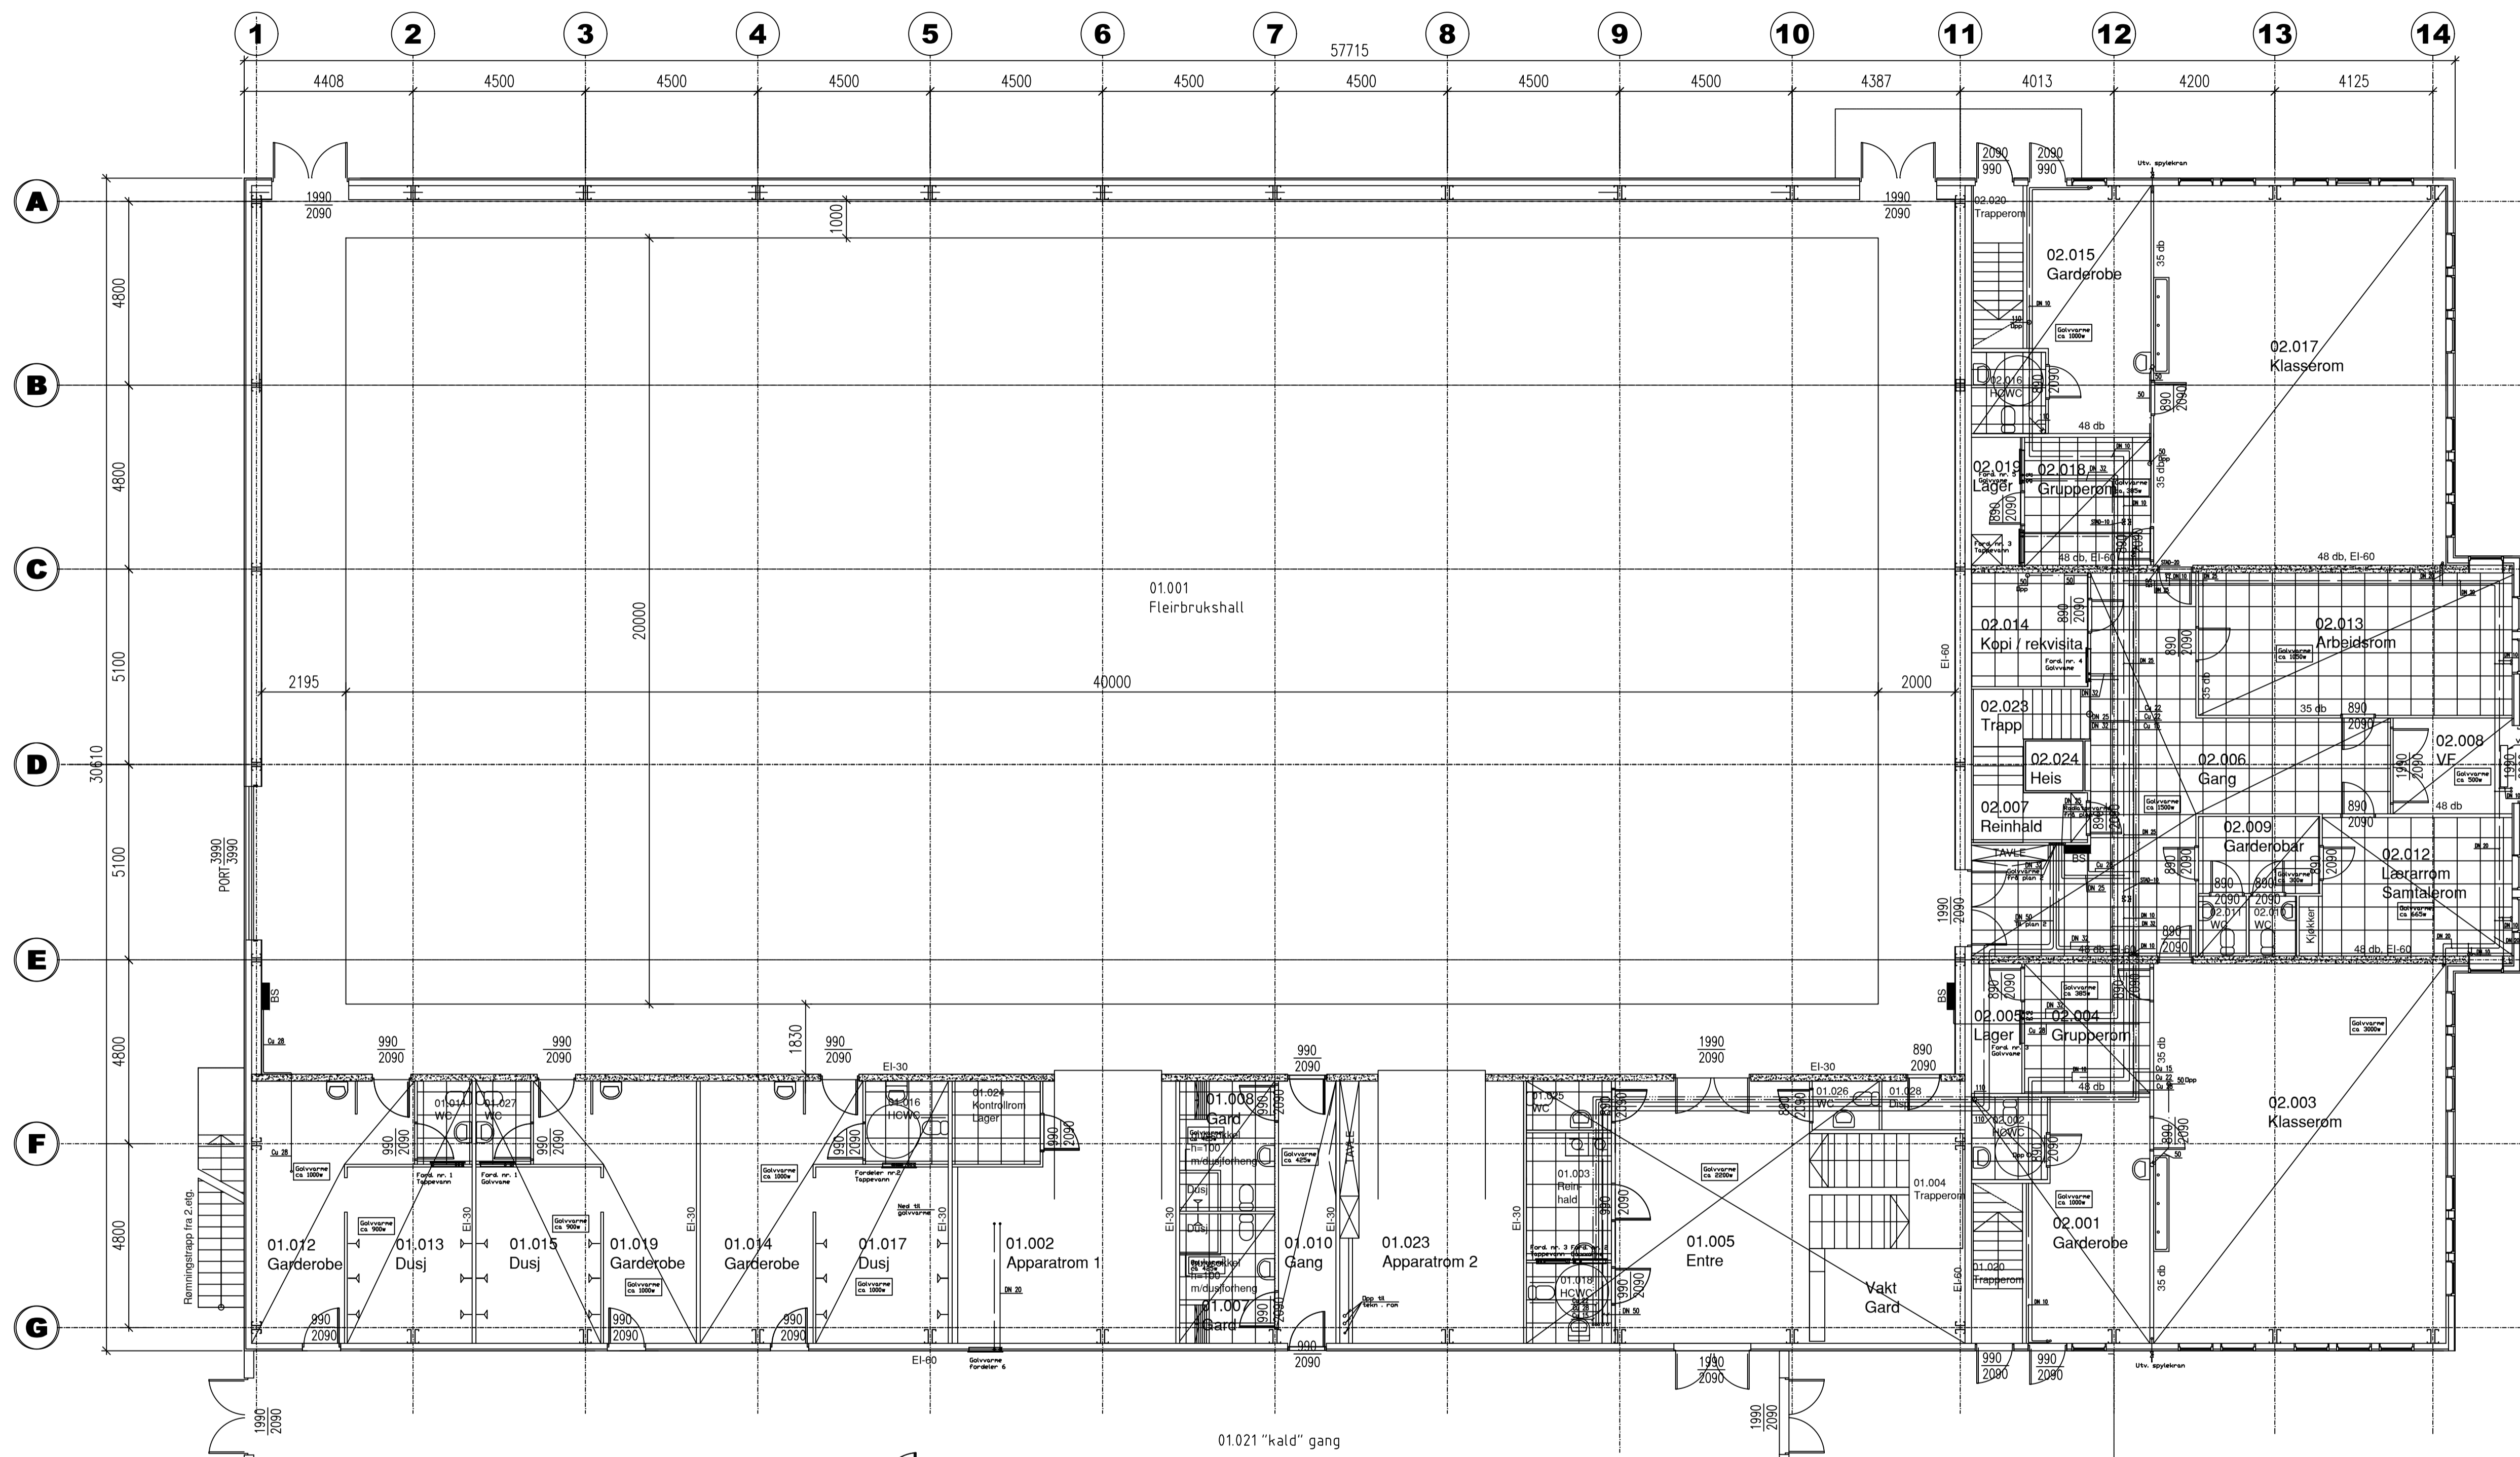

DOKUMENTASJONSTEGNING

NORGESHALLEN AS
HAMMEGATEN 33, 5404 STORD
Tlf.: 53 49 41 00 Fax.: 53 41 10 18

B	Dokumentasjonstegning	K.H.M.	10.05.07.
A	Arbeidstegning, div. suppleringer	K.H.M.	08.05.06.
REV	ENDRINGEN GJELDER	SIGN	DATO
Prosjekt	LÆRDAL KOMMUNE LÆRDALSHALLEN	Figur: VVSpl-1 Målestokk: 1:50	Tegnet: K.H.M. Kont.: A.H. Dokument: [] Dato: 23.03.06. Henv. til sld. prosj. nr. Henv. til sld. tegn. nr.
Innhold:	PLAN 1 RØRANLEGG	Prosj. nr.: 1322.01 Tegn. nr.: V.20.01.01.	Rev.: B

VVS prosjekt
FØRDE AS
RADGIVENDE INGENIØRER VVS OG KLIMATEKNIKK MRIF

AUTOCAD
DAK-TEGNING

Firdvegen 6
Postboks 514
6803 FØRDE

Telefon: 57 82 94 40
Telefax: 57 82 94 41
E-mail: firmapost@vvs-prosjekt.no

GYMNASTIKKSAL

SCENE

DUSJER

GARDEROBE JENTER


GARDEROBE GUTTER

SVØMMEBASSENG

APPARATROM

TOAL.

BADSTU

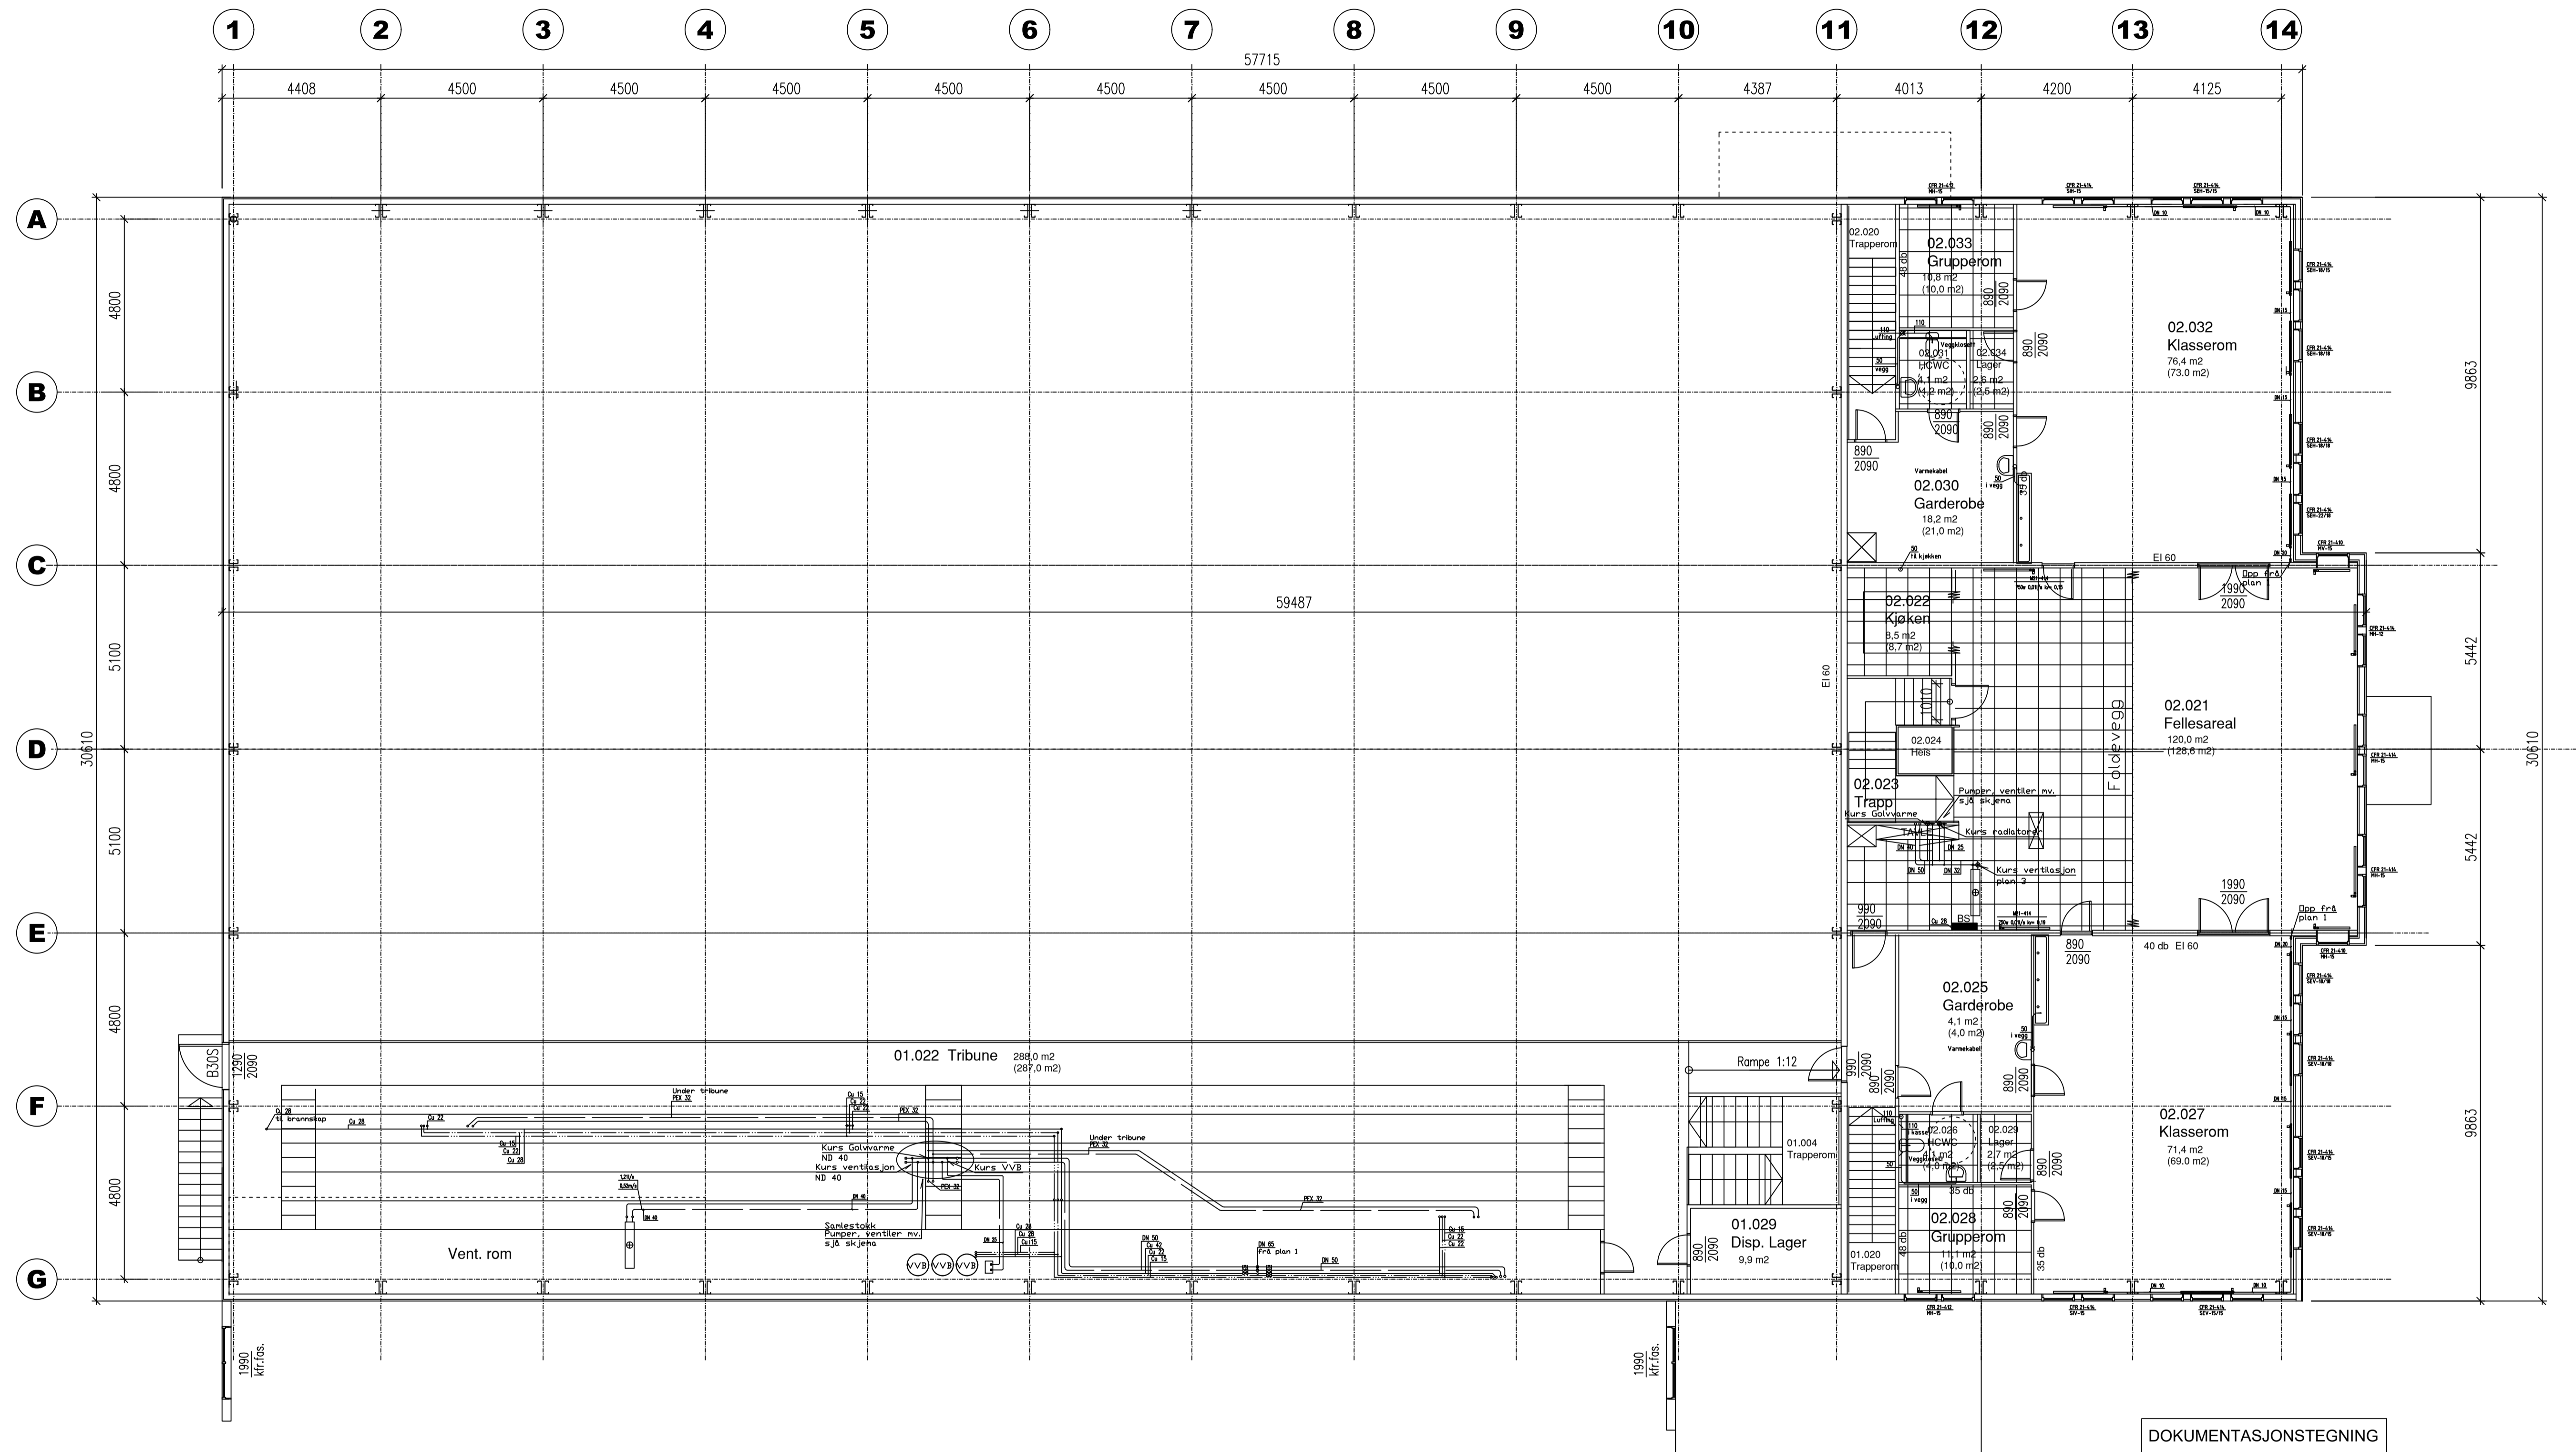

DOKUMENTASJONSTEGNING

NORGESHALLEN AS
 HAMNEGATEN 33, 5404 STORD
 Tlf.: 53 49 41 00 Fax.: 53 41 10 18

A	Dokumentasjonstegning	K.H.M.	10.05.07.
REV.	ENDRINGEN GJELDER	SIGN	DATO
Prosjekt	Plan: VVSp1-2	Tegnet: K.H.M.	Dato: 23.03.06.
LÆRDAL KOMMUNE LÆRDALSHALLEN	Skala: 1:100	Kont: O.S.	Henk. til lfd. prosj. nr.
		Code: jnt	Henk. til lfd. tegn. nr.
Innhold	Prosj. nr. 1322.01.		
PLAN 2 RØRANLEGG	Tegn. nr. V.20.02.01.	Rev. A	



AUTOCAD
DAK-TEGNING

Findavegen 6
Postboks 514
6803 FØRDE
E-mail: fimapost@vvs-prosjekt.no

