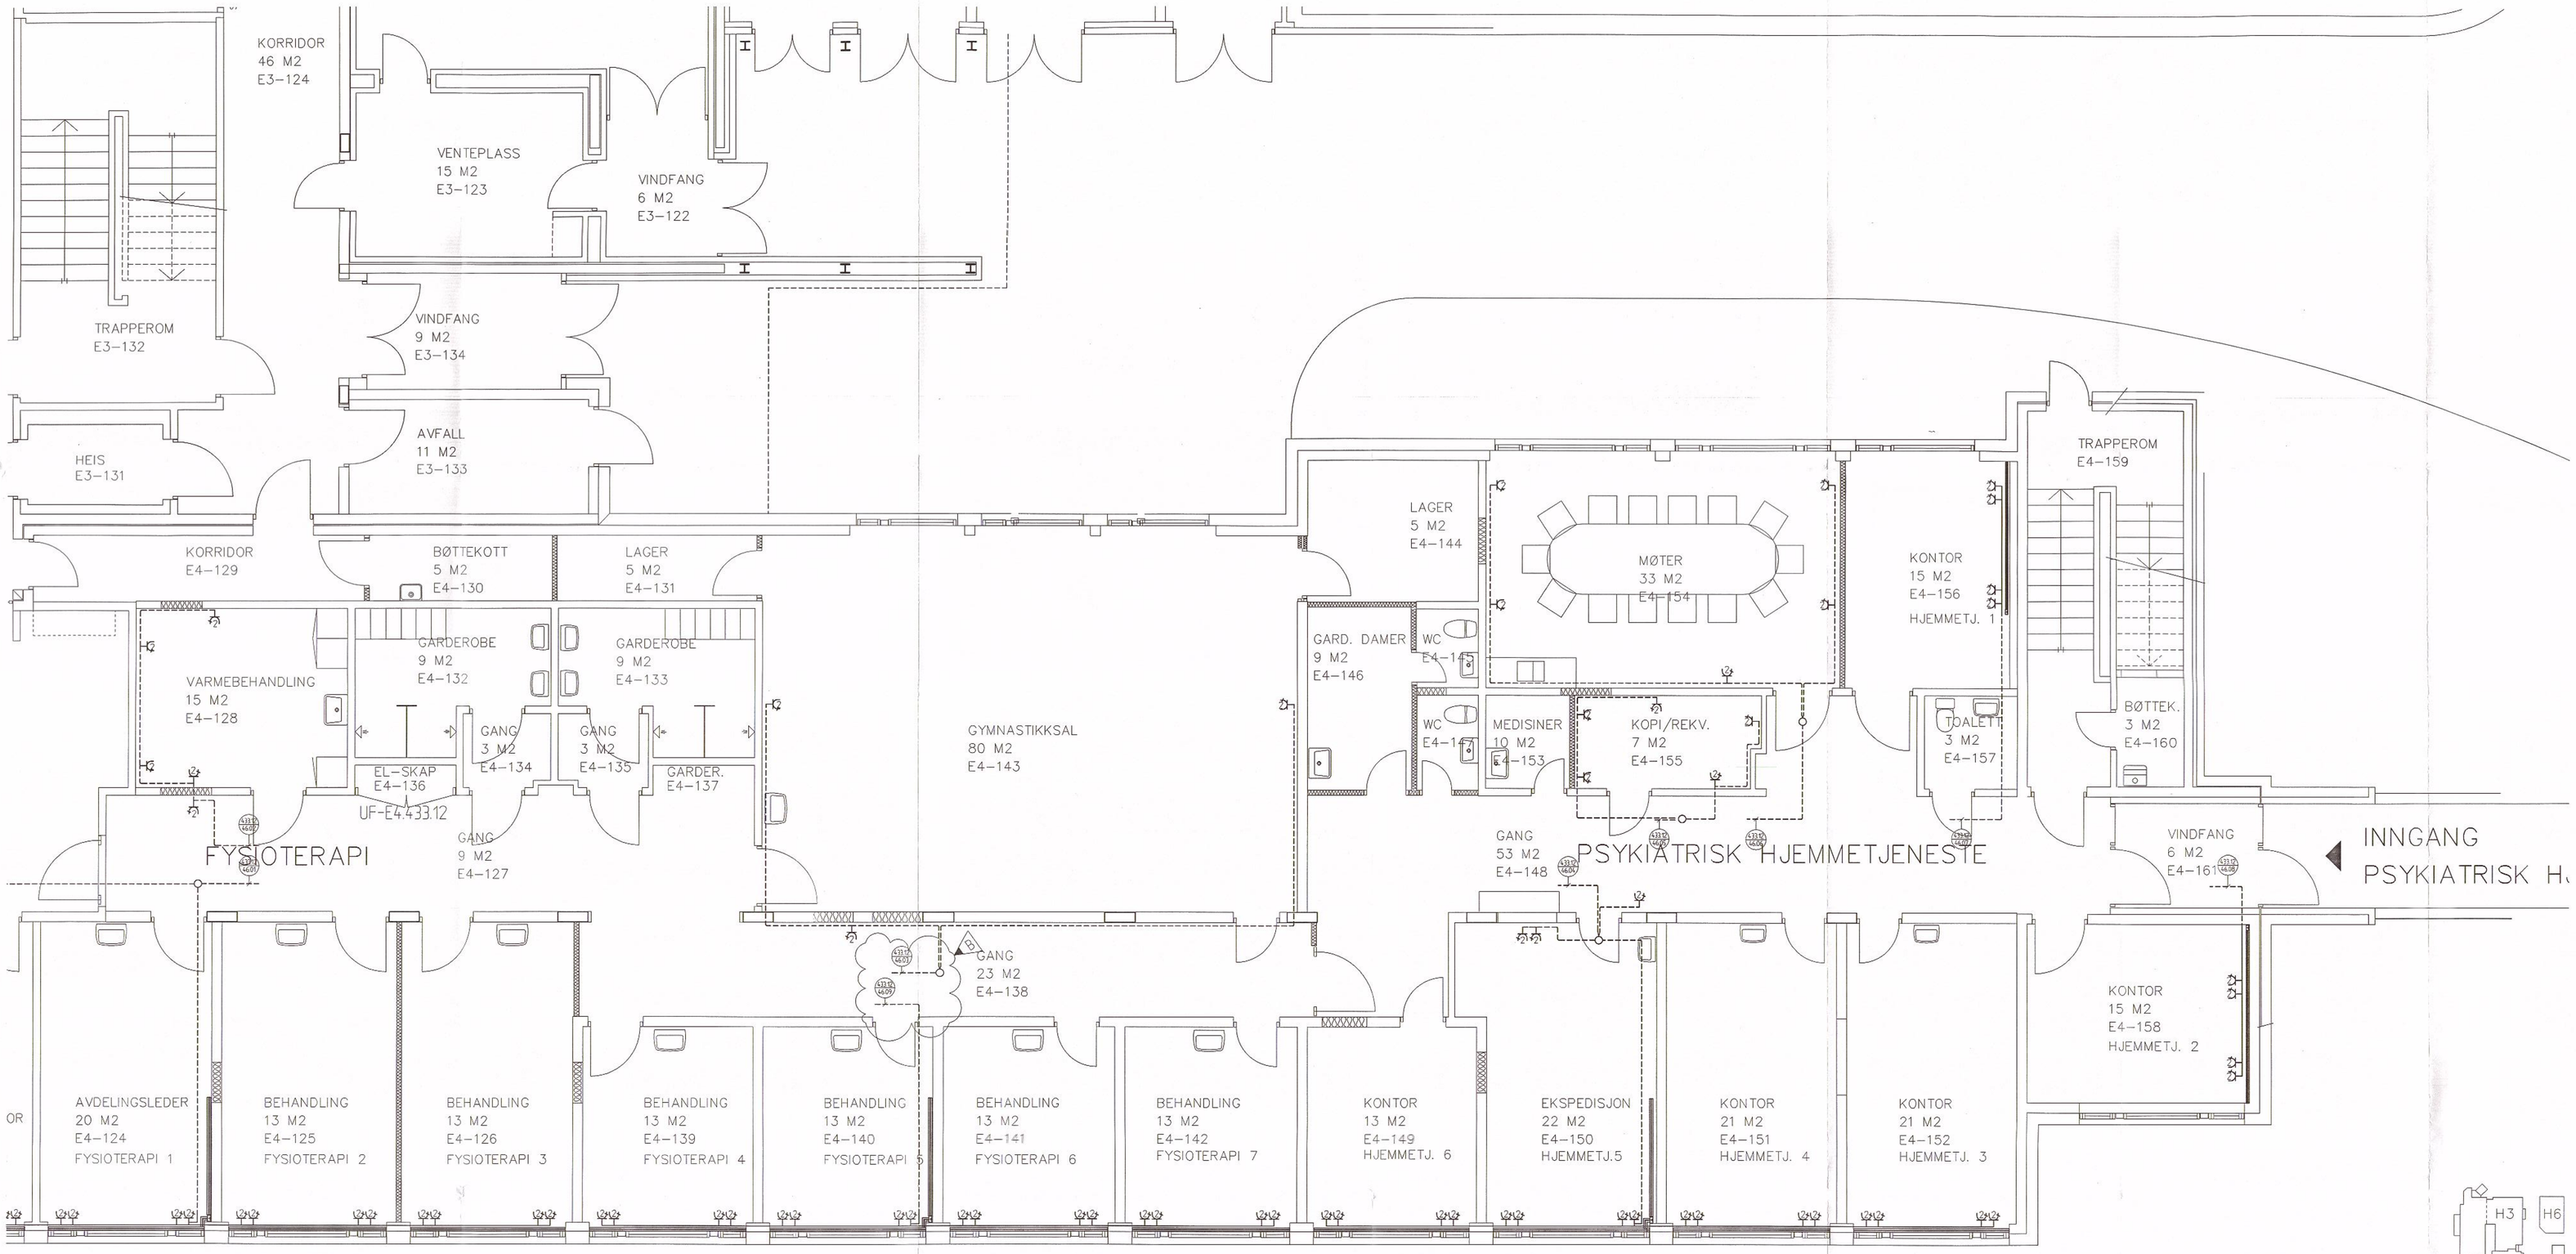

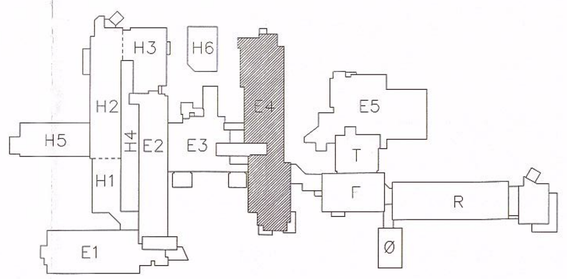

ARBEIDSTEGNING

REV. INDEX	ANT.	ENDRINGEN GJELDER	SIGN	DATO
B		SPLITT AV KURS FOR ROM NR 138, 139, 140, 141, 142, 143	IF	05.10.1999
A		ARBEIDSTEGNING	RH	16.06.1999

ALTA HELSESENTER

ALTA KOMMUNE

Dato	Kontr./Reg.nr.	Entreprise	Målestokk
290199	IF	E403	1:50
Gransking kjr:		Sakbehandler RH	

TEKNISK / VARME
BYGG E4
SØKKEL ETASJE

ICG
IntroCentral Group ASA
Drøbak AS
Hjelmsenveien 9
Postboks 1 Vestre Aker
0213 Oslo
Tlf. 22 91 00 00
Fax 22 91 00 01

Tegnings nr. E4.301.212

Revisjon B

Filnavn: E430121212.DWG

Dimensjoning:

107045