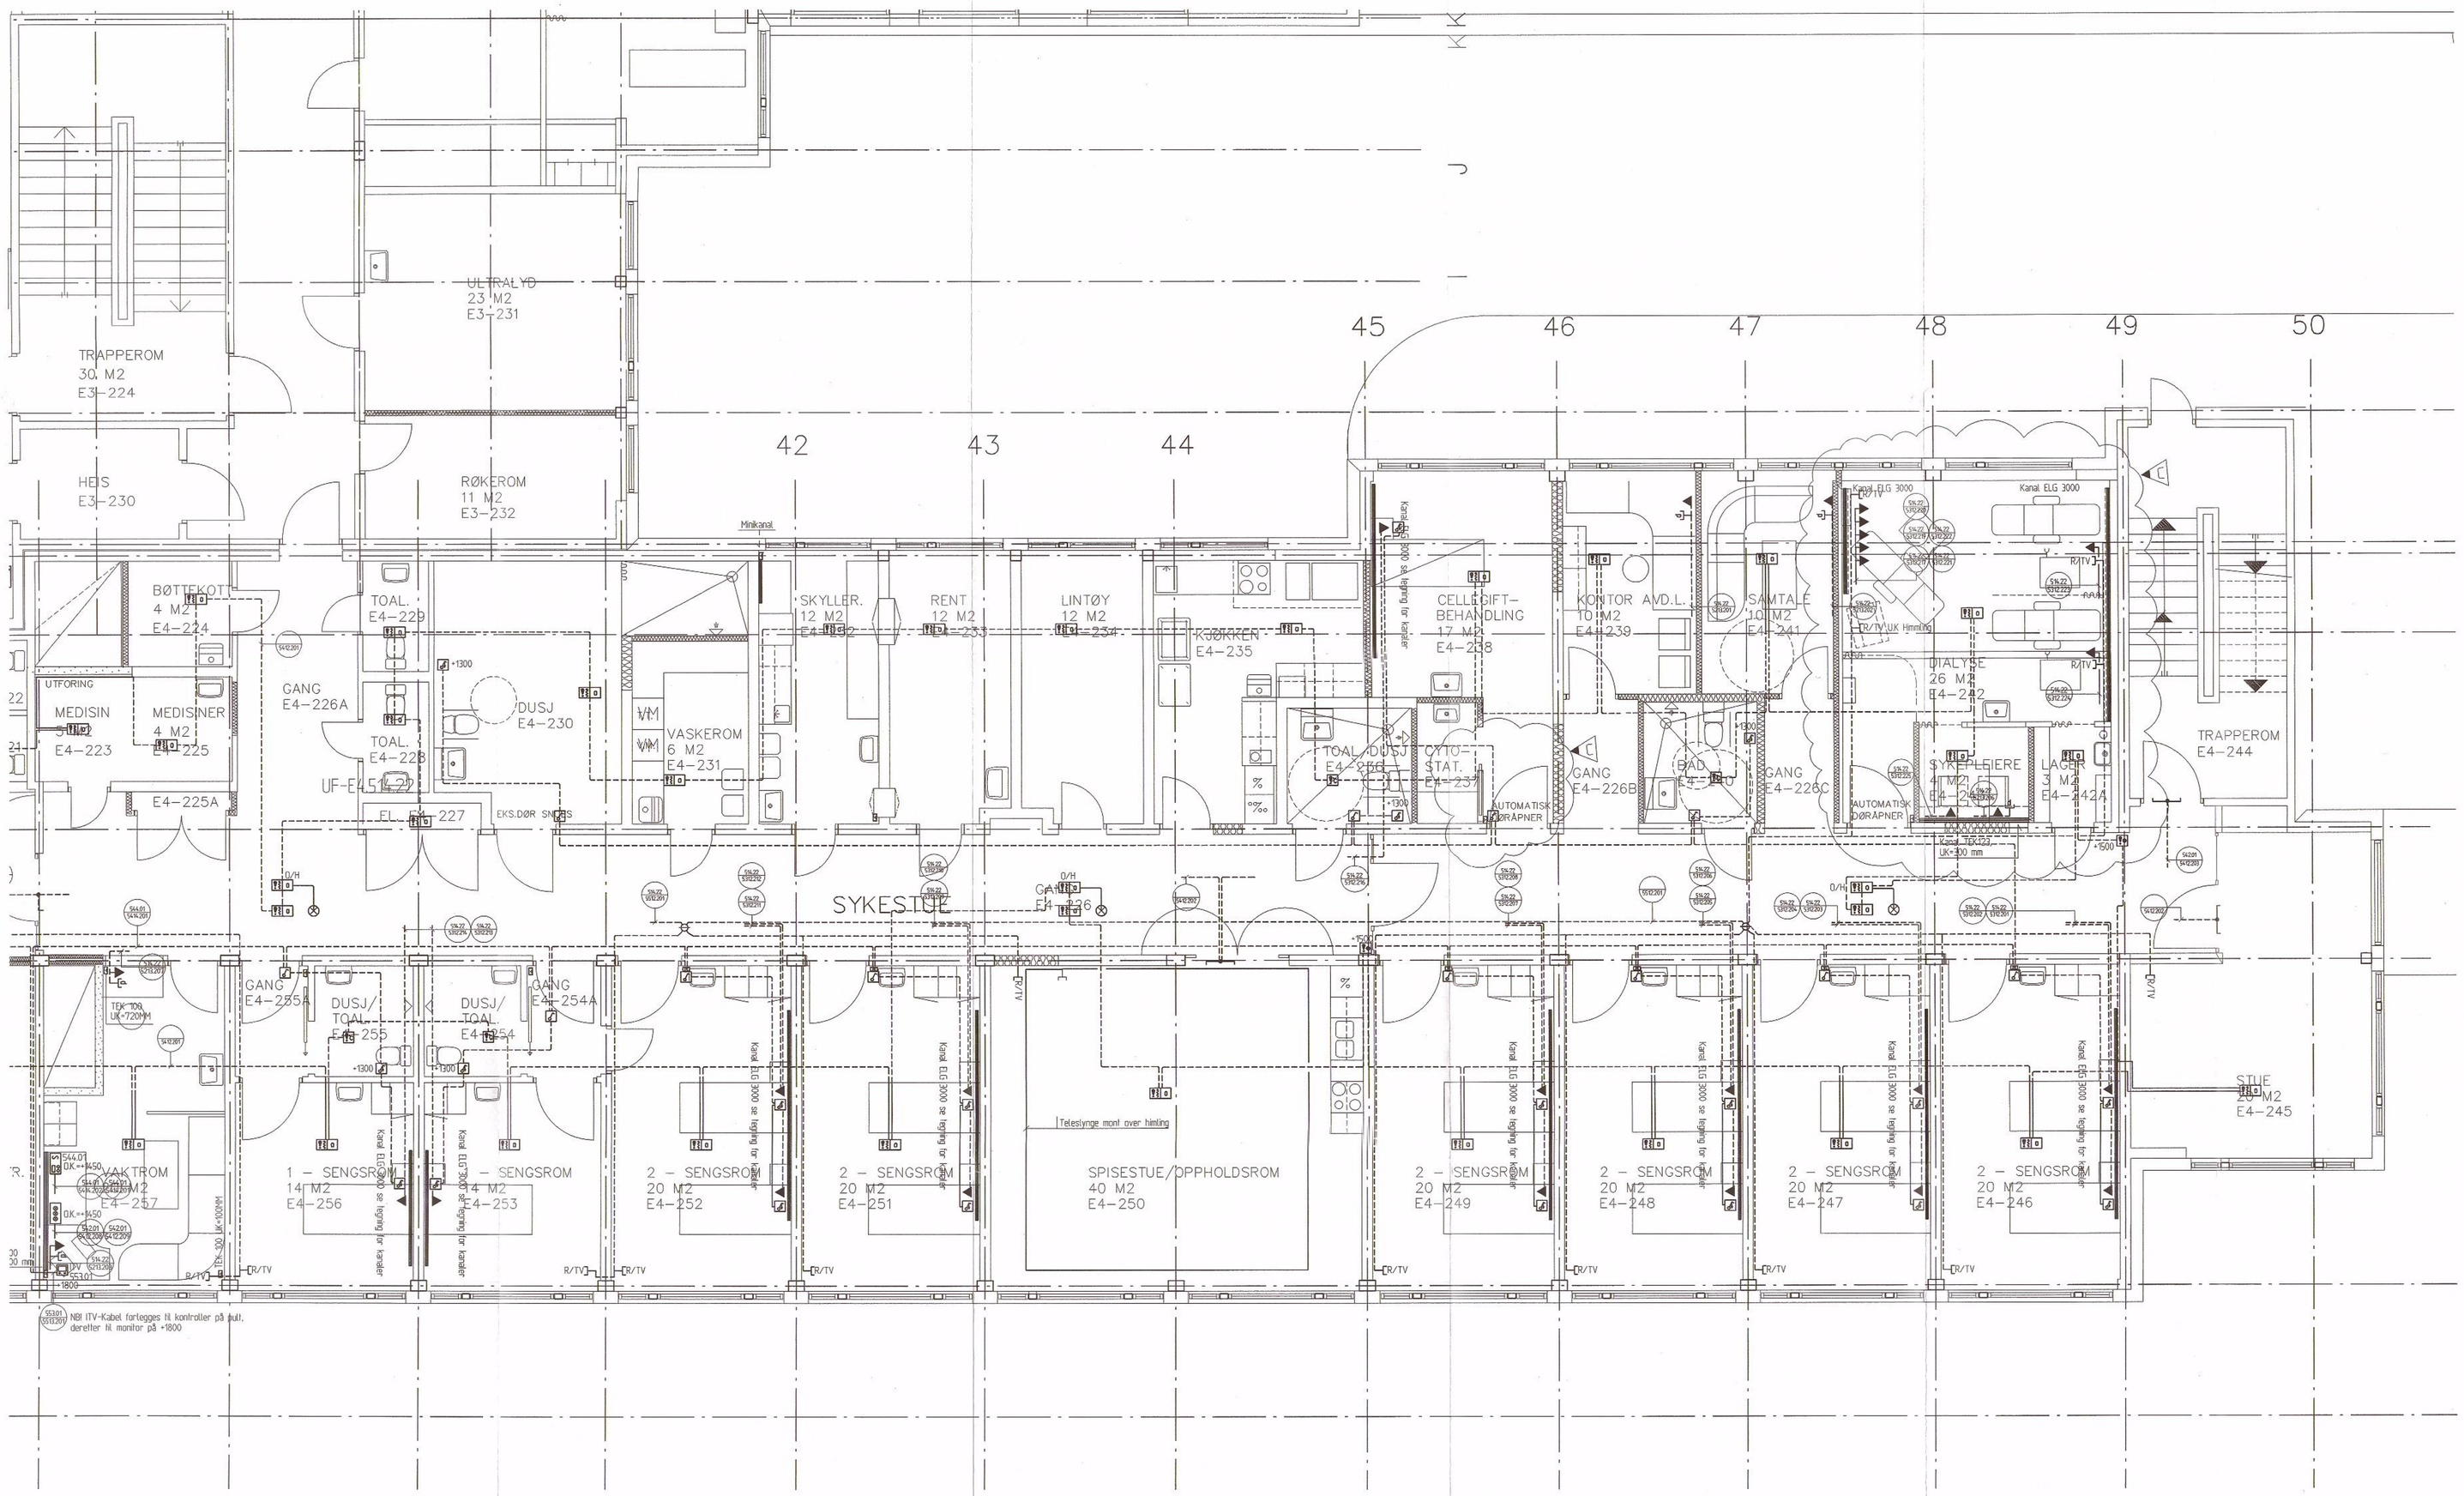

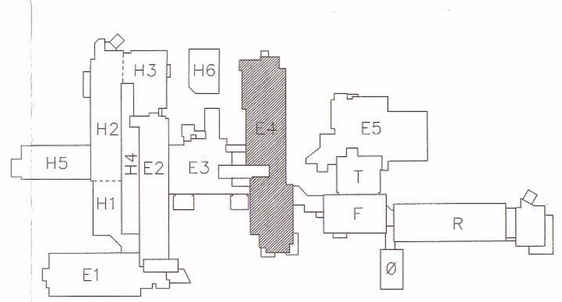

ARBEIDSTEGNING

REV. INDEX	ANT.	ENDRINGEN GJELDER	SIGN	DATO
C		ENDRINGER I DIALYSE 242, SYKEPLEIERE 243. FLYTTET KANAL I 238	RH	24.11.1999
B		ROM NR 257	RH	02.09.1999
A		ARBEIDSTEGNING, justert detektorer etter himmling	IF	02.06.1999

ALTA HELSESENTER

ALTA KOMMUNE

Dato 29.01.99	Kontr./Tegnet IF	Entreprise E4.03	Målestokk 1:50
Godkjenning for:		Saksbehandler RH	

TELETEKNISK
BYGG E4
1ETASJE

ICG Informasjonsteknologi Group ASA
Postboks 6
Sentrum N-5804 BERGEN
Telefon: 55 30 00 00
Fax: 55 30 00 01

Tegnings nr. E4.301322

Revisjon A

Filnavn E4301322.DWG

Beregning:

107045