KORRIDOR
46 M2
E3-124

VENTEPLASS
15 M2
E3-123

VINDFANG
6 M2
E3-122

TRAPPEROM
E3-132

VINDFANG
9 M2
E3-134

HEIS
E3-131

AVFALL
11 M2
E3-133

KORRIDOR
E4-129

BØTTEKOTT
5 M2
E4-130

LAGER
5 M2
E4-131

VARMEBEHANDLING
15 M2
E4-128

GARDEROBE
9 M2
E4-132

GARDEROBE
9 M2
E4-133

UF-E4.514.12

SKAP
E4-136

GANG
3 M2
E4-134

GANG
3 M2
E4-135

GARDER.
E4-137

GYMNASTIKKSAL
80 M2
E4-143

GANG
9 M2
E4-127

FYSIOTERAPI

Nye kabler som er montert ved utvidelse mot øvrd bygg R og F.

4-KANALS BINERINGANGSDØR

PT 2par

GANG
23 M2
E4-138

EKS.DØR SMUES

LAGER
5 M2
E4-144

MØTER
33 M2
E4-154

KONTOR
15 M2
E4-156
HJEMMETJ. 1

Kabel føres opp i dørkarm overfor

TRAPPEROM
E4-159

GARD. DAMER
9 M2
E4-146

WC
E4-147

WC
E4-147

MEDISINER
10 M2
E4-153

KOPI/REKV.
7 M2
E4-155

TOALETT
3 M2
E4-157

BØTTEK.
3 M2
E4-160

GANG
53 M2
E4-148

PSYKIATRISK HJEMMETJENESTE

VINDFANG
6 M2
E4-161

Tilkobling potensialfri dørkontakt

INNGANG
PSYKIATRISK HJEMME

KONTOR
15 M2
E4-158
HJEMMETJ. 2

TOR

AVDELINGSLEDER
20 M2
E4-124
FYSIOTERAPI 1

BEHANDLING
13 M2
E4-125
FYSIOTERAPI 2

BEHANDLING
13 M2
E4-126
FYSIOTERAPI 3

BEHANDLING
13 M2
E4-139
FYSIOTERAPI 4

BEHANDLING
13 M2
E4-140
FYSIOTERAPI 5

BEHANDLING
13 M2
E4-141
FYSIOTERAPI 6

BEHANDLING
13 M2
E4-142
FYSIOTERAPI 7

KONTOR
13 M2
E4-149
HJEMMETJ. 6

EKSPEDISJON
22 M2
E4-150
HJEMMETJ.5

KONTOR
21 M2
E4-151
HJEMMETJ. 4

KONTOR
21 M2
E4-152
HJEMMETJ. 3

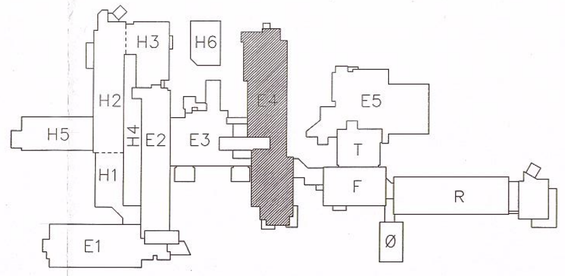

ARBEIDSTEGNING

REV. INDEX	ANT.	ENDRINGEN GJELDER	SIGN	DATO
C		DØR 235A ER FLYTTET	PLJ	10.09.1999
B		KURS 3301-3302-3307-3308	PLJ	30.06.1999
A		ARBEIDSTEGNING	PLJ	16.06.1999

ALTA HELSESENTER

ALTA KOMMUNE

Dato	Konstr./Tegnet	Delnøkkel	Målestokk
29.01.99	PLJ	E4.03	1:50
Erstatning for:		Saksbehandler RH	

AUTOMATISERTE ANLEGG
BYGG E4
SOKKEL ETASJE

ICG
IntelliGrand Group ASA
Strømsveien 344
Postboks 6688 Rodeo
0503 OSLO
Tlf. 22 91 90 00
Fax 22 91 90 99

Tegninga nr.: E4.301.612
Revisjon: C

Filnavn: E4301612.DWG
Beregning:
107045