






SENTRAL

UTE I ANLEGGET

9  
8  
7  
6  
5  
4  
3  
2  
1

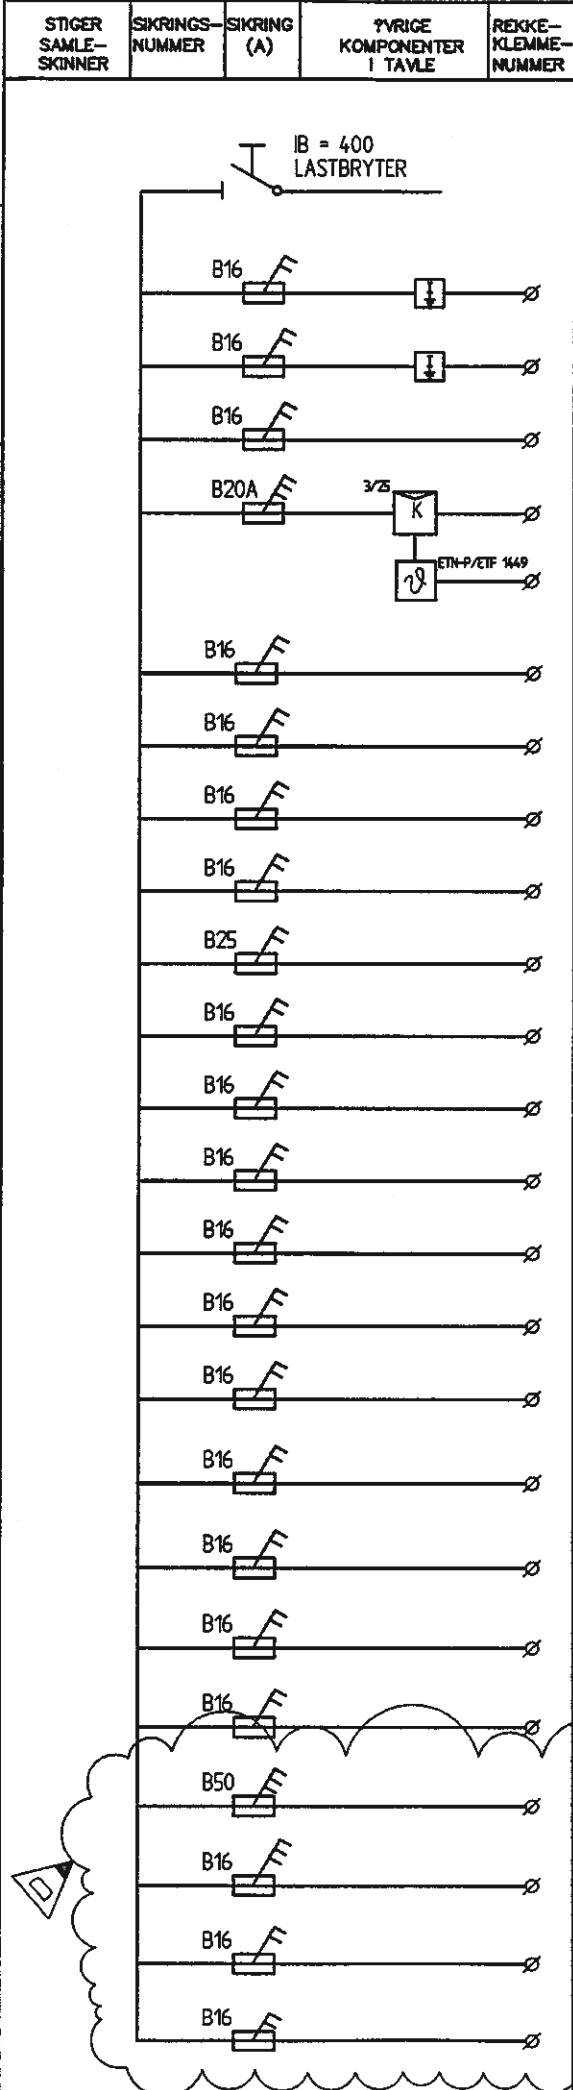

STIGER SAMLE-SKINNER	SIKRINGS-NUMMER	SIKRING (A)	FYRIGE KOMPONENTER I TAVLE	REKKE-KLEMMENUMMER	KABELTYPE TVERRSNITT mm2	KABEL-NUMMER	TEKST
					PFSP 3x240 +J	43.44	KRAFTTILFØRSEL FRA HOVEDFORDELING HF-432.11, ROM E3-113
	B16				PN 2X25 +J	45.01	STIKK, V.K BAD ROM NR 354, 355, 356, 358, 363, 366, 367, 370
	B16				PN 2X25 +J	45.02	STIKK, V.K BAD ROM NR 338, 339
	B16					45.03	RESERVE
	B20A		3/25 K		PR 3x4 +J	45.04	ELVARME VVS-ROM ROM NR E4-404
			ETN-P/ETP 1449		PR 2x15 +J	45.05	ROMFØLER VVS-ROM ROM NR E4-404
	B16				PN 2X25 +J	46.01	STIKK, SENGEROM OG GANG ROM NR 336, 337, 340, 341
	B16				PN 2X25 +J	46.02	STIKK VASKEMASKIN ROM NR 346
	B16				PN 2X25 +J	46.03	STIKK VASKEROM ROM NR 346
	B16				PN 2X25 +J	46.04	STIKK STUE ROM NR 347
	B25				PN 2X6 +J	46.05	STIKK KOMFYR ROM NR 347
	B16				PN 2X25 +J	46.06	STIKK, SENGEROM OG GANG ROM NR 350, 352, 353, 359, 360
	B16				PN 2X25 +J	46.07	STIKK, SENGEROM OG GANG ROM NR 357, 364, 365
	B16				PN 2X25 +J	46.08	STIKK, SENGEROM OG GANG ROM NR 361, 362, 368, 369, 371, 372
	B16				PN 2X25 +J	46.09	KARBAD ROM NR 345
	B16				PN 2X25 +J	46.10	STIKK, SENGEROM OG GANG ROM NR 368, 369, 373
	B16				PR 2X25 +J	46.11	STIKK TELEFORDELING 514.32
	B16				PR/PN 2X25 +J	46.12	STIKKONTAKT KJØLESKAP KJØKKEN ROM E4-235
	B16				PR/PN 2X25 +J	46.13	STIKKONTAKT KAFFETRakter-ISMASKIN KJØKKEN ROM E4-235
	B16				PR/PN 2X25 +J	46.14	STIKKONTAKT MIKROBØLGEOVN-ARBEIDSBENK KJØKKEN ROM E4-235
	B16				PR/PN 2X25 +J	46.15	STIKKONTAKT VANNBAD OG ARBEIDSBENK KJØKKEN ROM E4-235
	B50				PFSP Cu 3X16 +J	46.16	KOMBIDAMPER KJØKKEN ROM E4-235
	B16				PR/PN 3X25 +J	46.17	STIKK SKYLLEROM ROM 348
	B16				PR/PN 2X25 +J	46.18	STIKK SKYLLEROM/RENT ROM 348, 349
	B16					46.19	RESERVE

Flisenum	UF433_32.dwg
Prosjekt nr.	107045
Tegnar.	UF-E4.433.32
Målestokk	
UF-E4.433.32	UNDERFORDELING
 ICG InterGroup Group AS/A	Ersk. av Oppr. tegn.
ALTA HELSESENTER	
BYGG E4	
ALTA KOMMUNE	
Dato	29.01.99
Utømt	IF
Godkjent	RH
Norm	
Signatur	
Dato	
Endring	
Utgave	




SENTRAL

UTE I ANLEGGET

STIGER SAMLESKJEMMER	SIKRINGSNUMMER	SIKRING (A)	ØVRIGE KOMPONENTER I TAVLE	REKKEKLEMMENUMMER
----------------------	----------------	-------------	----------------------------	-------------------

KABELTYPE TVVERSNITT mm <sup>2</sup>	KABELNUMMER	TEKST
--------------------------------------	-------------	-------

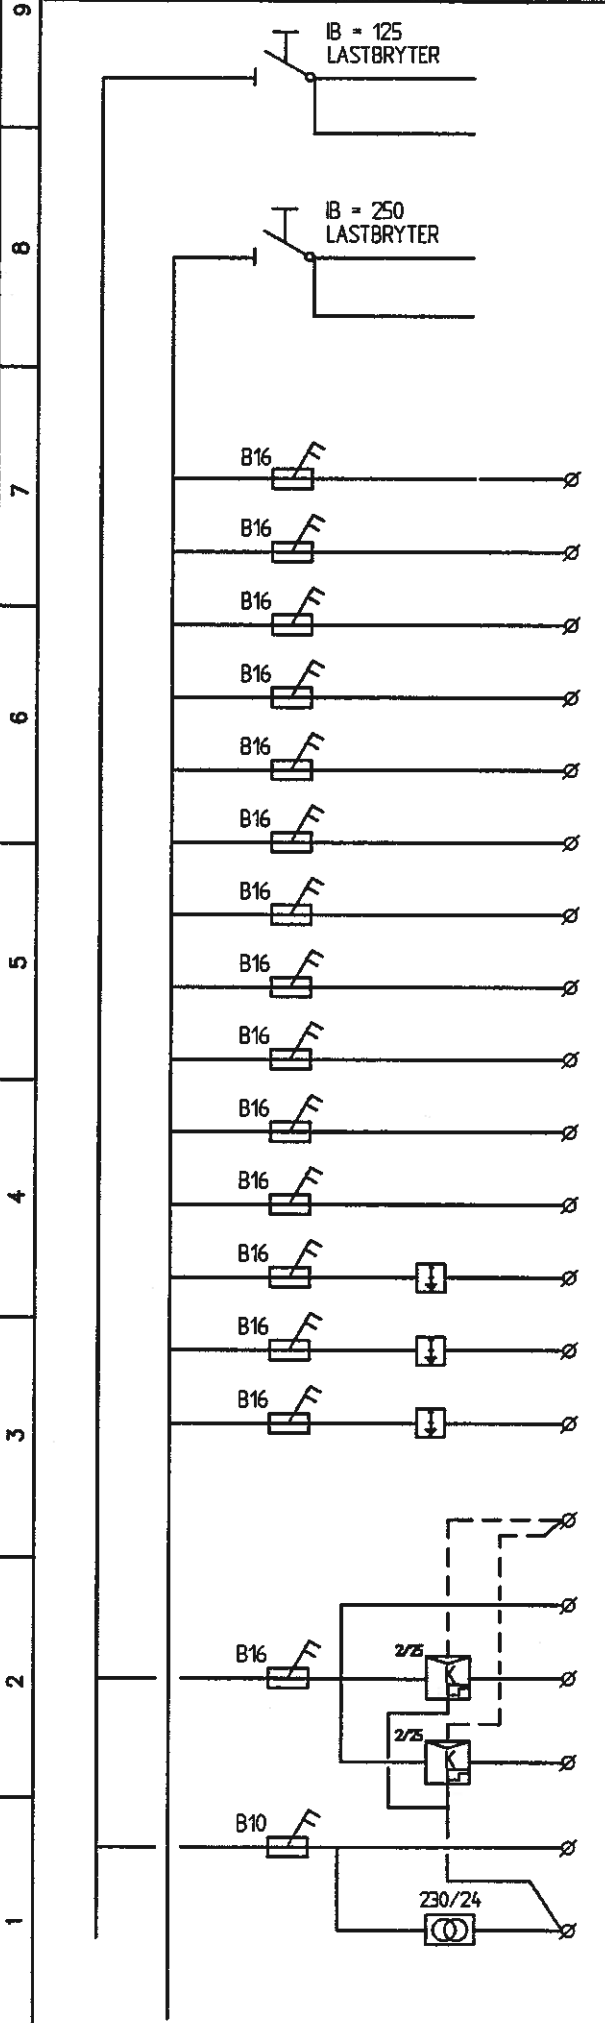

PFSP	3x50 +J	43.11	PRIORITERT KRAFTTILFØRSEL FRA HOVEDFORDELING HF-432.11, ROM E3-113
PFSP	3x50 +J	43.11	PRIORITERT KRAFTTILFØRSEL TIL UNDERFORDELING UF-433.32
PFSP	3x95 +J	43.32	KRAFTTILFØRSEL FRA HOVEDFORDELING HF-432.11, ROM E3-113
PFSP	3x95 +J	43.32	KRAFTTILFØRSEL TIL UNDERFORDELING UF-433.32
PN/PR	2X25 +J	44.01	LYS VAKTROM, SVANGERSKAPSKONTOR ROM NR 257, 258
PN	2X25 +J	44.02	LYS TOALETT, MEDISINER, BØTTEKOTT ROM NR 223, 224, 225, 228, 229
PN	2X25 +J	44.03	LYS SENGEROM, BAD ROM NR 253, 254, 255, 256
PN	2X25 +J	44.04	LYS VASKEROM, SKYLLE, RENT OG SENGEROM ROM NR 231, 232, 233, 251, 252
PN	2X25 +J	44.05	LYS KJØKKEN, LINTØY, CELLEGIFT, SENGEROM ROM NR 234, 235, 236, 237, 238, 249
PN	2X25 +J	44.06	LYS SPISESTUE ROM NR 250
PN	2X25 +J	44.07	LYS KONTOR, SAMTALE, DIALYSE, SENGEROM ROM NR 239, 241, 242, 243, 248, 249
PN	2X25 +J	44.08	LYS LAGER, SENGEROM, STUE, TRAPPEROM ROM NR 242A, 244, 245, 246
		44.09	RESERVE
		44.10	RESERVE
		44.11	RESERVE
PN	2X25 +J	45.01	STIKK, V.K DUSJ / TOALETT ROM NR 254, 255
PN	2X25 +J	45.02	STIKK V.K DUSJ / TOALETT ROM NR 240
		45.03	RESERVE
PFSK	4 PAR	56.03	SD ANLEGG
PN	2X25 +J	44.101	NØDLYS KORRIDOR ROM NR 226
PN	2X25 +J	44.102	LYS KORRIDOR ROM NR 226
PN	2X25 +J	44.103	NATTLYS KORRIDOR ROM NR 226
PN	2X25 +J	44.104	STYRESTRØM
			24 V STYRESTRØM

9  
8  
7  
6  
5  
4  
3  
2  
1


Plan nr	UF-433.22.0mg	Side 2	Av 4
Prosjekt nr	107045	Tegn.nr. UF-E-4.433.22	
Utsendingsdato			
<b>UF-E-4.433.22</b> <b>UNDERFORDELING</b>			
 ICG IntraGroup Group AS/SA Evt. av			
<b>ALTA HELSESENTER</b> <b>BYGG E4</b> <b>ALTA KOMMUNE</b>			
Dato	29.01.99	Utørt	IF
		Godkjert	RH
		Signatur	
		Dato	
Utgave		Endring	

SENTRAL

UTE I ANLEGGET

STIGER SAMLE-SKINNER	SIKRINGS-NUMMER	SIKRING (A)	FYRIGE KOMPONENTER I TAVLE	REKKE-KLEMMENUMMER
----------------------	-----------------	-------------	----------------------------	--------------------

KABELTYPE TVERRSNITT mm <sup>2</sup>	KABEL-NUMMER	TEKST
--------------------------------------	--------------	-------

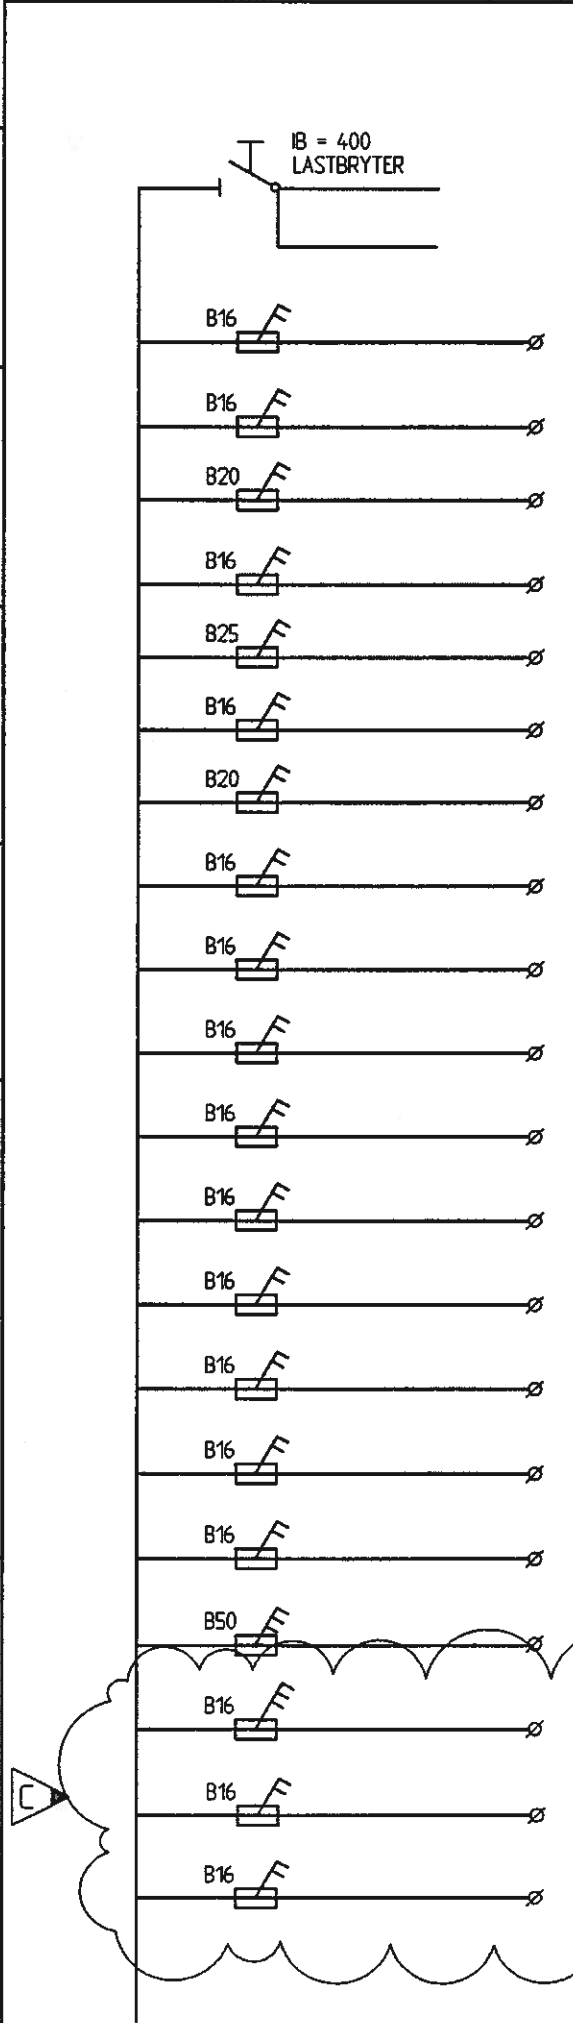

PFSP	3x240 + J	43.44	KRAFTTILFØRSEL FRA HOVEDFORDELING HF-432.11, ROM E3-113
PFSP	3x240 + J	43.44	KRAFTTILFØRSEL TIL UNDERFORDELING UF-433.32
PN	2X25 + J	46.01	STIKK VAKTROM ROM NR 257
PN	2X25 + J	46.02	STIKK VASKEMASKIN ROM NR 231
PN	2X4 + J	46.03	STIKK VASKEROM ROM NR 231
PN	2X25 + J	46.04	STIKK SPISESTUE ROM NR 250
PN	2X6 + J	46.05	STIKK KOMFYR KJØKKEN ROM NR 235
PN	2X25 + J	46.06	STIKKONTAKT KJØLESKAP KJØKKEN ROM E4-235
PN	2X4 + J	46.07	STIKK KOMFYR SPISESTUE ROM NR 250
PN	2X25 + J	46.08	STIKK SPISESTUE ROM NR 250
PN	2X25 + J	46.09	STIKK KONTOR ROM NR 239
PN	2X25 + J	46.10	STIKK STIKK SAMTALE KONTOR ROM NR 241, 243
PN	2X25 + J	46.11	KARBAD ROM NR 230
PN	2X25 + J	46.12	DIALYSEROM ROM NR 242
PR	2X25 + J	46.13	STIKK STUE ROM NR 245
PR/PN	2X25 + J	46.14	STIKKONTAKT KAFFETRAKTER-ISMASKIN KJØKKEN ROM E4-235
PR/PN	2X25 + J	46.15	STIKKONTAKT MIKROBØLGEØVN-ARBEIDSBENK KJØKKEN ROM E4-235
PR/PN	2X25 + J	46.16	STIKKONTAKT VANNBAD-ARBEIDSBENK KJØKKEN ROM E4-235
PFSP Cu	3X16 + J	46.17	KOMBIDAMPER KJØKKEN ROM E4-235
PN	3X25 + J	46.18	STIKK SKYLLEROM 232
PN	2X25 + J	46.19	STIKK RENT/SKYLLEROM ROM NR 232, 233
		46.20	RESERVE

Plan nr	UF-433.22.0w9	Side 3	Av 4
Prosjekt nr	107045	Tegnet av: UF-E4.433.22	
Målestokk			
UF-E4.433.22 UNDERFORDELING			
Erst. av			
Oppr. tegn.			
Dato	29.01.99	Utkort	IF
		Godkjent	RH
		Signatur	
		Dato	
Utgave		Endring	


SENTRAL

UTE I ANLEGGET

STIGER SAMLE-SKINNER  
SIKRINGS-NUMMER  
SIKRING (A)  
TYRIGE KOMPONENTER I TAVLE  
REKKE-KLEMMENUMMER

KABELTYPE TVERRSNITT mm2  
KABEL-NUMMER  
TEKST

Flisem	UF-433.220WJ	Side 4	Av 4
Prosjekt nr.	107045	Teggnr.	UF-E-4.433.22
Målestokk			
UF-E-4.433.22 UNDERFORDELING			
ALTA HELSESENTER BYGG E4 ALTA KOMMUNE			
Oppr. tegn.			
Dato	29.01.99	Utøvert	IF
		Godkjent	RH
		Norm	
		Signatur	
		Dato	
		Endring	
		Utgave	

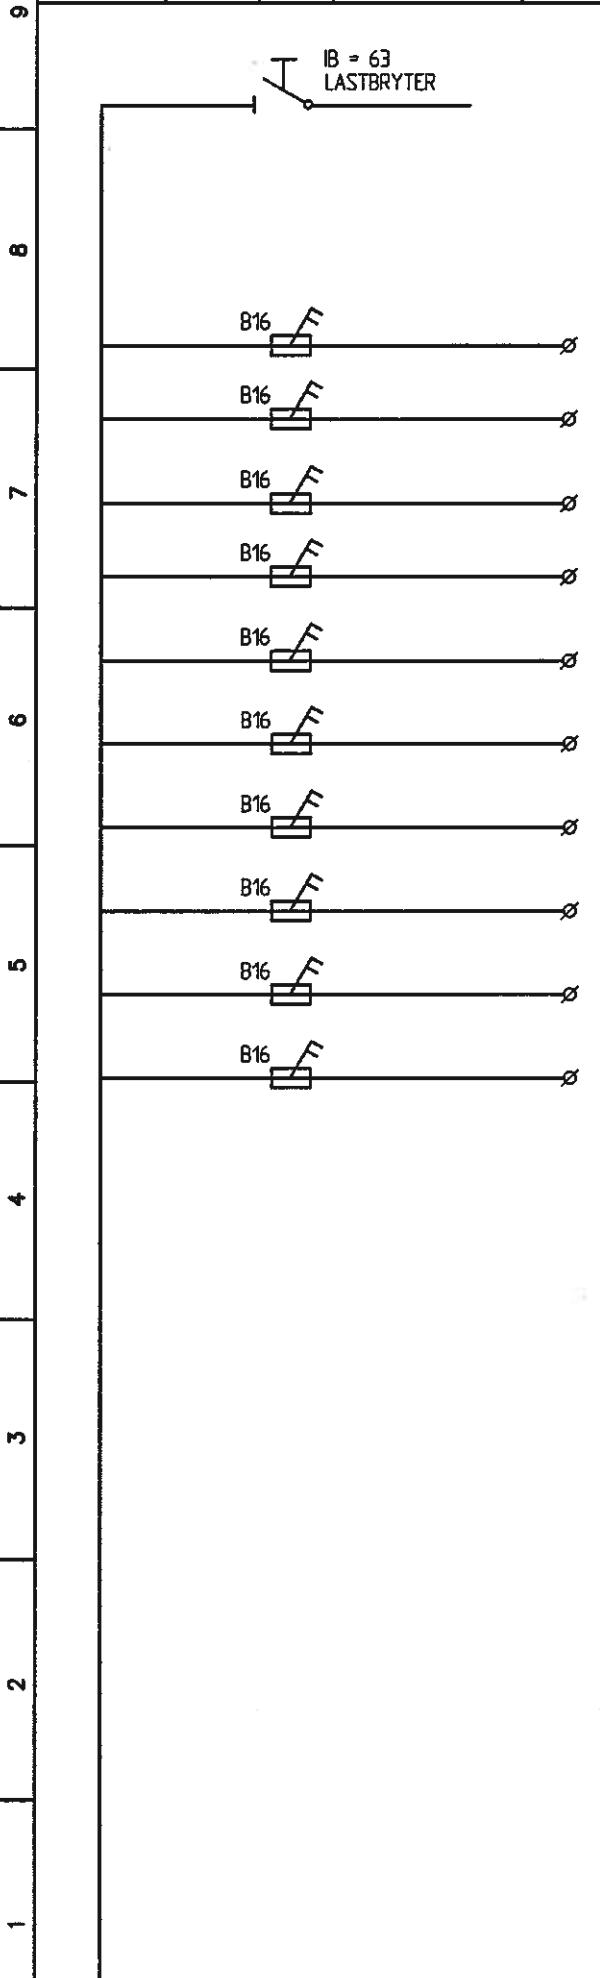

PFSP	3x16 + J	43.22	PRIORITERT KRAFTTILFØRSEL FRA HOVEDFORDELING HF-432.11, ROM E3-113
PN	2X25 + J	46.101	STIKK SENGEROM + ELG 3000 KANAL ROM 256
PN	2X25 + J	46.102	STIKK SENGEROM + ELG 3000 KANAL ROM NR 253
PN	2X25 + J	46.103	STIKK SENGEROM + ELG 3000 KANAL ROM NR 252
PN	2X25 + J	46.104	STIKK SENGEROM + ELG 3000 KANAL ROM NR 251
PN	2X25 + J	46.105	ELG 3000 KANAL CELLEGIFT ROM NR 238
PN	2X25 + J	46.106	STIKK SENGEROM + ELG 3000 KANAL ROM NR 249
PN	2X25 + J	46.107	STIKK SENGEROM + ELG 3000 KANAL ROM NR 247
PN	2X25 + J	46.108	STIKK SENGEROM + ELG 3000 KANAL ROM NR 246
PN	2X25 + J	46.109	STIKK SENGEROM + ELG 3000 KANAL ROM NR 248
PN	2X25 + J	46.110	DIALYSESTAV ROM NR 242

9  
8  
7  
6  
5  
4  
3  
2  
1