TEGNING NR : E4.5417.22
FORDELING : UF–E4.514.22

Rev.	Side	Revisjonen gjelder	Sign	Dato
B		Nye kortlesere i sokkeletasje	RH	21.09.1999
A		ARBEIDSTEGNING	RH	02.06.1999

ARBEIDSTEGNING

Filnavn	E4.5417.22.dwg
Side 1	Av 2
Tegn.nr.	E4.5417.22
Prosjekt nr.	107045
Målestokk	
	UF-E4.514.22 5417 KURSOPPLEGG FOR ADGANGSKONTROLL
	ICG InterConsult Group ASA
Erst. av	
	ALTA HELSESENTER BYGG E4 ALTA KOMMUNE
Oppr. tegn.	
Dato	29.01.99
Utført	RH
Godkjent	RH
Norm	

Utgave	Endring	Dato	Signatur

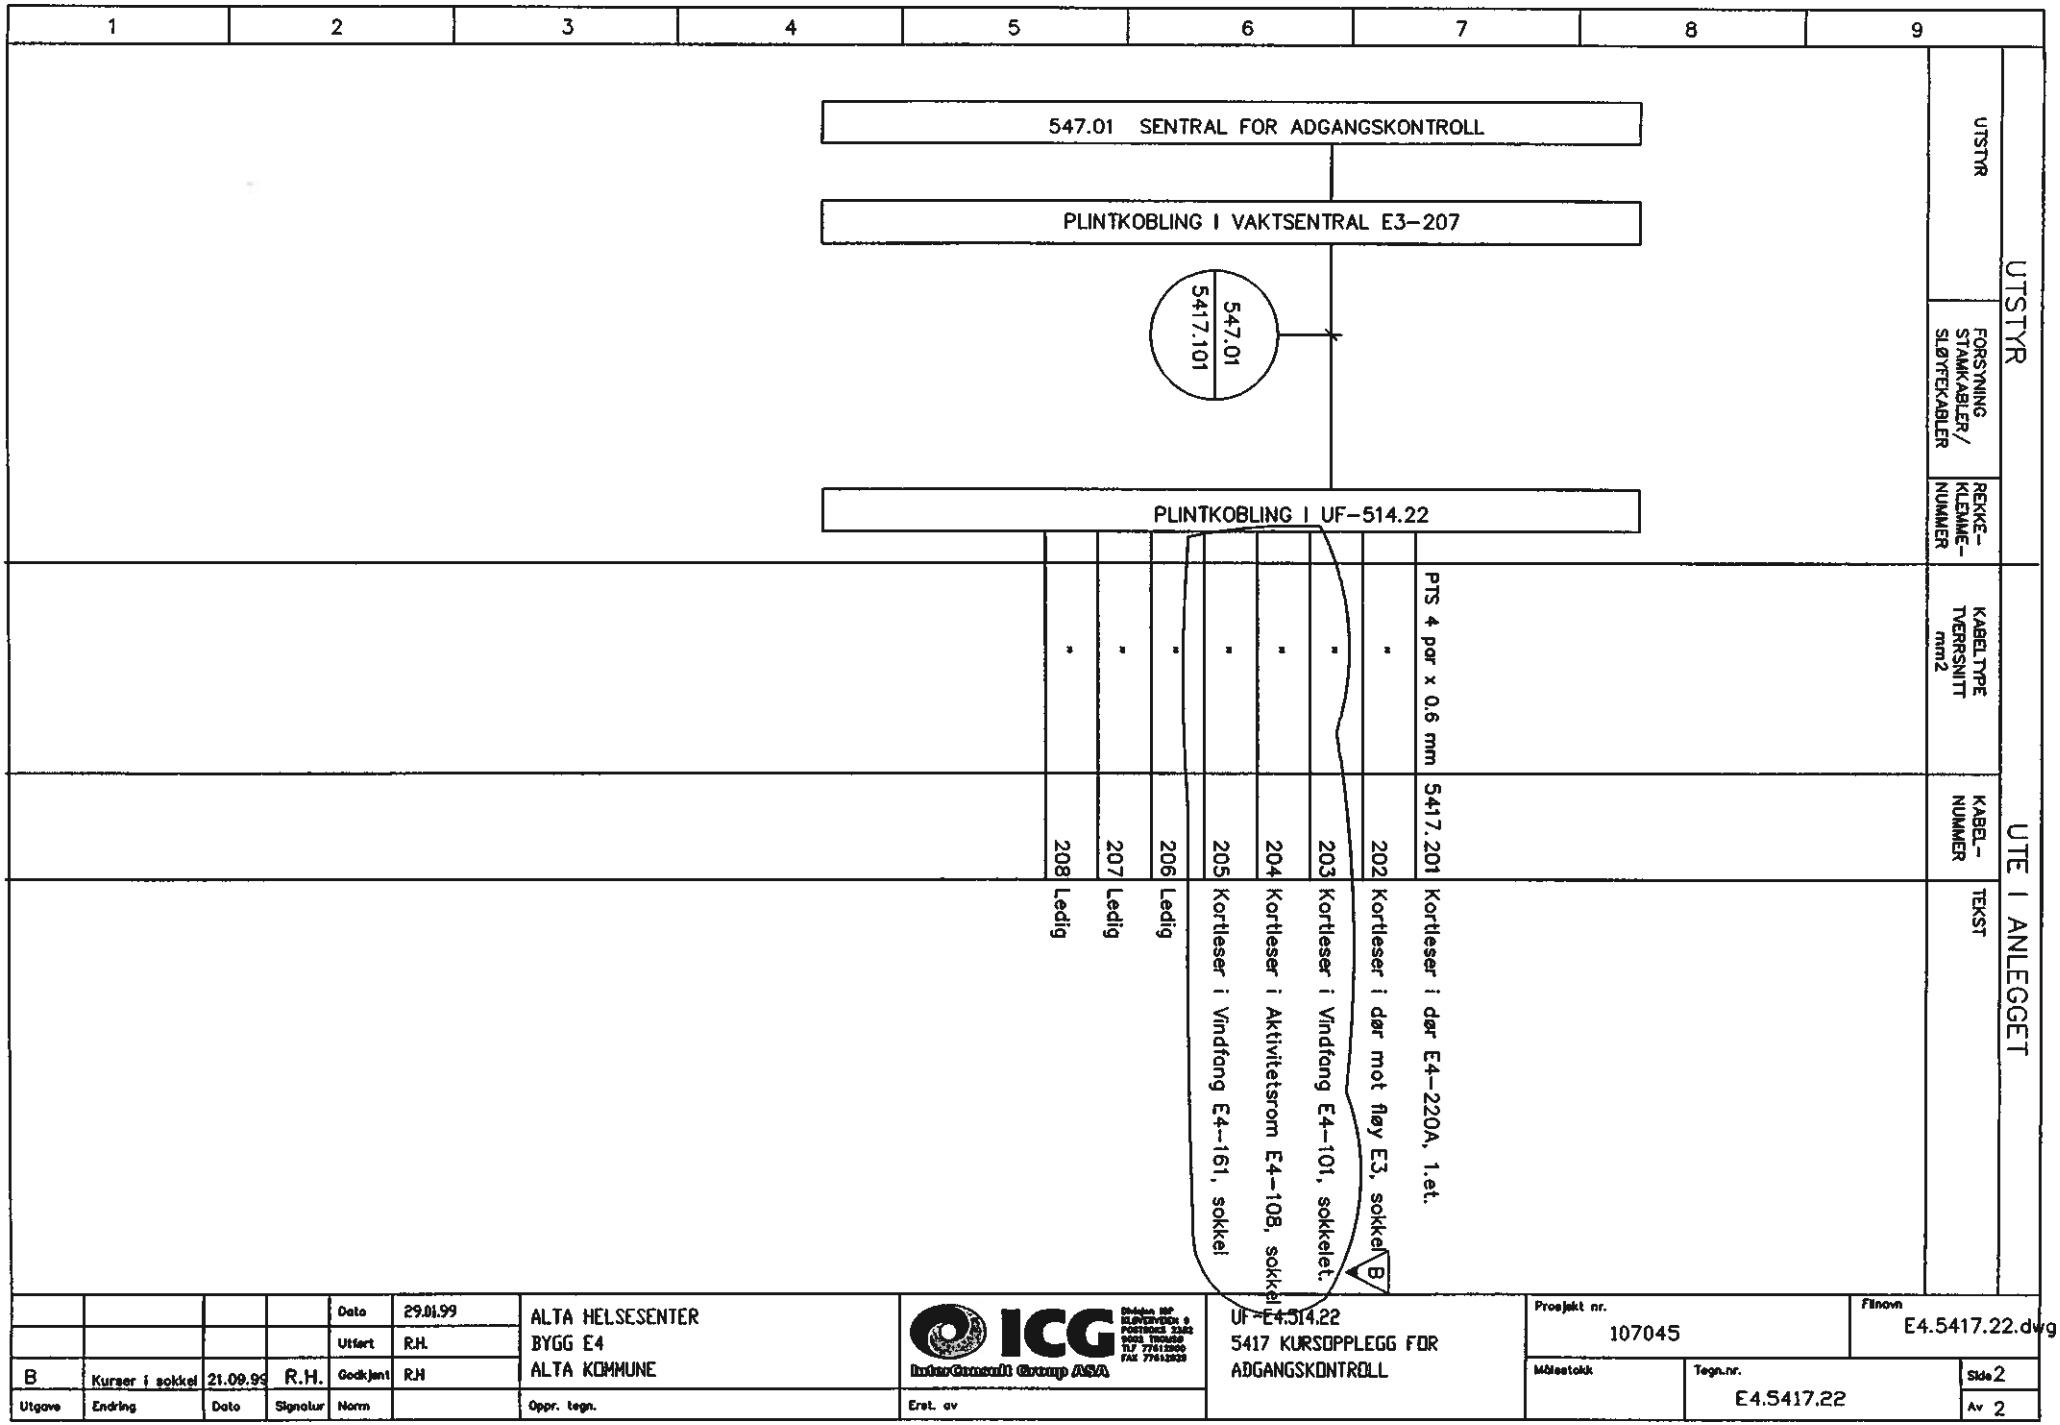
547.01 SENTRAL FOR ADGANGSKONTROLL
PLINTKOBLING I VAKTSENTRAL E3-207
547.01
5417.101
PLINTKOBLING I UF-514.22
UTSTYR
FORSYNING STAMKABLER/ SLØYFEKABLER
REKKE-KLEMME-NUMMER
KABELTYPE TVERRSNITT mm2
KABEL-NUMMER
TEKST
UTE I ANLEGGET
PTS 4 par x 0.6 mm
5417.201
Kortleser i dør E4-220A, 1.et.
202
Kortleser i dør mot fløy E3, sokkel
203
Kortleser i Vindfang E4-101, sokkelet.
204
Kortleser i Aktivitetsrom E4-108, sokkel
205
Kortleser i Vindfang E4-161, sokkel
206
Ledig
207
Ledig
208
Ledig
B
Kurser i sokkel
21.09.99
R.H.
Dato 29.01.99
Utført R.H.
Godkjent R.H
ALTA HELSESENTER
BYGG E4
ALTA KOMMUNE
ICG InterConsult Group ASA
UF-E4.514.22
5417 KURSOPPLEGG FOR ADGANGSKONTROLL
Prosjekt nr. 107045
Filnavn E4.5417.22.dwg
Målestokk
Tegn.nr. E4.5417.22
Side 2
Av 2
Utgave
Endring
Dato
Signatur
Norm
Oppr. tegn.
Erst. av