

SENTRAL					UTE I ANLEGGET			UF-433.12.dwg		Side 2		Av 3	
STIGER SAMLE-SKINNER	SIKRINGS-NUMMER	SIKRING (A)	FYRIGE KOMPONENTER I TAVLE	REKKE-KLEMMENUMMER	KABELTYPE TVERRSNITT mm2	KABEL-NUMMER	TEKST	Prosjekt nr.	Målestokk	Tegningsnr.	UF-E-4.433.12		
			IB = 125 LASTBRYTER		PFSP	3X50 + J	43.11						
			IB = 250 LASTBRYTER		PFSP	3X50 + J	43.11						
					PFSP	3X95 + J	43.32						
					PFSP	3X95 + J	43.32						
		B16			PN	2X25 + J	44.01						
		B16			PN	2X25 + J	44.02						
		B16			PN	2X25 + J	44.03						
		B16					44.04						
		B16			PR/PN	2X25 + J	44.05						
		B16					44.06						
		B16			PN	2X25 + J	44.07						
		B16			PN	2X25 + J	44.08						
		B16			PN	2X25 + J	44.09						
		B16					44.10						
					PFSK	4 PAR	56.04						
		B16			PN	2X25 + J	44.101						
					PN	2X25 + J	44.102						
		B16			PN	2X25 + J	44.103						
					PN	2X25 + J	44.104						
		B10			PN	2X25 + J	44.105						
							24 V STYRESTRØM						

Finans: UF-433.12.dwg

Prosjekt nr. 107045

Målestokk

Tegningsnr. UF-E-4.433.12

UF-E-4.433.12
UNDERFORDELING

ICG
Inntektskontroll Group AS/SA

ALTA HELSESENTER
BYGG E4
ALTA KOMMUNE

Oppr. tegn.

Dato	29.01.99	Utkort	IF	Godkjent	RH	Norm
Signatur		Dato		Erkl. av		

SENTRAL


UTE I ANLEGGET

STIGER SAMLE-SKINNER
SIKRINGS-NUMMER
SIKRING (A)
FYRIGE KOMPONENTER I TAVLE
REKKE-KLEMME-NUMMER

KABELTYPE TVERRSNITT mm²
KABEL-NUMMER
TEKST

UF-433-12.dwg	Side 3	Av 3
Finans	Tegn.nr.	UF-E4-433.12
Prosjekt nr.	107045	Målestokk
UF-E4-433.12 UNDERFORDELING		
		
ALTA HELSESENTER BYGG E4 ALTA KOMMUNE		
Dato	29.01.99	Oppr. tegn.
Utkast	1/1	
Godkjent	RH	
Norm		
Signatur		
Dato		
Endring		
Utgave		

9
8
7
6
5
4
3
2
1

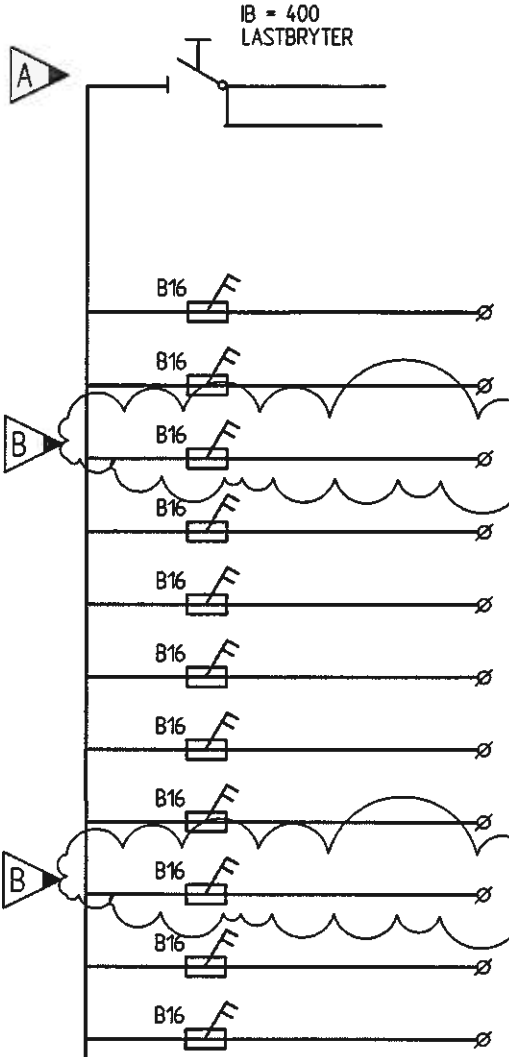

PFSP	3X240 +J	43.44	KRAFTTILFØRSEL FRA HOVEDFORDELING HF-432.11, ROM E3-113
PFSP	3X240 +J	43.44	KRAFTTILFØRSEL TIL UNDERFORDELING UF-433.22
PR/PN	2X25 +J	46.01	STIKK KONTOR, FYSIOTERAPI 1- 3 ROM NR 123, 124, 125, 126
PN	2X25 +J	46.02	STIKK KORRIDOR, VARMEBEHANDLING ROM NR 127, 128
PN	2X25 +J	46.03	STIKK GYMSAL, KORRIDOR ROM NR 138, 143
PN	2X25 +J	46.04	STIKK EKSP. KONTOR HJEMMETJ 3-6 ROM NR 148, 149, 150, 151, 152
PN	2X25 +J	46.05	STIKK KOPI ROM NR 155
PN	2X25 +J	46.06	STIKK MØTEROM ROM NR 154
PN	2X25 +J	46.07	STIKK HJEMMETJ 1 ROM NR 156
PN	2X25 +J	46.08	STIKK HJEMMETJ 2 ROM NR 158
PR/PN	2X25 +J	46.09	STIKK FYSIOTERAPI 4-7 ROM NR 139, 140, 141, 142
		46.10	RESERVE
		46.11	RESERVE