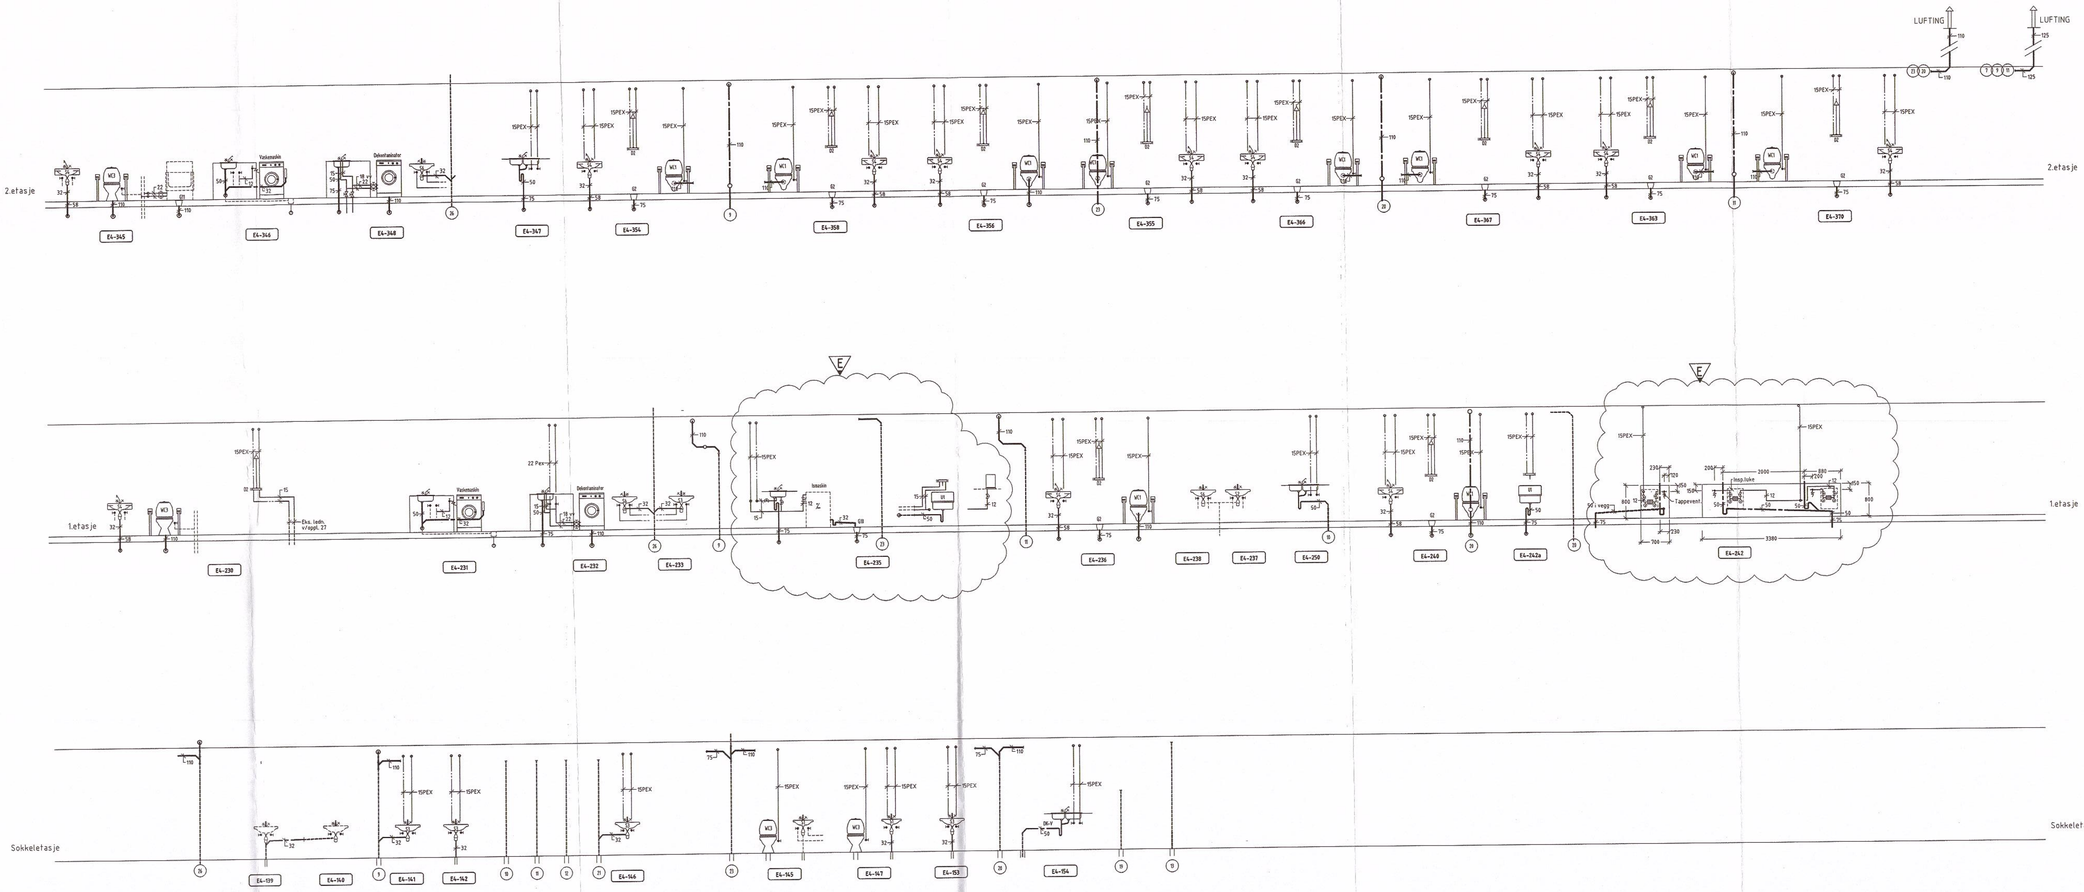

ARBEIDSTEGNING

Rev.	Revideringen gjelder	Dato	Sign.
E	Div. endringer i Dialyse	01.12.99	AH
D	Diverse endringer	03.11.99	AH
C	Nye dusjer i E4-230	25.10.99	AH
B	Endringer i rom 232, 348	27.08.99	AH
A	ARBEIDSTEGNING	28.05.99	AH

ALTA KOMMUNE

ALTA HELSESENTER

EKSISTERENDE BYGG, FLØY E4

VVS-ANLEGG

SANITÆRSKJEMA, DEL 1

Oppdragsansvarlig	Kontrollert	Dato	Tegning nr.	Rev.
Asbjørn Hansen		29.01.99	2160.E4.400	E
Saksbehandler	Tegner	Målestokk		
A. Hansen	JB	----		

Sletten AS
RÅDGIVENDE INGENIØRER I VVS-TEKNIKK, MRIF

Avdelingskontor
SLETTEN AS
Risheuvyv. 2, Boks 2137, 9508 ALTA
Telefon 78 43 88 77, Telefax 78 43 72 20

TROMSØ ○ FINNSNES ○ ALTA ○ LONGYEARBYEN