



### Tegnforklaring

- Eksisterende gate- og terrengnivå
- Nytt nivå

**Rundkjøring i Livdekrona**  
Illustrasjon av eksisterende og planlagt gate- og terrengnivå

28.05.2026

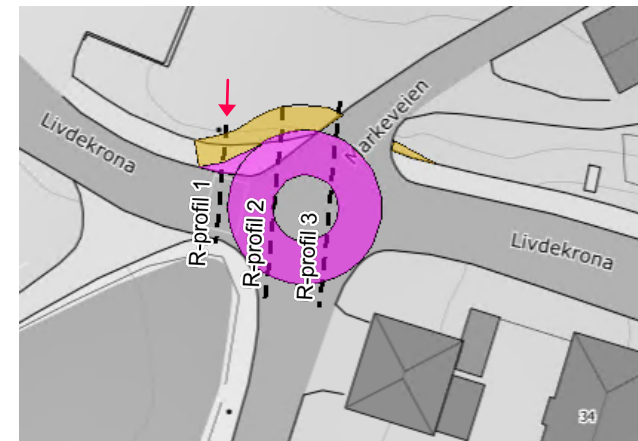

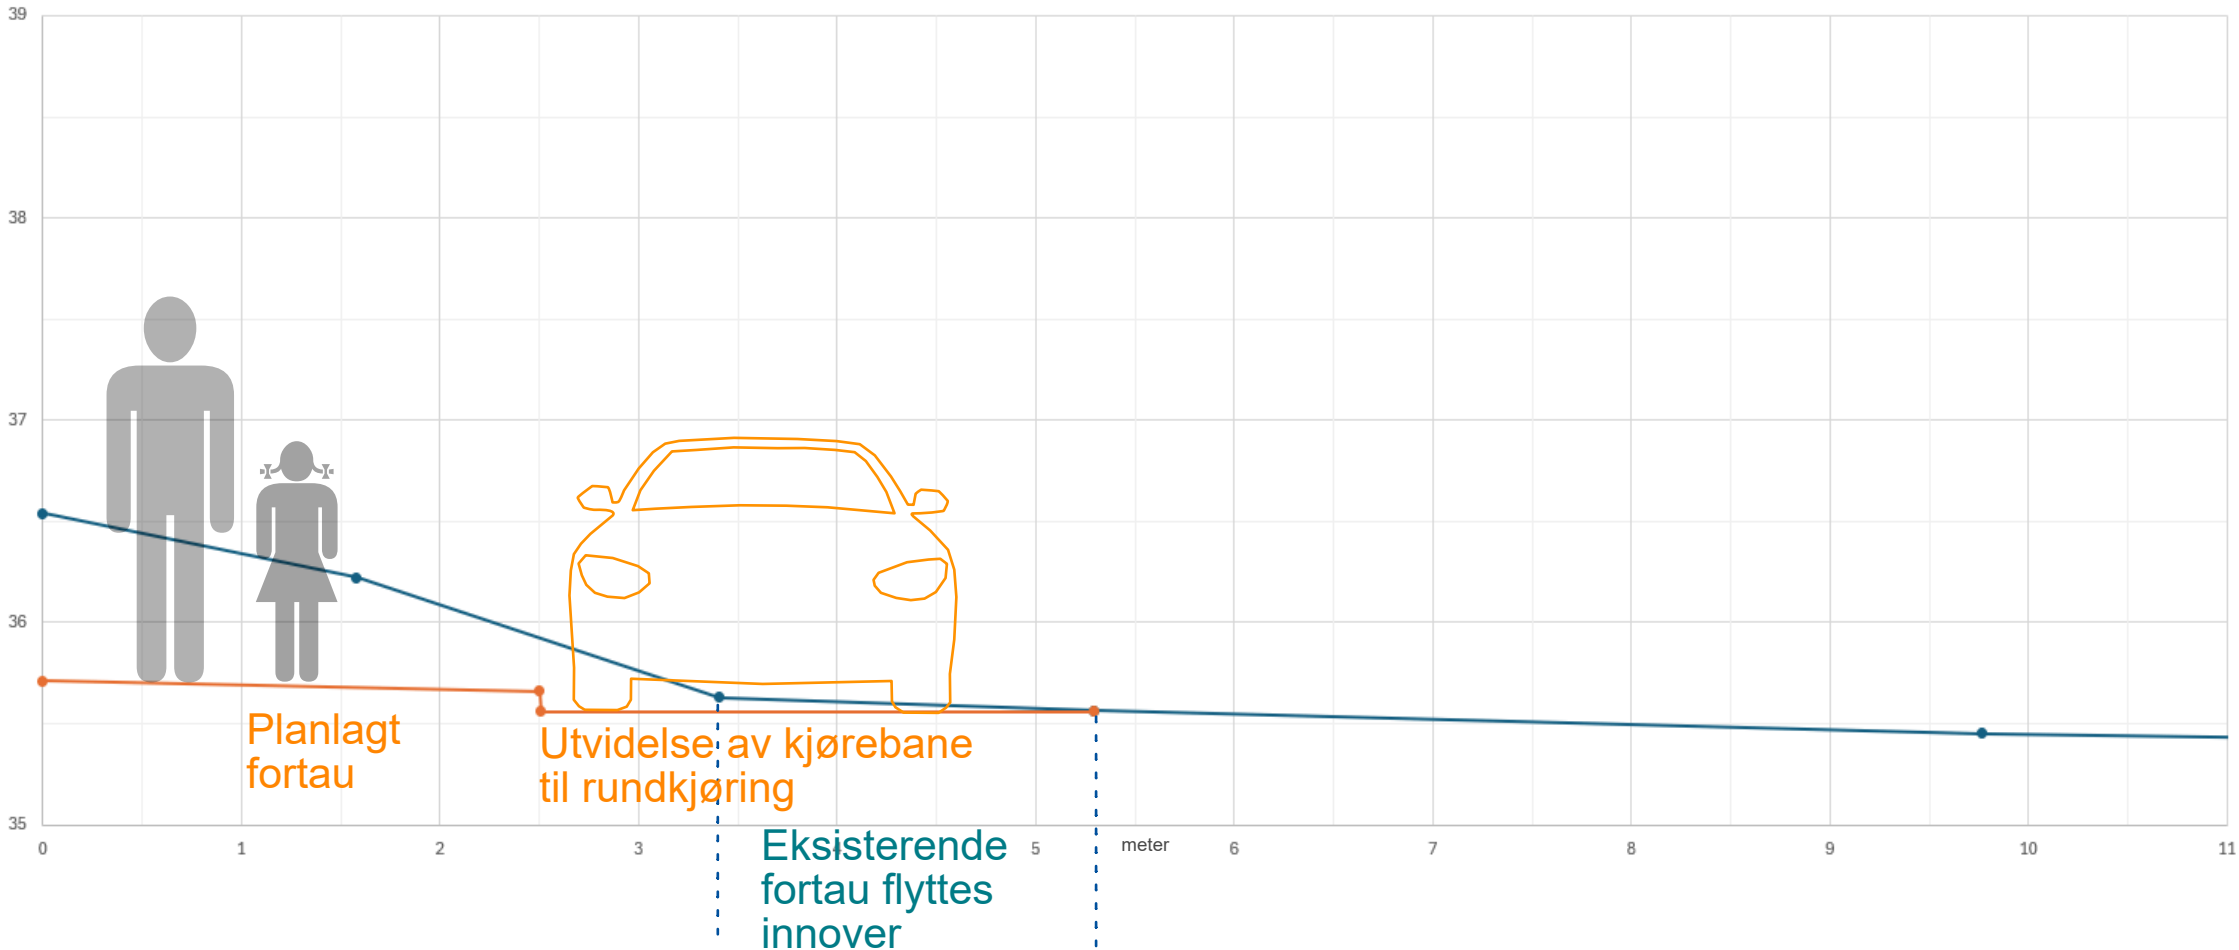



### Tegnforklaring

- Eksisterende gate- og terrengnivå
- Nytt nivå


**Rundkjøring i Livdekrona**  
Illustrasjon av eksisterende og planlagt gate- og terrengnivå

28.05.2026

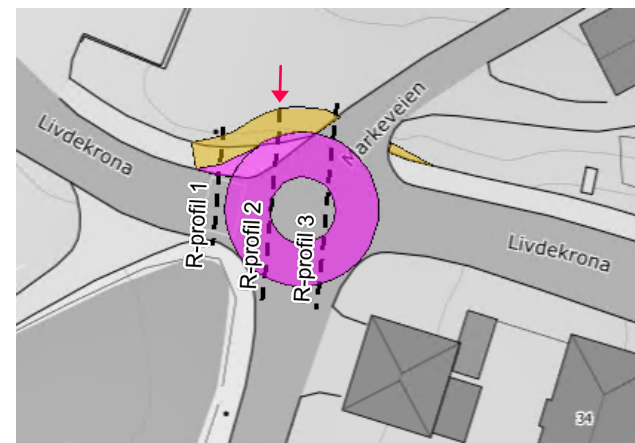

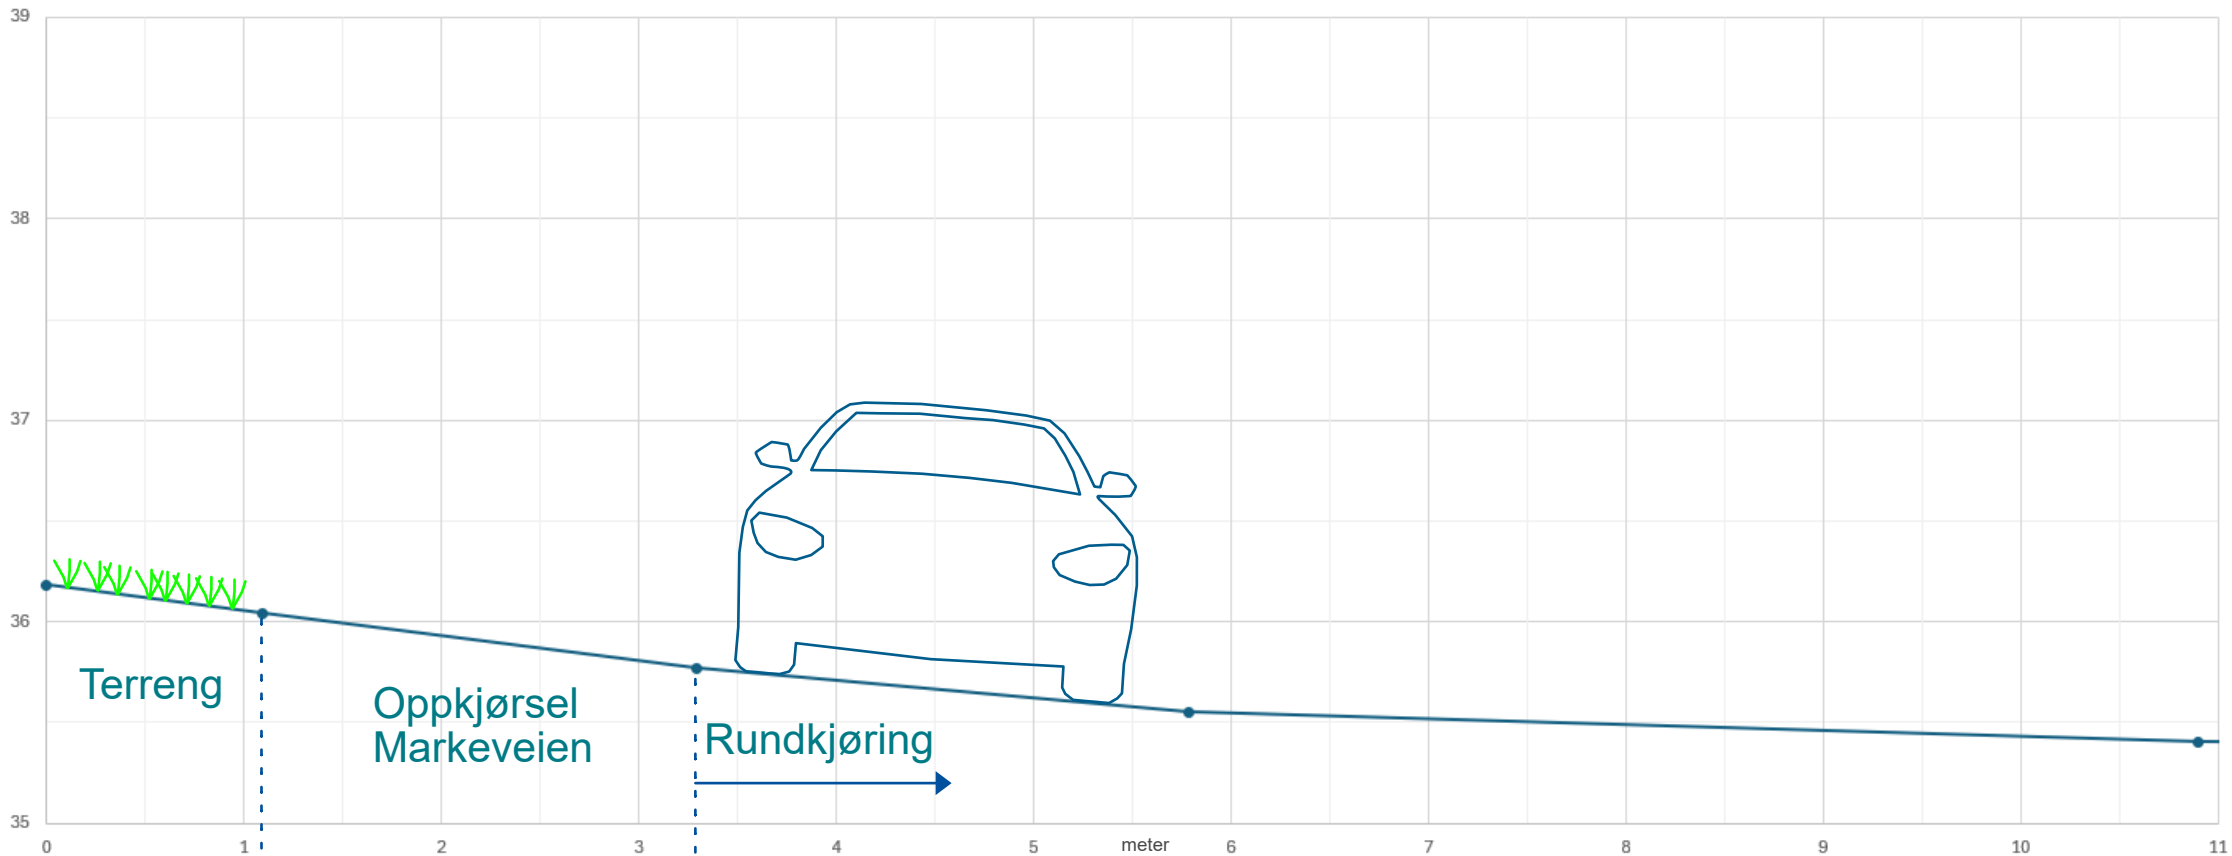

## Tegnforklaring

 Eksisterende  
gate- og terrengnivå

**Rundkjøring i Livdekrona**  
Illustrasjon av eksisterende  
og planlagt gate- og terrengnivå

28.05.2026

