


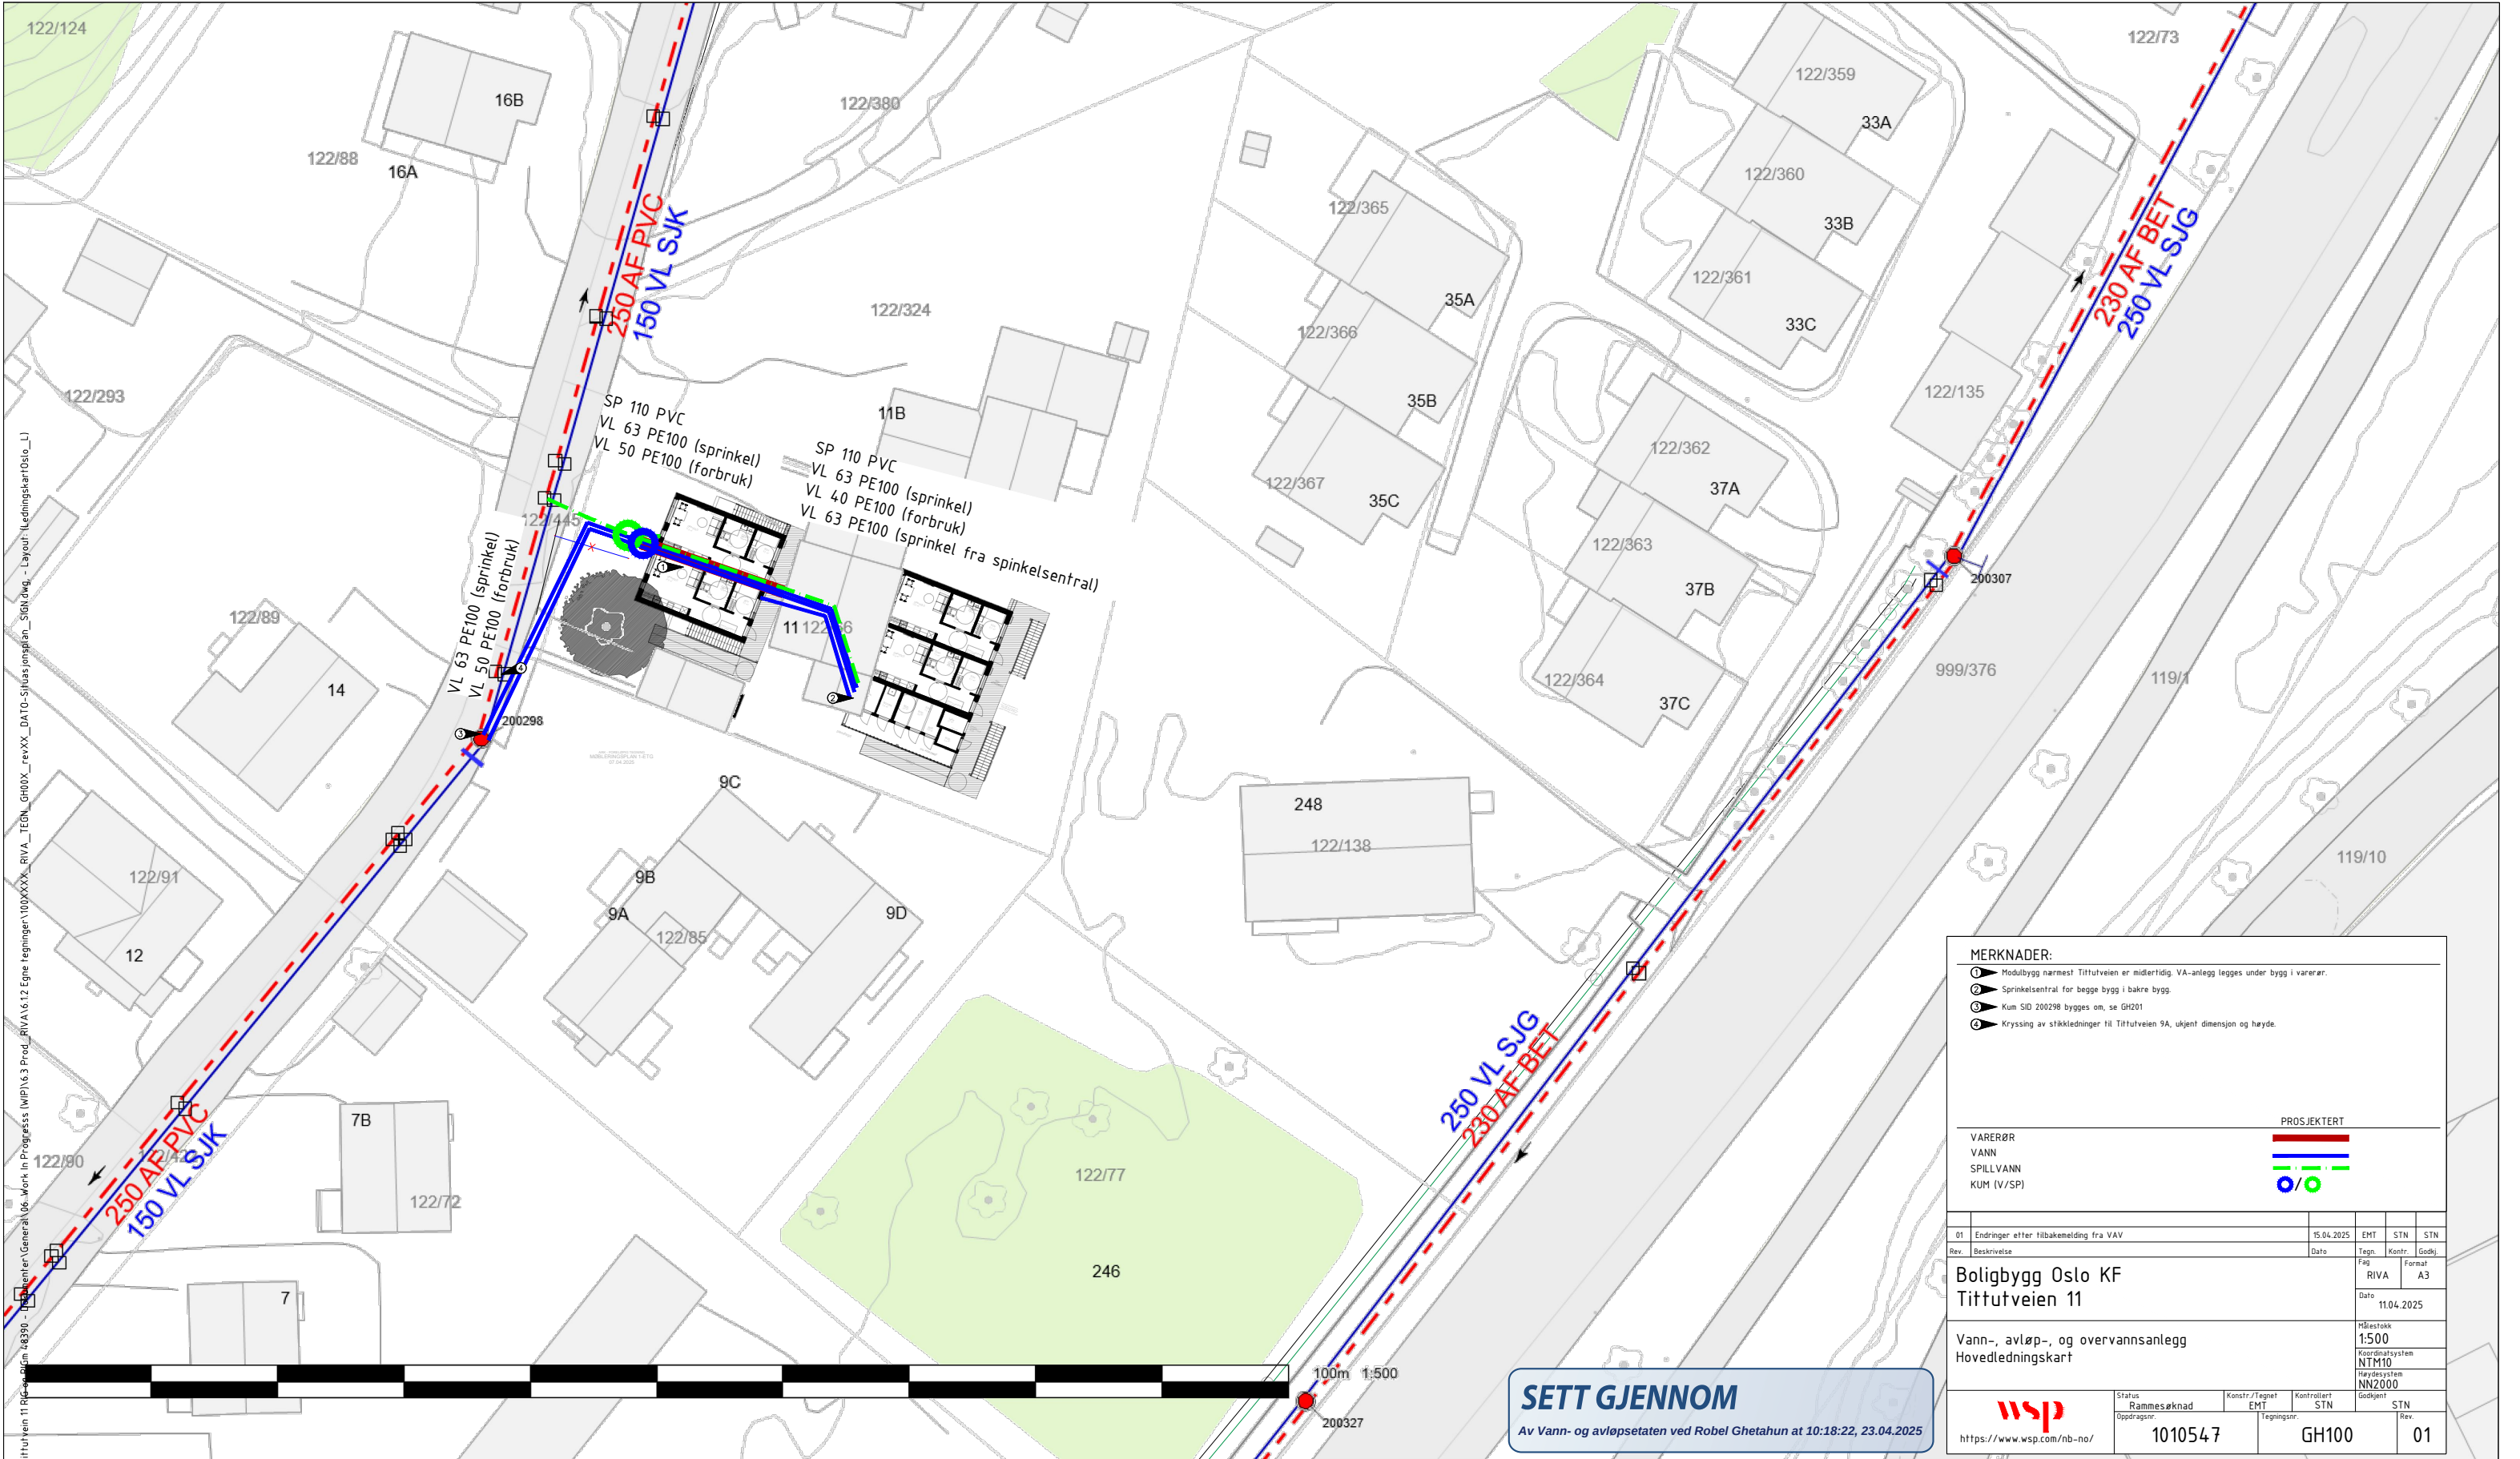

Symbol	Ledningstype	Grøft	Borehull	Kanal	Varerør	Tunnel	Pumpeledning
	Vannledning	VL	BV	XV	TV	TV	TV
	Overvannledning	OV	BO	XO	TO	TO	TO
	Avløpsledning	AF	BF	XF	TF	TF	TF
	Spillvannledning	SP	BS	XS	VS	VS	VS
	Ørensledning	ØR					
	Slanledning	SL					

	Brannventil
	Xan
	Byggestrø
	Vannfyllet/Vannpost
	Betteinnsatt n/a rist
	Kummix
	Fallretning

	Xan n/støttestøt
	Øt-lag
	Byggestasjon
	Vannpumpestasjon
	Vannrenseanlegg
	Fordypningsanlegg
	Avløpspumpestasjon
	Avløpsrenseanlegg
	Overløp

Hovedledningskart for byggesaksbehandling:

Beliggenhet og høyder på ledninger må oppfattes som orienterende

Det er ikke alltid ledningene går rettlinjet mellom kummene

Byggverk må ikke plasseres nærmere hovedledning enn 2.0m

Andre arbeider over eller nær hovedledning må meldes til V&V

Påvisning i marken utføres ved henvendelse til V&V

MERKNADER:

- 1 Modulbygg nærmest Tittutveien er midlertidig. VA-anlegg legges under bygg i varerør.
- 2 Sprinkelsentral for begge bygg i bakre bygg.
- 3 Kum SID 200298 bygges om, se GH201
- 4 Kryssing av stikkledninger til Tittutveien 9A, ukjent dimensjon og høyde.

VARERØR
VANN
SPILLVANN
KUM (V/SP)

PROSJEKTERT

01	Endringer etter tilbakemelding fra V&V	15.04.2025	EMT	STN	STN
Rev.	Beskrivelse	Dato	Tegn.	Kontr.	Godkj.
	RIVA				
	Format	A3			
	Dato	11.04.2025			

Boligbygg Oslo KF
Tittutveien 11

Vann-, avløp-, og overvannsanlegg
Hovedledningskart

Dato: 11.04.2025

Skala: 1:500

Koordinatsystem: NTM10

Høydesystem: NN2000

Status: Rammesøknad

Konstr./Tegnet: EMT

Kontr./STN: STN

Oppdragsnr.: 1010547

Tegningsnr.: GH100

Rev.: 01

https://www.wsp.no/nb-no/

Oslo kommune

Vann- og avløpsetaten

Tel: 02 180

Høydesystem: NN2000 Utskriftsdato: 8.4.2025 13:55:25

Koordinatsystem: EPSG:25832