



LESKUR/BOD

I DAG

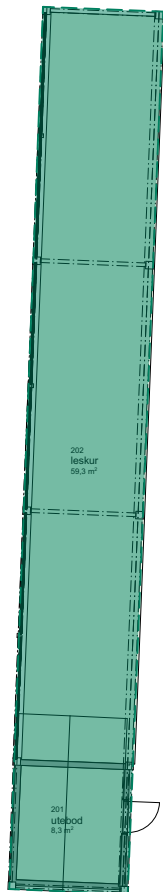


ETTER

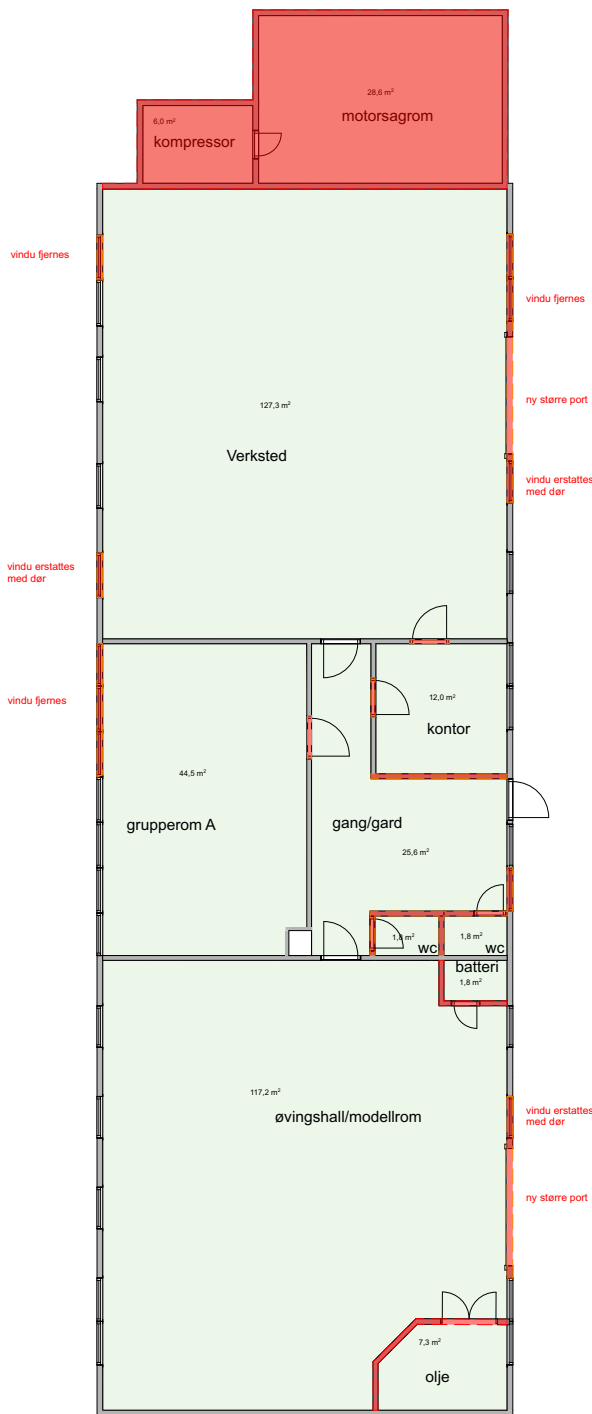

VERKSTEDSBYGG

I DAG

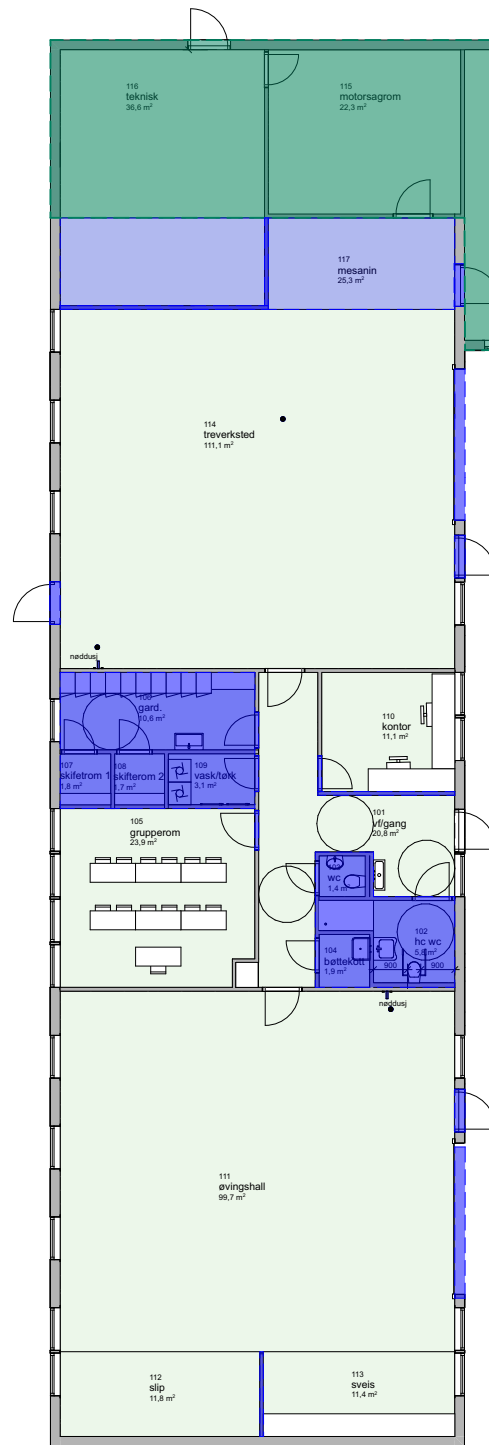

ETTER

NYTT AREAL
verkstedsbygg BRA 179m²

RIVES

REHABILITERING
samlet areal
102 HC/WC
103 WC
104 BØTTEKOTT
106 GARD.
107 SKIFTEROM
108 SKIFTEROM
109 VASK/TØRK
BRA 29m²