

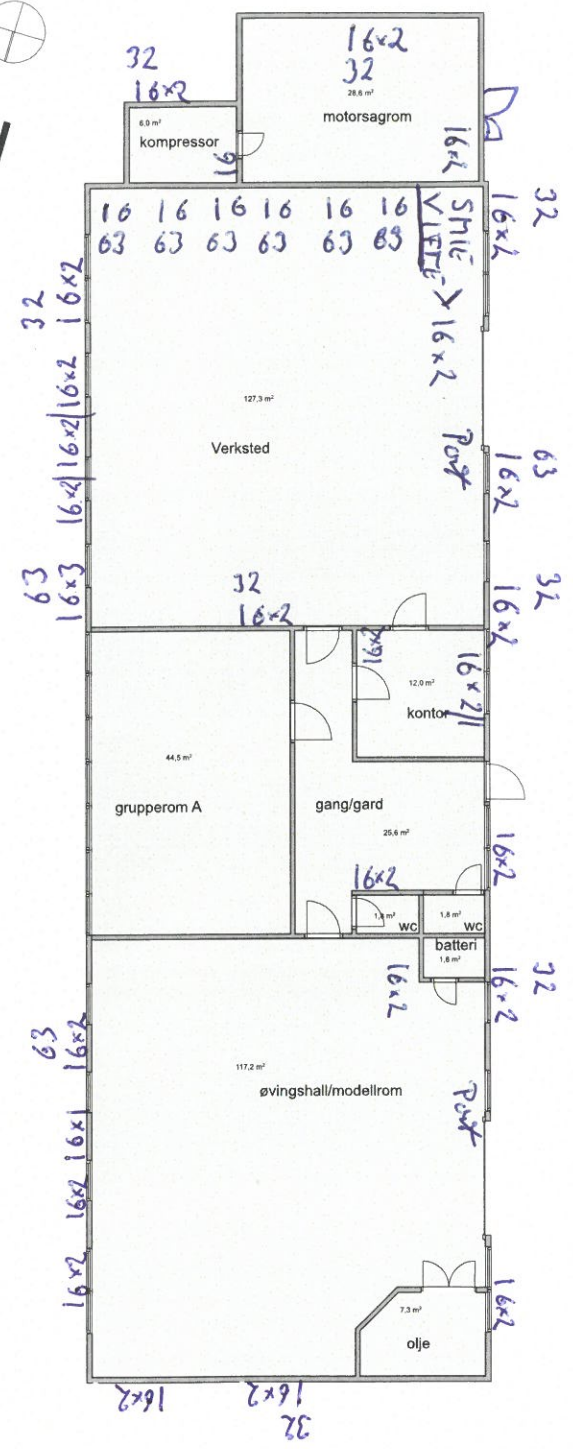


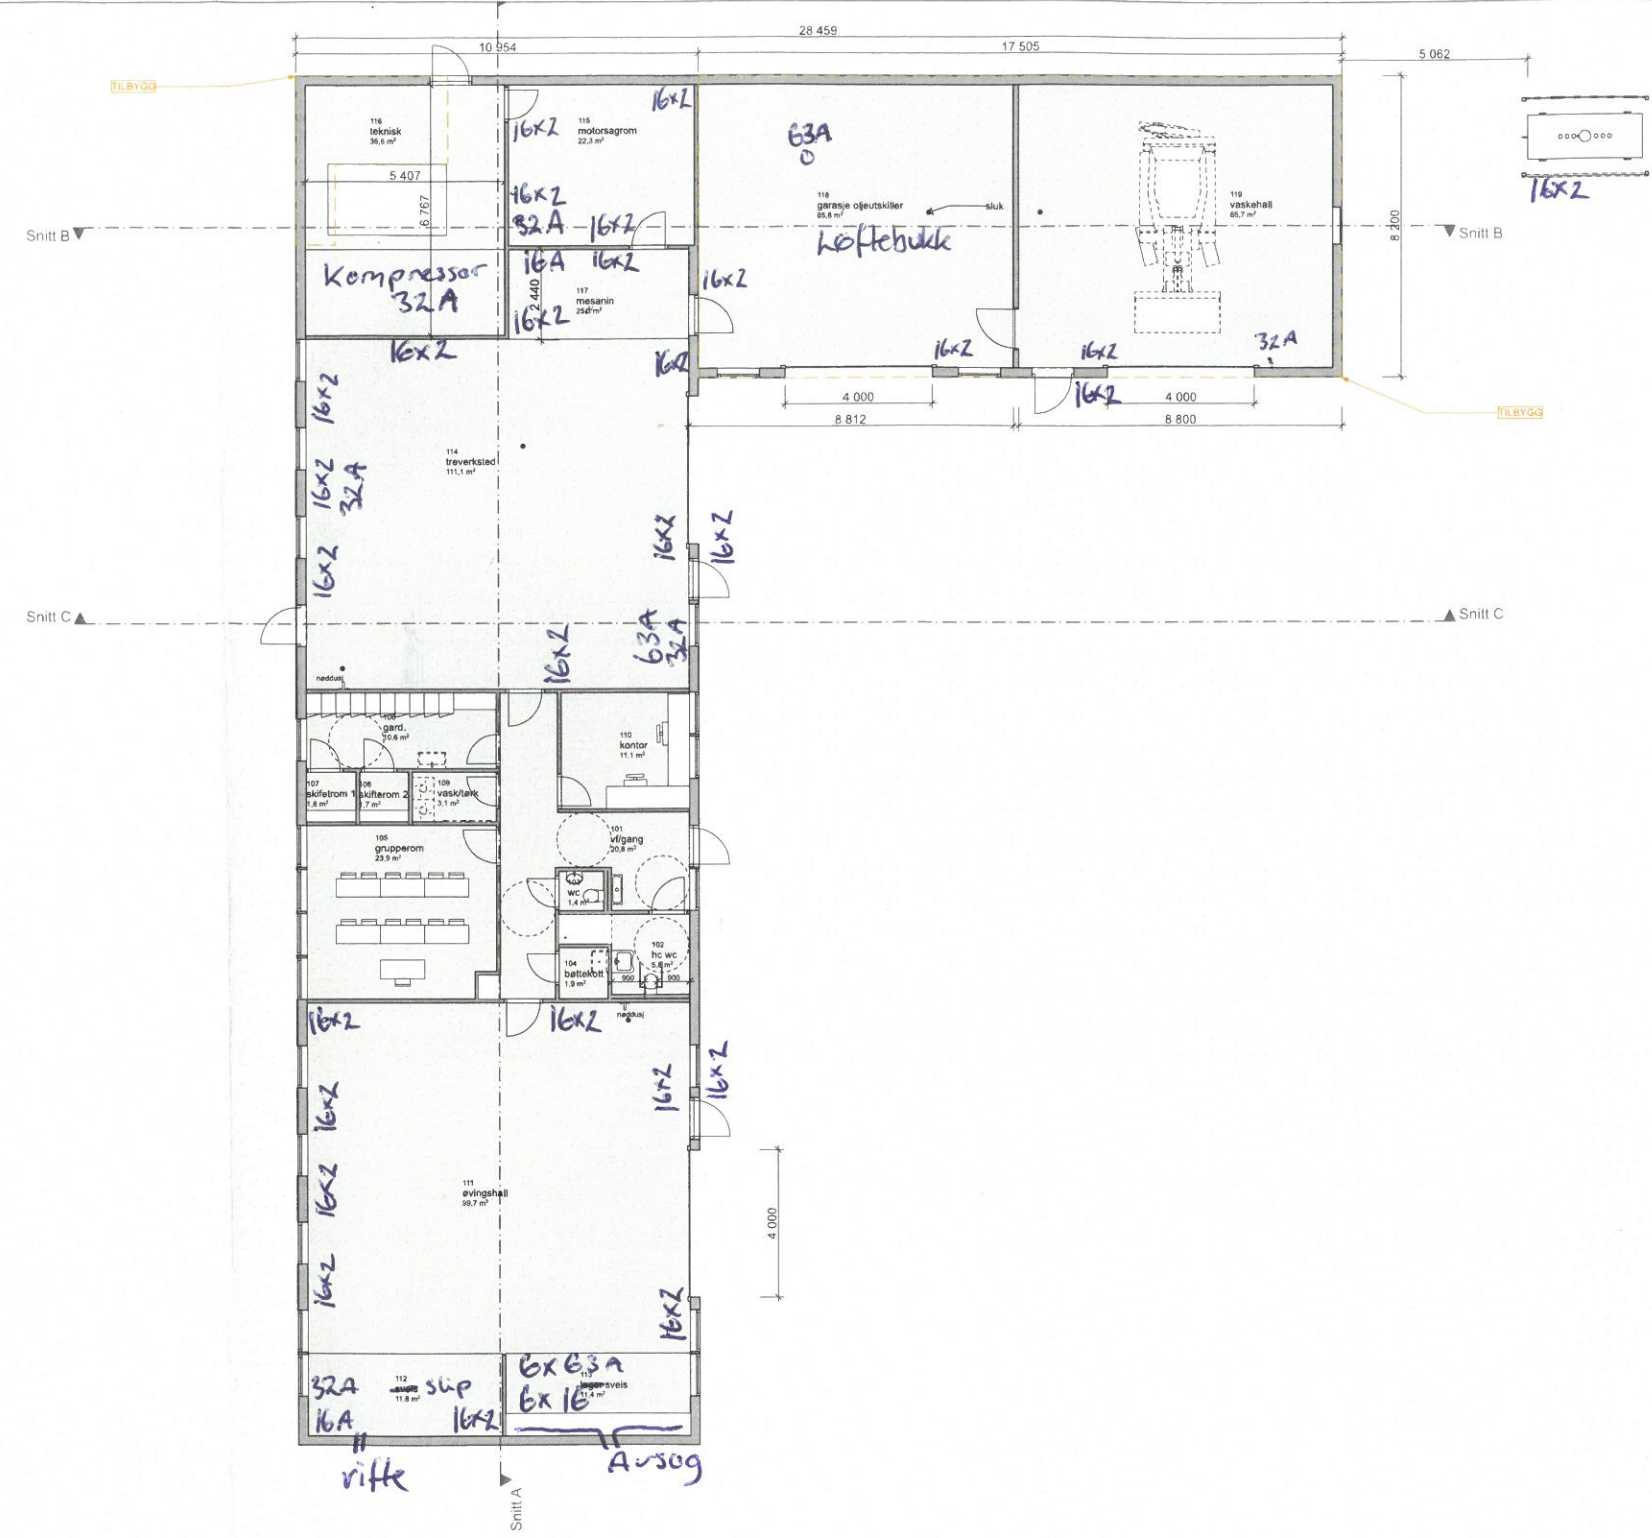

i-dag

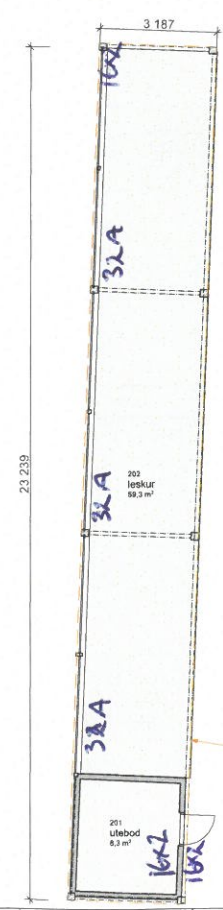

etter