

Kum nr.: 502.27 Ledn. dim.: 150 mm Strekning: Litlandsfeltet, Svaneveien

Kum dim.: 1000 mm Kartblad: AX004.1.43 Beliggenhet: I vei

Senter kilmlokk: X = 16028.822 Y = 59364 h = 2.56

Vann ☐ Spillvann ☒ Overvann ☐ Spv./Ov. ☐

Dim.:

Innv.: Bunn KLOAKK/sp.vann: 1.36

Høyde Utv.: Topp VANN:

Innv.: Bunn OVERVANN:

Spyling:

Luffing:

Forgrening: V.

Forgrening: Sp.v.

Forgrening: O.v.

Inspeksjon:

Merknad:

Drenering:

Lukk st.j.

Skjoter-vann


Stoppere

Skjoter-avlep

Anleggsår:


Drannventil

Merknad:

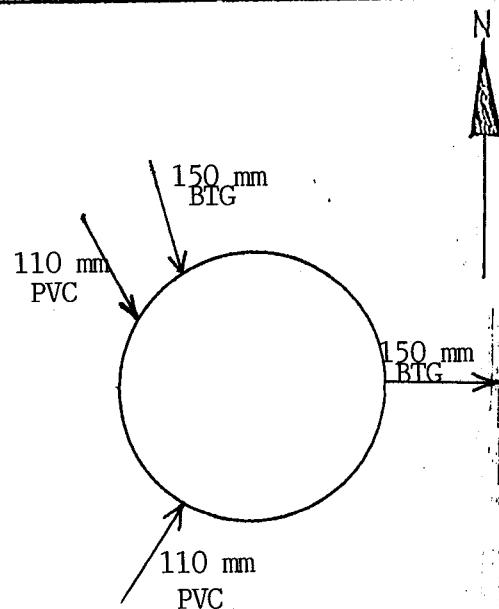

Kum nr.: 502.27 Ledn. dim.: 150 mm Strekning: Litlandsfeltet, Svaneveien

Kartskissn M = 1:1000

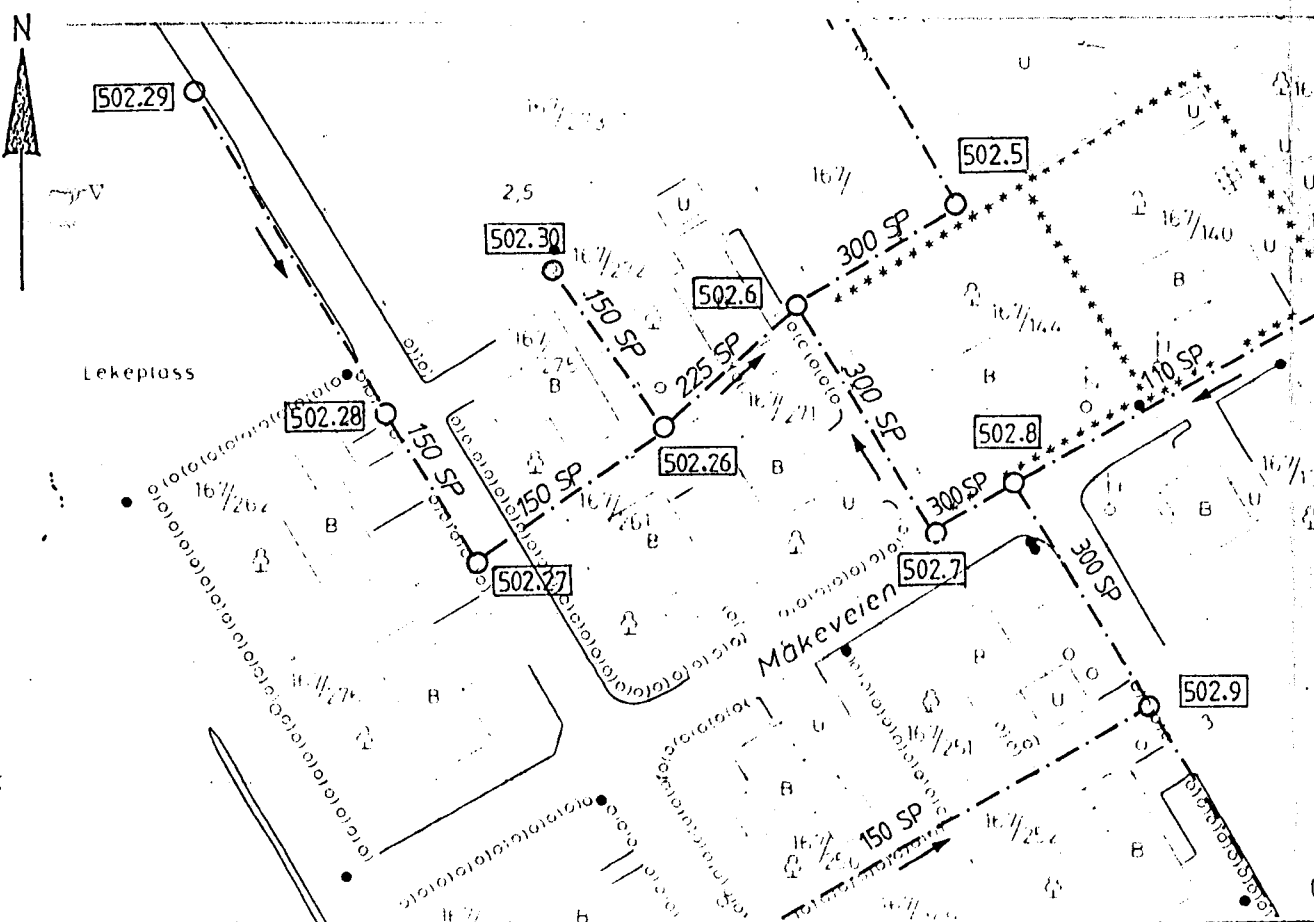

[illegible]

Kum nr.: 502.28 Ledn. dim.: 150 mm Strekning: Litlandsfeltet, Svaneveien

Kum dim.: 1000 mm Kartblad: AX004.1.43 Beliggenhet: I vei

Senter kumløkk: X = 16049.048 Y = 59352.563 h = 2.59

Vann ☐ Spillvann ☒ Overvann ☐ Spv./Ov. ☐

Dim.:

Innv.: Bunn KLOAKK/sp.vann: 1.39

Høyde: Utv.: Topp VANN:

Innv.: Bunn OVERVANN:

Sjyting:

Luffing:

Forgrening: V.

Forgrening: Sp.v.

Forgrening: O.v.

Inspeksjon:

Merknad:

Drenering:

Lukk st.j.

Skjoter-vann


Sloppere

Skjoter-avlap

Anleggsår:

Brannventil

Merknad:

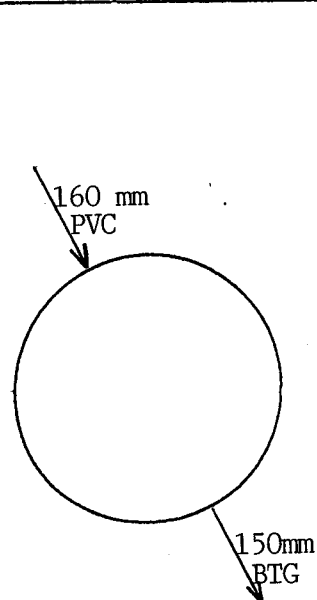

Kum nr.:

Ledn. dim.:


Strekning:

502.28

150 mm

Litlandsfeltet, Svaneveien

Kartskissn M = 1:1000

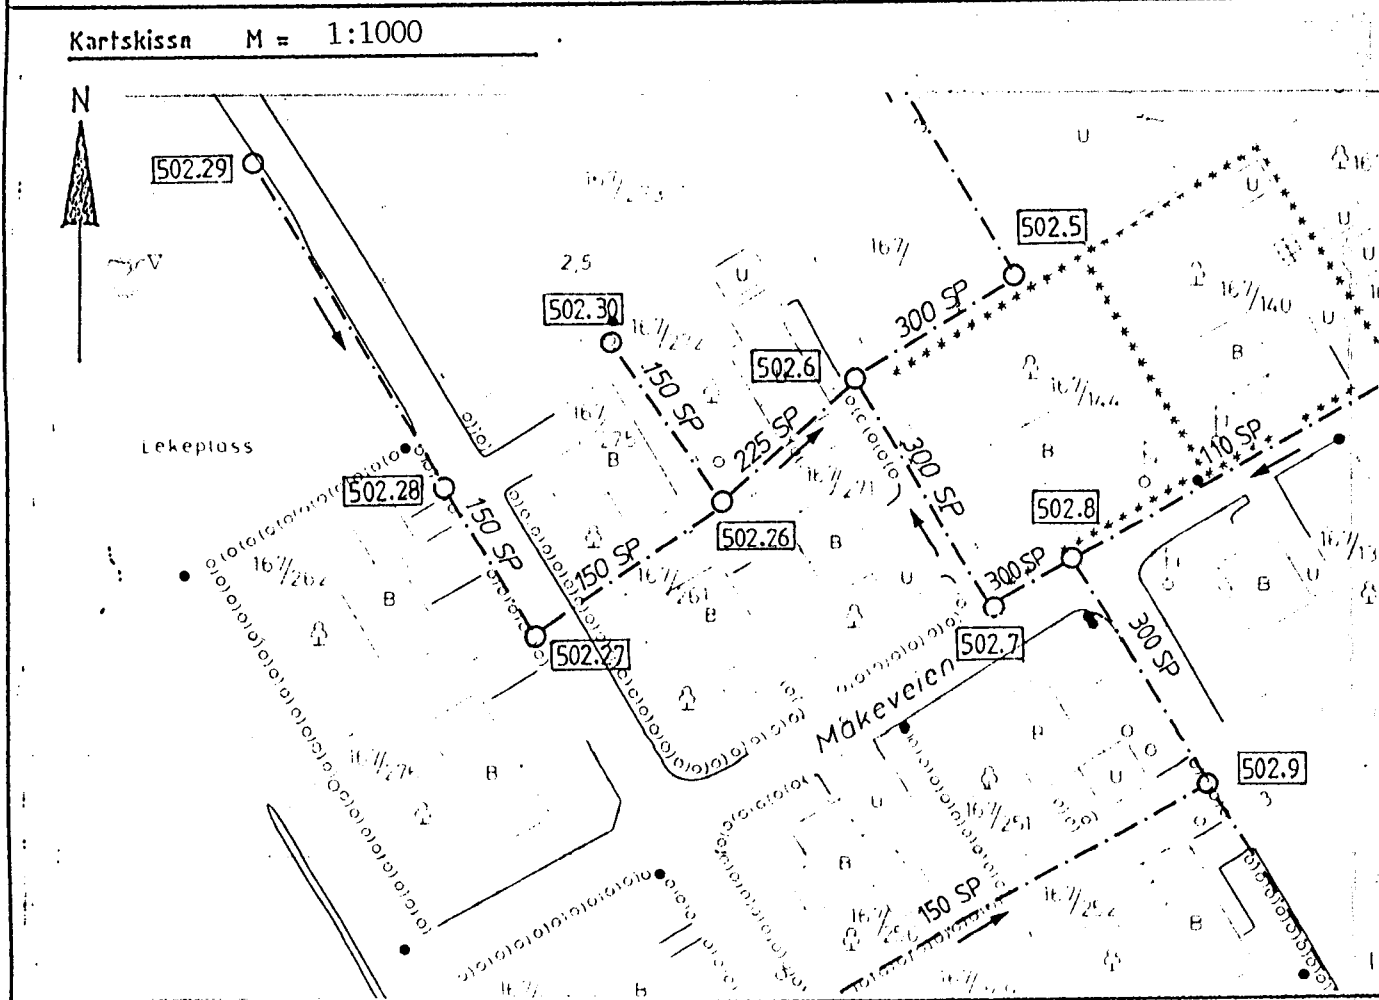

[illegible]

Kum nr.: 502.29 Ledn. dim.: 110 mm Strekning: Litlandsfeltet, Svaneveien

Kum dim.: 1000 mm Kartblad: AX004.1.43 Beliggenhet: I vei

Senter kumlokk: X = 16092.165 Y = 59327.555 h = 2.76

Vann ☐ Spillvann ☒ Overvann ☐ Spv./Ov. ☐

Dim.:

Innv.: Bunn KLOAKK/sp.vann: 1.98

Høyde: Utv.: Topp VANN:

Innv.: Bunn OVERVANN:

Gytting:

Luffing:

Forgrening: V.

Forgrening: Sp.v.

Forgrening: O.v.

Inspeksjon:

Merknad:

Drenering:

Lukk st. j.

Skjoter-vann


Stoppere

Skjoter-avlop

Anleggsår:


Drannventil

Merknad:

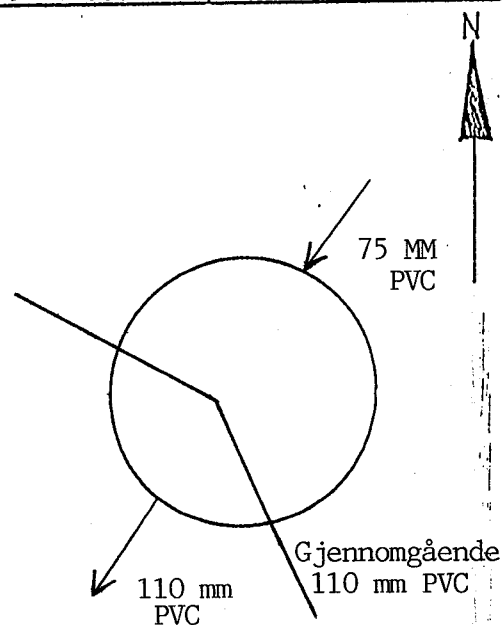

Kum nr.: 502.29 Ledn. dim.: 110 mm Strekning: Litlandsfeltet, Svaneveien

Kartskissn M = 1:1000

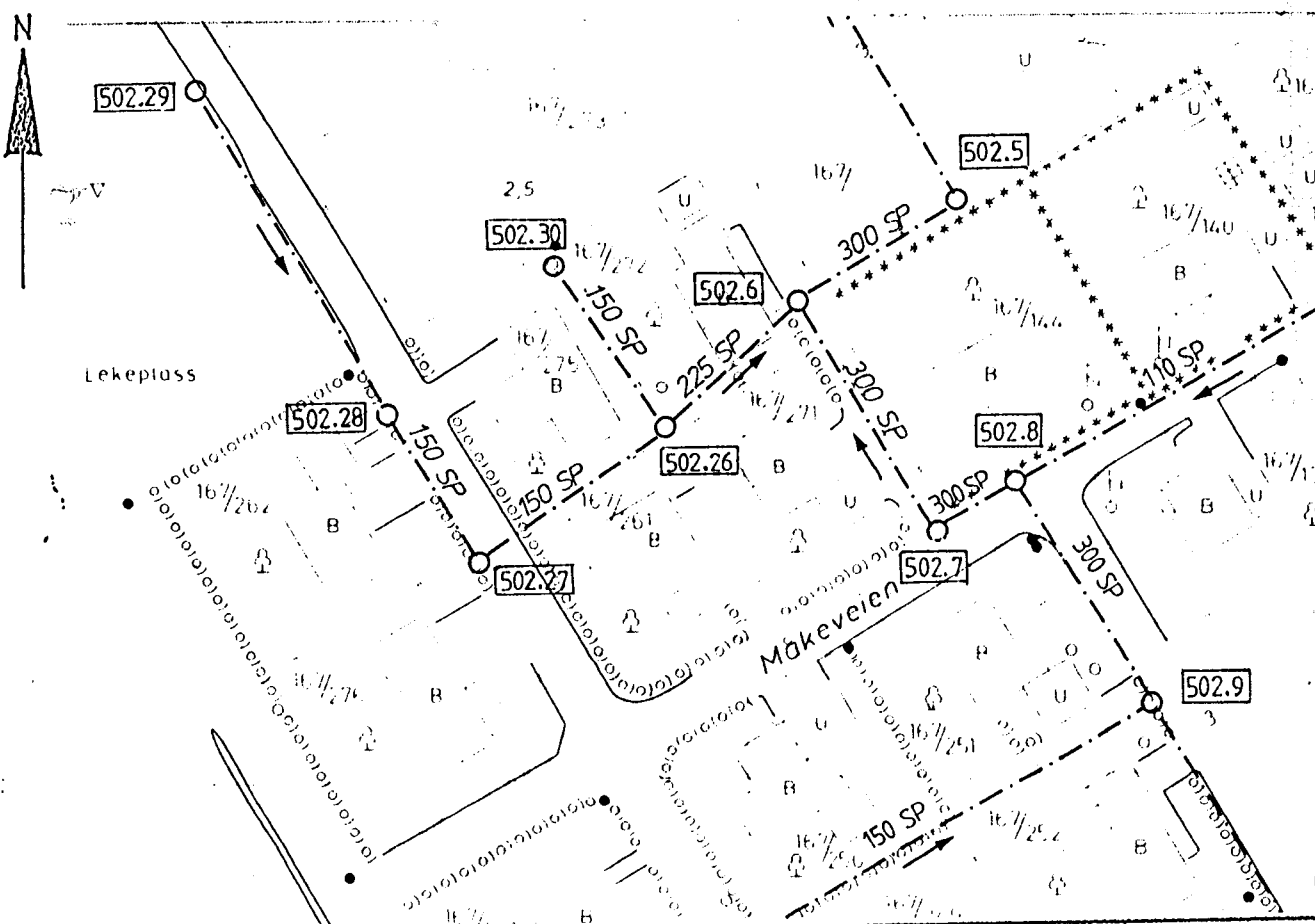

LYNGDAL KOMMUNE

UTFOUR TILTA:

[illegible]

KUM NR.: 1504		TYPE:		LYNGDAL KOMMUNE	
	DIMENSJON	MATERIALE	RETNING (KL.)	KOTE	ANM.
KUM					
KUMLOKK					
HOVEDLEDNING INN					
HOVEDLEDNING UT					
STIKKLEDN./FORGRENING					

	ANTALL	à HØYDE	TOTAL HØYDE	ANM.
RINGER (BETONGKUM)				
KJEGLE				
FORINGSRING				

BUNNSEKSJON: STØPT RENNE ☐ TV-KUM ☐ PREVA ☐ ANNET: _____

FLYTENDE RAMME ☐ STIGE (TRINN) ☐ _____

TILSTAND: _____

MERKNADER: _____

FORESLÅTT TILTAK: _____

UTFØRT TILTAK: _____

KUM. NR.:		TYPE:		KARTBLAD:	
INSPEKSJON		INSPEKSJON		INSPEKSJON	
DATO	ANM.	DATO	ANM.	DATO	ANM.

Kum nr: 1504 Ledn. dim : Strekning :

Kum dim: Kartblad: AX 004.1.43 Beliggenhet :

Senter kumlokk : X = 15 975.879 Y = 59 395.056 h = 2.562

Vann ☒ Spillvann ☐ Overvann ☐ Spv./Ov. ☐

Dim.:

Innv.: Bunn KLOAKK/sp.vann :

Høyde Utf.: Topp VANN : 1.56

Innv.: Bunn OVERVANN :

Spyling :

Lufting :

Forgrening : V.

Forgrening : Sp.v.

Forgrening : O.v.

Inspeksjon :

Merknad :

Drenering :

Lokk

Skjøter-vann


Stoppere

Skjøter-avløp

Anleggsår :

Brannventil

Merknad :

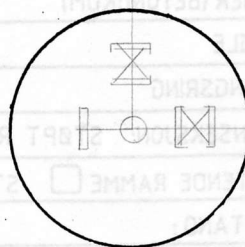

Kum nr.:

Ledn. dim.:

Strekning :

Kartskisse M = 1 : 1000

N

