



GBNR 1/91 - Smidsrødveien 36 – VA

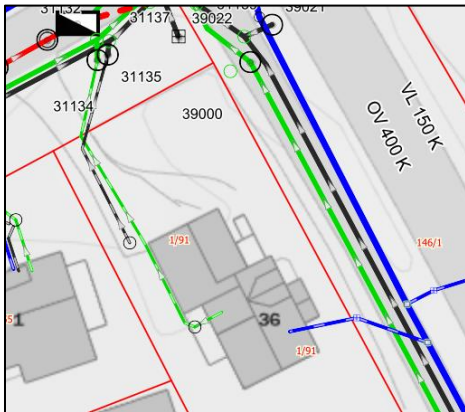

Vannledning:

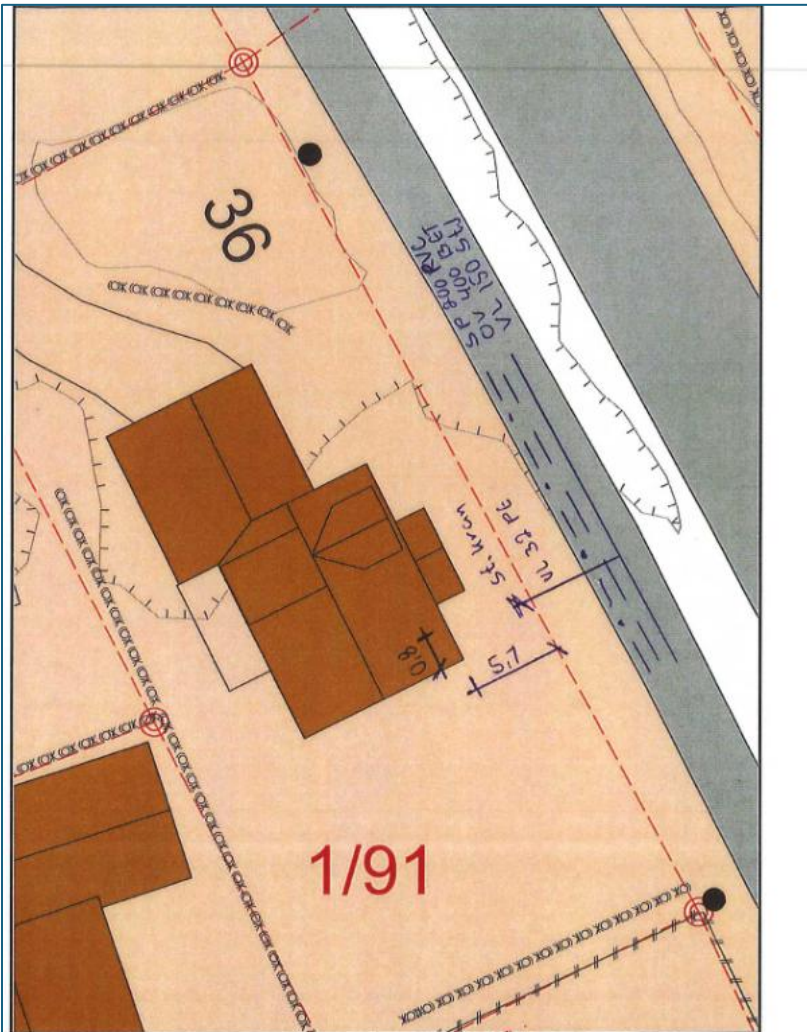

Aut. Maskinentreprenør a.s.
Carl G. Fonnes
 Nørstevullen 5, 1241 Sandvika
 Tlf. 33 48 74 50 Fax 33 48 74 50
 c.g.fonnes@carl-g-fonnes.no

Spillvann / overvann:



Carl C. Fon as

Tlf: 33 48 74 50 - www.carlcfon.no



FERDIGMELDING AV SANITÆRANLEGG

ADRESSE: *Smidsrudveien 36*

GNR: *1*


BNR: *91*

EIER/FESTER: *Monica Christiansen*

Seksjons/festenr:

Hyttenr:

SKISSE:

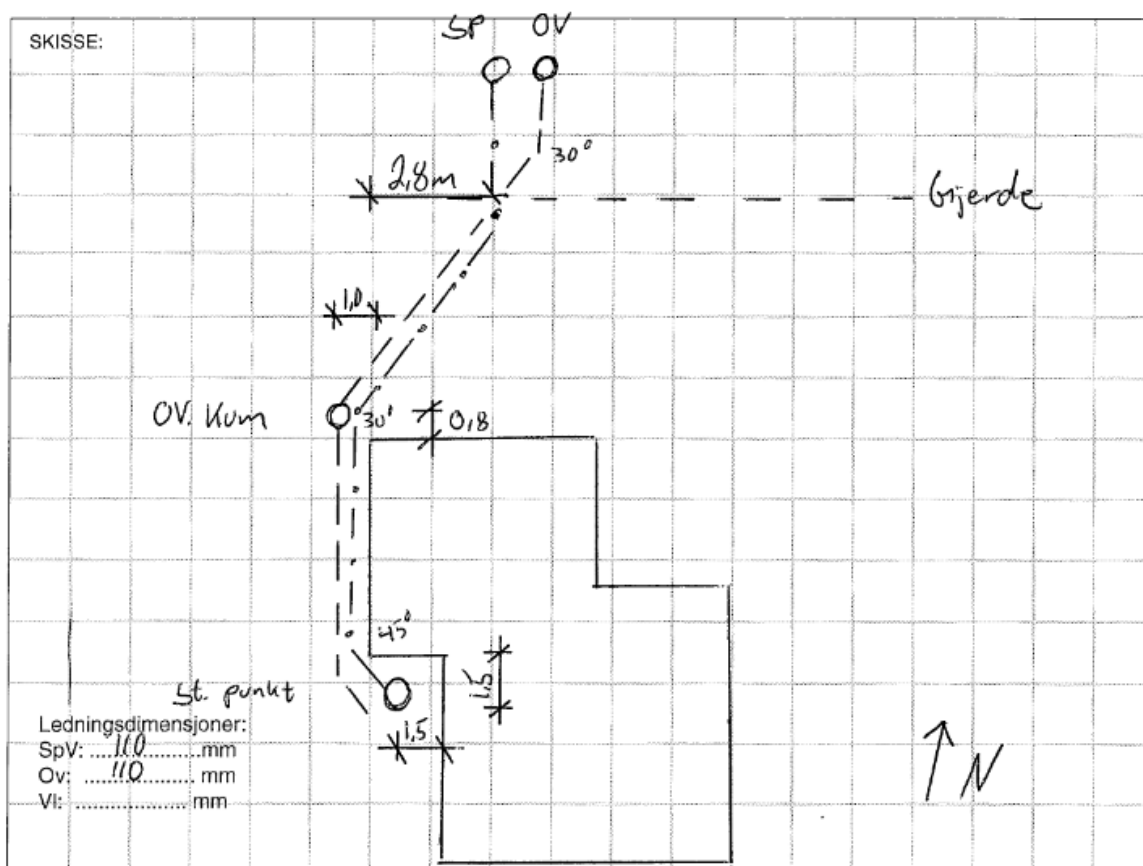

Utførte arbeider:

1. Alt spill- og overvann separert og kontrollert:
2. Septiktank utkoblet:
3. Hvis nei i pkt.1. Hva gjenstår av sanering:

JA/NEI

☒	☐
☒	☐
☐	☐

Sted: *Sandefjord* Dato: *14/4-10*

Underskrift: *Lars Thjervoll*