



GBNR 3/109 Eikeveien 33 – VA

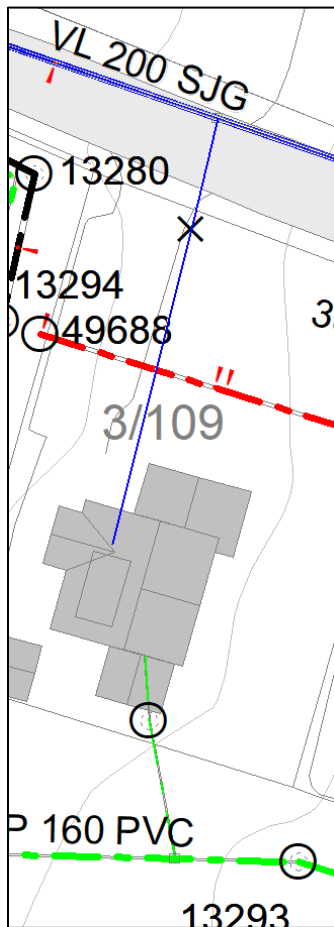

Spillvann:

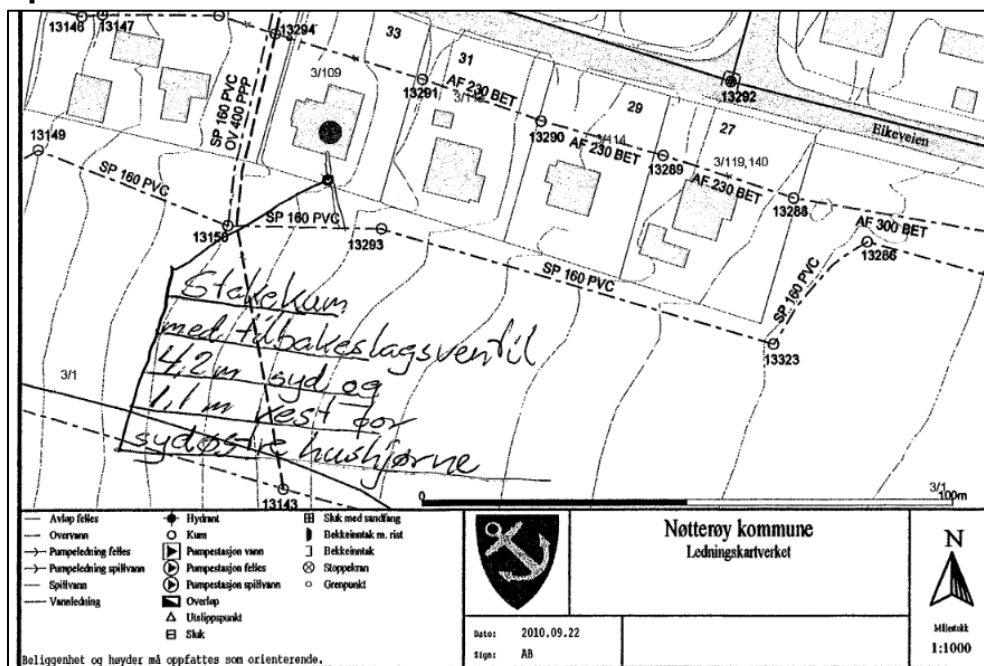

Vann:

