

GBNR 3/112 Eikeveien 31 – VA



Færder kommune

Dato: 04.11.2025

Ferdigmelding for vann- og avløpsarbeid

Referansenummer: CEPQ5040 Saksnummer: 2025/2221

Foretak

 **ARNADAL ANLEGG AS**
Org.nr: 998041538
Andebuveien 322
3171 SEM

 **Kontakt**
Kristian Kværne

 **Telefon**
92842819

 **Mobil**
92842819

 **Epost**
kristian@arnadalanlegg.no


Kontaktperson

 **Skjelland Harald**

 **Telefon**
41375874

 **Telefon**
41375874

 **Epost**
hs@arnadal.no

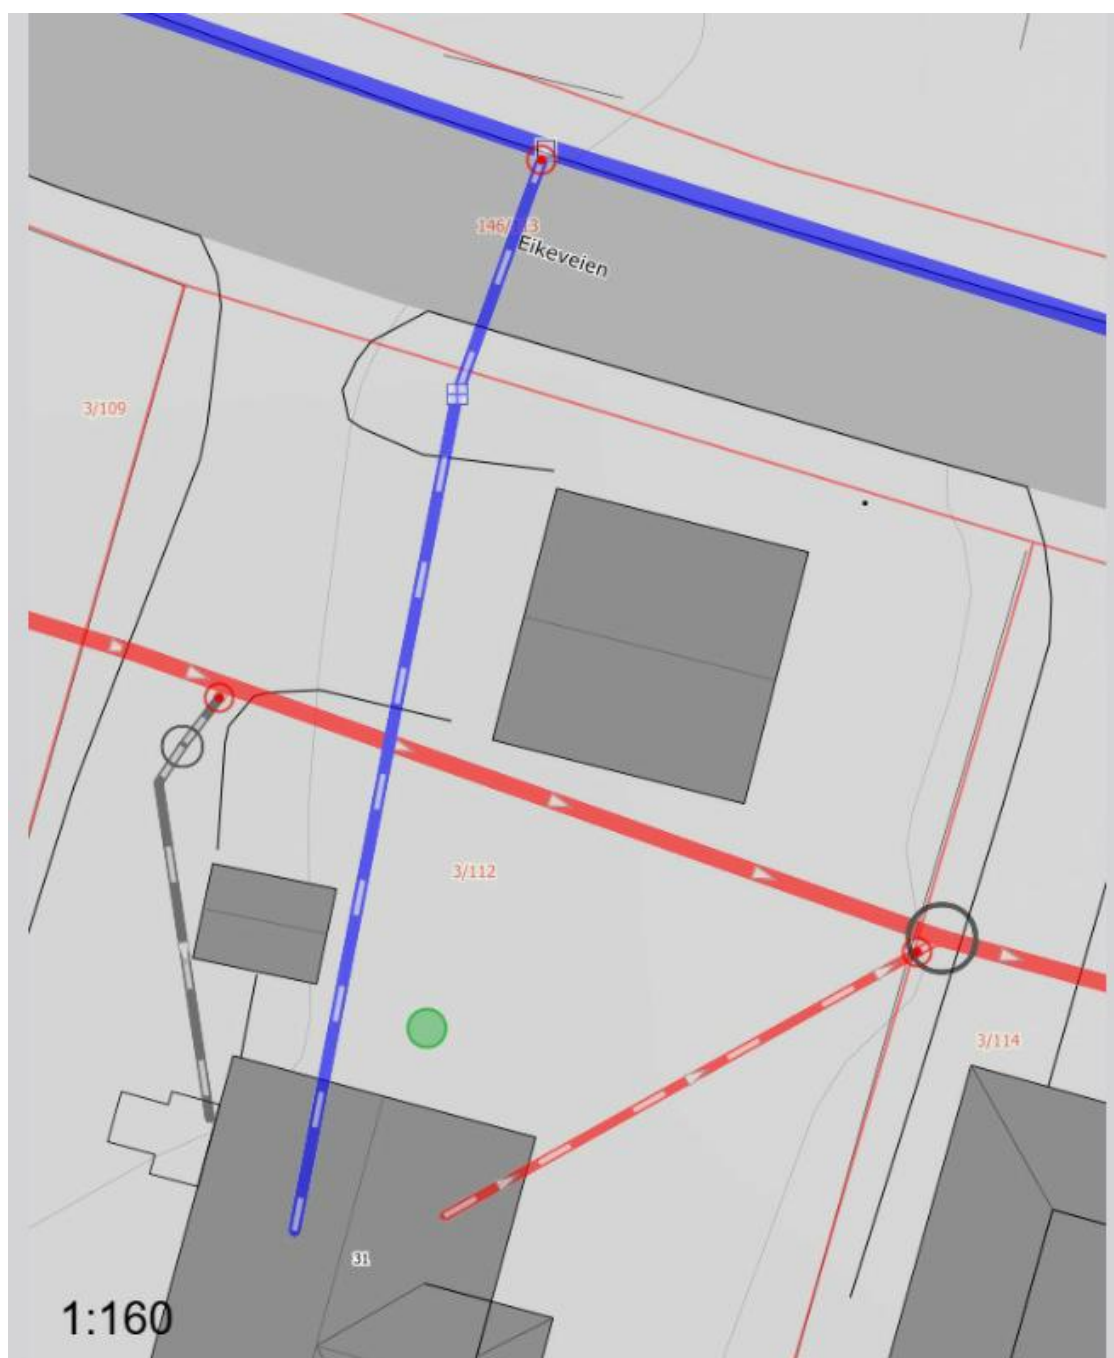

-  **Plugging**
Eier: Privat (bygningseier) Målemetode XY: Direkte innlagt på skjerm [82]
-  **Plugging**
Eier: Privat (bygningseier) Målemetode XY: Direkte innlagt på skjerm [82]
-  **Plugging**
Eier: Privat (bygningseier) Målemetode XY: Direkte innlagt på skjerm [82]