
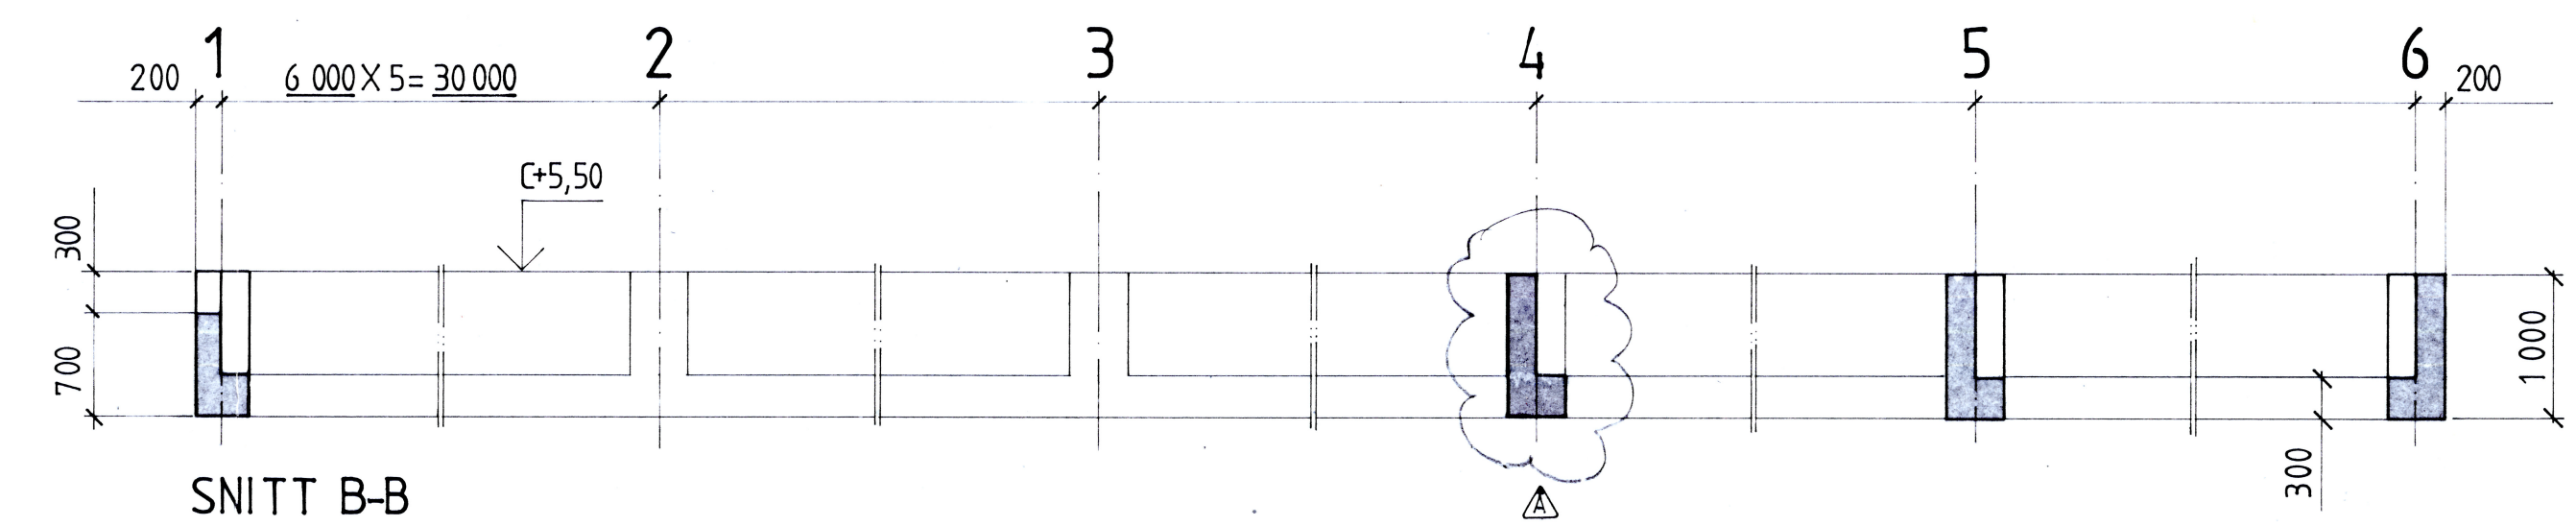
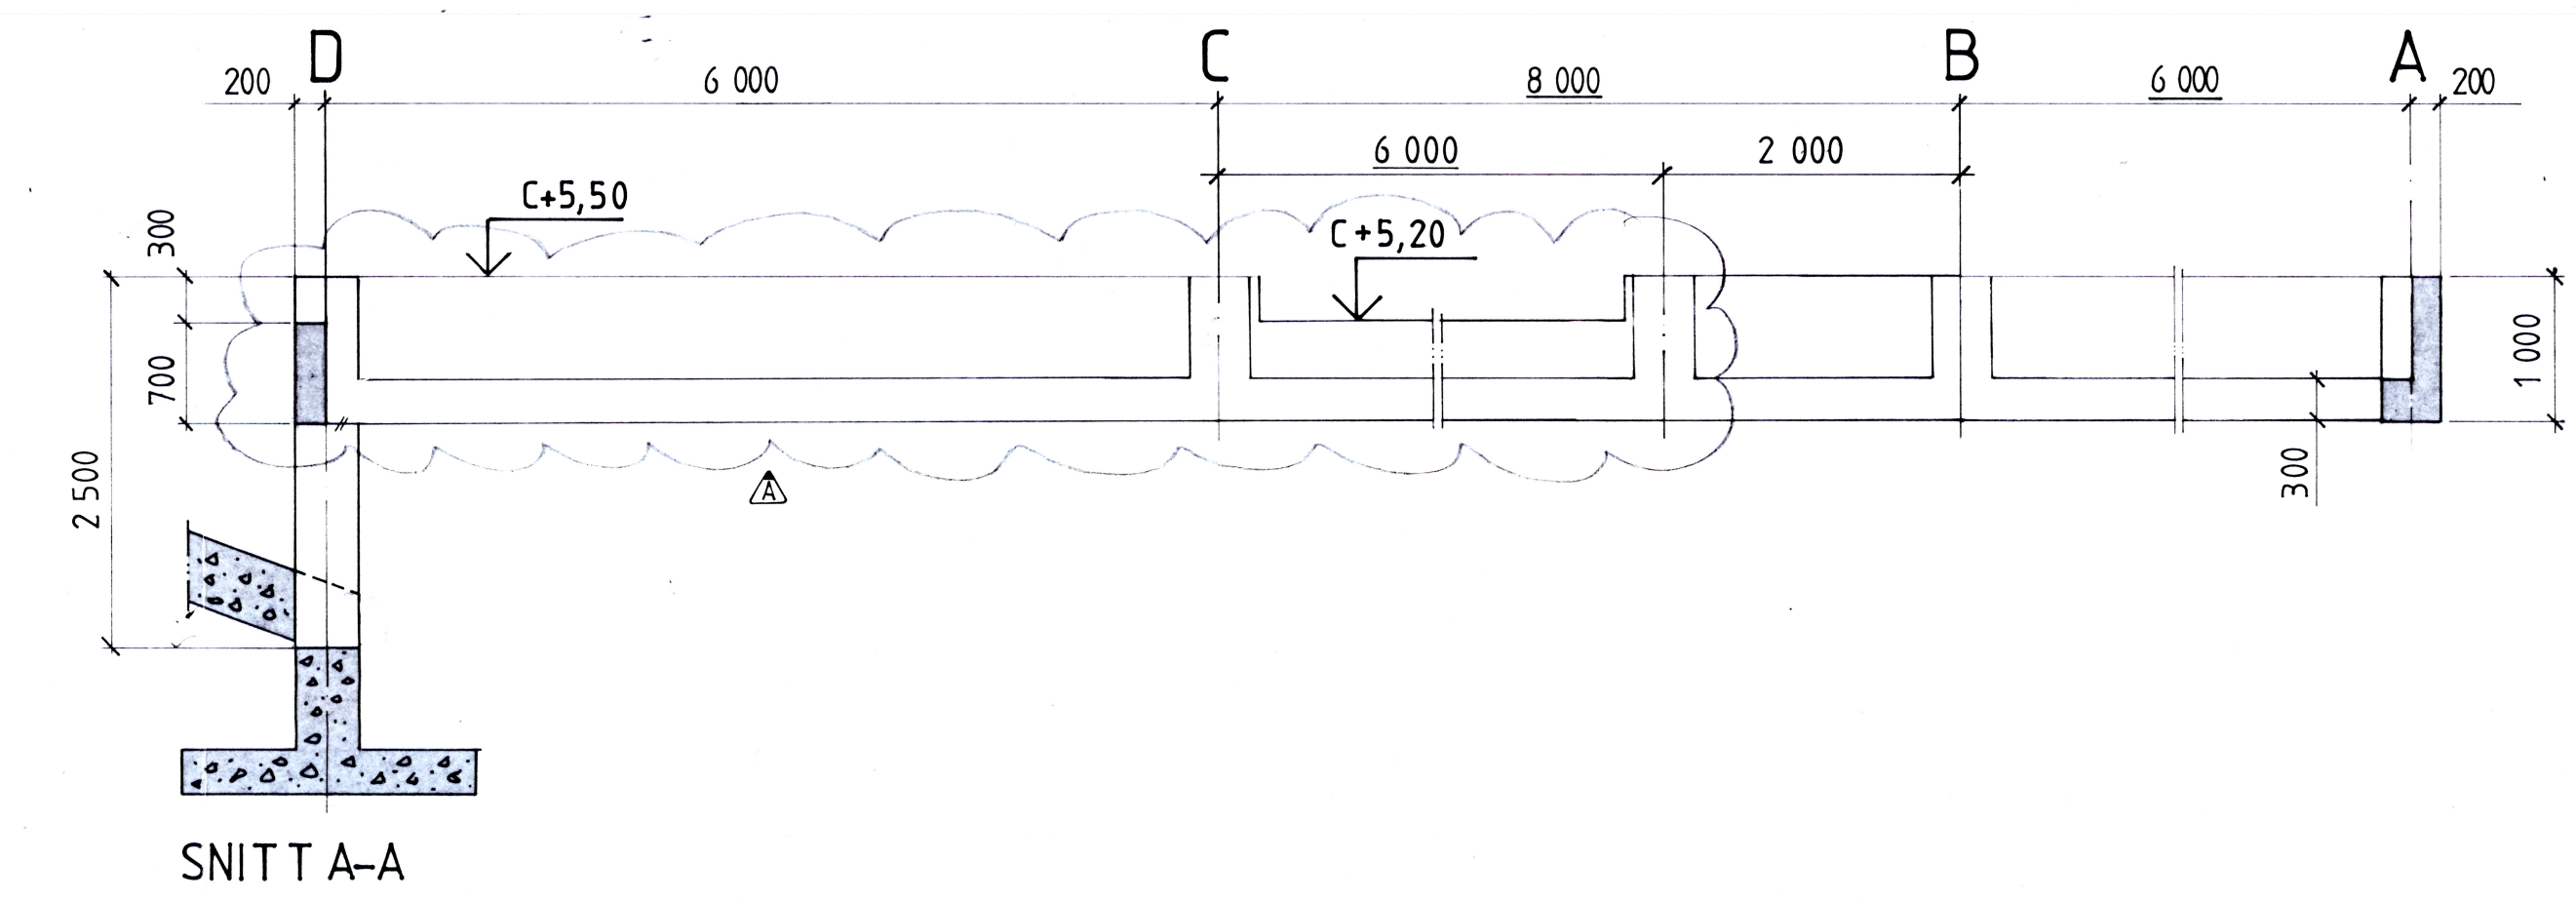
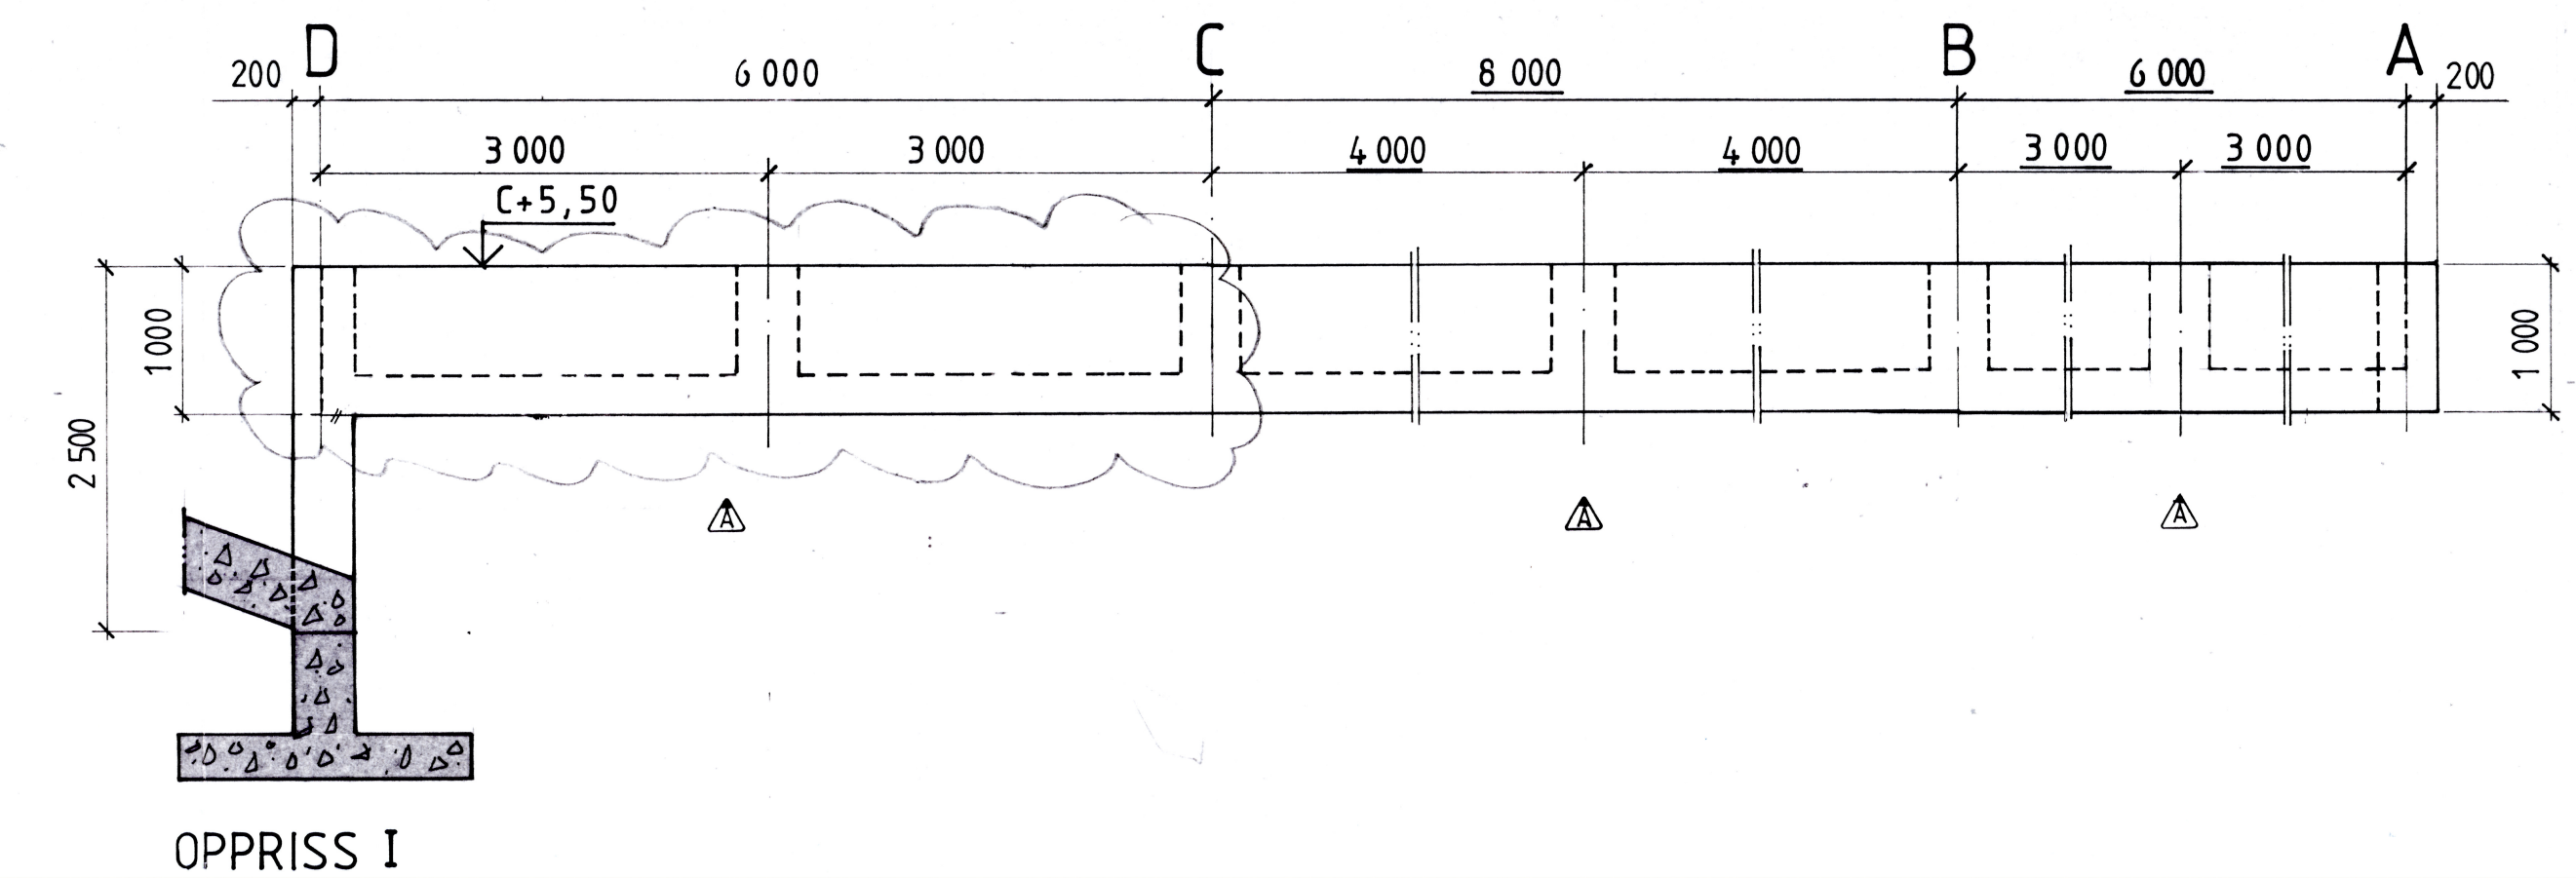


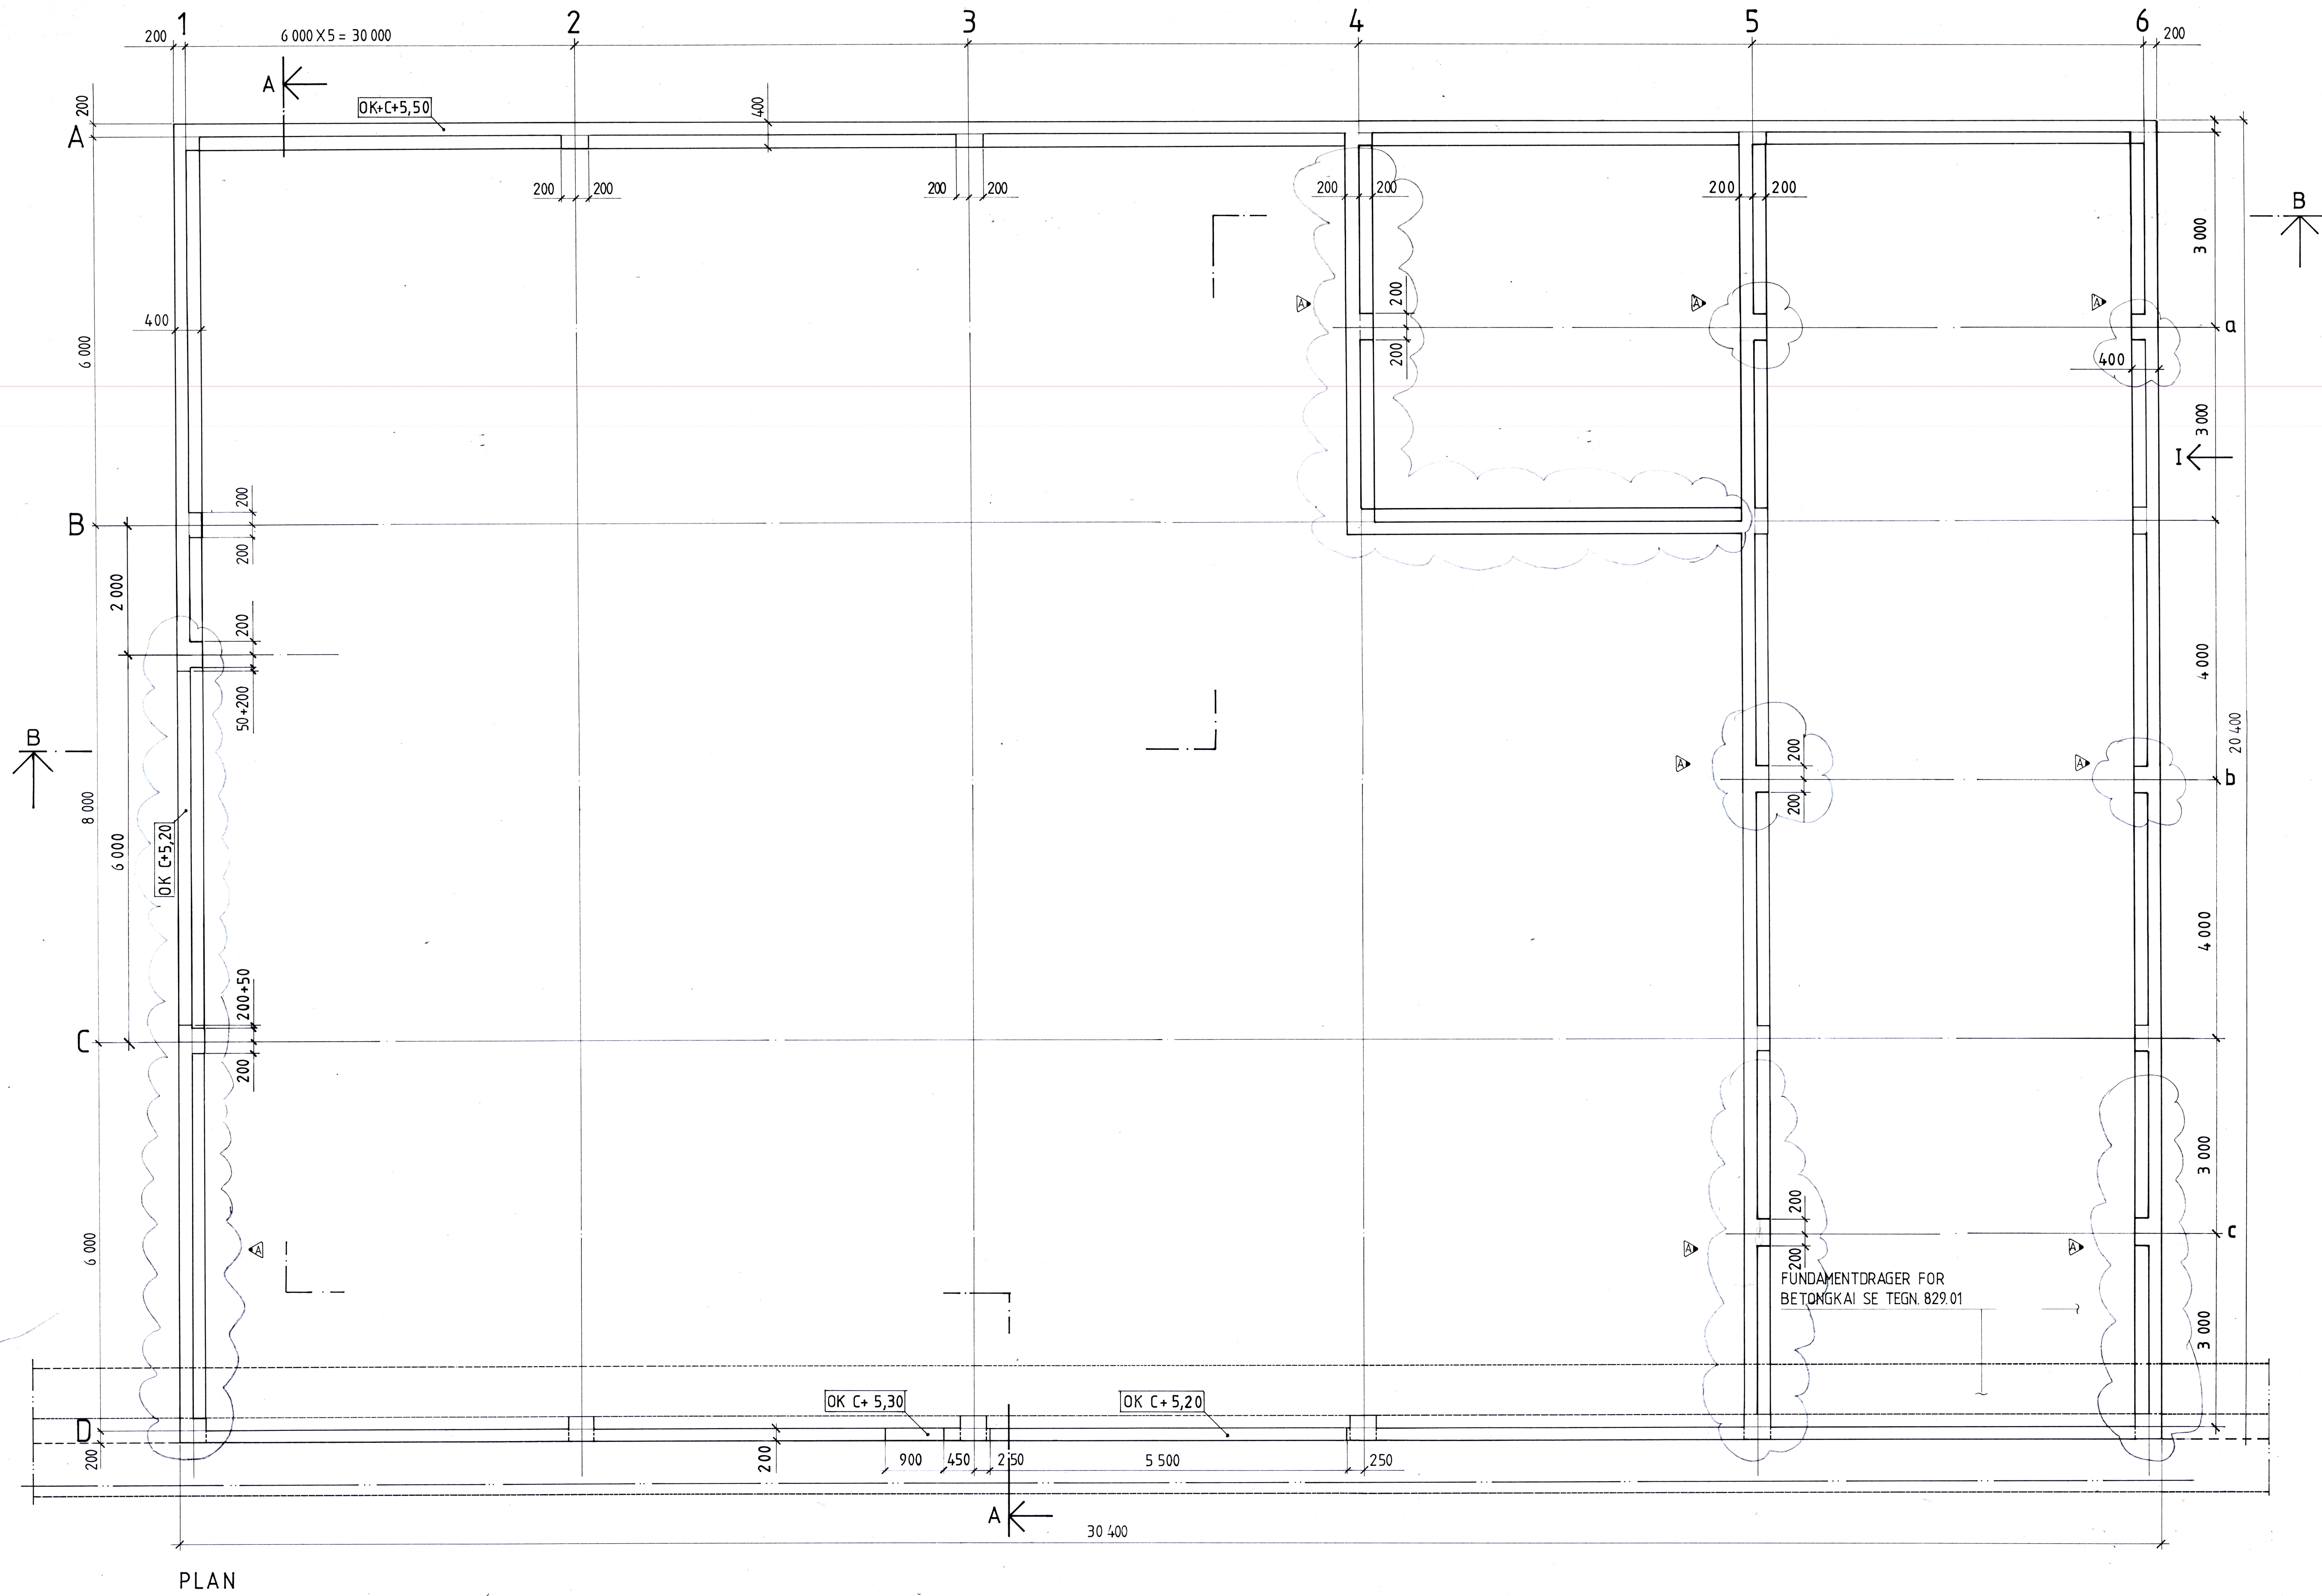

GENERELLE ANMERKNINGER:

BETONGKVALITET: Generelt: C35 (NS 3473)

UTVIDET KONTROLL i h.h.t. NS 3474

ARMERINGSKVALITET: Generelt: Ks 40 og Ks 40s

A	SÅLEFUNDAMENTER FRA AKSE C-D PORTUTSPÅKSE 1. SÅLEFUND I AKSE A4-B4, B4-B5 EKSTRA PILASTRE I AKSE B1+2m, C4+5.50, B4, B5, B6, C5, C6			04.09.80	BO
	REV.	REVISJONEN GJELDER	DATO	SIGN.	
VARDØ KOMMUNE			TEGN.	14.04.80	BO
NYTT TRAFIKKHAVNEANLEGG			KNTR.		
HAVNELAGER			SAKSBEHANDLER:	FINN B. LIE	
FUNDAMENTPLAN			M=1:50		
H	BARLINDHAUG A/S			SAK NR.	TEGN. NR.
	Tlf. 063/86050 - Postboks 997 - 9001 Tromsø			829	02
			REV.	A	