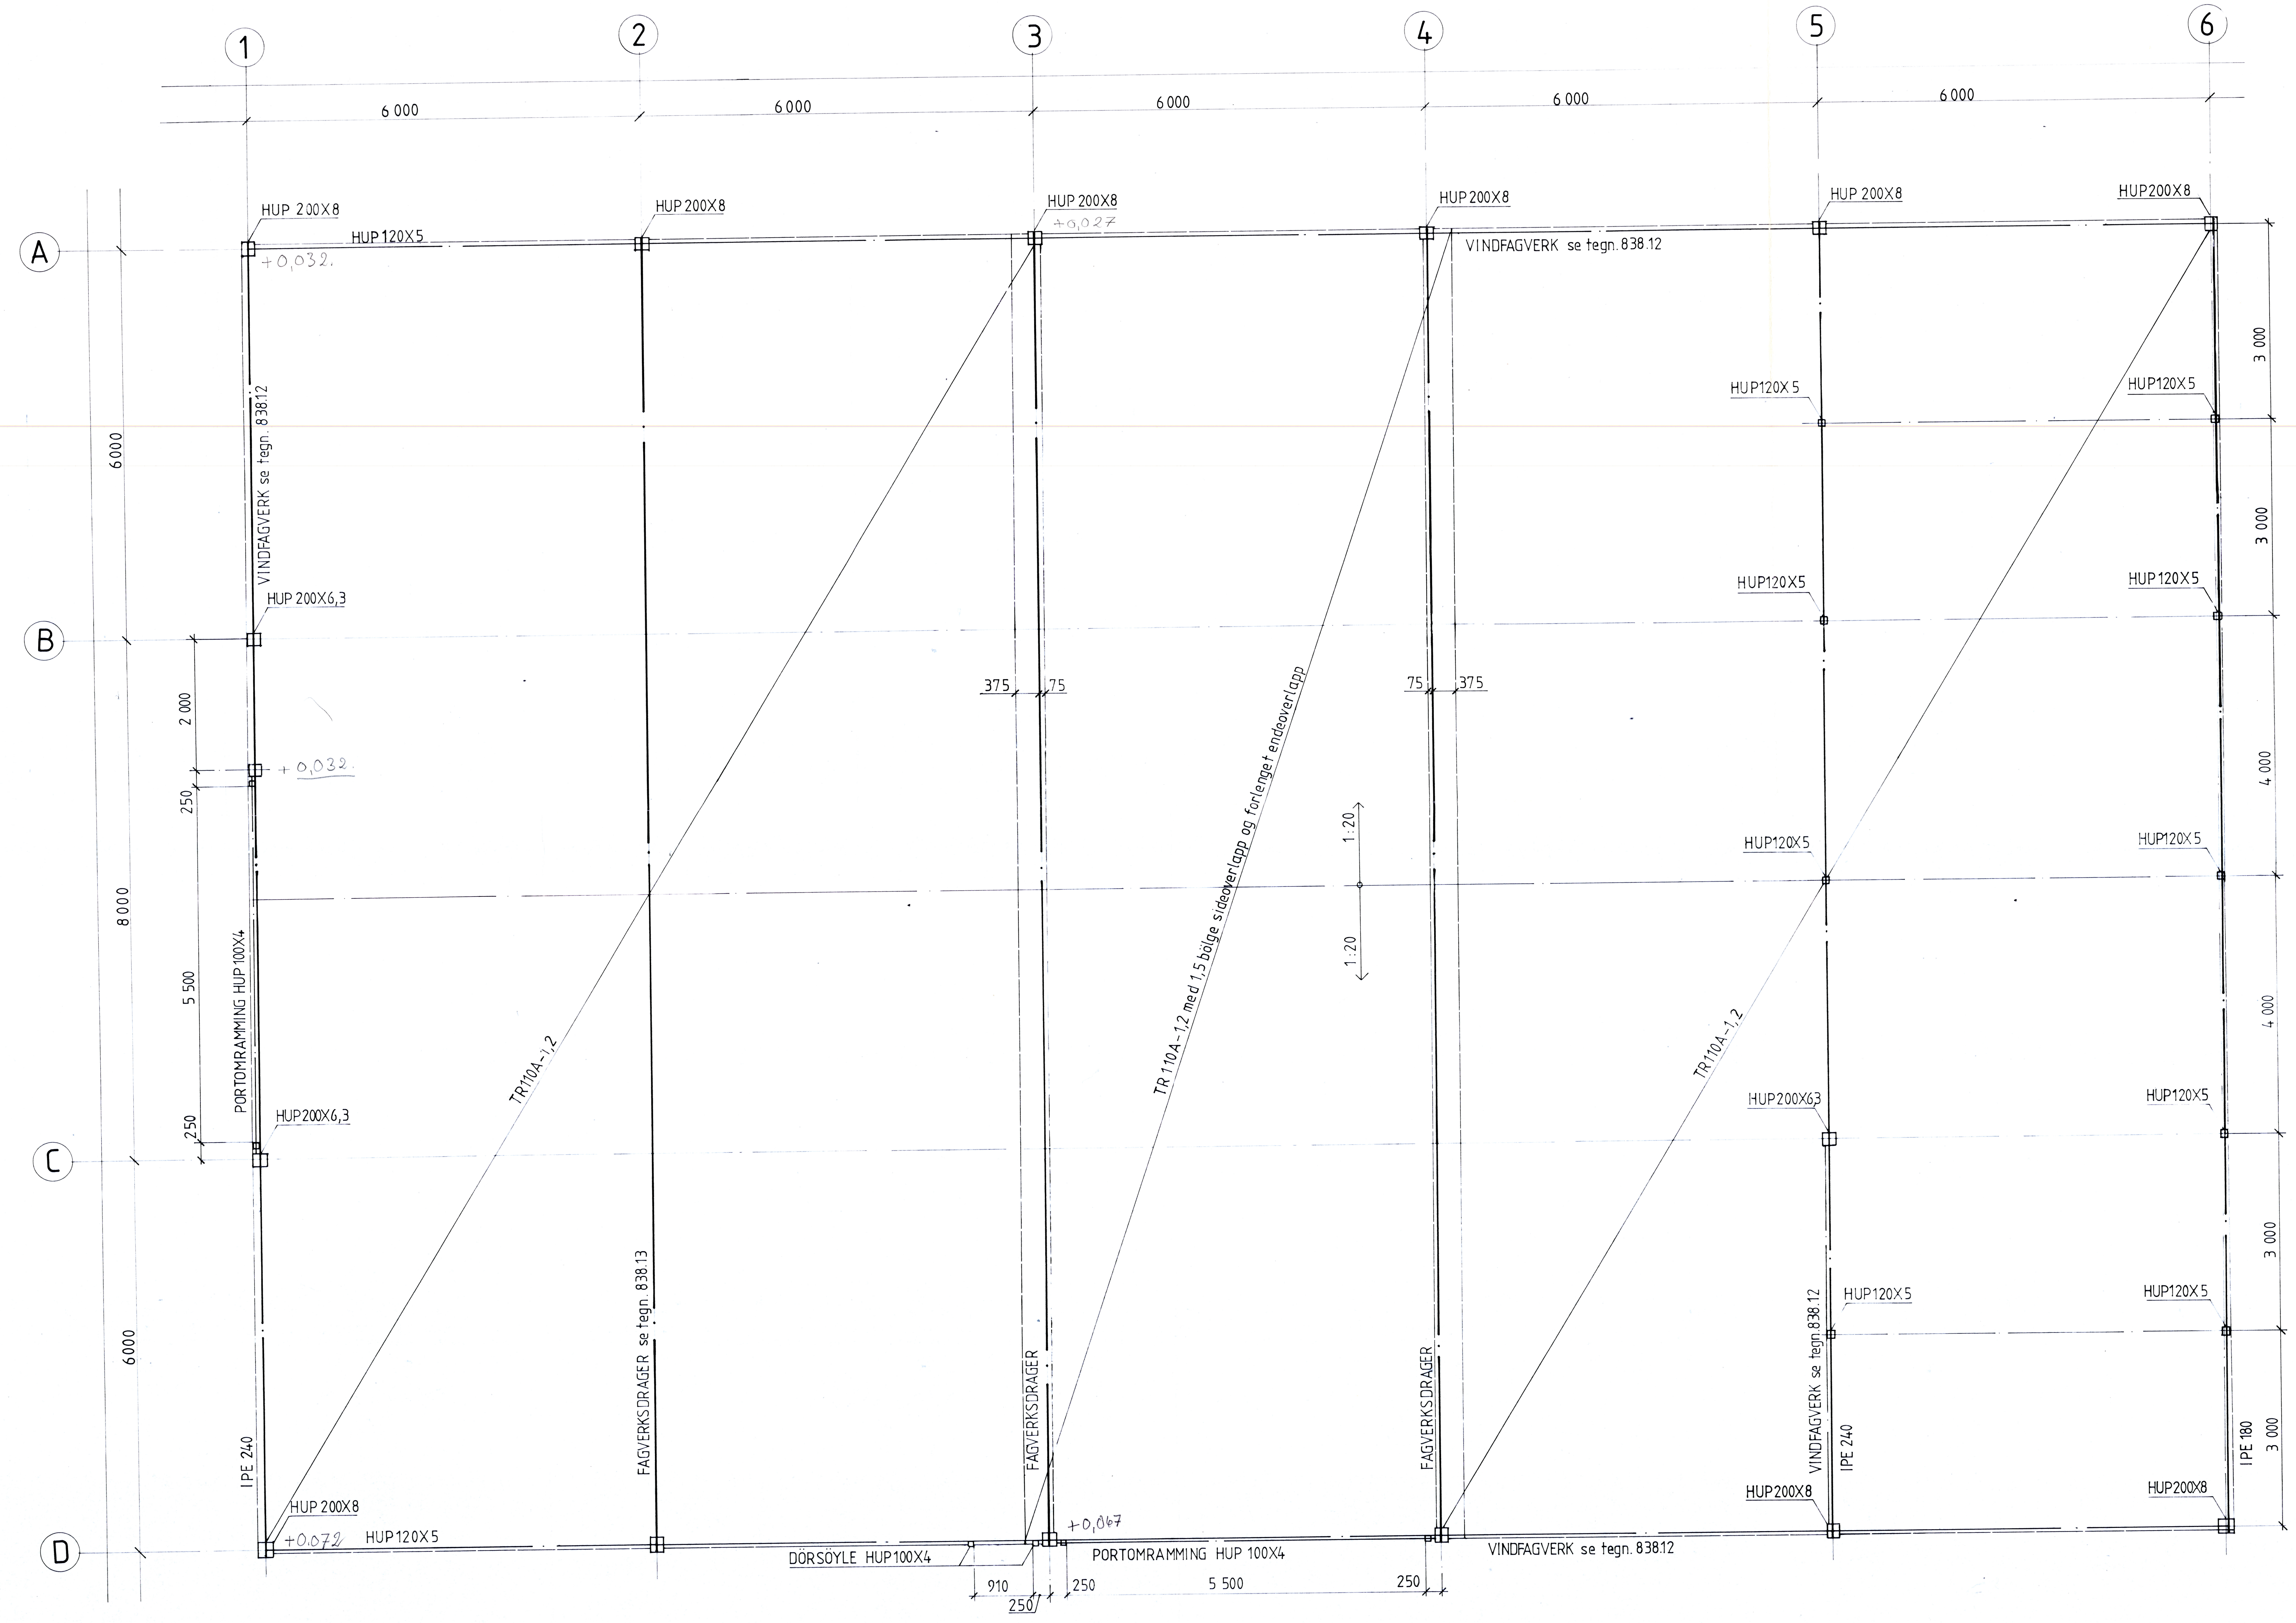

SØYLE- OG TAKPLAN

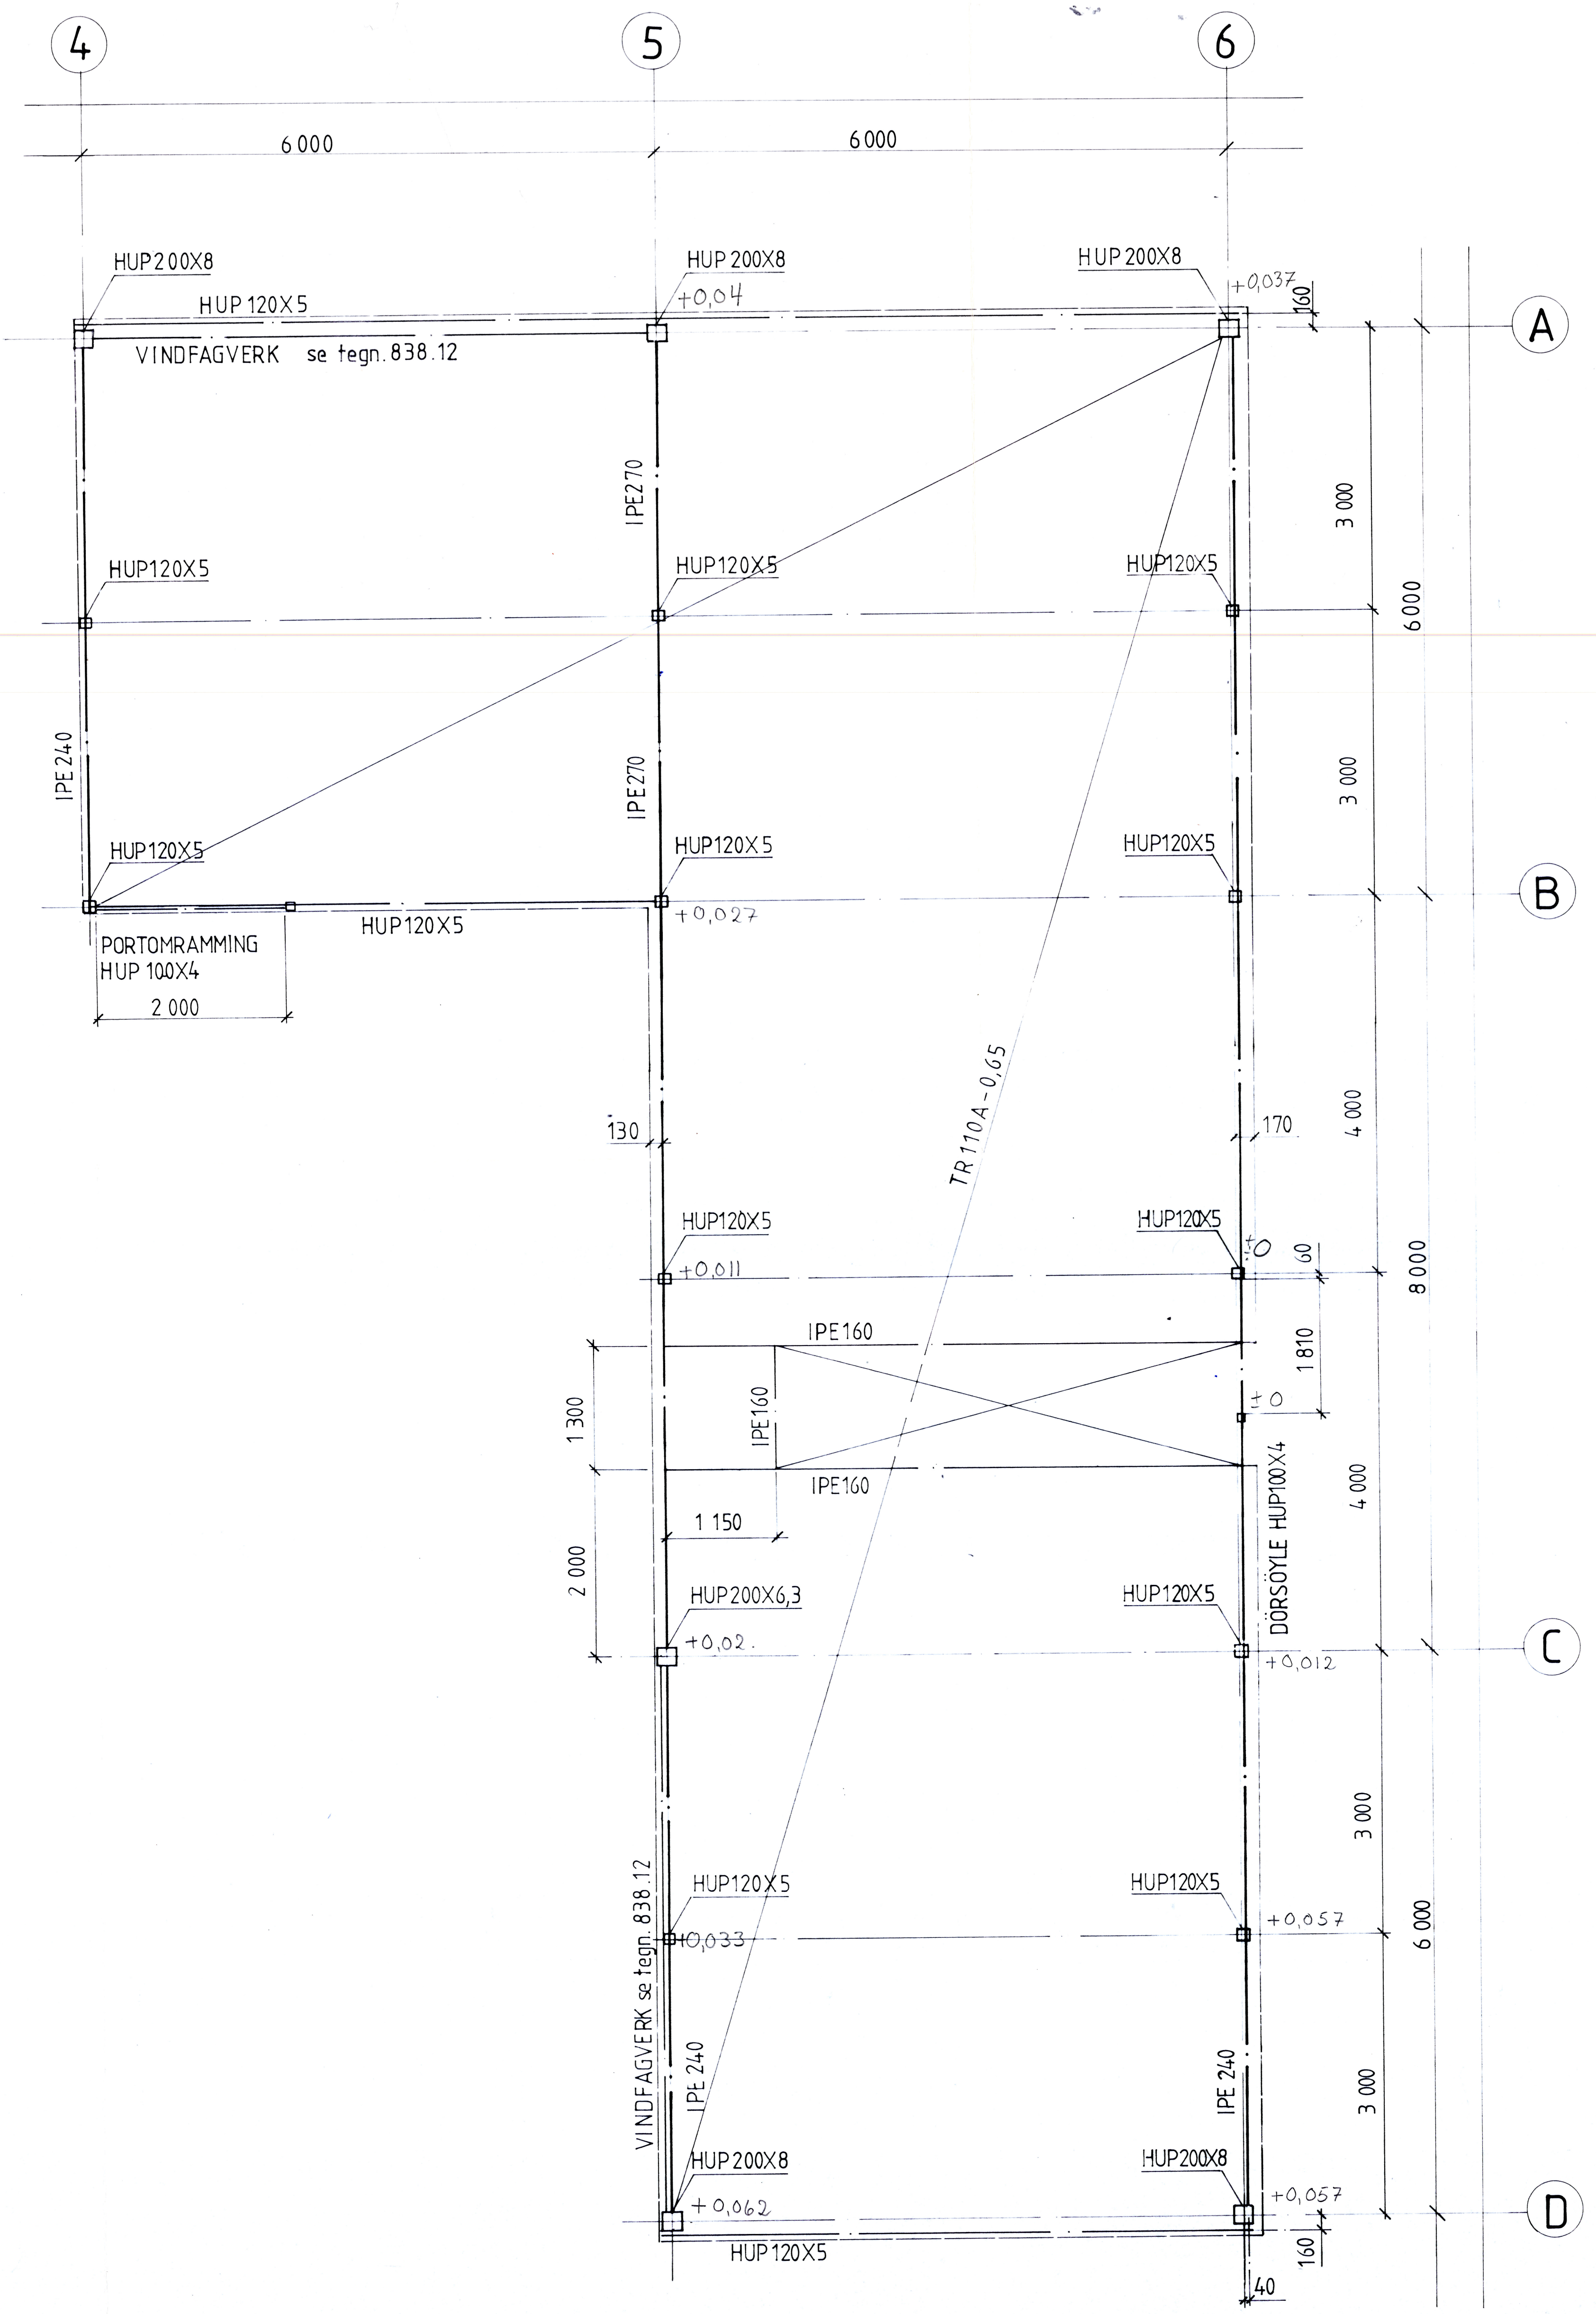

MEZZANIN

ANBUDSTEGNING

REV	REVISJONEN GJELDER	DATO	SIGN.

VARDØ HAVNEVESEN
NYTT TRAFIKKHAVNEANLEGG
HAVNELAGER
SØYLE- OG TAKPLAN

TEGN.
KNTR.
SAKSBEHANDLER
BJØRN VILEID
M = 1:50

SAK NR.	TEGN. NR.	REV.
838	11	

BARLINDHAUG A/S
Tlf. 083/86050 · Postboks 997 · 9001 Tromsø