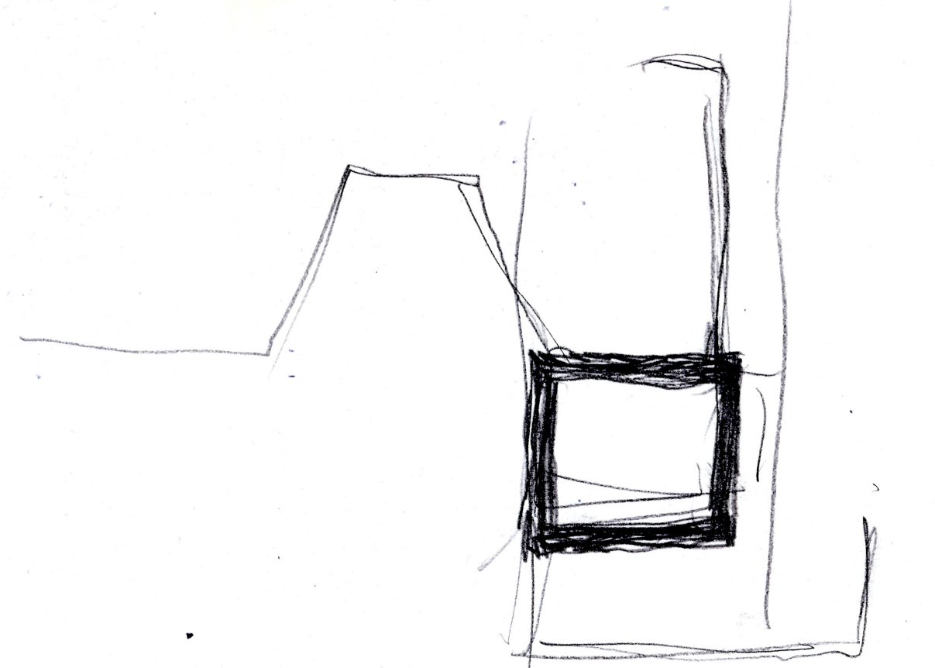

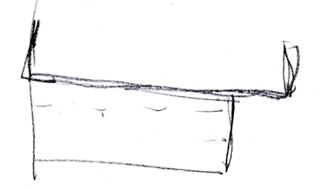

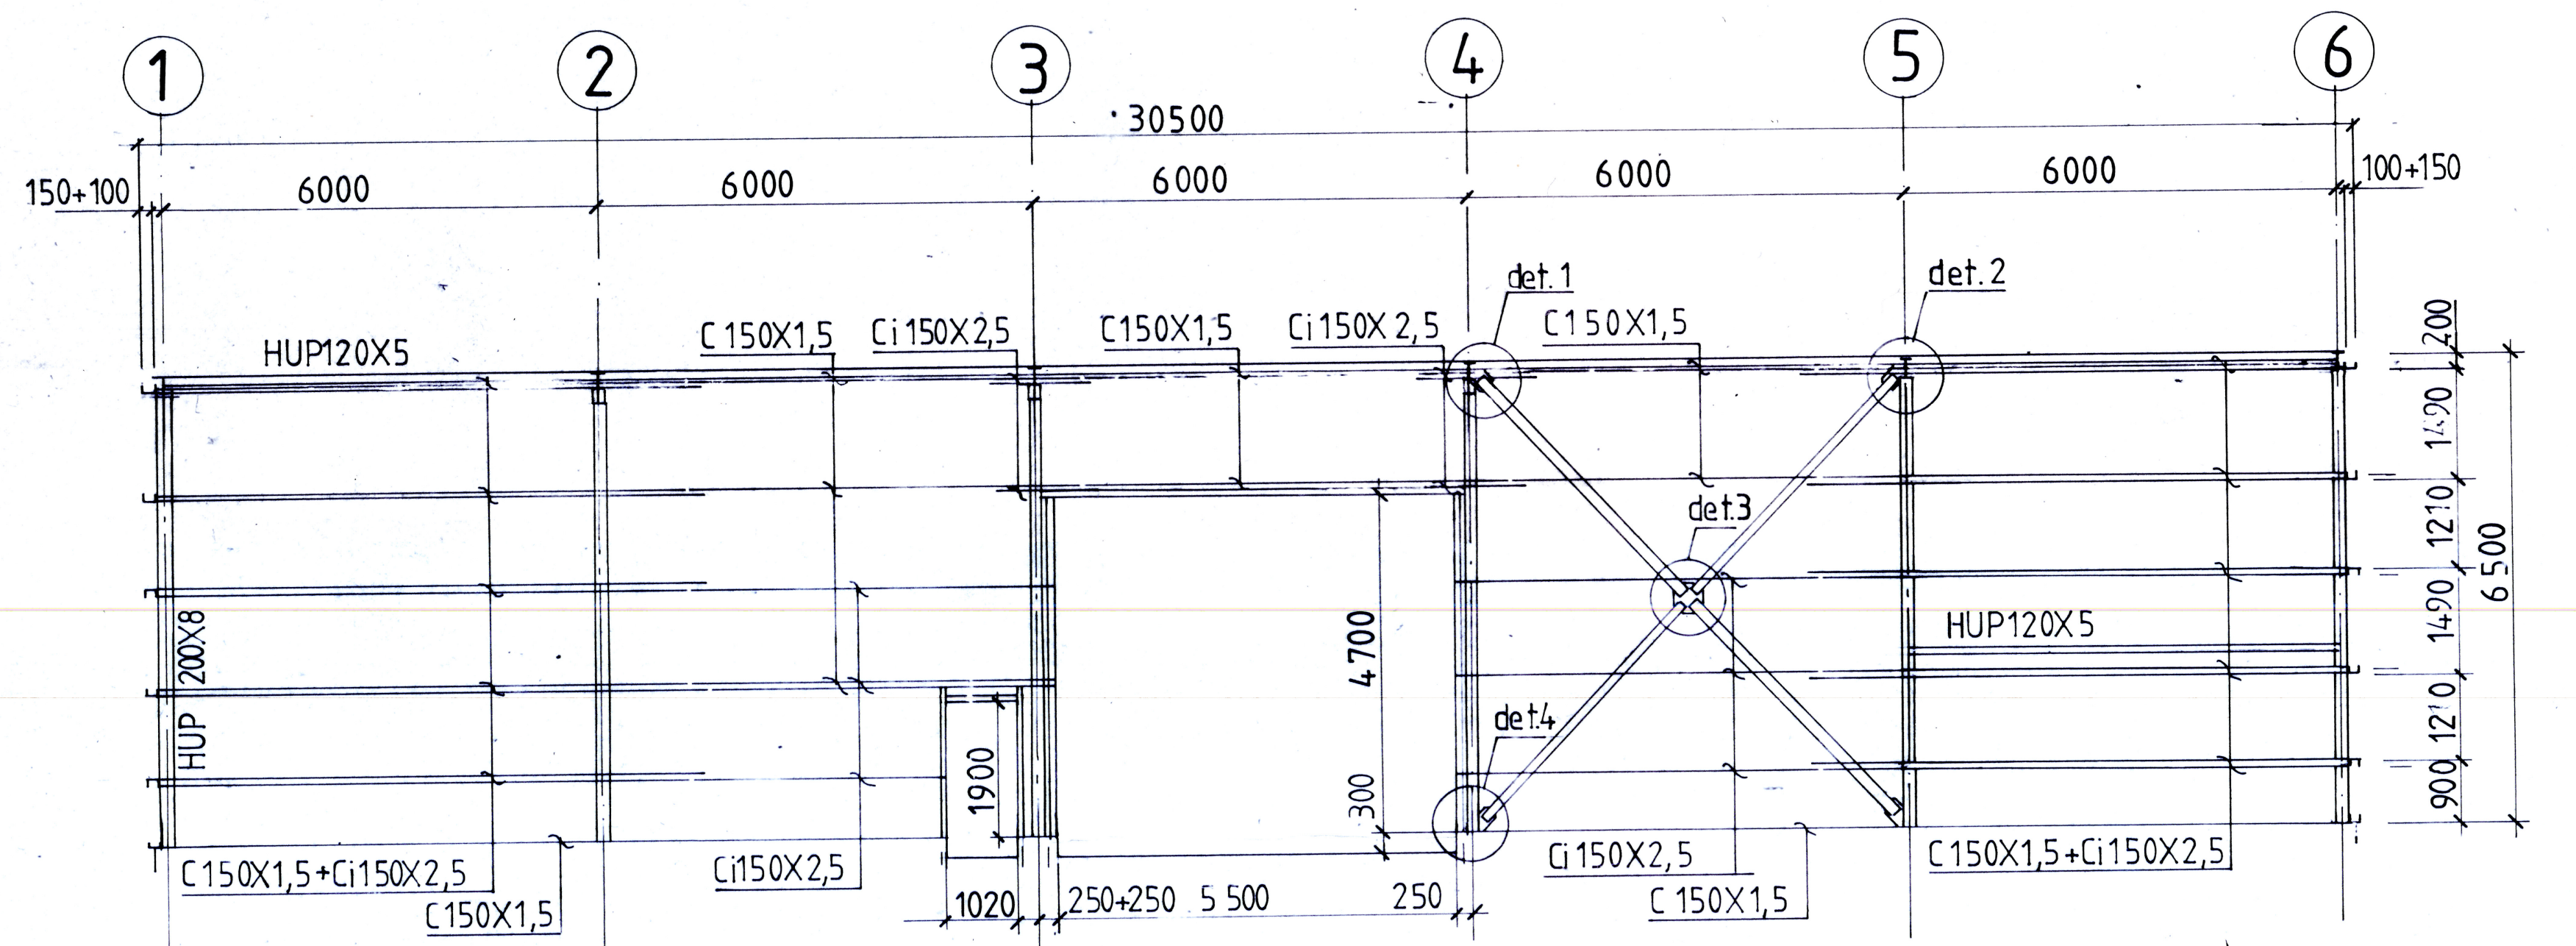

VEGG I AKSE D

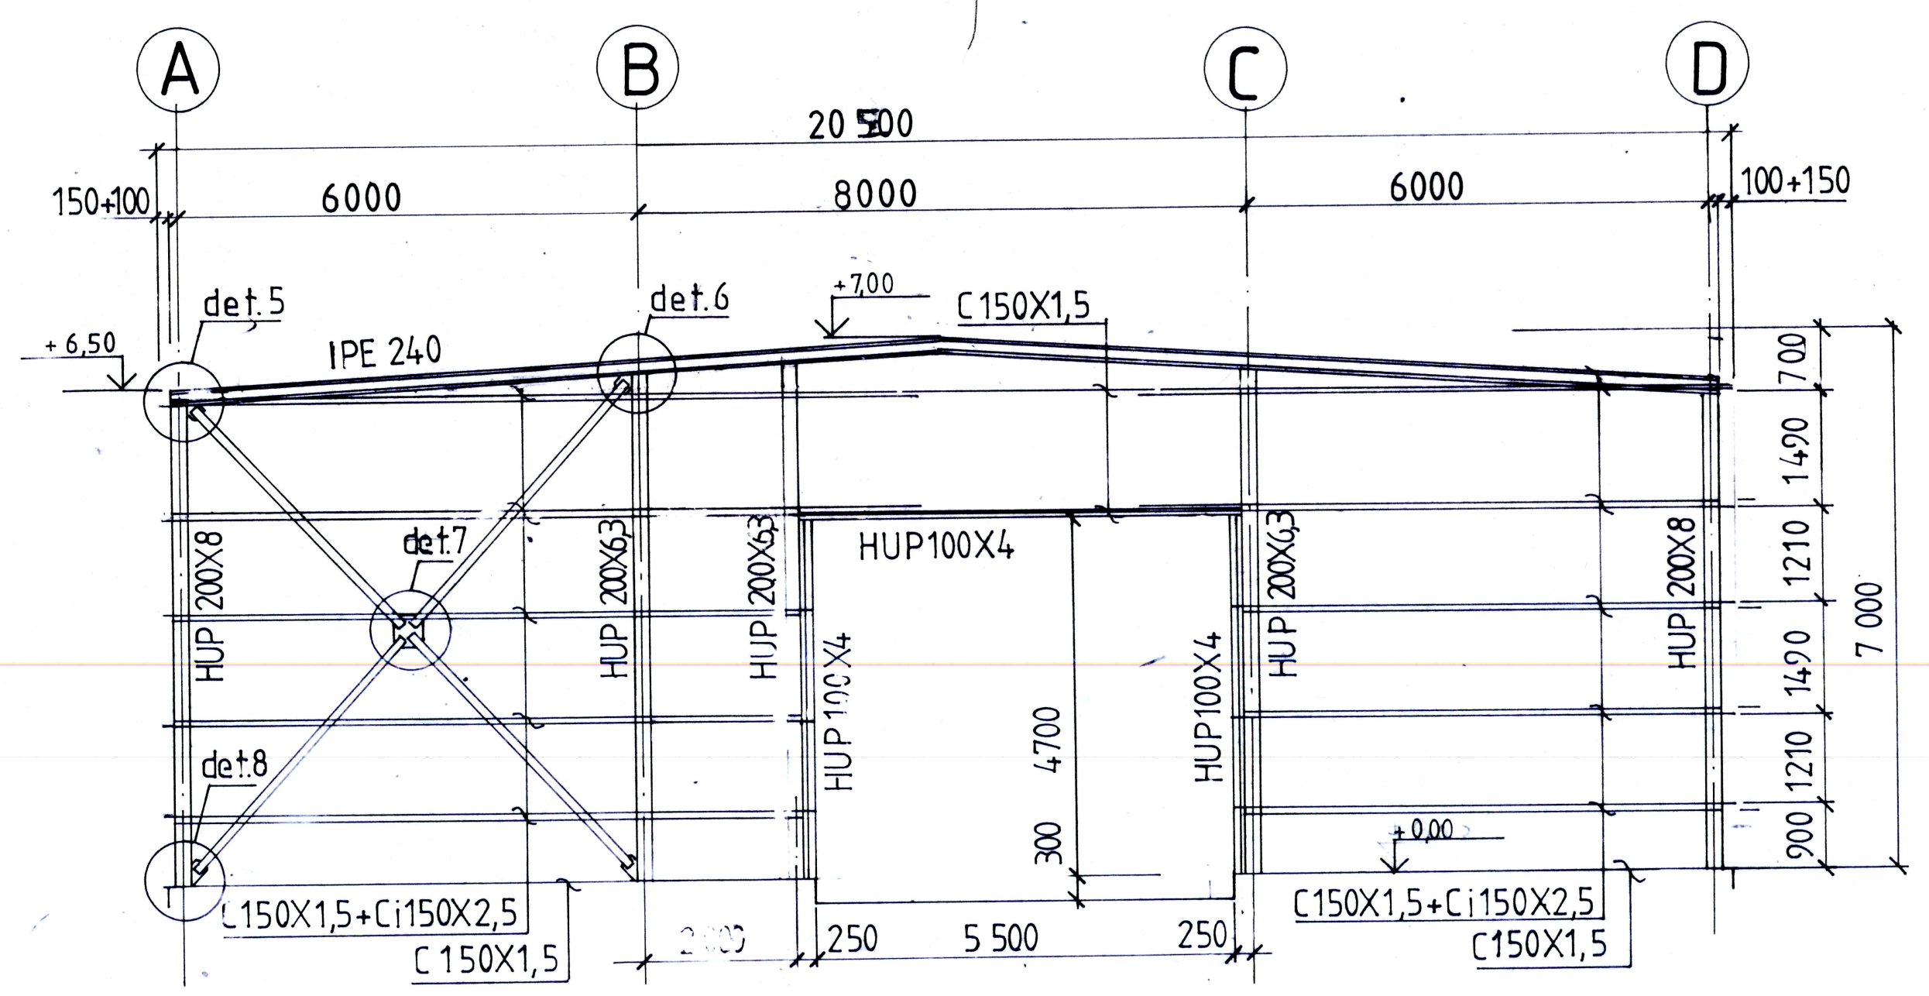

VEGG I AKSE 1

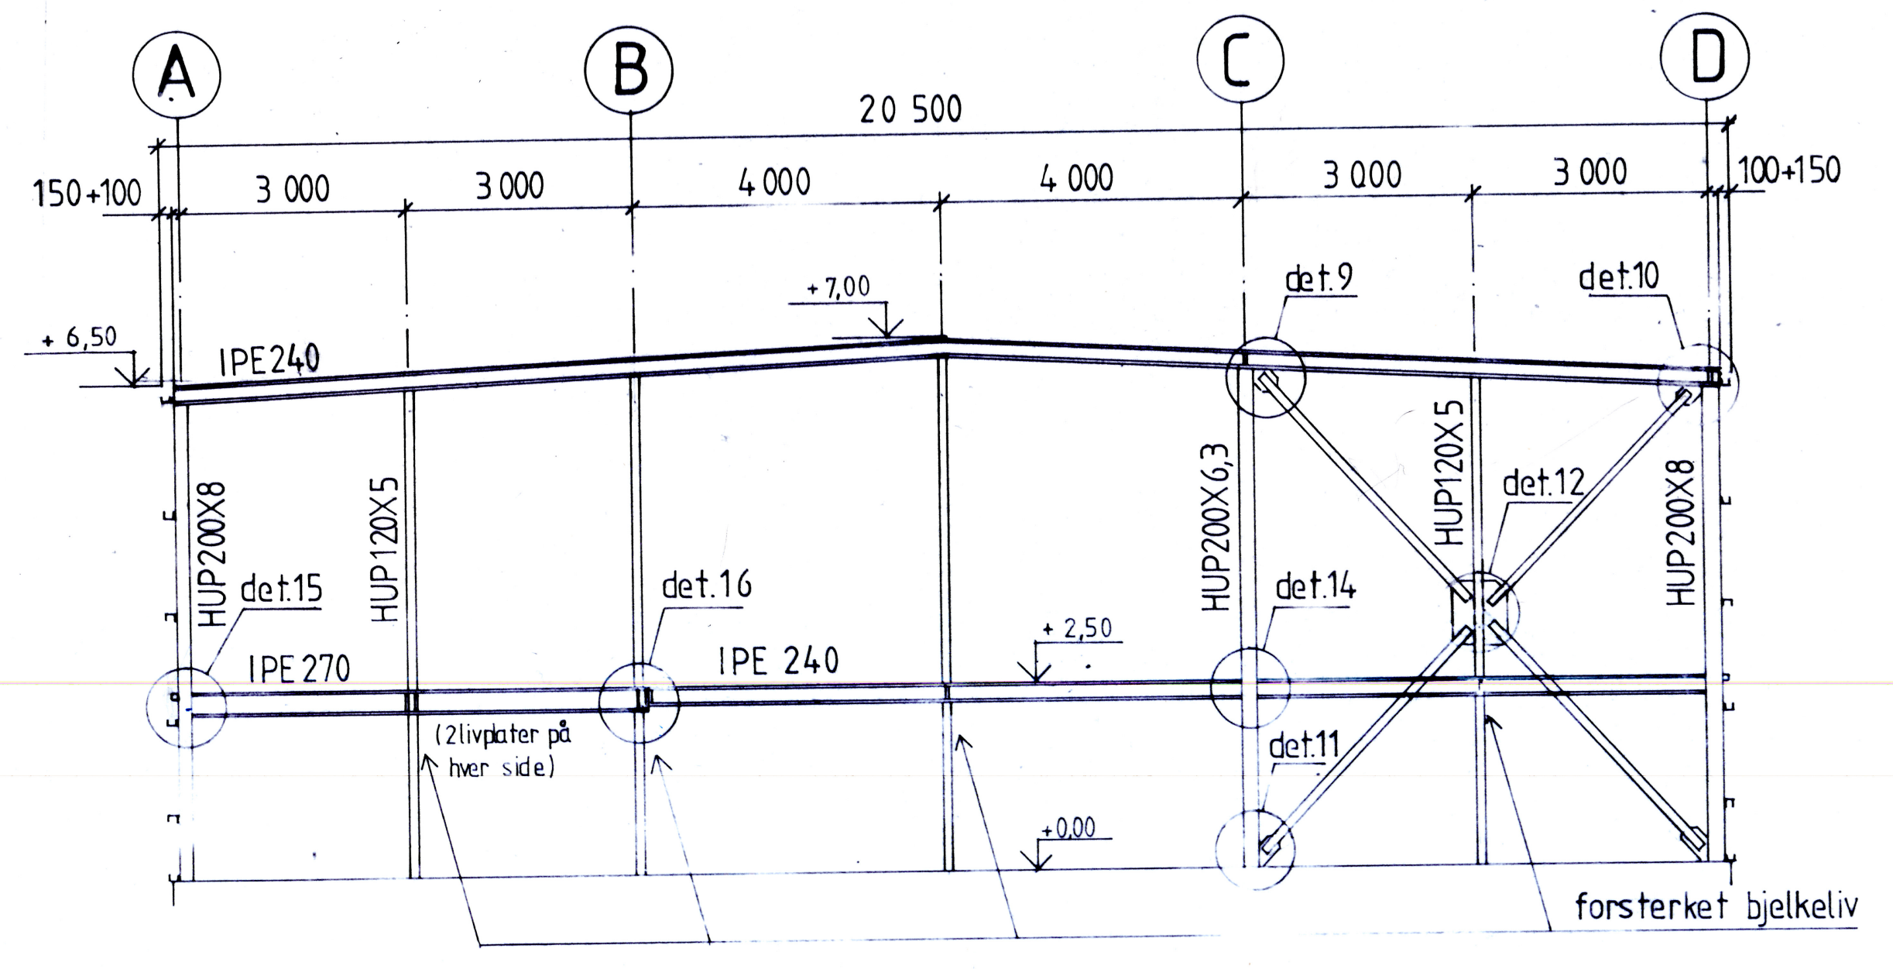

VEGG I AKSE 5

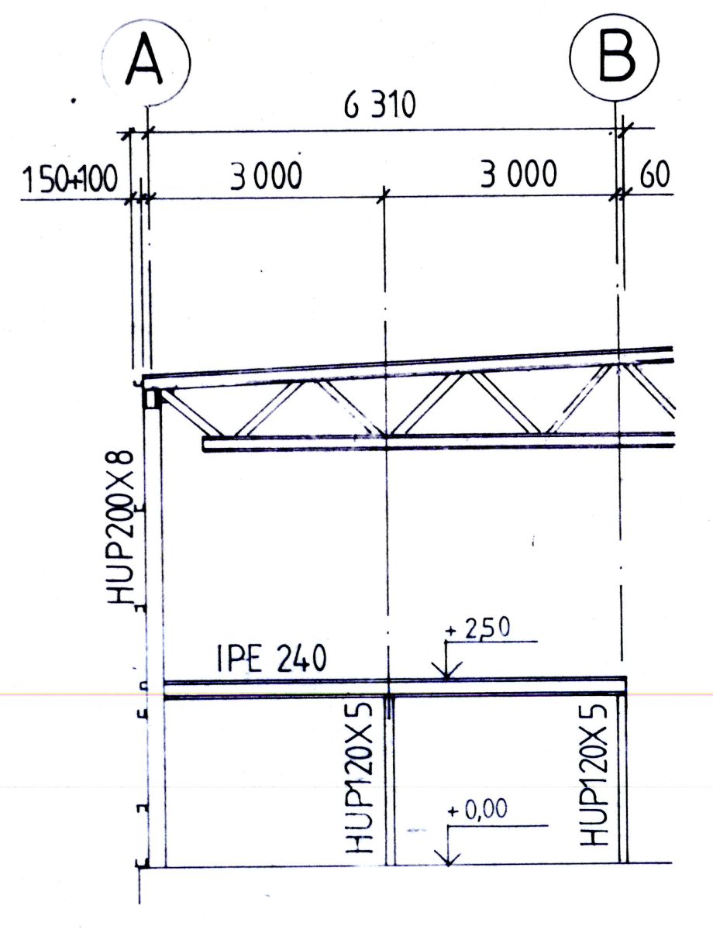

VEGG I AKSE 4

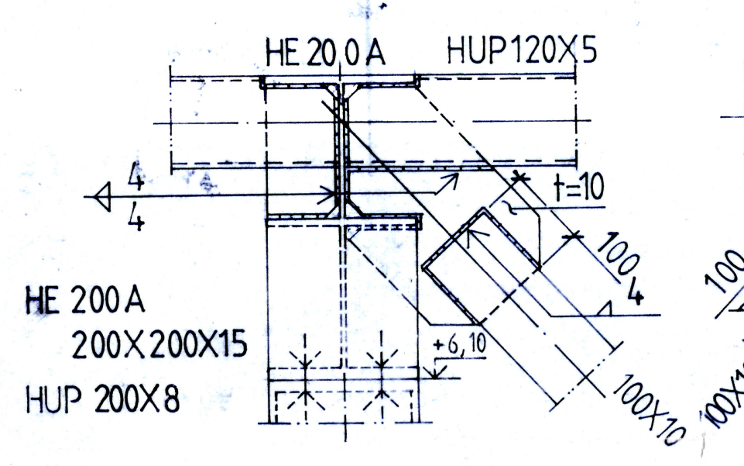

det.1
M=1:10

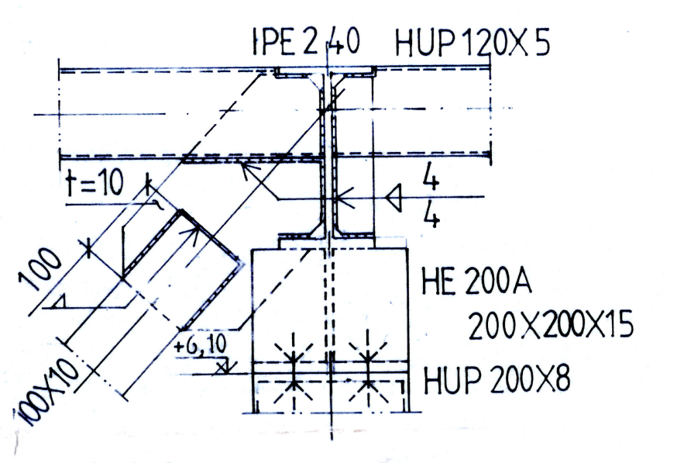

det.2
M=1:10

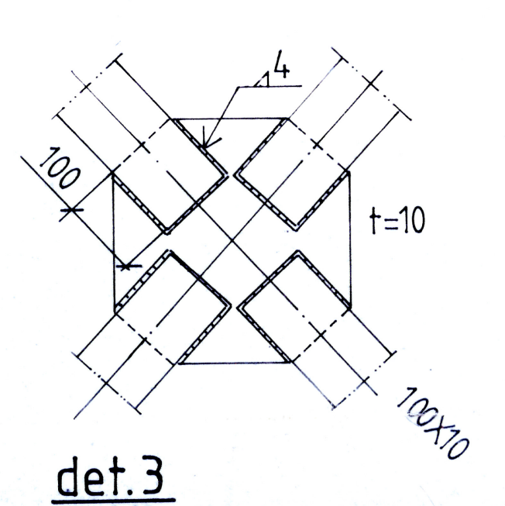

det.3
M=1:10

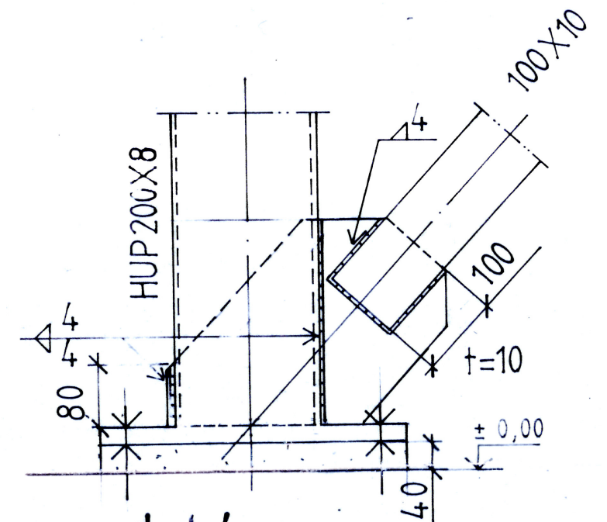

det.4
M=1:10

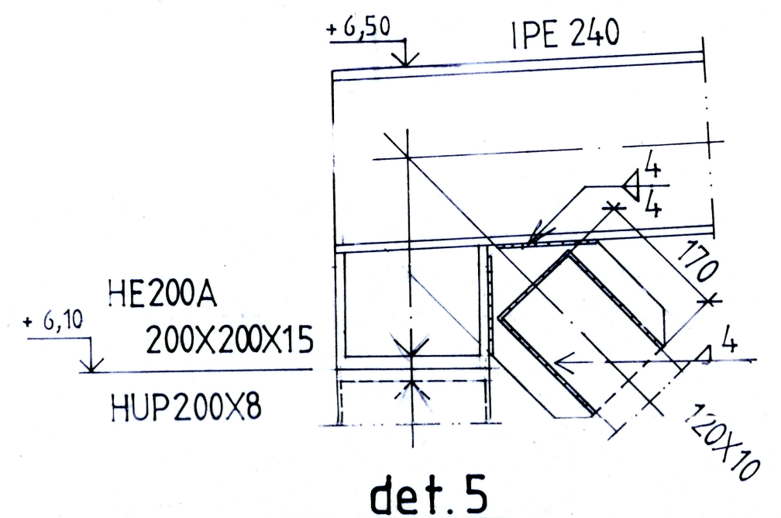

det.5
M=1:10

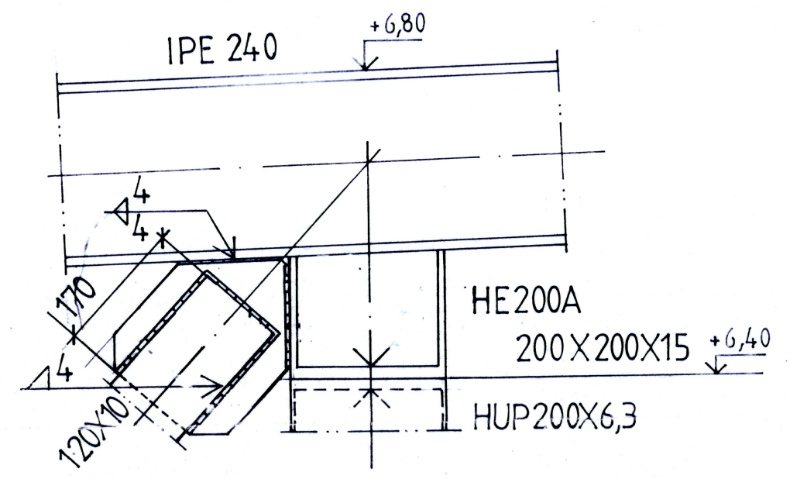

det.6
M=1:10

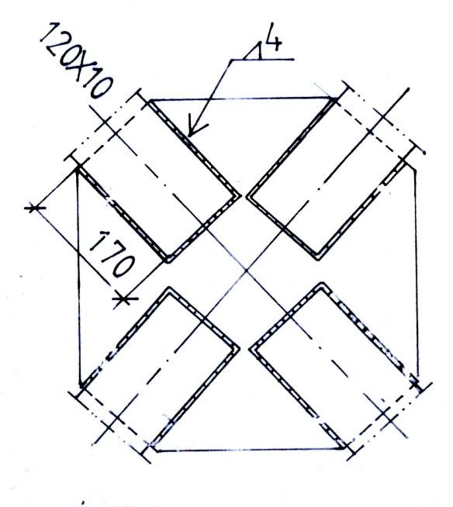

det.7
M=1:10

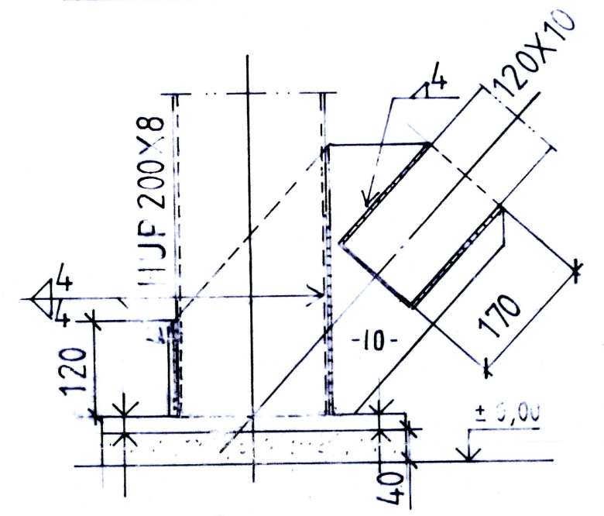

det.8
M=1:10

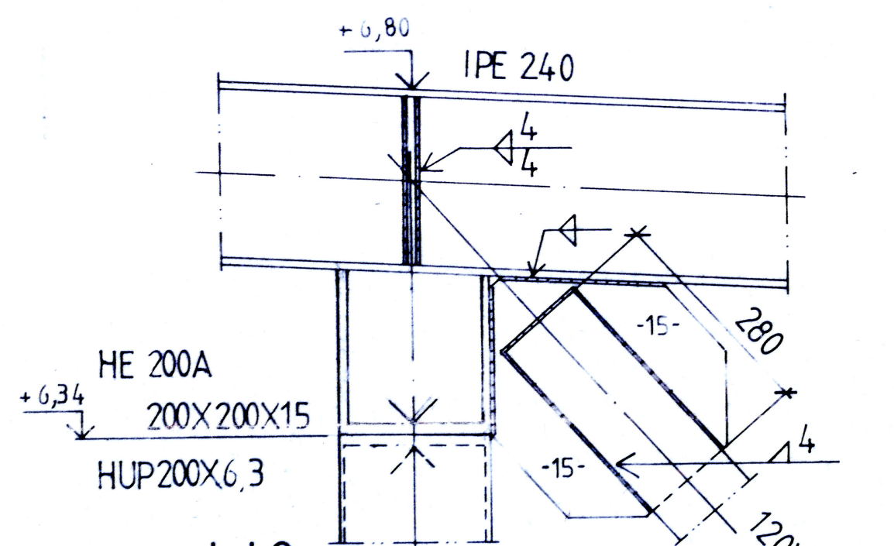

det.9
M=1:10

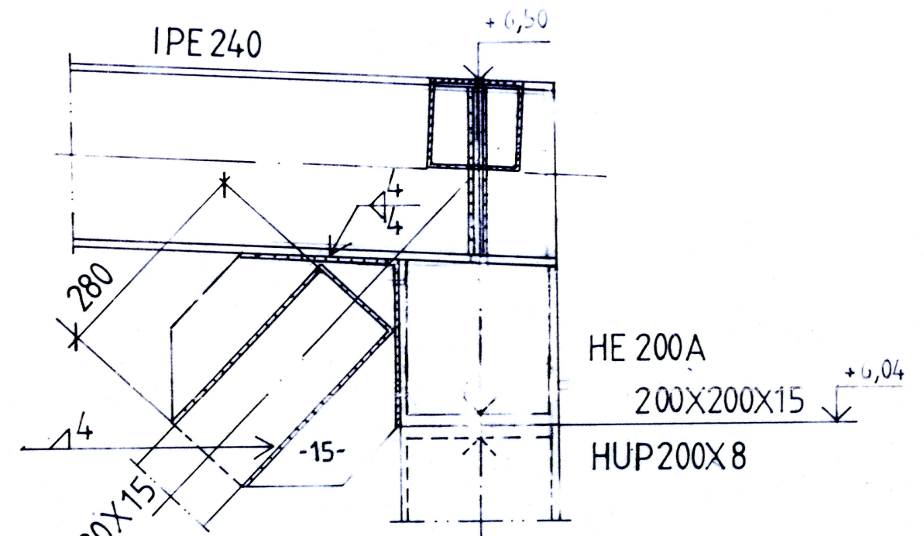

det.10
M=1:10

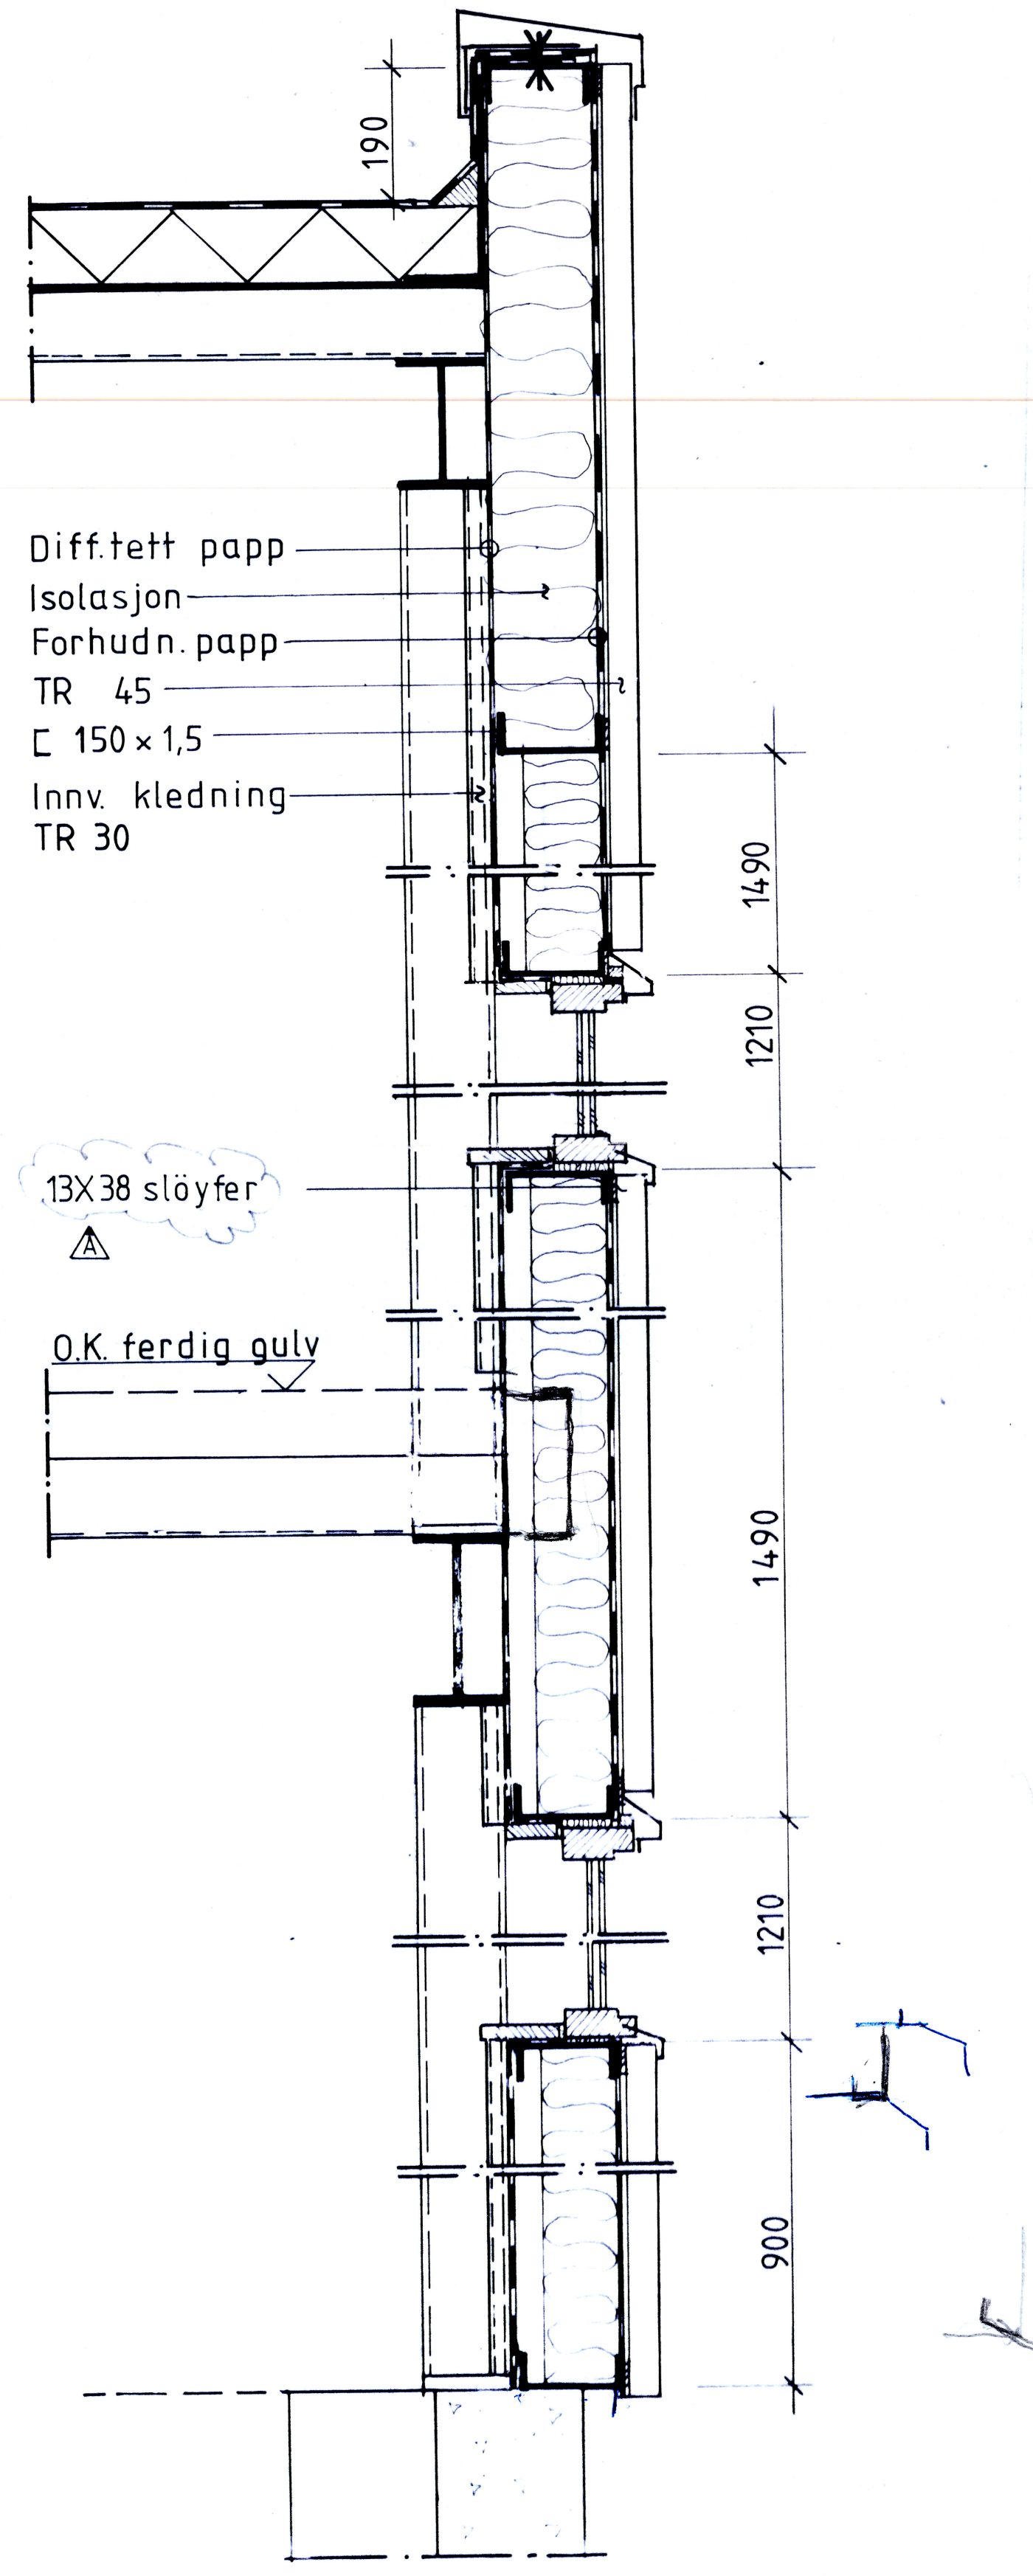

SNITT I VEGG AKSE 6
M: 1 : 10

KONSTRUKSJONSKLASSE 3
SVEISEKVALITET B
TOLERANSEKLASSE 2
STÅLKVALITET
FLATSTÅL RST 37-2 NS 12123
VALSEPROFIL —— // ——
HULPROFIL RST 42-2 —— // ——
OVERFLATE BEHANDLING
STÅLBÖRSTET st. 2 SIS 0550900 ELLER
SANDBLÅST sa. 2 —— // ——
GRUNNSTRÖK 1strök Arcanol
—//— Pilot I
—//— Pilot II

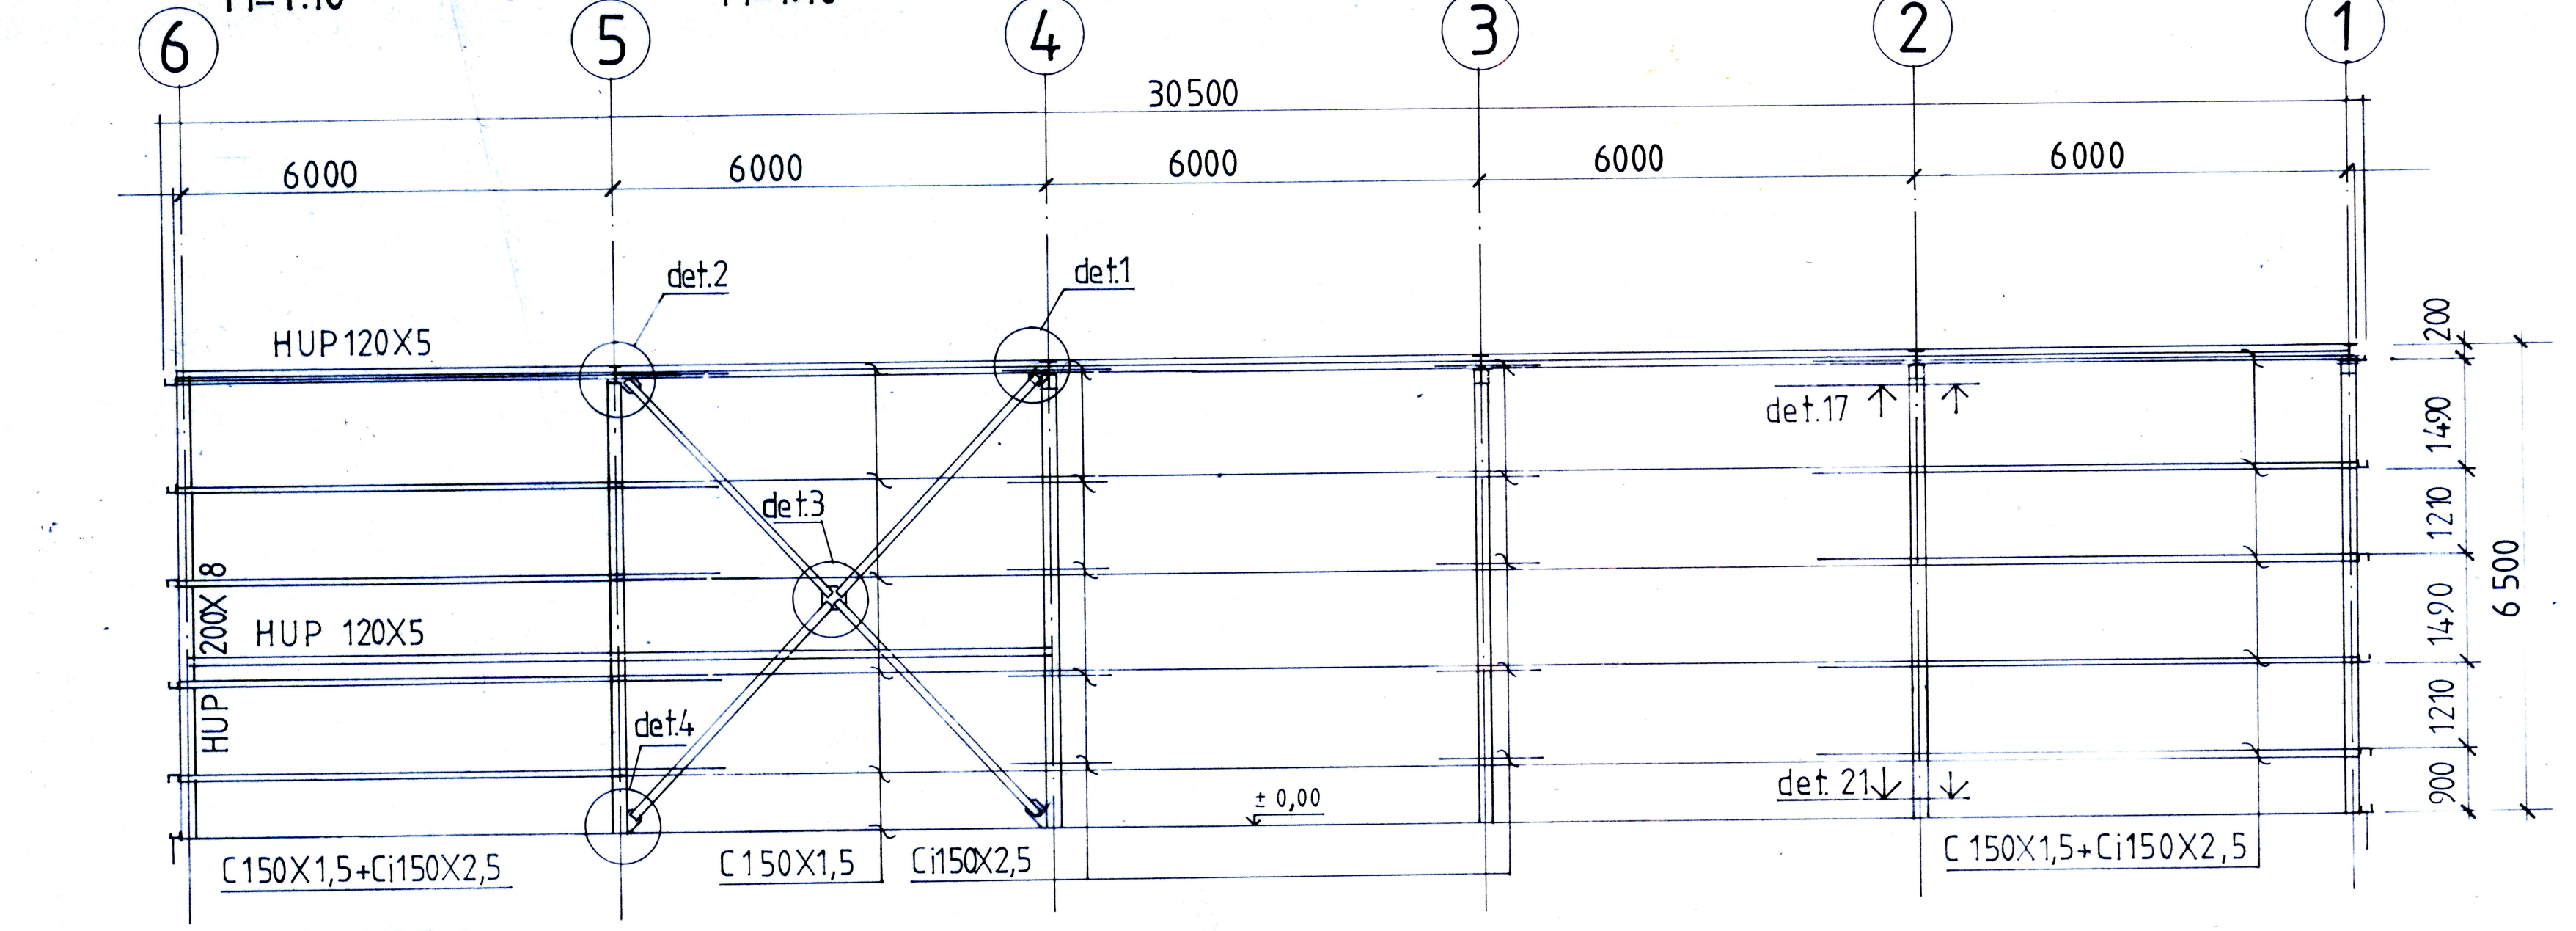

VEGG I AKSE A

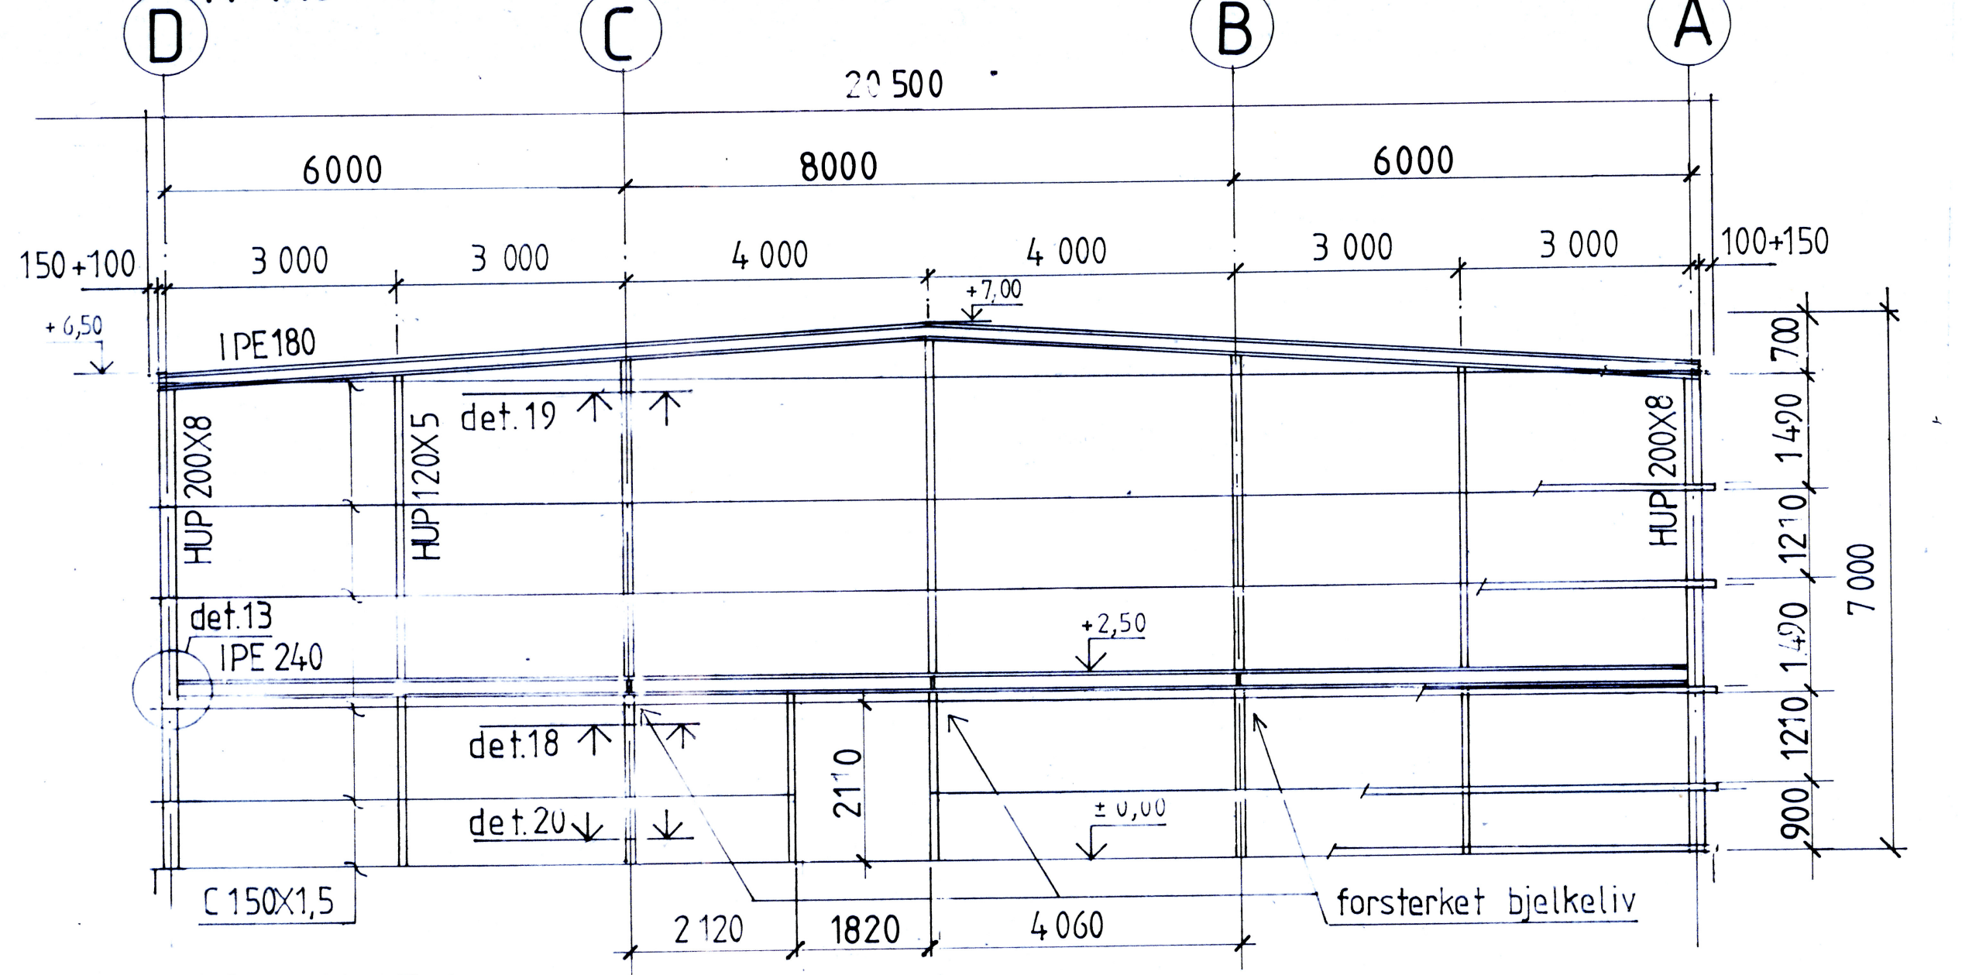

VEGG I AKSE 6

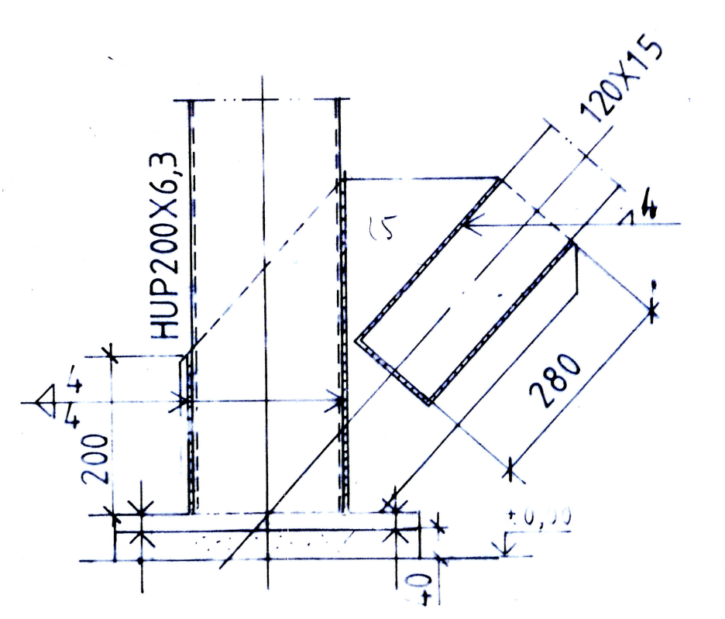

det.11
M=1:10

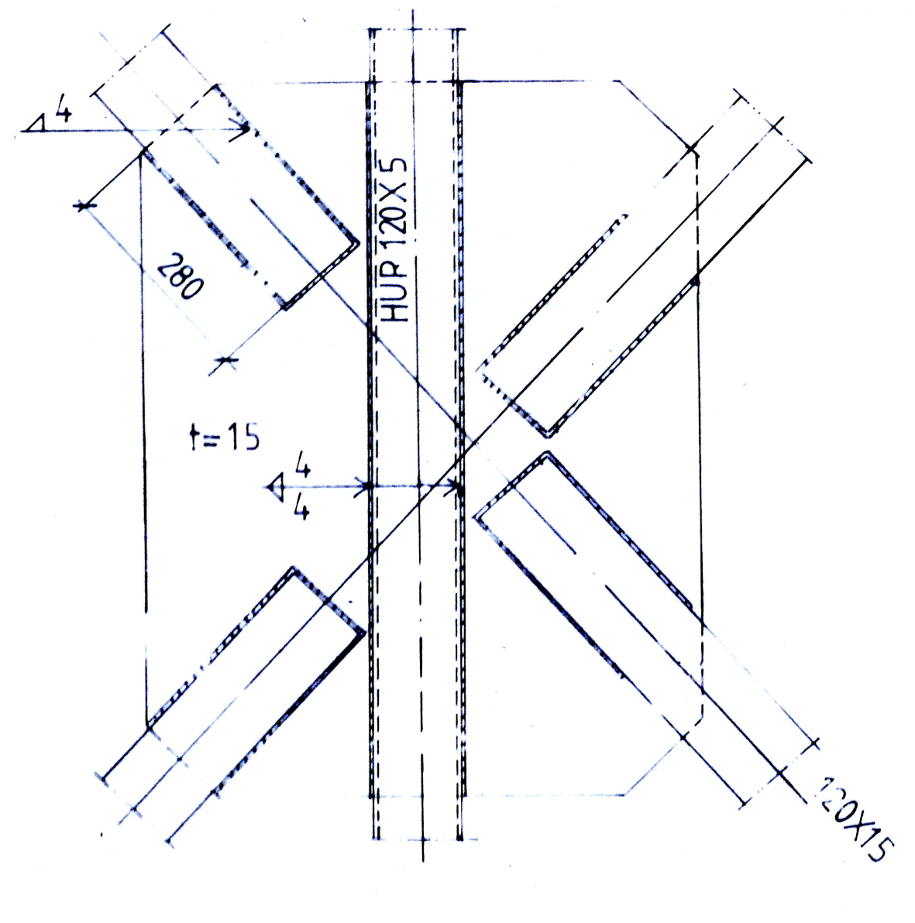

det.12
M=1:10

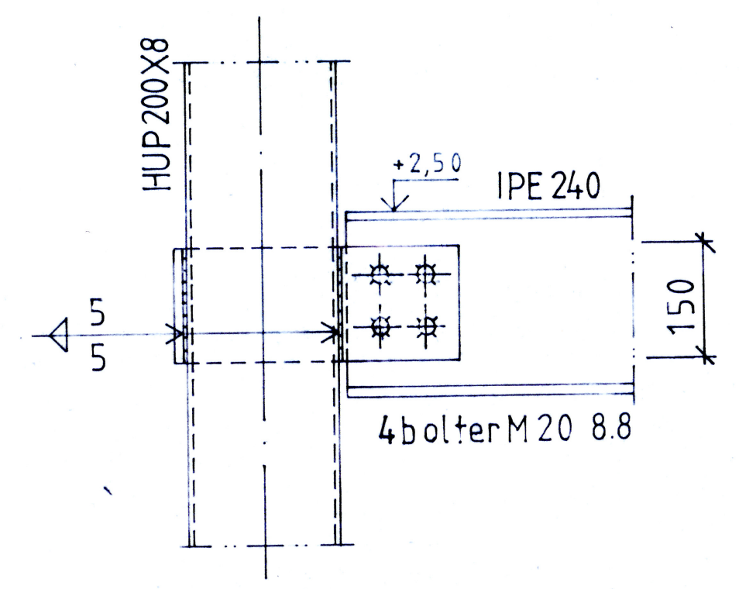

det.13
M=1:10

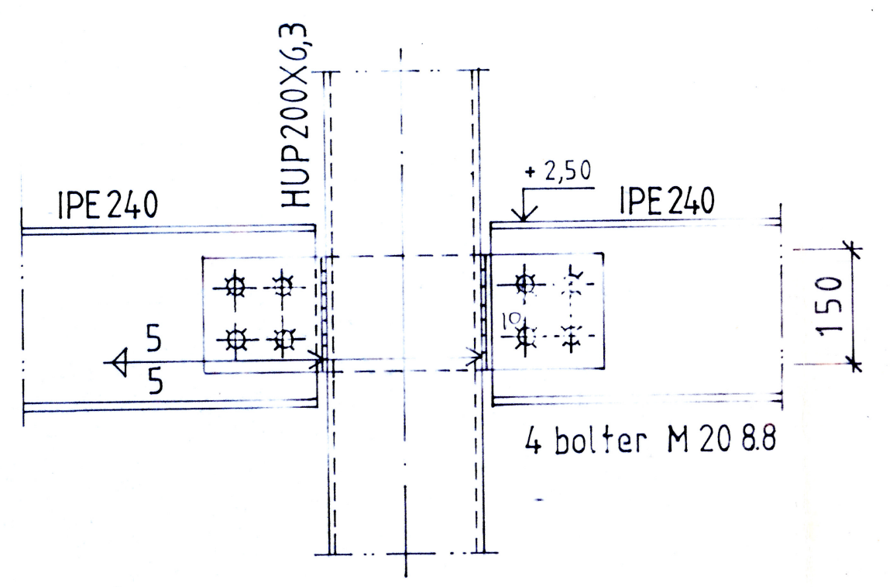

det.14
M=1:10

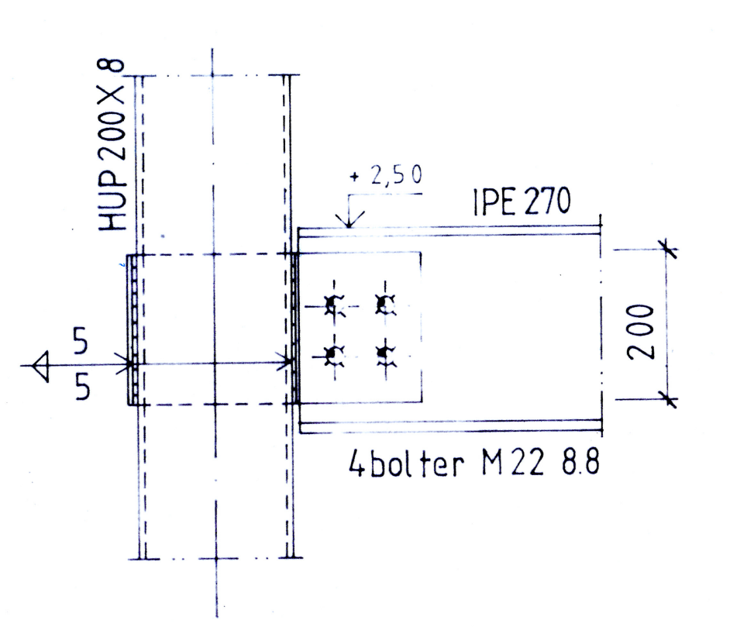

det.15
M=1:10

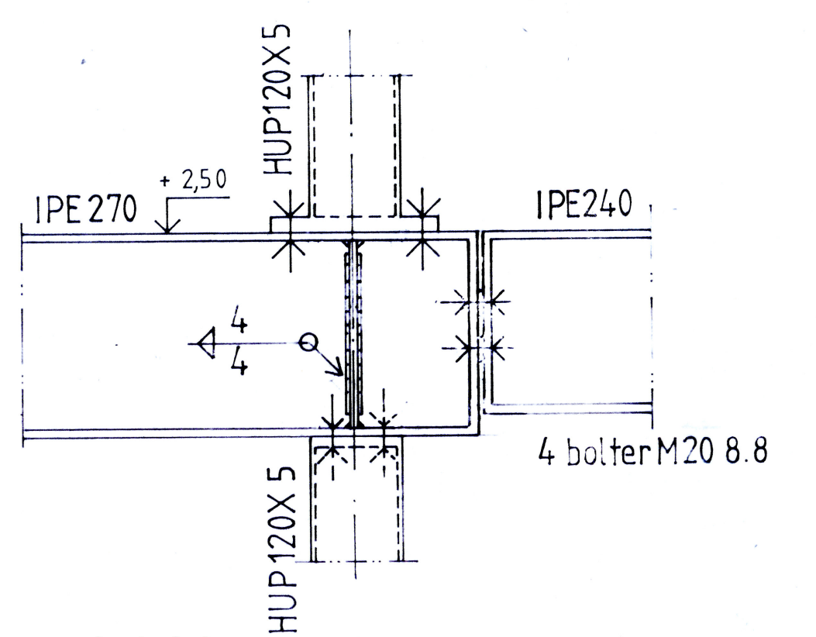

det.16
M=1:10

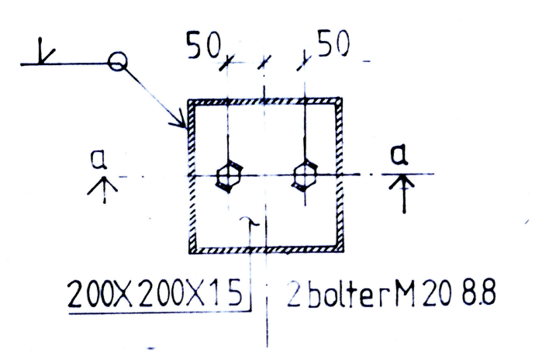

det.17
M=1:10

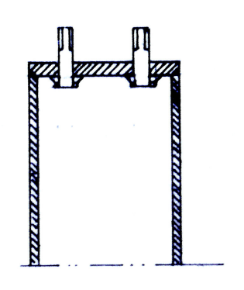

SNITT a-a

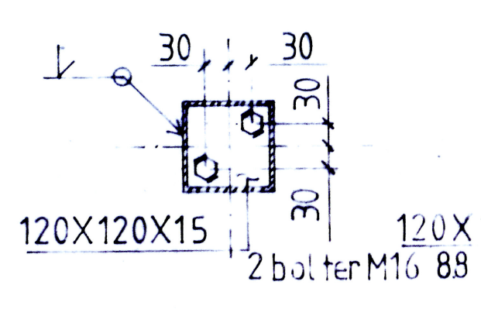

det.18
M=1:10

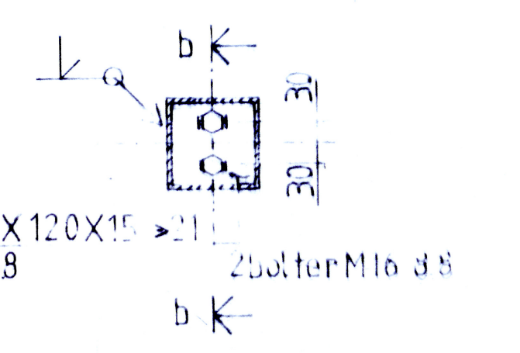

det.19
M=1:10

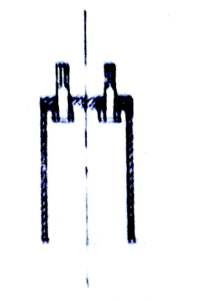

SNITT b-b

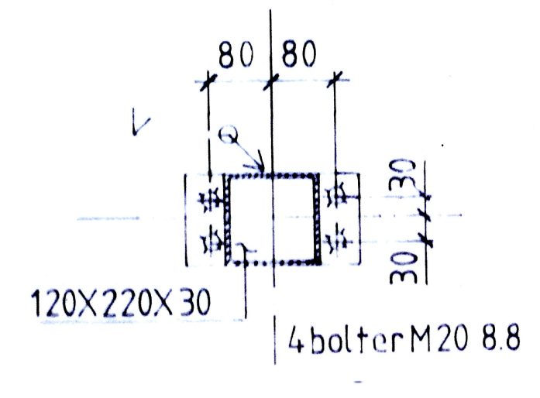

det.20
M=1:10

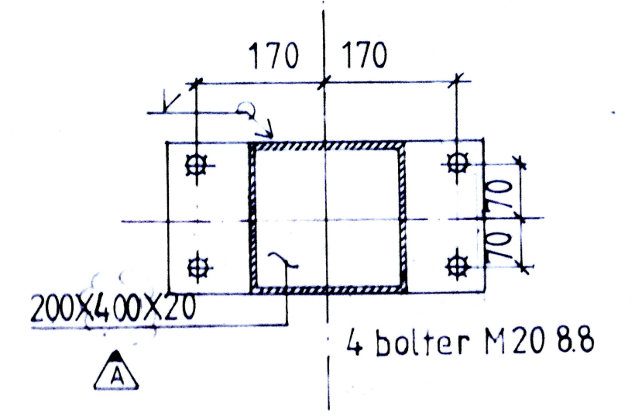

det.21
M=1:10

REV	REVISJONEN GJELDER	DATO	SIGN.
A	SLÖYFER, FOTPLATE	05.02.81	BO

VARDØ HAVNEVESEN
NYTT TRAFIKKHAVNEANLEGG
HAVNELAGER
VEGGPLAN

TEGN
KNTR
SAKSBEHANDLER
BJØRN VILEID
M = 1 : 100

BARLINDHAUG A/S
Tlf. 083/86050 · Postboks 997 · 9001 Tromsø

SAK NR.	TEGN NR.	REV.
838	12	A