


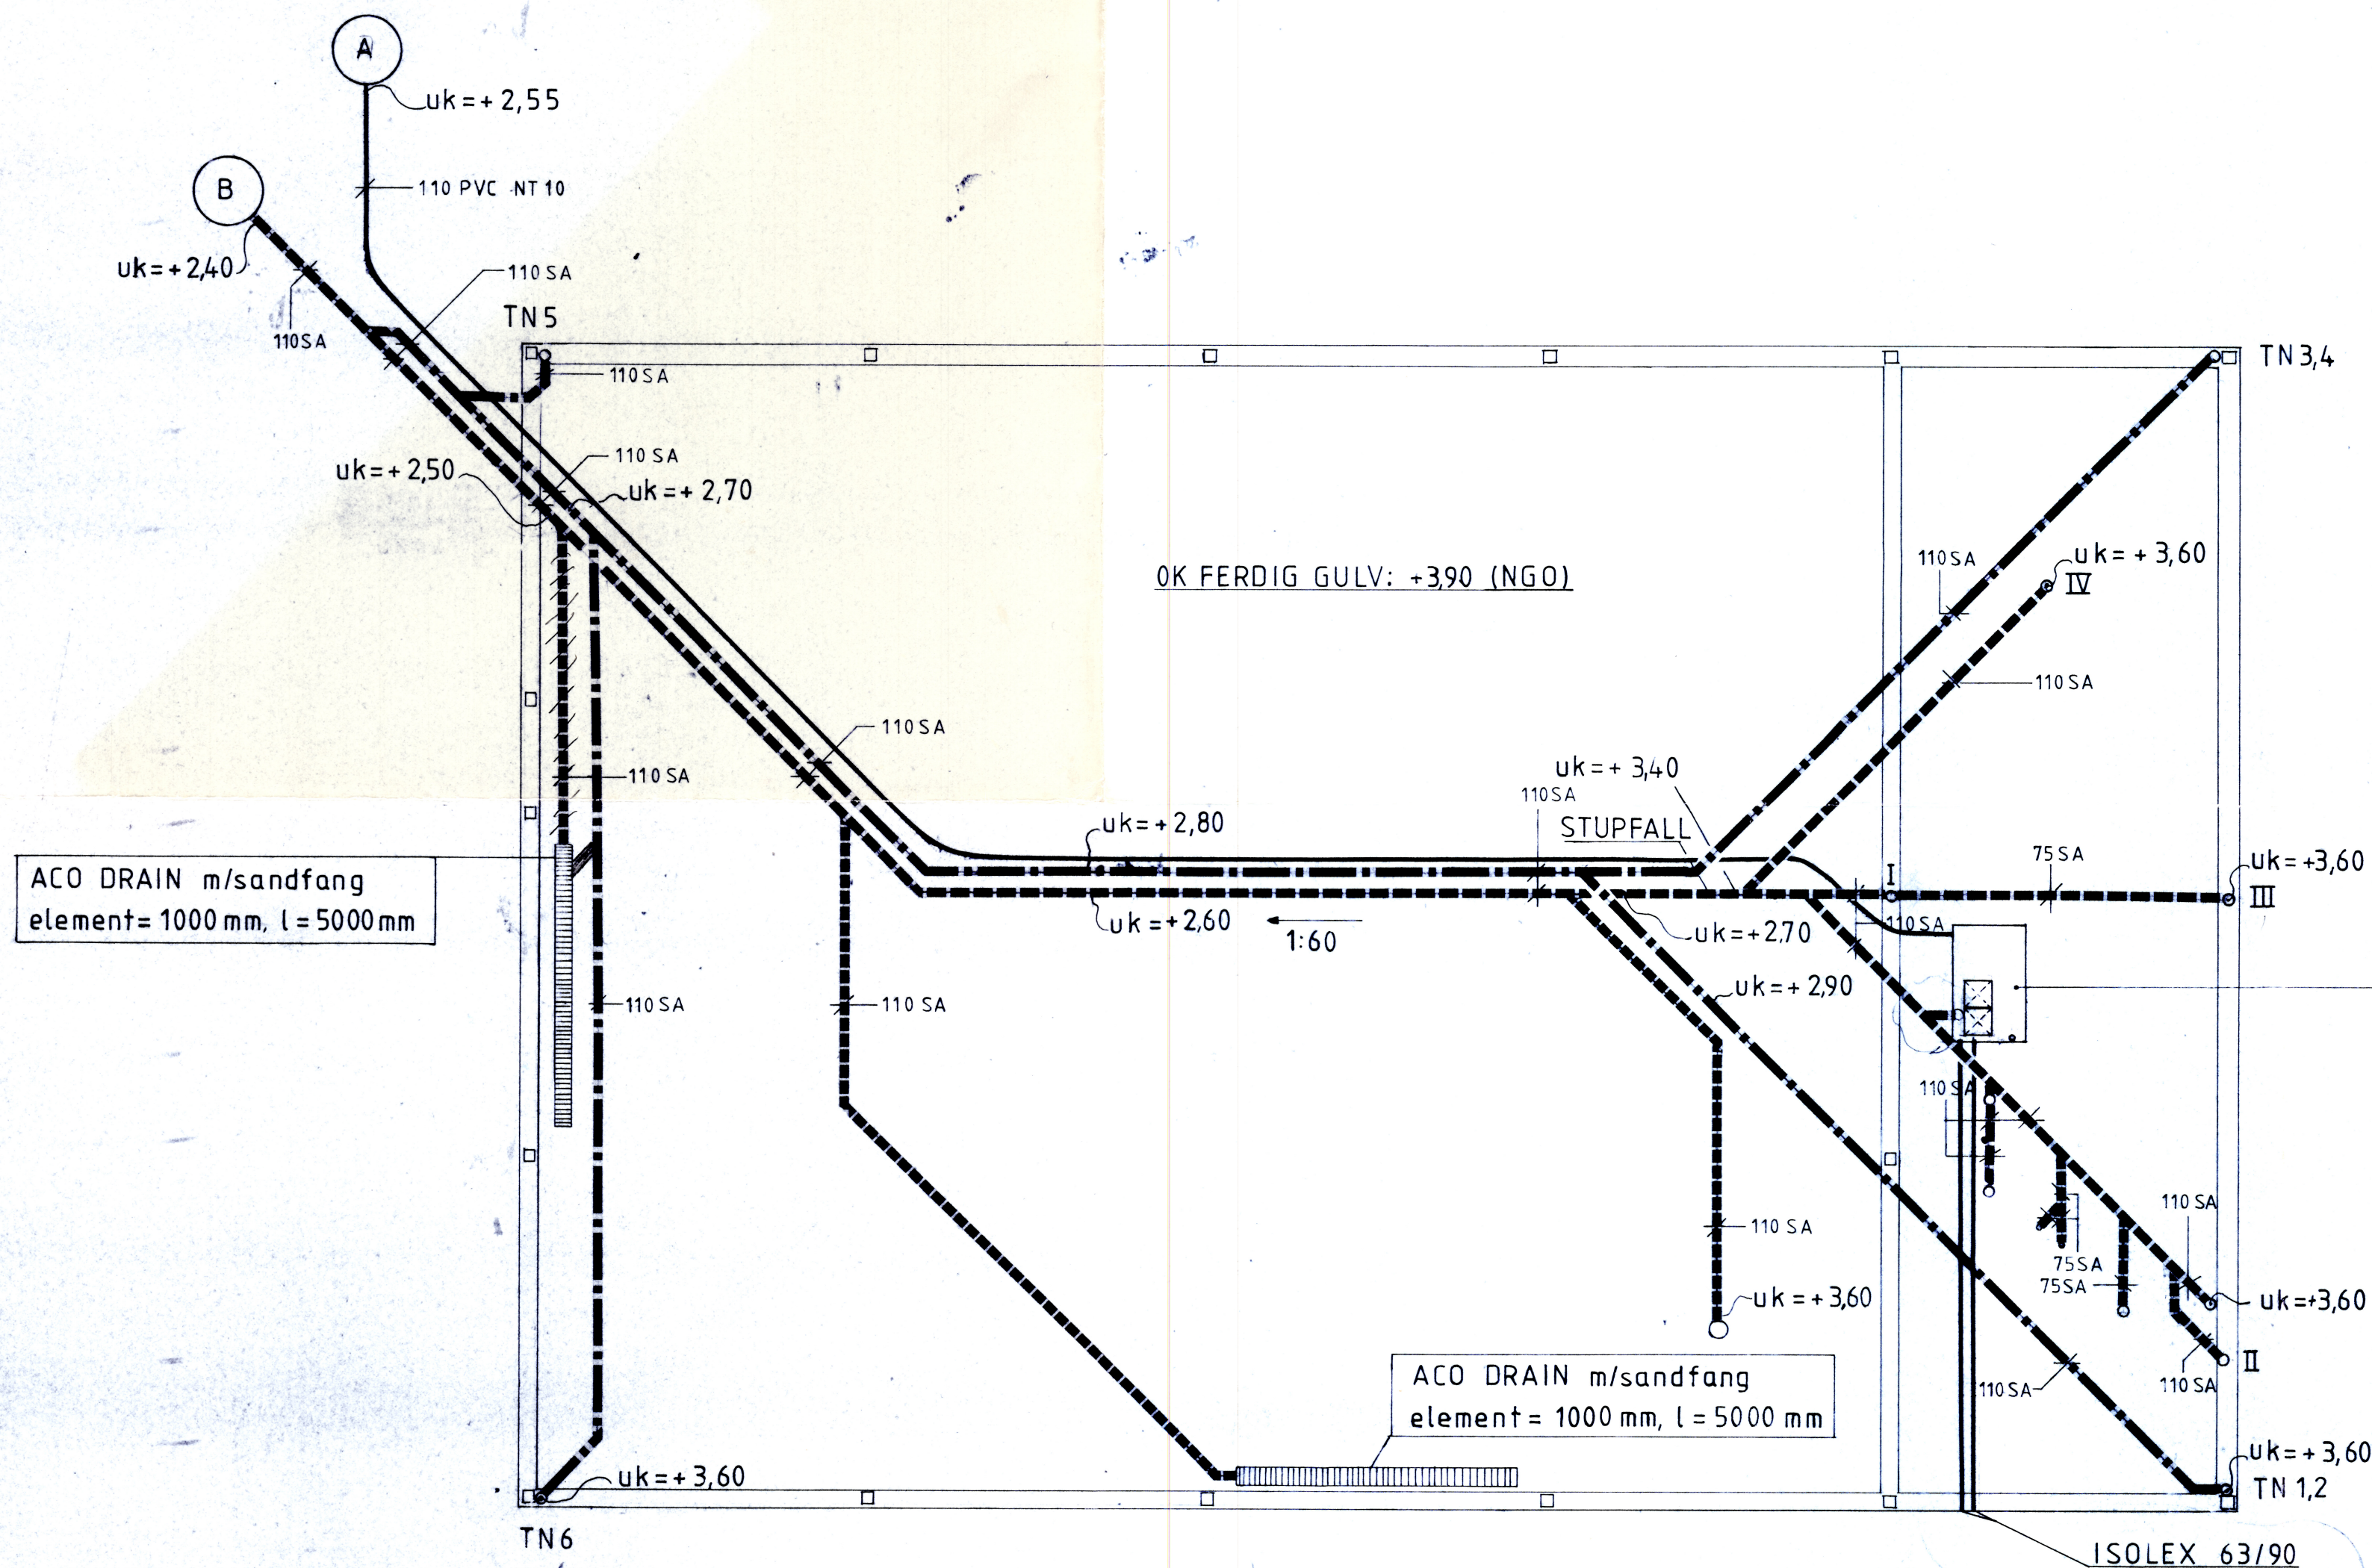

ACO DRAIN føres inn på overvannsledning.
(er inntegnet på kloakksledning)

A		200181		Korr. dim. vannl. til kai, sluk i kum F1		A.S.P.	
REV.	DATO	REVIDERINGEN		GJELDER		SIGN.	
TRAFIKKHAVNELAGER						DATO: 05.11.80	
I VARDØ						SAKSBEHANDLER:	
BUNNLEDNINGER						TEGNER:	
						MÅLESTOKK: 1:100	
						TEGN. NR. 1008-2	
						REV. A	

	SIVILINGENIØR		☐ TROMSØ	POSTBOKS 349	TELEFON (085) * 86 070
	RÅDGIVENDE INGENIØRER I VVS-TEKNIKK		☒ VADSØ	POSTBOKS 50	TELEFON (085) * 51 702
	M.N.I.F.		☐ ALTA	POSTBOKS 137	TELEFON (084) * 34 287
			☐ SORTLAND	POSTBOKS 277	TELEFON (088) * 21 705