



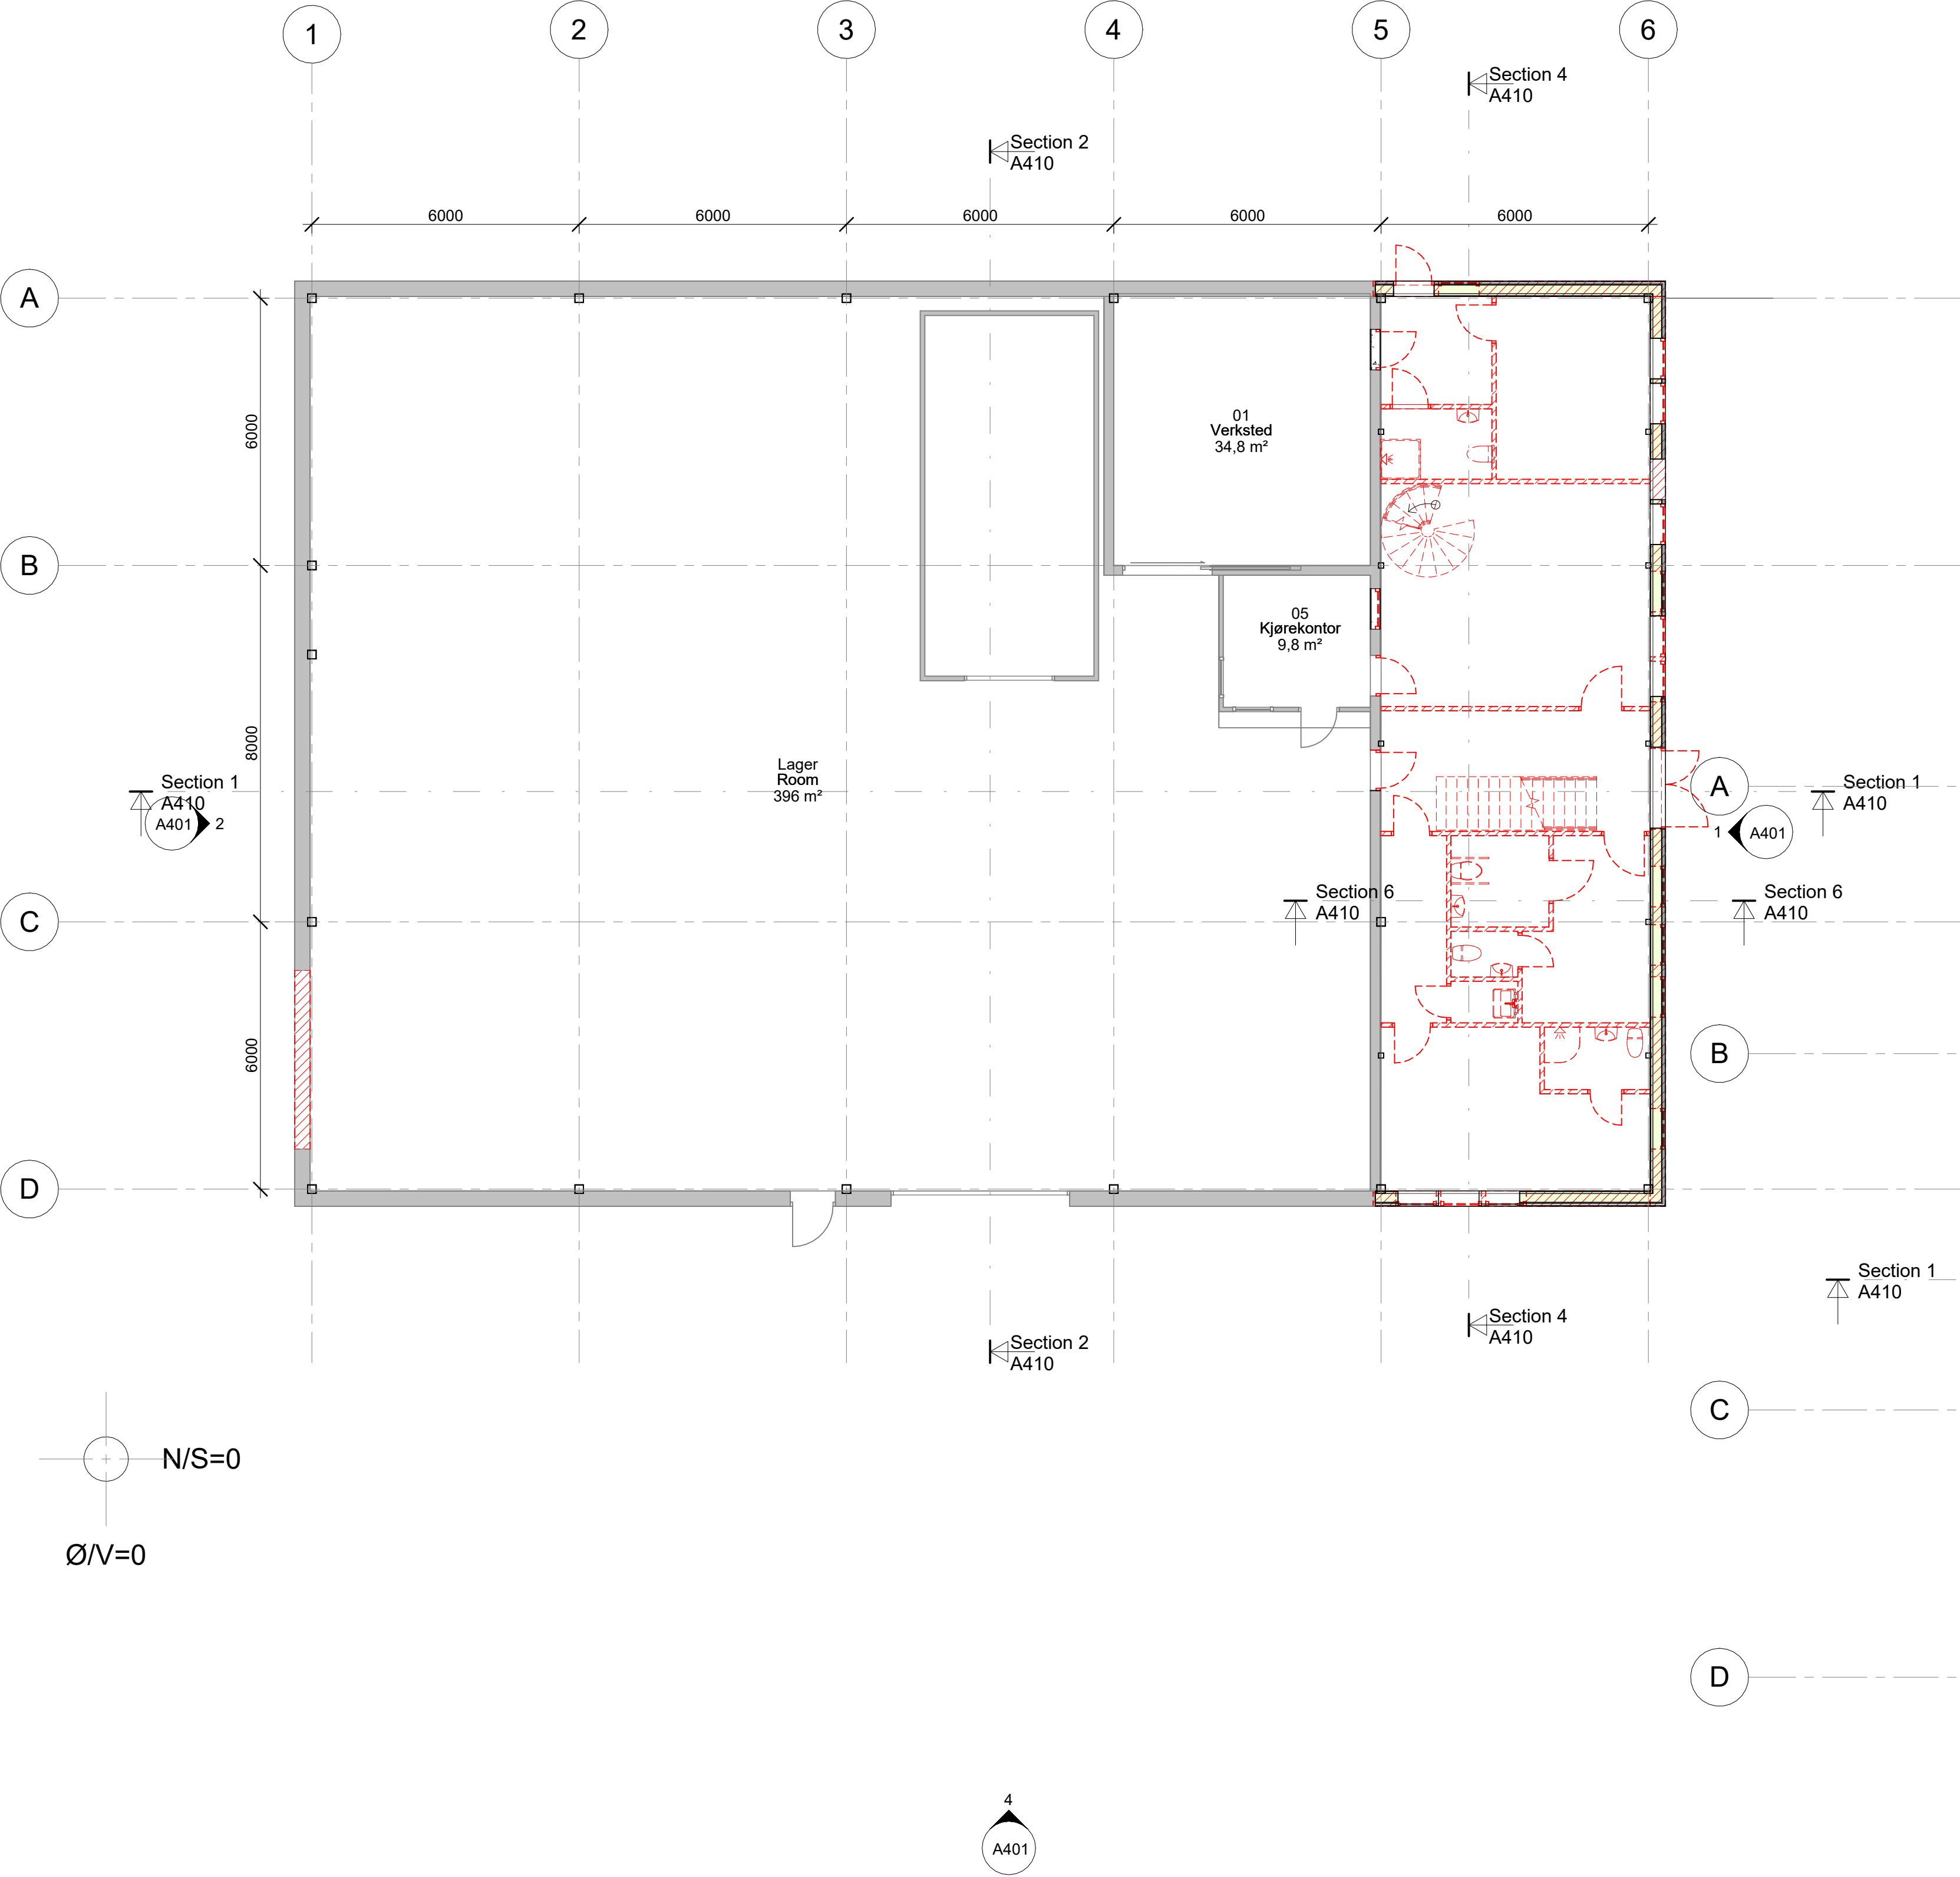

Eks. Et. 1
1 : 100

Eks. Et. 2
1 : 100

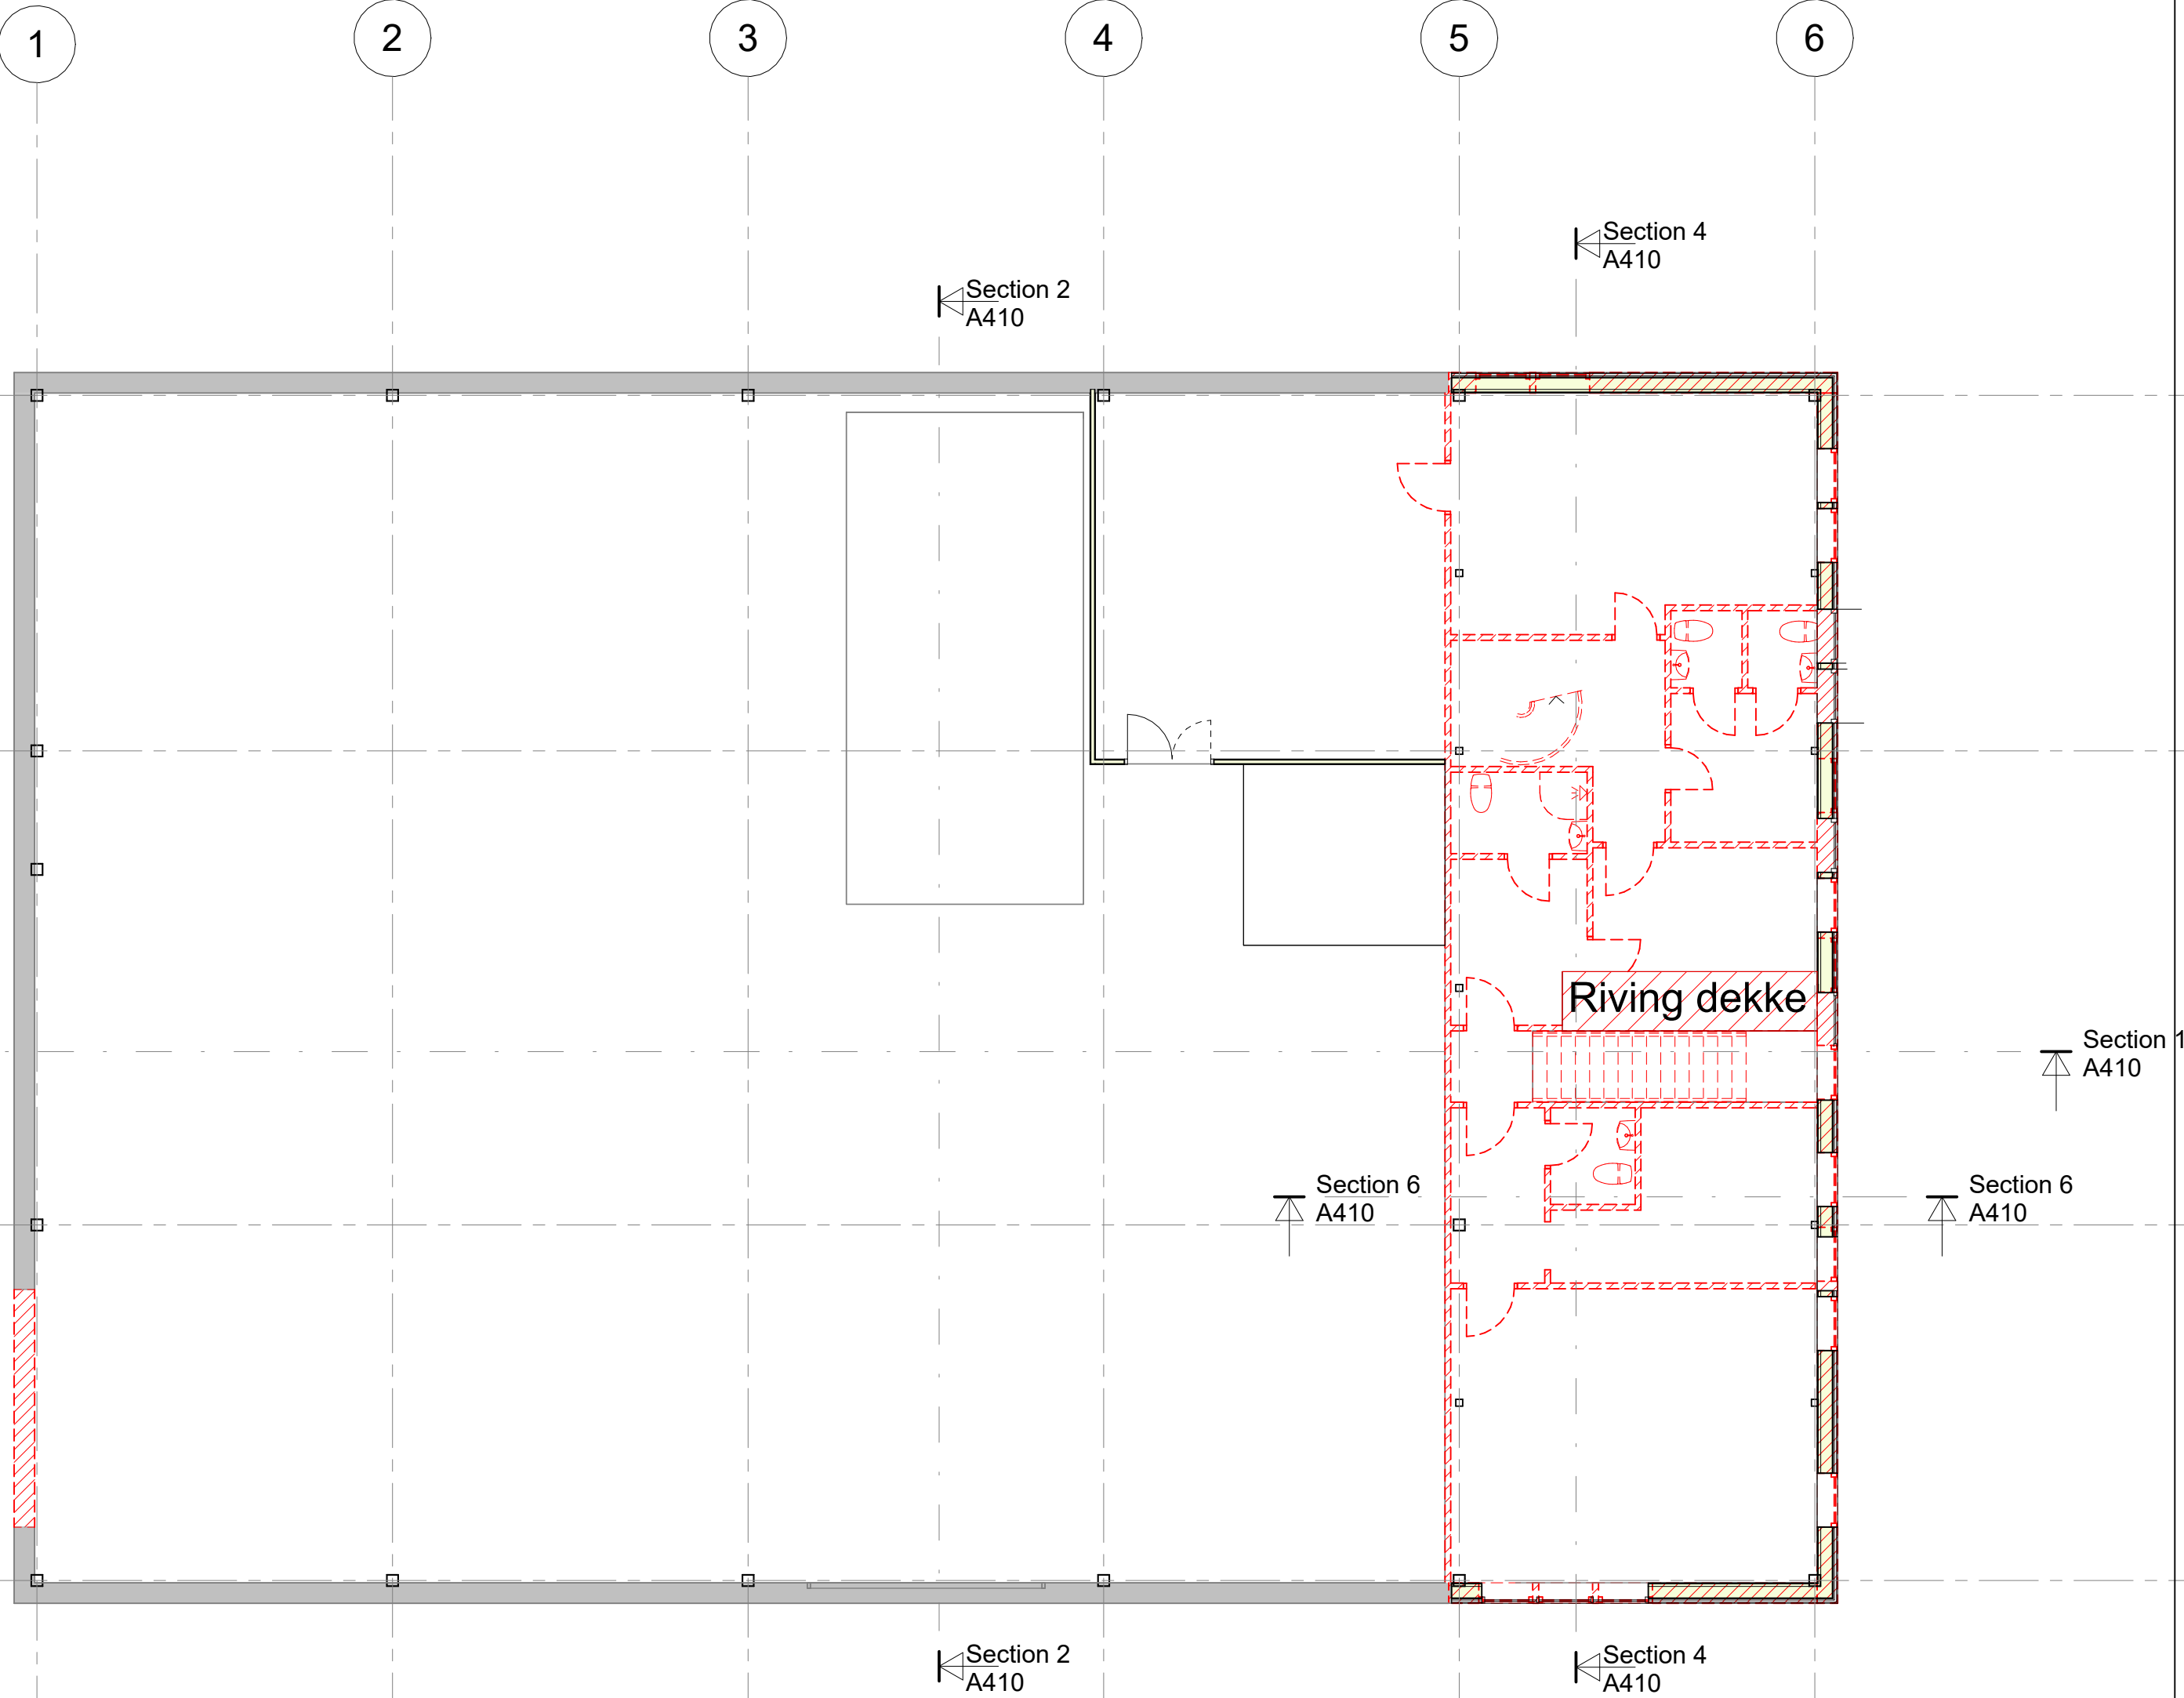

Rev.	Revisjonen gjelder	Utført	Kontr.	Dato
	Vardø Havn	Dato	03.08.26	
	Havnebygg Kaigata 26A	Tegnet	SAH	
		Kontr.	SAH	
	RIVINGSPLANER	Arkstørrelse	Prosjektnr.	2510
	Plan 1. og 2. etasje	Tegningsnr.	A411	Rev.
alphaprojects		Autodesk Revit		
fra idé til verdiskaping				

17.07.2026 09:42:55