


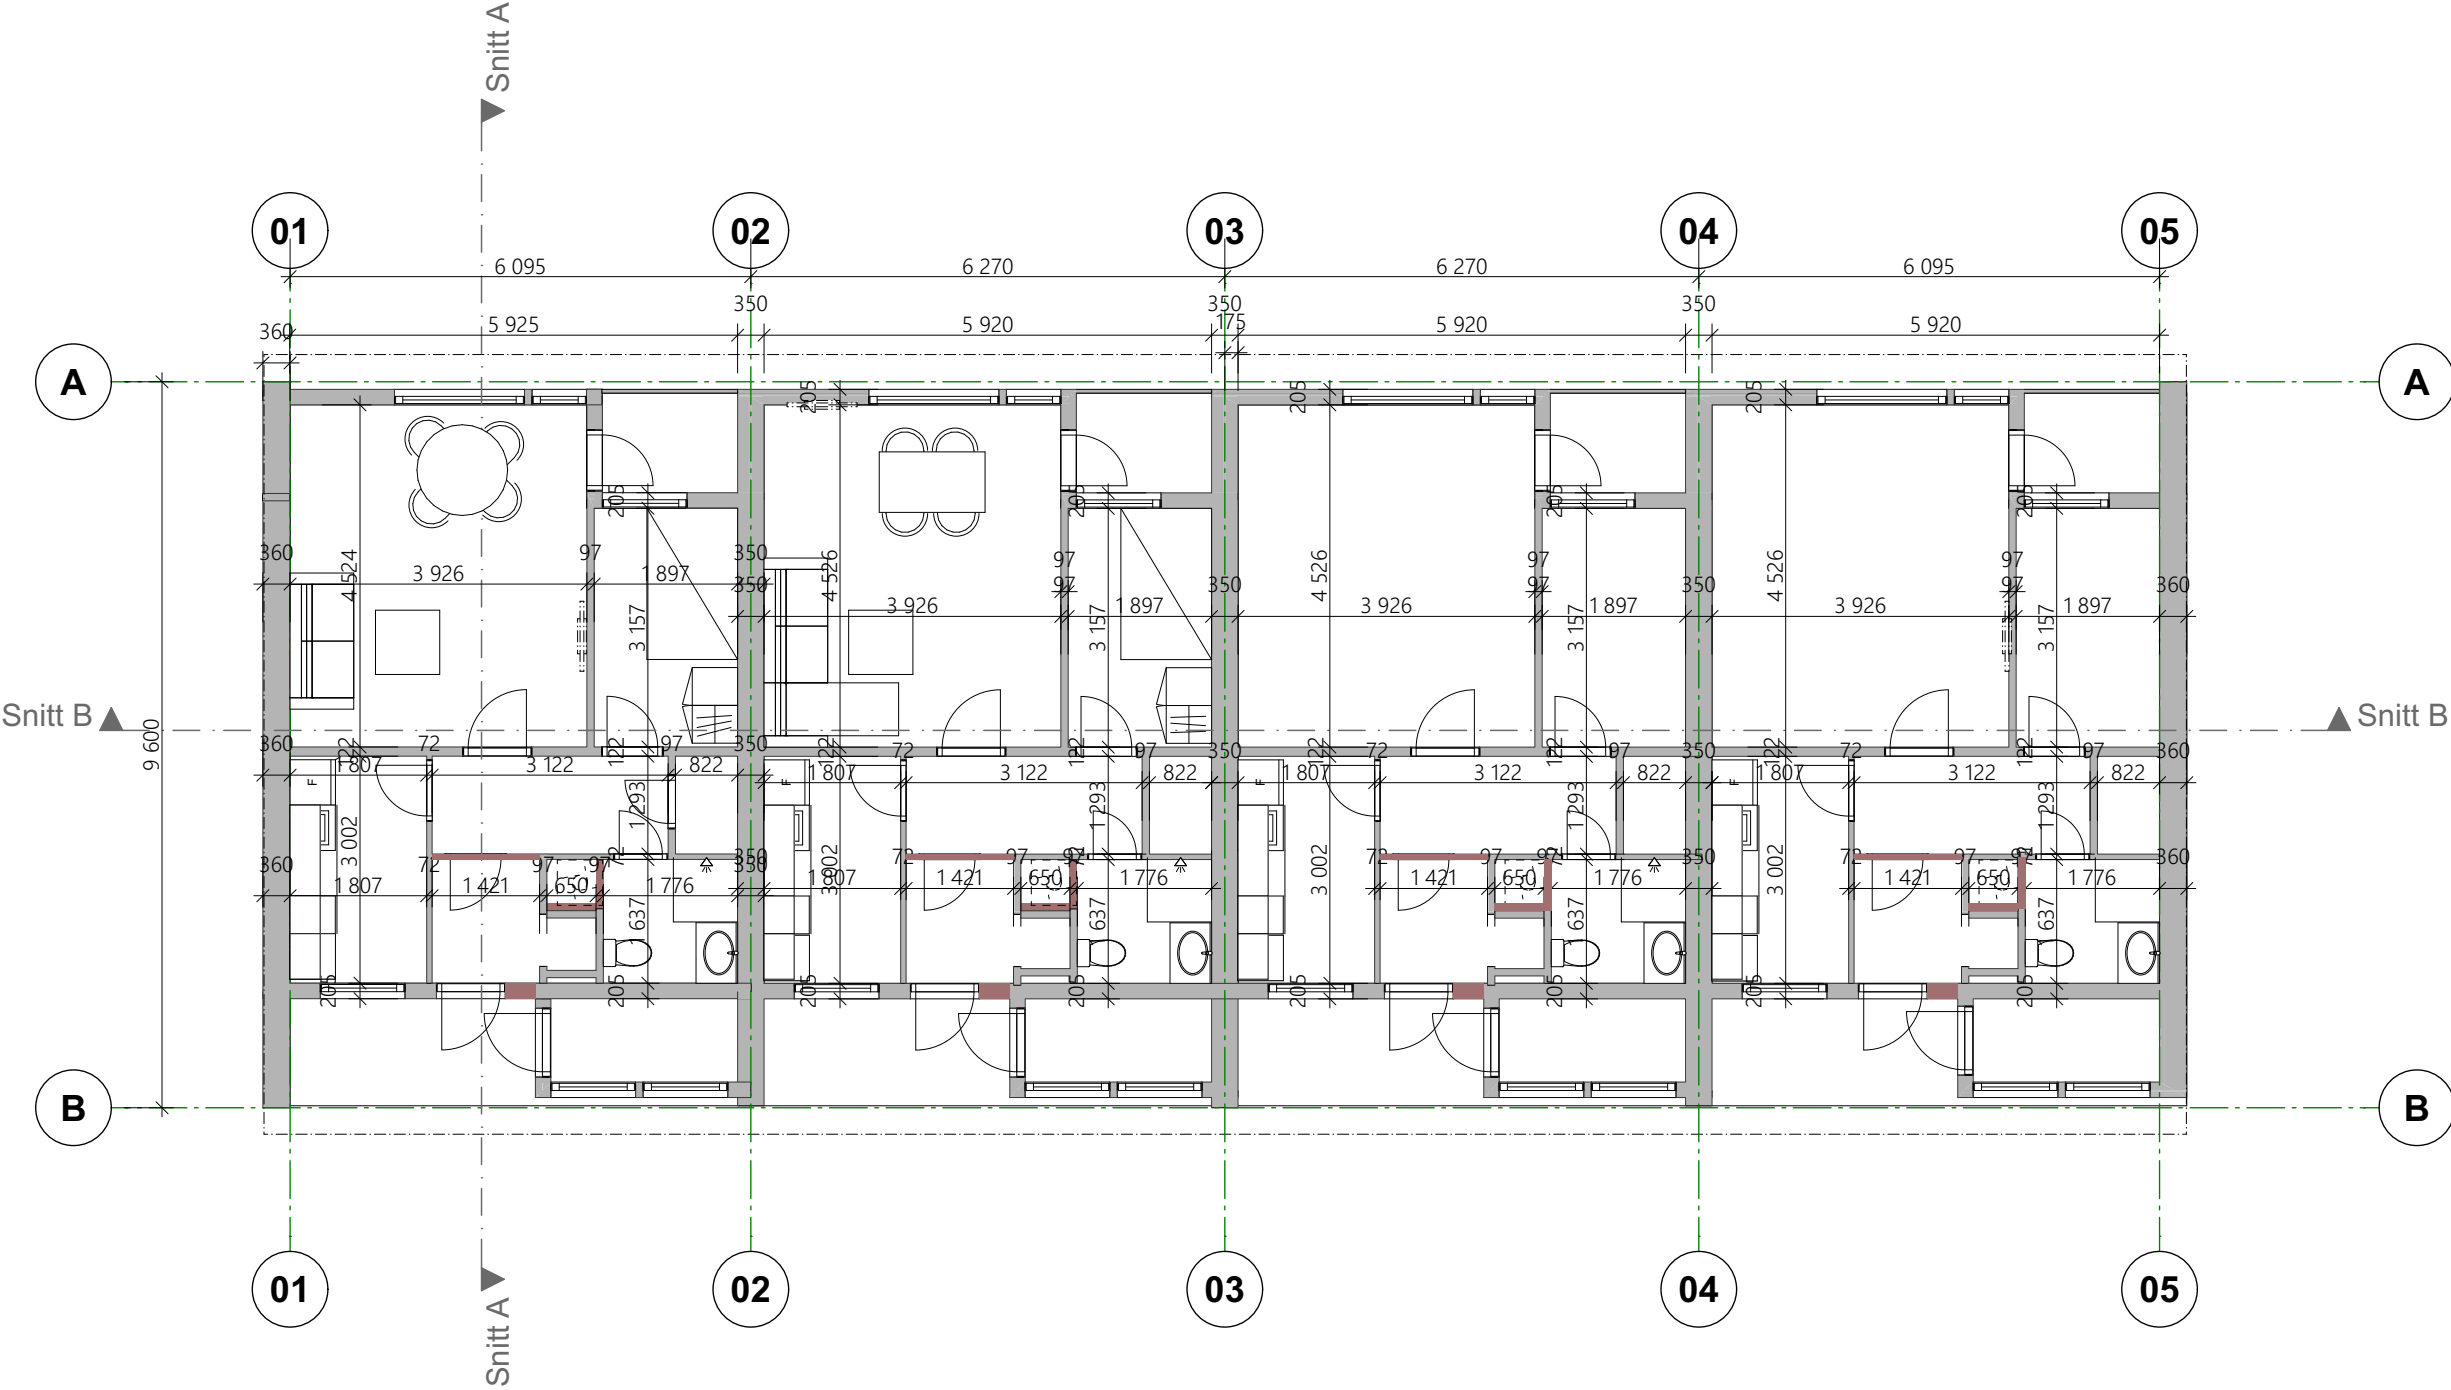

Vegger rives



Sogndal
kommune

Prosjekt: Granliavegen 40-50		Kontroll prosjekt:	
Sign.:		Kontroll:	
Tiltakshaver: Sogndal kommune Gravensteinsgata 17 6856 Sogndal		Gnr./Bnr./Festnr.: 305/11	
Prosjekterende: Sogndal kommune		Dato: Dato oppr.	
Tegning: Plan 1. etasje		Målestokk: 1:100	
Tegningsnr.:		Rev.:	
A20-2			