


Vedlegg C

Tette igjen

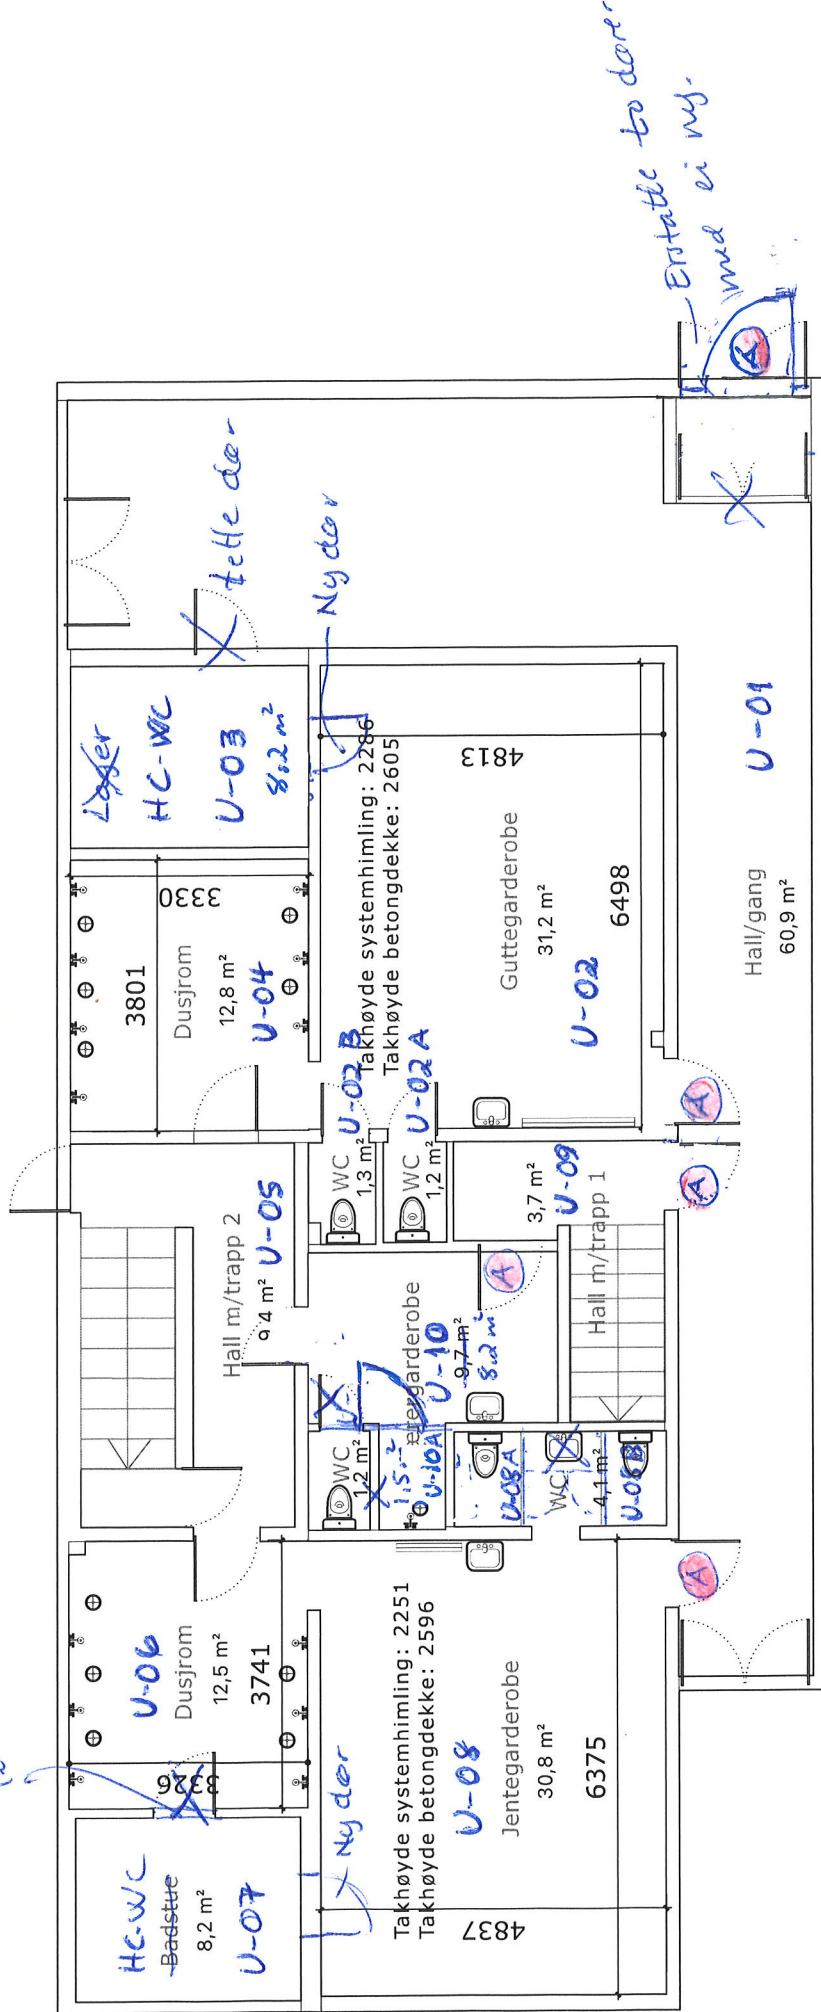

Planskisse Garderobeanlegg

scale: 1:100

A 01