
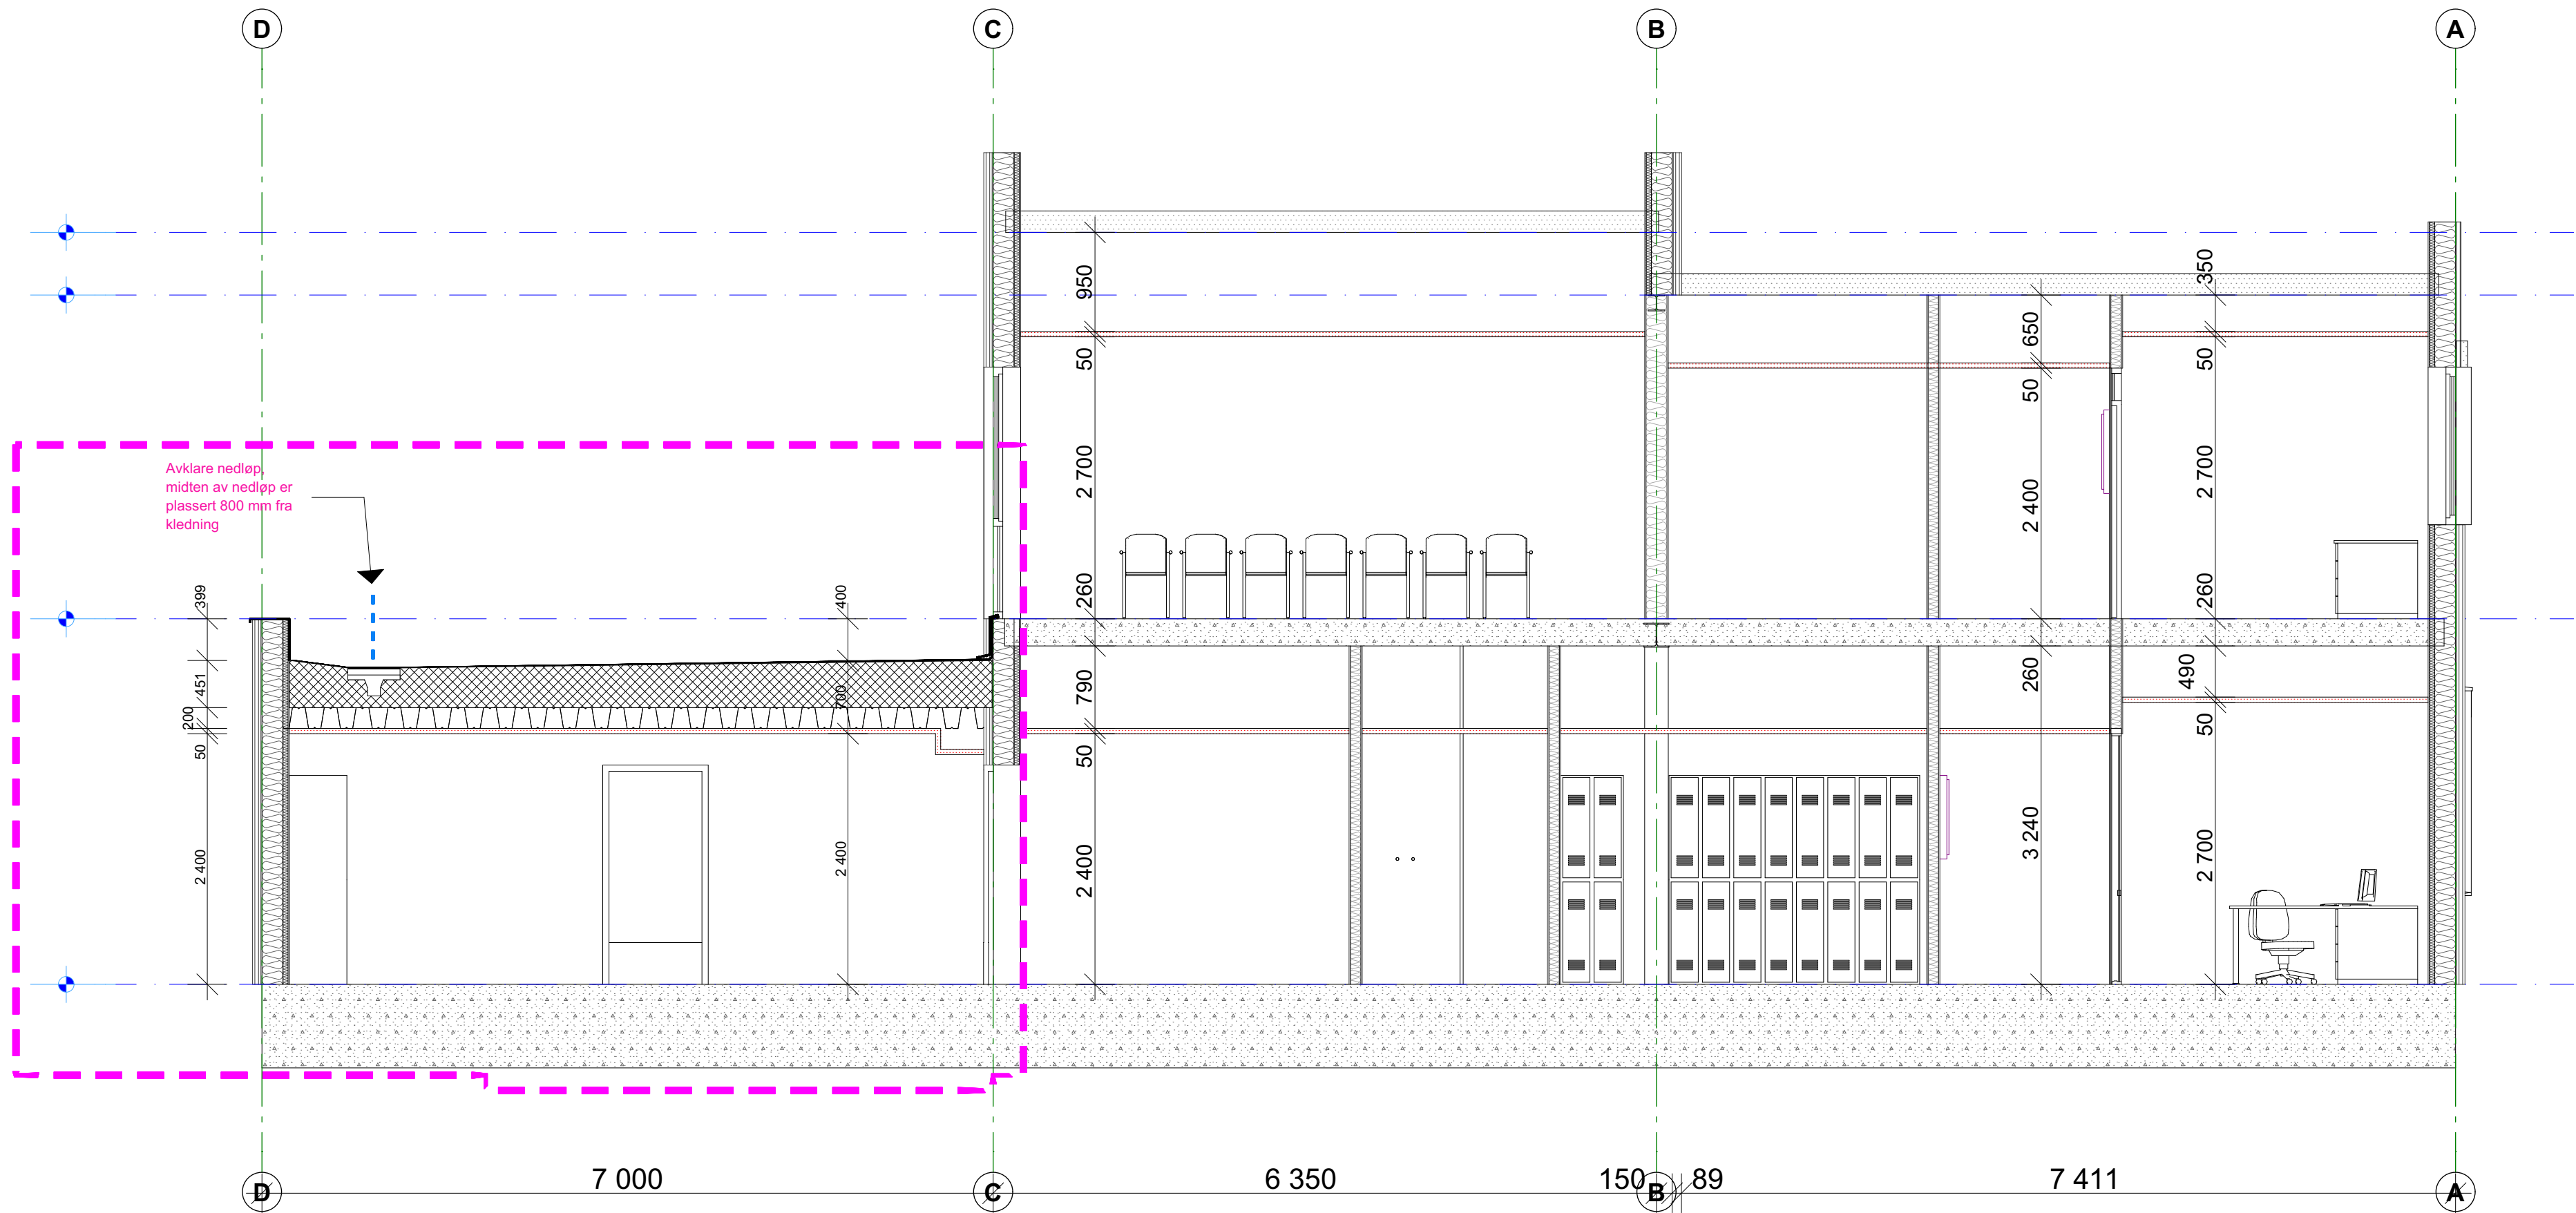


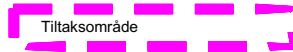

○	ARBEIDSTEGNING
○	ANBUDESTEGNING
●	TEGNING FOR BYGGESØKNAD

NB ! Bygningsmål og utsparinger må kontrollmåles

IRMAT
Garderobetilbygg

Gnr./Bnr.: 43/173

SØR arkitekter AS
Org.nr. 939 658 106
O.H.Holtasgate 29a 3678 Notodden

Sign./ Ktr	Proj.dato: 22.06.2026	REV
MK/tmf	Pr.nr: 26014	
Mål :	1:50	

Indeks - Dato - Revisjon - Sign

sør arkitekter

Snitt E

A30-1