


Tiltaksområde

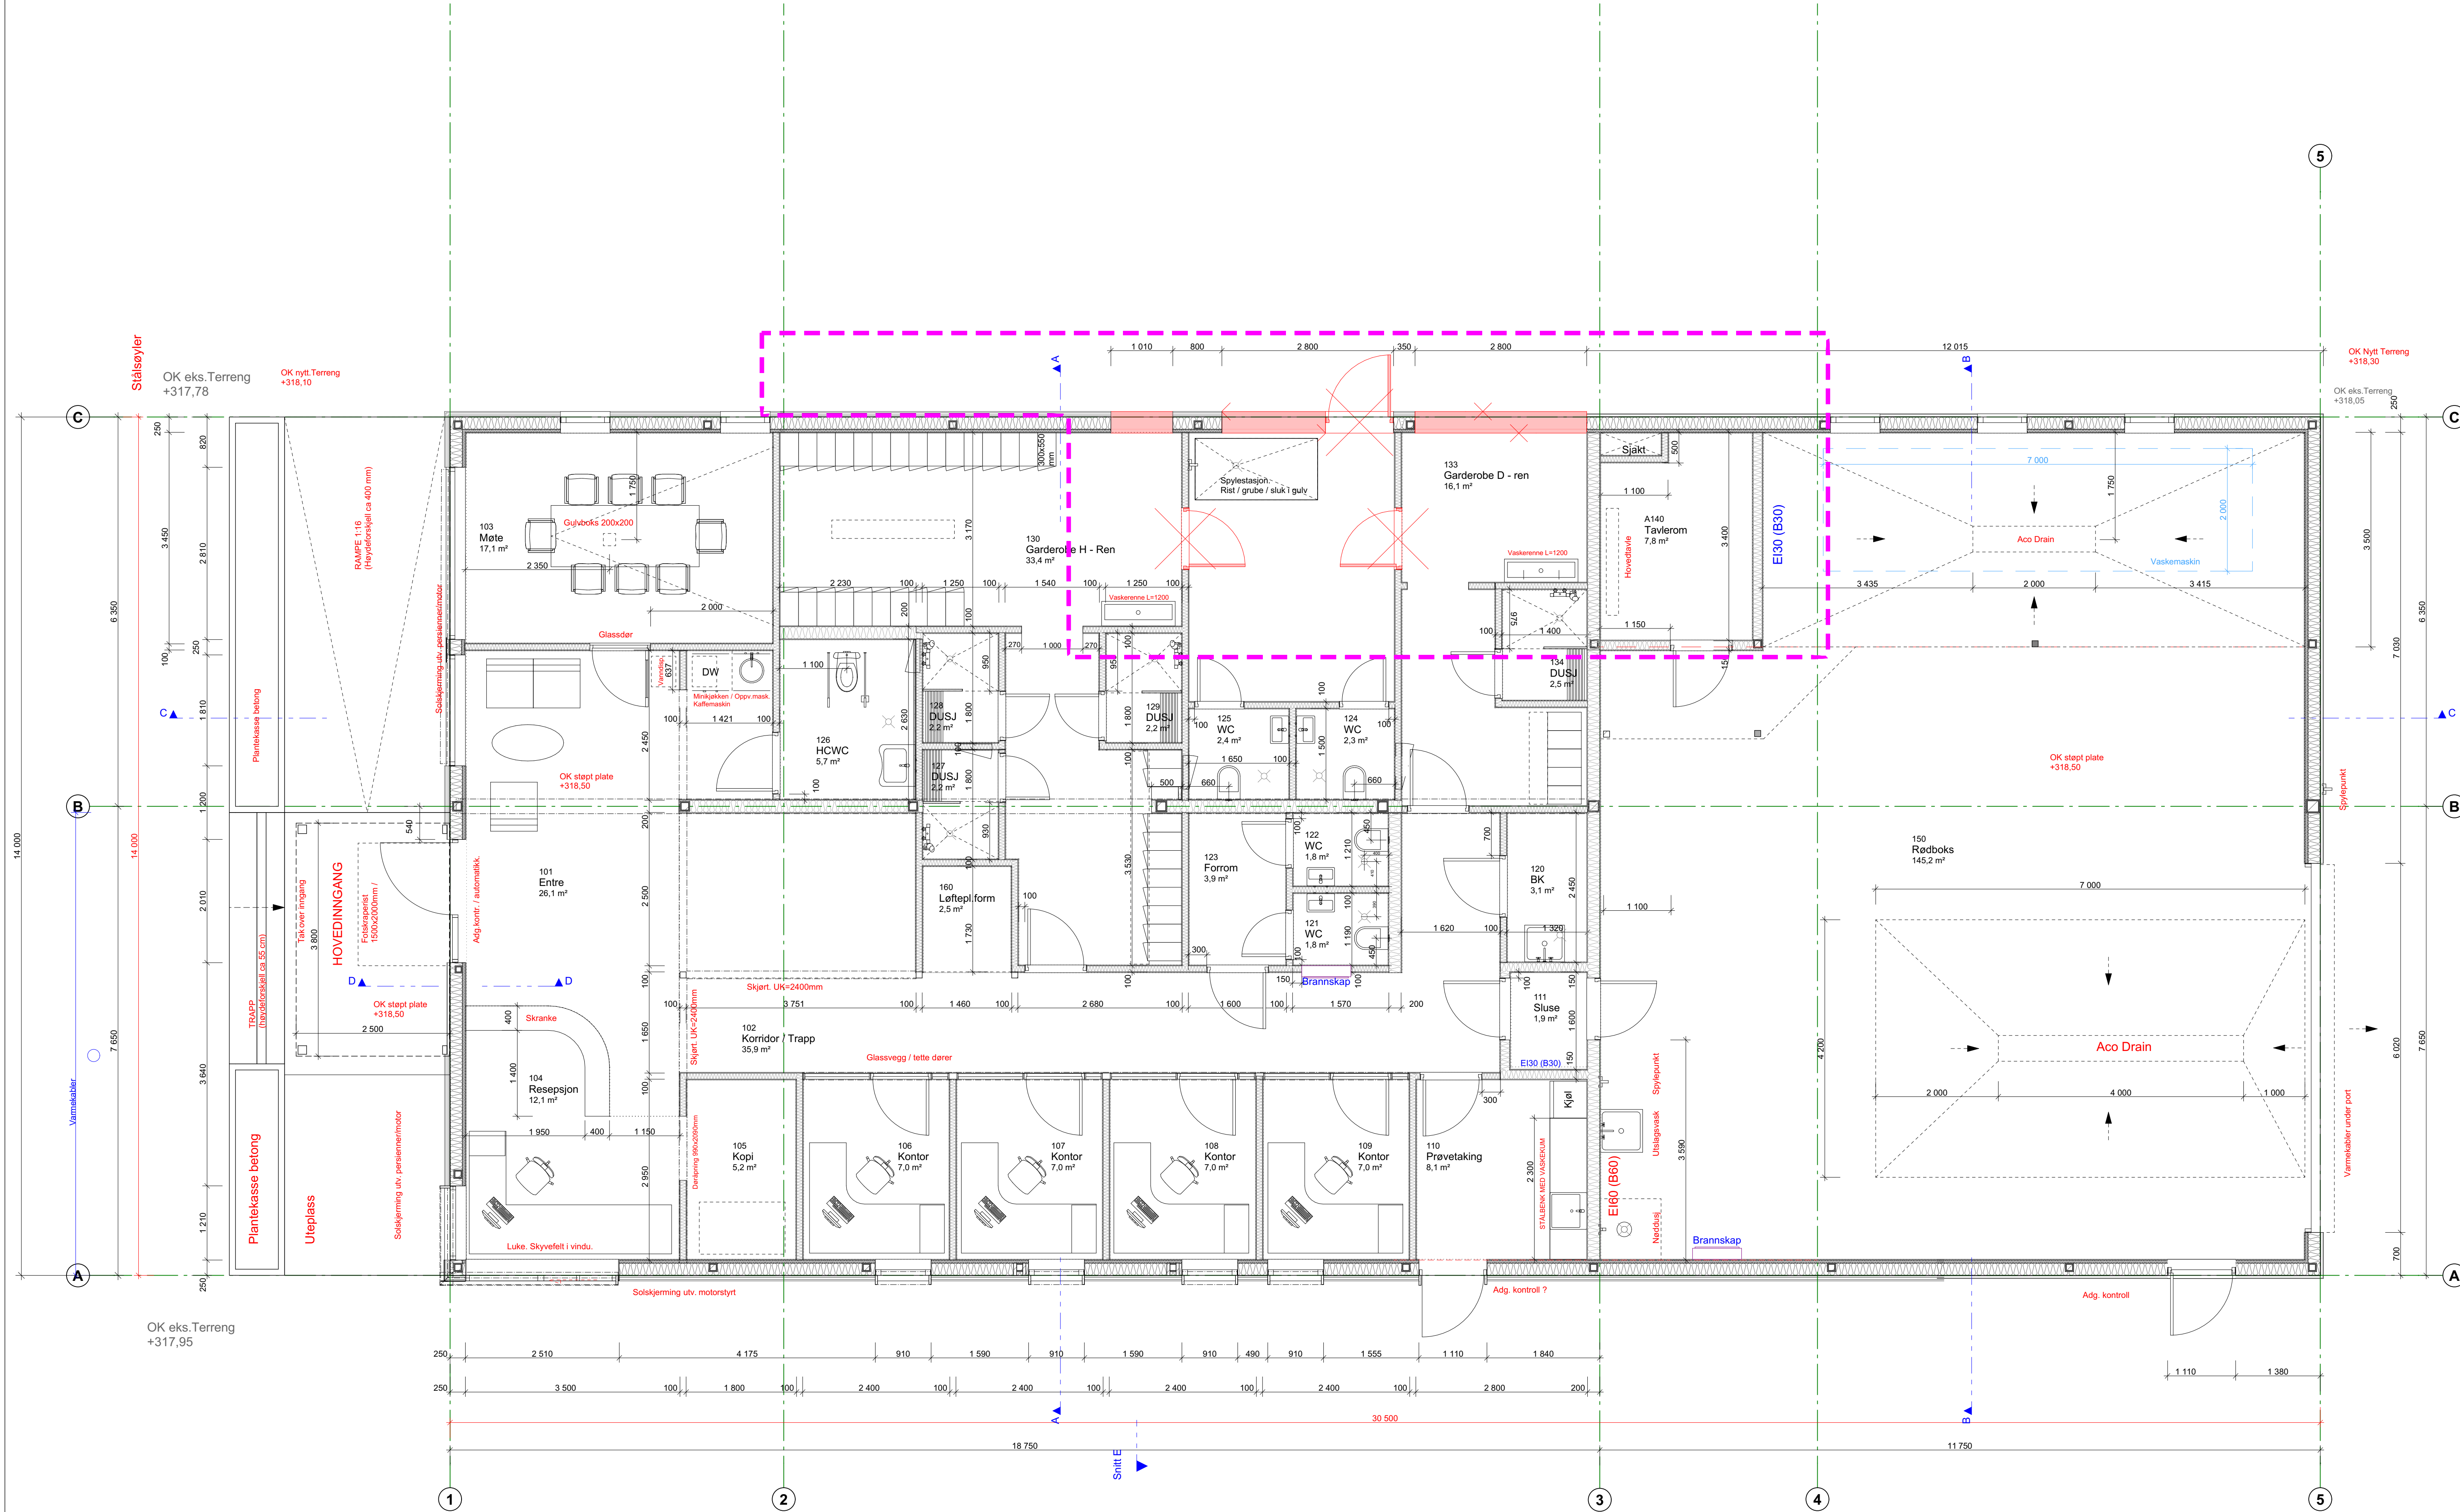

ARBEIDSTEGNING ANBUDESTEGNING TEGNING FOR BYGGESØKNAD		NB ! Bygningsmål og utsparinger må kontrollmåles	IRMAT Garderobetilbygg		Sign./ Klr.	Prosj.dato: 22.06.2026		REV
			Grv./Bnr.: 43/173		MK/trmf	Pr.nr.: 26014		
						Mål : 1:50		
Indeks - Dato - Revisjon - Sign			sør arkitekter		Plan 1. etasje - Riving			AR20-