

Gulvoverflate


- Armstrong DLW
Linoleum marmorette
121-023 oppbrett
- Armstrong DLW
Linoleum marmorette
121-053 oppbrett
- Armstrong DLW
Linoleum marmorette
125-059 oppbrett
- Armstrong DLW Vinyl
favorite PUR 726-086
oppbrett
- Armstrong DLW Vinyl
favorite R10 710-086
sklihemmende med
oppbrett
- Betong
- FagFlis Skifer Grespor
minos night matt
- FagFlis Sklisikker flis
Vittra Porcelain Uni Grey
R10B
- Gerflor Taralay Element
3733 Stockholm
Compact/ Comfort
- Malt betong
rømningsrapp RESCON
nr.33
- Malt betonggulv
RESCON nr.31
- Orona PR1 SC04 Grey
Storm

Gulvtyper mengder Plan 01

Gulvtype	Areal
	109 m²
	3 m²
Armstrong DLW Linoleum marmorette 121-023 oppbrett	224 m²
Armstrong DLW Linoleum marmorette 121-053 oppbrett	277 m²
Armstrong DLW Linoleum marmorette 125-059 oppbrett	679 m²
Armstrong DLW Vinyl favorite PUR 726-086 oppbrett	160 m²
Armstrong DLW Vinyl favorite R10 710-086 sklihemmende med oppbrett	49 m²
Betong	36 m²
FagFlis Skifer Grespor minos night matt	865 m²
FagFlis Sklisikker flis Vittra Porcelain Uni Grey R10B	36 m²
Gerflor Taralay Element 3733 Stockholm Compact/ Comfort	54 m²
Malt betong rømningsrapp RESCON nr.33	83 m²
Malt betonggulv RESCON nr.31	466 m²
Orona PR1 SC04 Grey Storm	24 m²
	3066 m²

Sokkel / gulvlist

- Sokkel i epoksi / maling
- Sokkel i skiferflis
- Gulvlist i tre - hvitmalt

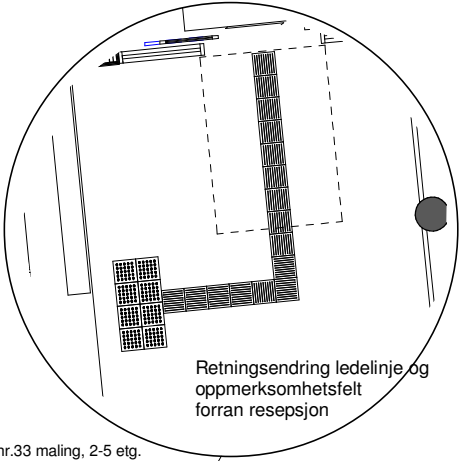


Trapp B2:
Gulvbelegg:
- Rescon mapei epoxy grå nr.33 maling, 2-5 etg.
Kontrastfarge trappene:
- Svart gummi beleg
Taktil merking:
- Svart gummi beleg
- Taktilt merket farefelt foran øverste trappetrinn og et oppmerksomhetsfelt foran og inntil nederste trinn i hele trappens bredde med luminanskontrast 0,8 i forhold til bakgrunnsfarge.

Trapp D1:
Gulvbelegg:
- Rescon mapei epoxy grå nr.33 maling, 2-5 etg.
Kontrastfarge trappene:
- Svart gummi beleg
Taktil merking:
- Svart gummi beleg
- Taktilt merket farefelt foran øverste trappetrinn og et oppmerksomhetsfelt foran og inntil nederste trinn i hele trappens bredde med luminanskontrast 0,8 i forhold til bakgrunnsfarge.

Trapp E2:
Gulvbelegg:
- Rescon mapei epoxy grå nr.33 maling, 2-5 etg.
Kontrastfarge trappene:
- Svart gummi beleg
Taktil merking:
- Svart gummi beleg
- Taktilt merket farefelt foran øverste trappetrinn og et oppmerksomhetsfelt foran og inntil nederste trinn i hele trappens bredde med luminanskontrast 0,8 i forhold til bakgrunnsfarge.

Trapp A0:
Gulvbelegg:
- Rescon mapei epoxy grå nr.33 maling, 2-5 etg.
Kontrastfarge trappene:
- Svart gummi beleg
Taktil merking:
- Svart gummi beleg
- Taktilt merket farefelt foran øverste trappetrinn og et oppmerksomhetsfelt foran og inntil nederste trinn i hele trappens bredde med luminanskontrast 0,8 i forhold til bakgrunnsfarge.

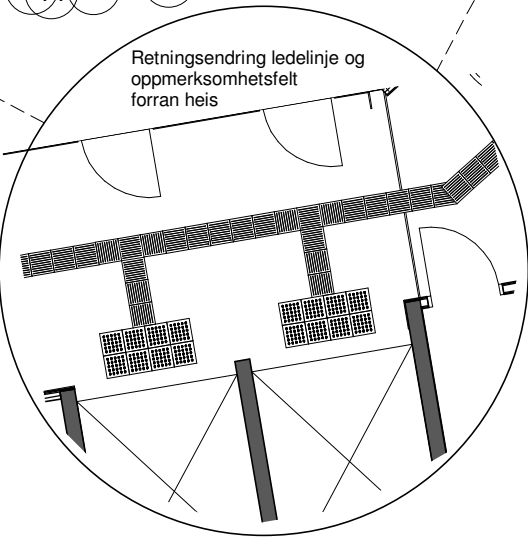

Trapp B1:
Gulvbelegg:
- Skifer Grespor minos night matt 2-5 etg.
Kontrastfarge trappene:
- Skifer Grespor minos night
Taktil merking:
- Rustfrie stålknotter
- Taktilt merket farefelt foran øverste trappetrinn og et oppmerksomhetsfelt foran og inntil nederste trinn i hele trappens bredde med luminanskontrast 0,8 i forhold til bakgrunnsfarge.

Trapp E1:
Gulvbelegg:
- Skifer Grespor minos night matt 2-5 etg.
Kontrastfarge trappene:
- Skifer Grespor minos night
Taktil merking:
- Rustfrie stålknotter
- Taktilt merket farefelt foran øverste trappetrinn og et oppmerksomhetsfelt foran og inntil nederste trinn i hele trappens bredde med luminanskontrast 0,8 i forhold til bakgrunnsfarge.

Trapp F0:
Gulvbelegg:
- Rescon mapei epoxy grå nr.33 maling, 2-5 etg.
Kontrastfarge trappene:
- Svart gummi beleg
Taktil merking:
- Svart gummi beleg
- Taktilt merket farefelt foran øverste trappetrinn og et oppmerksomhetsfelt foran og inntil nederste trinn i hele trappens bredde med luminanskontrast 0,8 i forhold til bakgrunnsfarge.

Tegningsnr.
A_00_31_01_001

Forklaring romnummer:
20.09.A0.100
Løpenummer
Etasje (0-5)
Del av bygg
Romtype
Avdeling

RF - Alle gulver;
Relativt Fuktighetsnivå i betong og påstøp må være;
- > grenseverdier oppgitt i Byggeforskriften (474.533).
- > grenseverdier oppgitt av beleggsleverandør.

NB! Retning flis skal som prinsipp forhold seg til retning fasade eller korridor.

2016-12-01	CAB	KUB	SOM BYGGET	5	
2016-05-24	CAB	CJ	Prinsipper ledelinjer	4	
2016-02-03	VSH	KEF	Justeringer etter kommentarer fra GMB	3	
2015-10-26	VSH	ABI	Arbeidstegning	2	
2015-02-16	KEF	KEF	Oppdatert etter møte med SYE / GMB 13.02.15	1	

Dato	EK	SK	Rev. Beskrivelse	Rev	St
------	----	----	------------------	-----	----

BACKE
STOR-OSLO

C.F. Møller

Byggherre ARK RIX LARK	Backe Prosjekt C.F. Møller Norge AS	Tlf. +47 23 39 23 23 Tlf. +47 24 13 34 00 Tlf. +47 00 00 00 00 Tlf. +47 00 00 00 00
---------------------------------	--	--

Prosjekt Henrik Sørensensvei - Sykehjem	Målestokk / Format 1:500 /A3	
Fase Arbeidstegning	Opprettet dato 2015-01-13	
Tekst Gulvplan 01	Disiplin ARK	
Tegningsnr. A_00_31_01_001	Revisjon 5	Status

Gulvoverflate

- Armstrong DLW Linoleum marmorette 121-053 oppbrett
- Armstrong DLW Linoleum marmorette 121-070 oppbrett
- Armstrong DLW Linoleum marmorette 125-059 oppbrett
- Armstrong DLW Vinyl favorite PUR 726-086 oppbrett
- FagFlis Skifer Grespor minos night matt
- Malt betong rømningsstrapp RESCON nr.33
- Malt betonggulv RESCON nr.31
- Orona PR1 SC04 Grey Storm
- Part AB
- Ubehandlet betong

— Ledelinjer

Gulvtyper mengder Plan 02

Gulvtype	Areal
	110 m ²
Armstrong DLW Linoleum marmorette 121-053 oppbrett	52 m ²
Armstrong DLW Linoleum marmorette 121-070 oppbrett	1992 m ²
Armstrong DLW Linoleum marmorette 125-059 oppbrett	80 m ²
Armstrong DLW Vinyl favorite PUR 726-086 oppbrett	48 m ²
FagFlis Skifer Grespor minos night matt	261 m ²
Malt betong rømningsstrapp RESCON nr.33	88 m ²
Malt betonggulv RESCON nr.31	23 m ²
Orona PR1 SC04 Grey Storm	24 m ²
Part AB	260 m ²
Ubehandlet betong	141 m ²
	3079 m ²

Sokkel / gulvlist




- Sokkel i epoksi / maling
- Sokkel i skiferflis
- Gulvlist i tre - hvitmalt

Trapp B2:
Gulvbelegg:
- Rescon mapei epoxy grå nr.33 maling, 2-5 etg.
Kontrastfarge trappene:
- Svart gummi belegg
Taktil merking:
- Svart gummi belegg
- Taktilt merket farefelt foran øverste trappetrinn og et oppmerksomhetsfelt foran og inntil nederste trinn i hele trappens bredde med luminanskontrast 0,8 i forhold til bakgrunnsfarge.

Trapp D1:
Gulvbelegg:
- Rescon mapei epoxy grå nr.33 maling, 2-5 etg.
Kontrastfarge trappene:
- Svart gummi belegg
Taktil merking:
- Svart gummi belegg
- Taktilt merket farefelt foran øverste trappetrinn og et oppmerksomhetsfelt foran og inntil nederste trinn i hele trappens bredde med luminanskontrast 0,8 i forhold til bakgrunnsfarge.

Trapp E2:
Gulvbelegg:
- Rescon mapei epoxy grå nr.33 maling, 2-5 etg.
Kontrastfarge trappene:
- Svart gummi belegg
Taktil merking:
- Svart gummi belegg
- Taktilt merket farefelt foran øverste trappetrinn og et oppmerksomhetsfelt foran og inntil nederste trinn i hele trappens bredde med luminanskontrast 0,8 i forhold til bakgrunnsfarge.

Trapp A0:
Gulvbelegg:
- Rescon mapei epoxy grå nr.33 maling, 2-5 etg.
Kontrastfarge trappene:
- Svart gummi belegg
Taktil merking:
- Svart gummi belegg
- Taktilt merket farefelt foran øverste trappetrinn og et oppmerksomhetsfelt foran og inntil nederste trinn i hele trappens bredde med luminanskontrast 0,8 i forhold til bakgrunnsfarge.

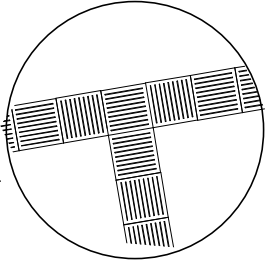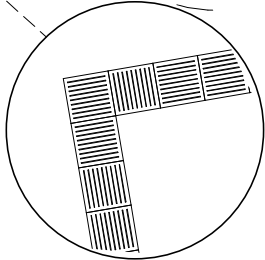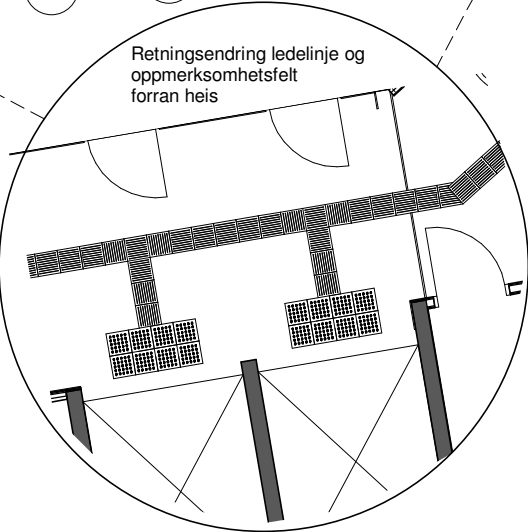

Trapp B1:
Gulvbelegg:
-Skifer Grespor minos night matt 2-5 etg.
Kontrastflis trappene:
-Skifer Grespor minos night
Taktil merking:
- Rustfrie stålknotter
- Taktilt merket farefelt foran øverste trappetrinn og et oppmerksomhetsfelt foran og inntil nederste trinn i hele trappens bredde med luminanskontrast 0,8 i forhold til bakgrunnsfarge.

Trapp F0:
Gulvbelegg:
- Rescon mapei epoxy grå nr.33 maling, 2-5 etg.
Kontrastfarge trappene:
- Svart gummi belegg
Taktil merking:
- Svart gummi belegg
- Taktilt merket farefelt foran øverste trappetrinn og et oppmerksomhetsfelt foran og inntil nederste trinn i hele trappens bredde med luminanskontrast 0,8 i forhold til bakgrunnsfarge.

Trapp E1:
Gulvbelegg:
-Skifer Grespor minos night matt 2-5 etg.
Kontrastflis trappene:
-Skifer Grespor minos night
Taktil merking:
- Rustfrie stålknotter
- Taktilt merket farefelt foran øverste trappetrinn og et oppmerksomhetsfelt foran og inntil nederste trinn i hele trappens bredde med luminanskontrast 0,8 i forhold til bakgrunnsfarge.

Tegningsnr.
A_00_31_02_001

Forklaring romnummer:
20.09.A0.100

- Løpenummer
- Etasje (0-5)
- Del av bygg
- Romtype
- Avdeling

RF - Alle gulver;
Relativt Fuktighetsnivå i betong og påstøp må være;
- > grenseverdier oppgitt i Bygghorsserien (474.533).
- > grenseverdier oppgitt av beleggsliverandør.

NB! Retning flis skal som prinsipp forhold seg til retning fasade eller korridor.

2016-12-01	CAB	KUB	SOM BYGGET	5	
2016-05-24	CAB	CJ	Prinsipper ledelinjer	4	
2016-02-03	VSH	KEF	Justeringer etter kommentarer fra GMB	3	
2015-10-26	VSH	ABI	Arbeidstegning	2	
2015-02-16	KEF	KEF	Oppdatert etter møte med SYE / GMB 13.02.15	1	
Dato	EK	SK	Rev. Beskrivelse	Rev	St

BACKE
STOR-OSLO

C.F. Møller

Byggherre
ARK
RIX
LARK

Backe Prosjekt
C.F. Møller Norge AS

Tlf. +47 23 39 23 23
Tlf. +47 24 13 34 00
Tlf. +47 00 00 00 00
Tlf. +47 00 00 00 00

Prosjekt
Henrik Sørensensvei - Sykehjem

Målestokk / Format
1:500 /A3

Fase
Arbeidstegning

Opprettet dato
2015-01-13

Tekst
Gulvplan 02

Disiplin
ARK

Tegningsnr.
A_00_31_02_001

Revisjon
5

Status

Gulvoverflate

- Armstrong DLW Linoleum marmorette 121-053 oppbrett
- Armstrong DLW Linoleum marmorette 121-070 oppbrett
- Armstrong DLW Linoleum marmorette 125-059 oppbrett
- Armstrong DLW Vinyl favorite PUR 726-086 oppbrett
- FagFlis Skiær Grespor minos night matt
- Malt betong rømningstrapp RESCON nr.33
- Malt betonggulv RESCON nr.31
- Orona PR1 SC04 Grey Storm
- Part AB
- Ubehandlet betong Ledelinjer

Gulvtyper mengder Plan 03

Gulvtype	Areal
	3080 m²

Trapp E2:
Gulvbelegg:
- Rescon mapei epoxy grå nr.33 maling, 2-5 etg.
Kontrasfarge trappene:
- Svart gummi belegg
Taktil merking:
- Svart gummi belegg
- Taktilt merket farefelt foran øverste trappetrinn og et oppmerksomhetsfelt foran og inntil nederste trinn i hele trappens bredde med luminanskontrast 0,8 i forhold til bakgrunnsfarge.

Trapp D1:
Gulvbelegg:
- Rescon mapei epoxy grå nr.33 maling, 2-5 etg.
Kontrasfarge trappene:
- Svart gummi belegg
Taktil merking:
- Svart gummi belegg
- Taktilt merket farefelt foran øverste trappetrinn og et oppmerksomhetsfelt foran og inntil nederste trinn i hele trappens bredde med luminanskontrast 0,8 i forhold til bakgrunnsfarge.


Sokkel / gulvlist

- Sokkel i epoksi / maling
- Sokkel i skiferflis
- Gulvlist i tre - hvitmalt

Trapp B2:
Gulvbelegg:
- Rescon mapei epoxy grå nr.33 maling, 2-5 etg.
Kontrasfarge trappene:
- Svart gummi belegg
Taktil merking:
- Svart gummi belegg
- Taktilt merket farefelt foran øverste trappetrinn og et oppmerksomhetsfelt foran og inntil nederste trinn i hele trappens bredde med luminanskontrast 0,8 i forhold til bakgrunnsfarge.

Trapp A0:
Gulvbelegg:
- Rescon mapei epoxy grå nr.33 maling, 2-5 etg.
Kontrasfarge trappene:
- Svart gummi belegg
Taktil merking:
- Svart gummi belegg
- Taktilt merket farefelt foran øverste trappetrinn og et oppmerksomhetsfelt foran og inntil nederste trinn i hele trappens bredde med luminanskontrast 0,8 i forhold til bakgrunnsfarge.

RF - Alle gulver;
Relativt Fuktighetsnivå i betong og påstøp må være;
-> grenseverdier oppgitt i Byggforskeren (474.533).
-> grenseverdier oppgitt av beleggsleverandør.

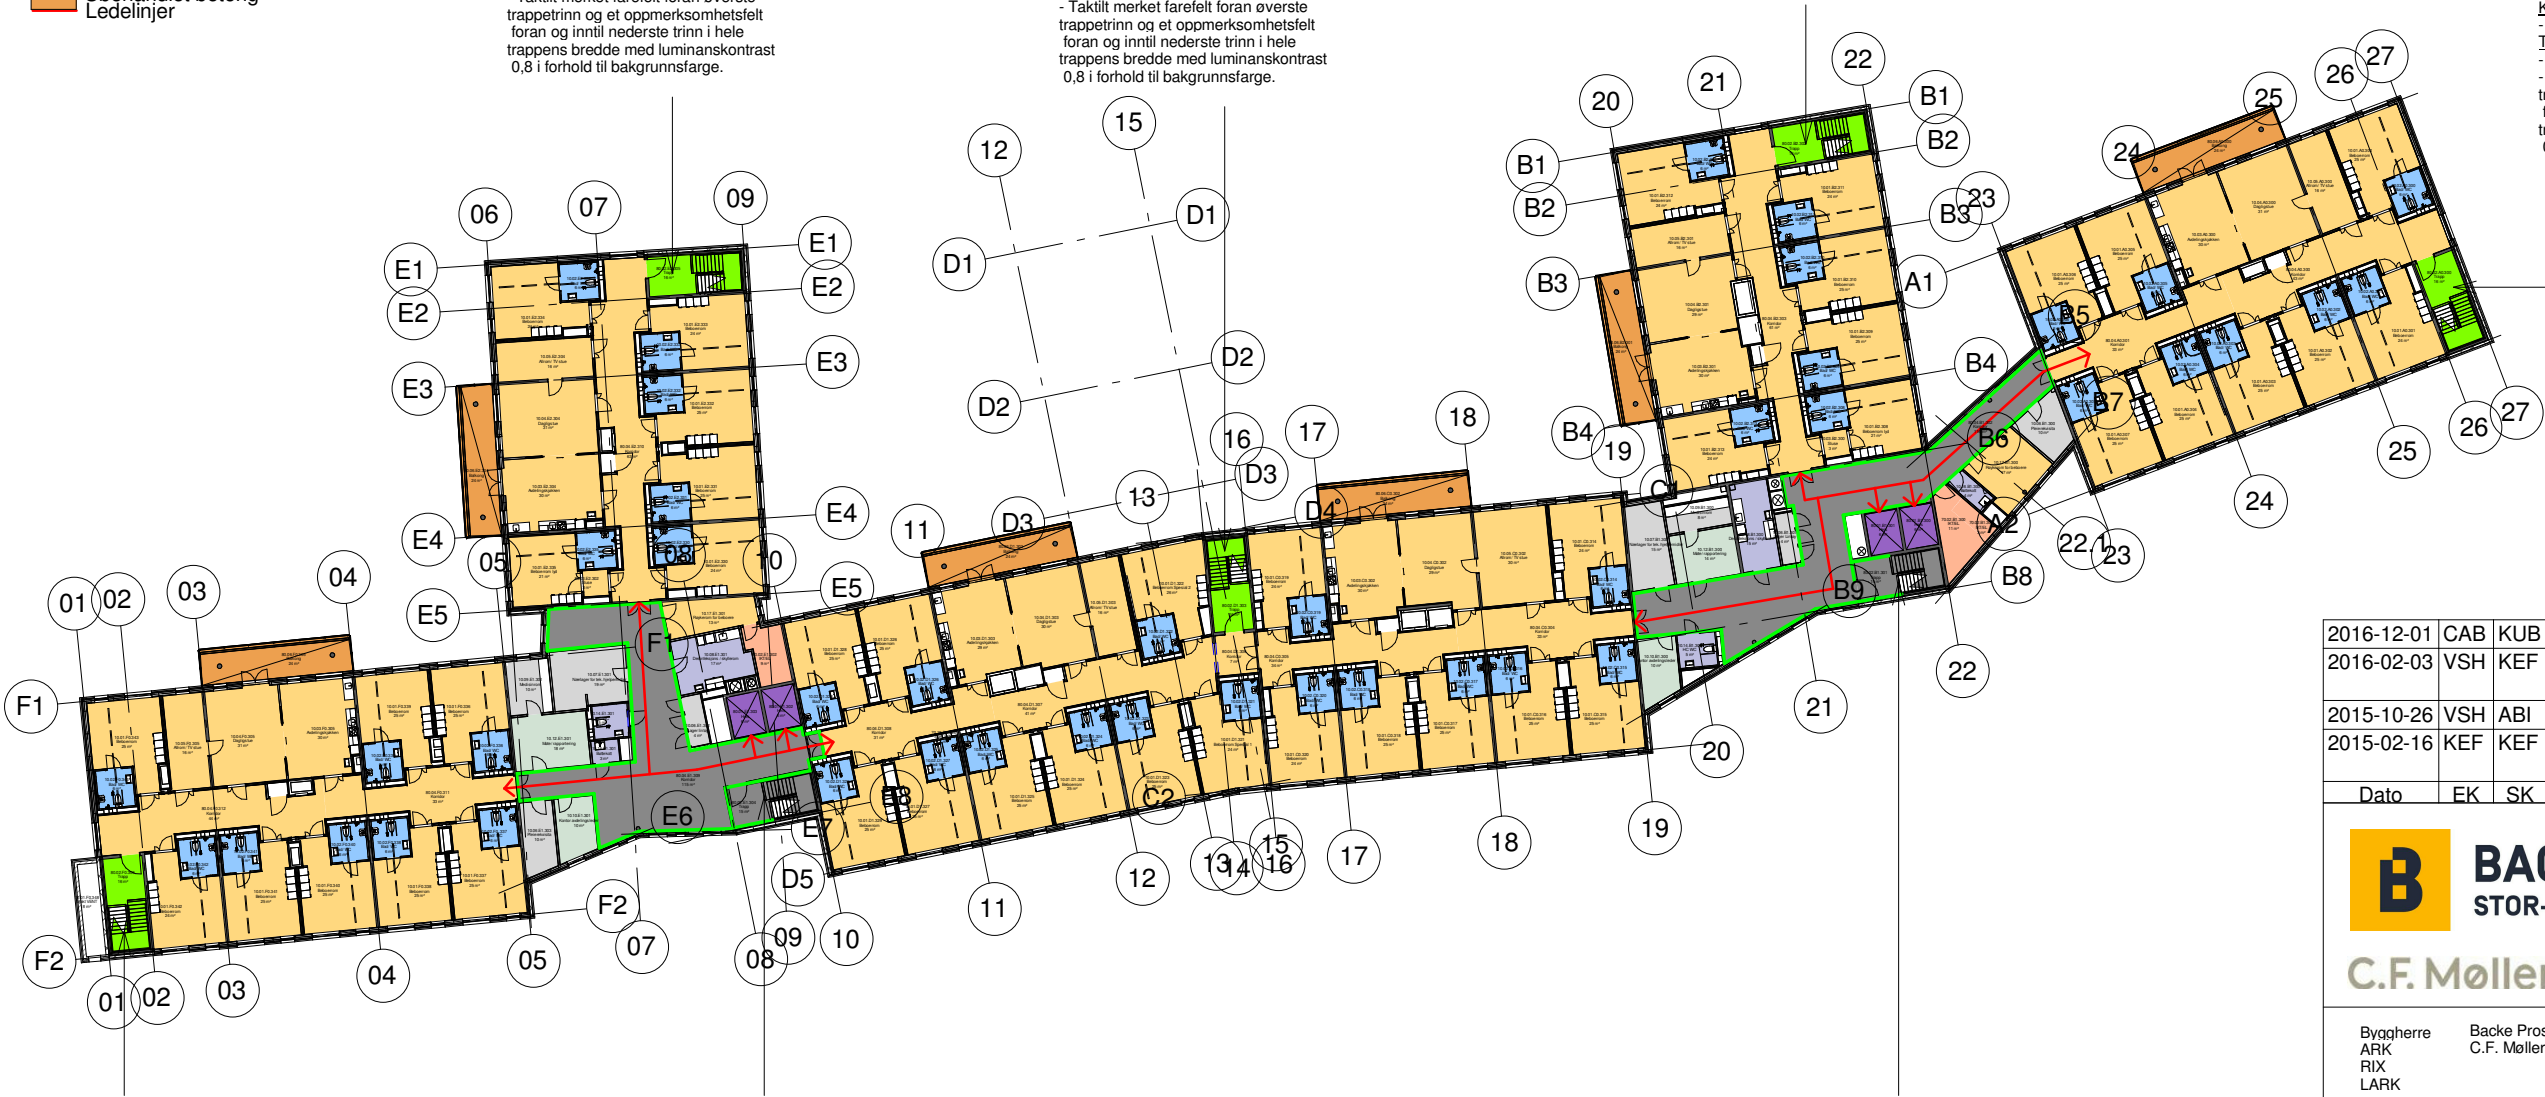

Trapp F0:
Gulvbelegg:
- Rescon mapei epoxy grå nr.33 maling, 2-5 etg.
Kontrasfarge trappene:
- Svart gummi belegg
Taktil merking:
- Svart gummi belegg
- Taktilt merket farefelt foran øverste trappetrinn og et oppmerksomhetsfelt foran og inntil nederste trinn i hele trappens bredde med luminanskontrast 0,8 i forhold til bakgrunnsfarge.

Trapp E1:
Gulvbelegg:
-Skifer Grespor minos night matt 2-5 etg.
Kontrasflis trappene:
-Skifer Grespor minos night
Taktil merking:
-Rustfrie stålknotter
- Taktilt merket farefelt foran øverste trappetrinn og et oppmerksomhetsfelt foran og inntil nederste trinn i hele trappens bredde med luminanskontrast 0,8 i forhold til bakgrunnsfarge.

Trapp B1:
Gulvbelegg:
-Skifer Grespor minos night matt 2-5 etg.
Kontrasflis trappene:
-Skifer Grespor minos night
Taktil merking:
- Rustfrie stålknotter
- Taktilt merket farefelt foran øverste trappetrinn og et oppmerksomhetsfelt foran og inntil nederste trinn i hele trappens bredde med luminanskontrast 0,8 i forhold til bakgrunnsfarge.

Tegningsnr.
A_00_31_03_001

Forklaring romnummer:
20.09.A0.100

- Løpenummer
- Etasje (0-5)
- Del av bygg
- Romtype
- Avdeling

2016-12-01	CAB	KUB	SOM BYGGET	4	
2016-02-03	VSH	KEF	Justeringer etter kommentarer fra GMB	3	
2015-10-26	VSH	ABI	Arbeidstegning	2	
2015-02-16	KEF	KEF	Oppdatert etter møte med SYE / GMB 13.02.15	1	
Dato	EK	SK	Rev. Beskrivelse	Rev	St

BACKE
STOR-OSLO

C.F. Møller

Byggherre
ARK
RIX
LARK

Backe Prosjekt
C.F. Møller Norge AS

Tlf. +47 23 39 23 23
Tlf. +47 24 13 34 00
Tlf. +47 00 00 00 00
Tlf. +47 00 00 00 00

Prosjekt
Henrik Sørensensvei - Sykehjem

Målestokk / Format
1 : 500 /A3

Fase
Arbeidstegning

Opprettet dato
2015-01-13

Tekst
Gulvplan 03

Disiplin
ARK

Tegningsnr.
A_00_31_03_001

Revisjon
4

Status

Gulvoverflate

- Armstrong DLW Linoleum marmorette 121-053 oppbrett
- Armstrong DLW Linoleum marmorette 121-070 oppbrett
- Armstrong DLW Linoleum marmorette 125-059 oppbrett
- Armstrong DLW Vinyl favorite PUR 726-086 oppbrett
- FagFlis Skifer Grespor minus night matt
- Malt betong rømningsrapp RESCON nr.33
- Malt betonggulv RESCON nr.31
- Orona PR1 SC04 Grey Storm
- Part AB
- Ubehandlet betong

Ledelinjer

Gulvtyper mengder Plan 04

Gulvtype	Areal
	110 m²
Armstrong DLW Linoleum marmorette 121-053 oppbrett	52 m²
Armstrong DLW Linoleum marmorette 121-070 oppbrett	2000 m²
Armstrong DLW Linoleum marmorette 125-059 oppbrett	80 m²
Armstrong DLW Vinyl favorite PUR 726-086 oppbrett	48 m²
FagFlis Skifer Grespor minus night matt	261 m²
Malt betong rømningsrapp RESCON nr.33	81 m²
Malt betonggulv RESCON nr.31	23 m²
Orona PR1 SC04 Grey Storm	24 m²
Part AB	260 m²
Ubehandlet betong	141 m²
	3080 m²

Trapp E2:
Gulvbelegg:
- Rescon mapei epoxy grå nr.33 maling, 2-5 etg.
Kontrastfarge trappene:
- Svart gummi beleg
Taktill merking:
- Svart gummi beleg
- Taktill merket farefelt foran øverste trappetrinn og et oppmerksomhetsfelt foran og inntil nederste trinn i hele trappens bredde med luminanskontrast 0,8 i forhold til bakgrunnsfarge.

Trapp D1:
Gulvbelegg:
- Rescon mapei epoxy grå nr.33 maling, 2-5 etg.
Kontrastfarge trappene:
- Svart gummi beleg
Taktill merking:
- Svart gummi beleg
- Taktill merket farefelt foran øverste trappetrinn og et oppmerksomhetsfelt foran og inntil nederste trinn i hele trappens bredde med luminanskontrast 0,8 i forhold til bakgrunnsfarge.


Sokkel / gulvlist

- Sokkel i epoksi / maling
- Sokkel i skiferflis
- Gulvlist i tre - hvitmalt

Trapp B2:
Gulvbelegg:
- Rescon mapei epoxy grå nr.33 maling, 2-5 etg.
Kontrastfarge trappene:
- Svart gummi beleg
Taktill merking:
- Svart gummi beleg
- Taktill merket farefelt foran øverste trappetrinn og et oppmerksomhetsfelt foran og inntil nederste trinn i hele trappens bredde med luminanskontrast 0,8 i forhold til bakgrunnsfarge.

Trapp A0:
Gulvbelegg:
- Rescon mapei epoxy grå nr.33 maling, 2-5 etg.
Kontrastfarge trappene:
- Svart gummi beleg
Taktill merking:
- Svart gummi beleg
- Taktill merket farefelt foran øverste trappetrinn og et oppmerksomhetsfelt foran og inntil nederste trinn i hele trappens bredde med luminanskontrast 0,8 i forhold til bakgrunnsfarge.


Tegningsnr.
A_00_31_04_001

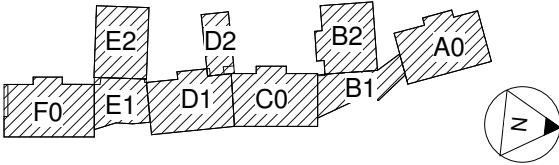

Forklaring romnummer:
20.09.A0.100

- Løpenummer
- Etasje (0-5)
- Del av bygg
- Romtype
- Avdeling

RF - Alle gulver;
Relativt Fuktighetsnivå i betong og påstøp må være;
- > grenseverdier oppgitt i Byggforskeren (474.533).
- > grenseverdier oppgitt av beleggsleverandør.

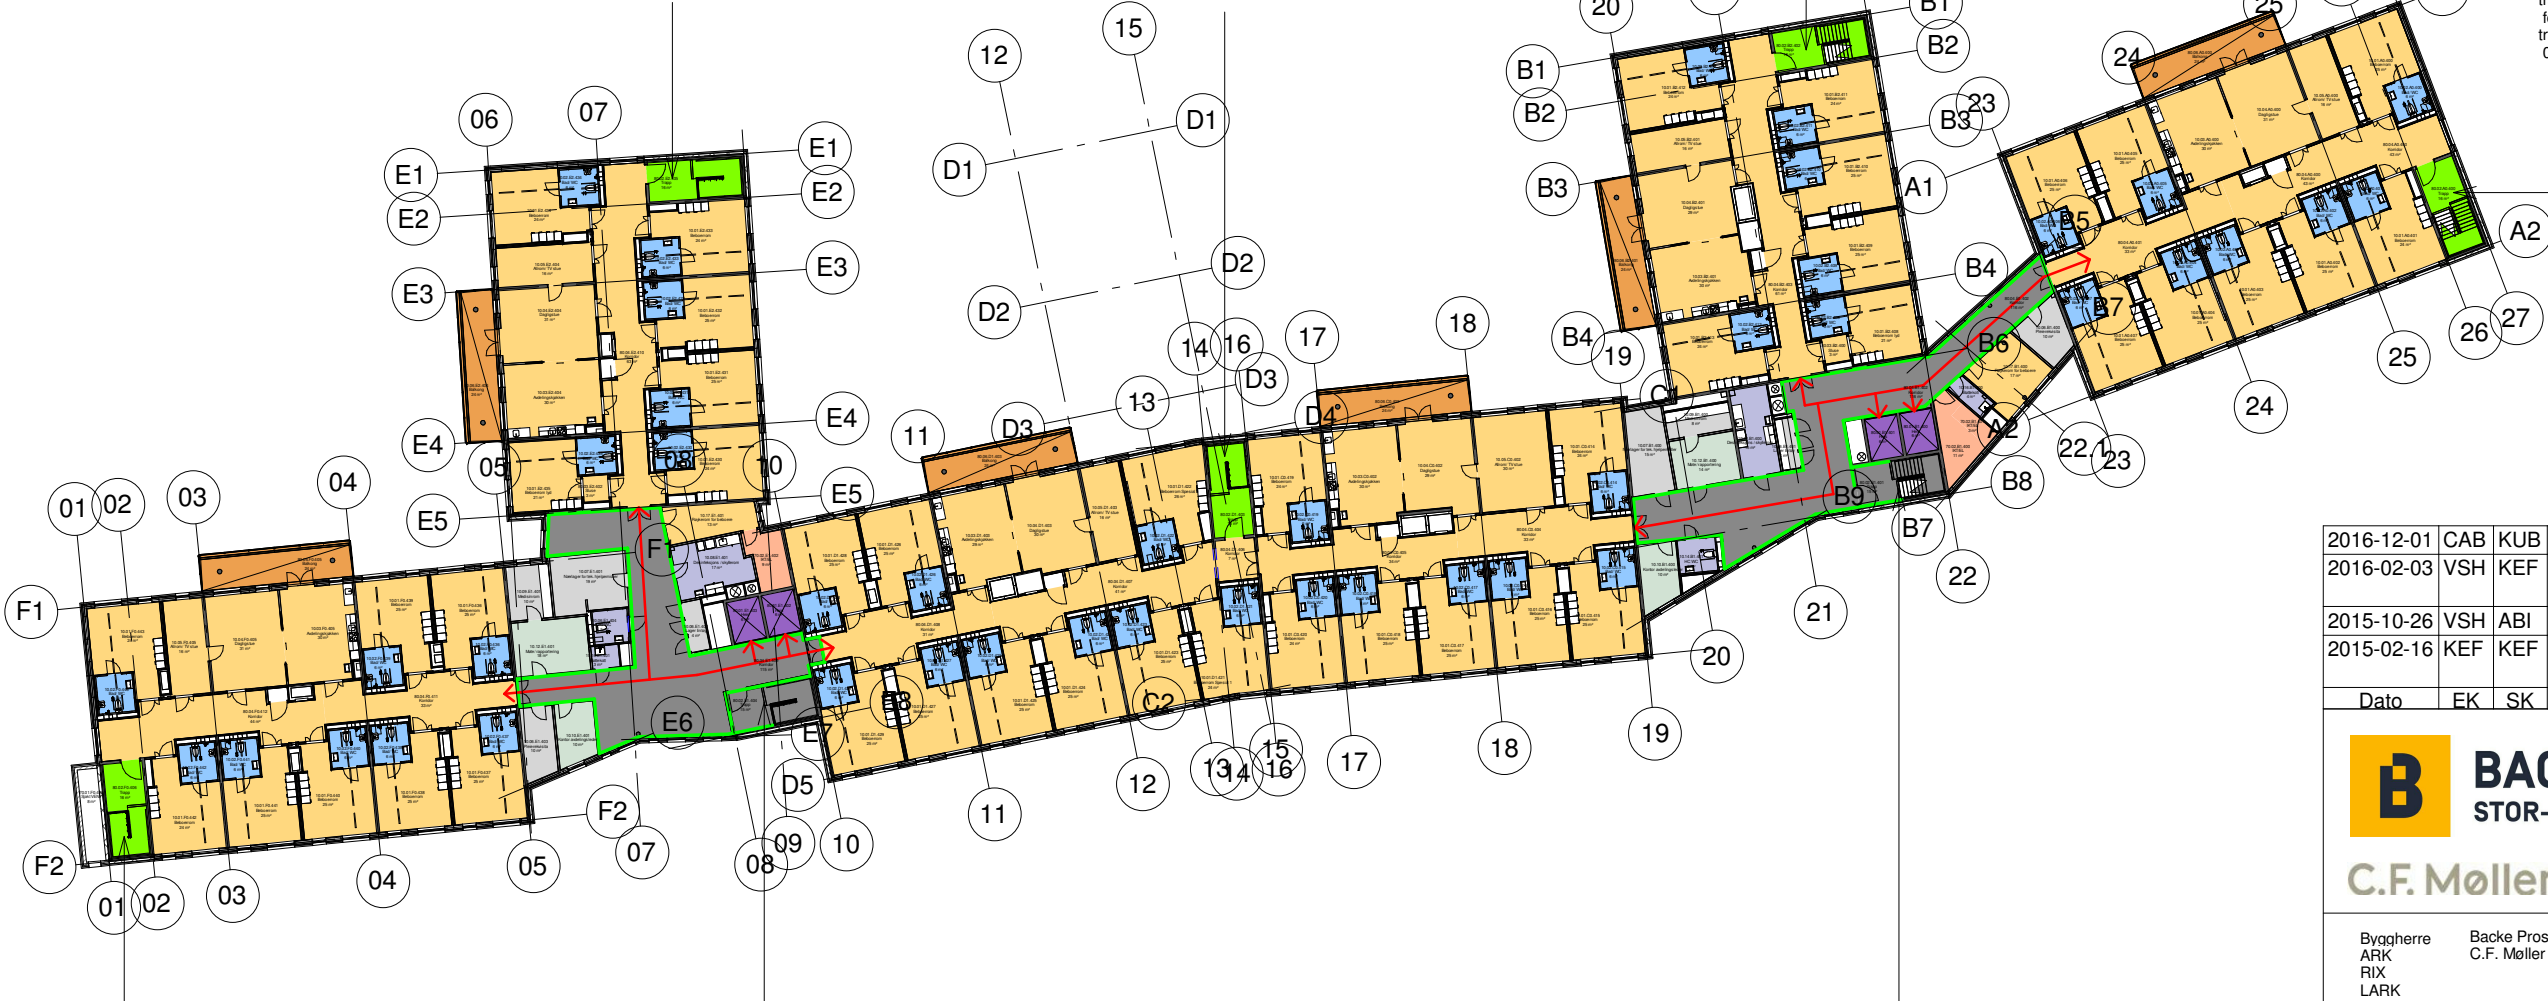

Trapp F0:
Gulvbelegg:
- Rescon mapei epoxy grå nr.33 maling, 2-5 etg.
Kontrastfarge trappene:
- Svart gummi beleg
Taktill merking:
- Svart gummi beleg
- Taktill merket farefelt foran øverste trappetrinn og et oppmerksomhetsfelt foran og inntil nederste trinn i hele trappens bredde med luminanskontrast 0,8 i forhold til bakgrunnsfarge.

Trapp E1:
Gulvbelegg:
-Skifer Grespor minus night matt 2-5 etg.
Kontrastfarge trappene:
-Skifer Grespor minus night
Taktill merking:
-Rustfrie stålknotter
- Taktill merket farefelt foran øverste trappetrinn og et oppmerksomhetsfelt foran og inntil nederste trinn i hele trappens bredde med luminanskontrast 0,8 i forhold til bakgrunnsfarge.

Trapp B1:
Gulvbelegg:
-Skifer Grespor minus night matt 2-5 etg.
Kontrastfarge trappene:
-Skifer Grespor minus night
Taktill merking:
-Rustfrie stålknotter
- Taktill merket farefelt foran øverste trappetrinn og et oppmerksomhetsfelt foran og inntil nederste trinn i hele trappens bredde med luminanskontrast 0,8 i forhold til bakgrunnsfarge.

2016-12-01	CAB	KUB	SOM BYGGET	4	
2016-02-03	VSH	KEF	Justeringer etter kommentarer fra GMB	3	
2015-10-26	VSH	ABI	Arbeidstegning	2	
2015-02-16	KEF	KEF	Oppdatert etter møte med SYE / GMB 13.02.15	1	
Dato	EK	SK	Rev. Beskrivelse	Rev	St



C.F. Møller

Byggherre
ARK
RIX
LARK

Backe Prosjekt
C.F. Møller Norge AS

Tlf. +47 23 39 23 23
Tlf. +47 24 13 34 00
Tlf. +47 00 00 00 00
Tlf. +47 00 00 00 00

Prosjekt Henrik Sørensensvei - Sykehjem		Målestokk / Format 1 : 500 /A3	
Fase Arbeidstegning		Opprettet dato 2015-01-13	
Tekst Gulvplan 04		Disiplin ARK	
Tegningsnr. A_00_31_04_001		Revisjon 4	Status

Gulvoverflate

- Armstrong DLW Linoleum marmorette 121-053 oppbrett
- Armstrong DLW Linoleum marmorette 121-070 oppbrett
- Armstrong DLW Linoleum marmorette 125-059 oppbrett
- Armstrong DLW Vinyl favorite PUR 726-086 oppbrett
- FagFlis Skifer Grespor minos night matt
- Malt betong rømningsrapp RESCON nr.33
- Malt betonggulv RESCON nr.31
- Orona PR1 SC04 Grey Storm
- Part AB
- Ubehandlet betong

Gulvtyper mengder Plan 05

Gulvtype	Areal
Armstrong DLW Linoleum marmorette 121-053 oppbrett	38 m²
Armstrong DLW Linoleum marmorette 121-070 oppbrett	24 m²
Armstrong DLW Linoleum marmorette 125-059 oppbrett	648 m²
Armstrong DLW Vinyl favorite PUR 726-086 oppbrett	36 m²
FagFlis Skifer Grespor minos night matt	131 m²
Malt betong rømningsrapp RESCON nr.33	32 m²
Malt betonggulv RESCON nr.31	14 m²
Orona PR1 SC04 Grey Storm	12 m²
Part AB	83 m²
Ubehandlet betong	47 m²
	1090 m²


Sokkel / gulvlist

- Sokkel i epoksi / maling
- Sokkel i skiferflis
- Gulvlist i tre - hvitmalt

Trapp B2:
Gulvbelegg:
- Rescon mapei epoxy grå nr.33 maling, 2-5 etg.
Kontrastfarge trappene:
- Svart gummi belegg
Taktill merking:
- Svart gummi belegg
- Taktill merket farefelt foran øverste trappetrinn og et oppmerksomhetsfelt foran og inntil nederste trinn i hele trappens bredde med luminanskontrast 0,8 i forhold til bakgrunnsfarge.

Trapp A0:
Gulvbelegg:
- Rescon mapei epoxy grå nr.33 maling, 2-5 etg.
Kontrastfarge trappene:
- Svart gummi belegg
Taktill merking:
- Svart gummi belegg
- Taktill merket farefelt foran øverste trappetrinn og et oppmerksomhetsfelt foran og inntil nederste trinn i hele trappens bredde med luminanskontrast 0,8 i forhold til bakgrunnsfarge.

RF - Alle gulver;
Relativt Fuktighetsnivå i betong og påstøp må være;
-> grenseverdier oppgitt i Byggforskserien (474.533).
-> grenseverdier oppgitt av beleggsleverandør.

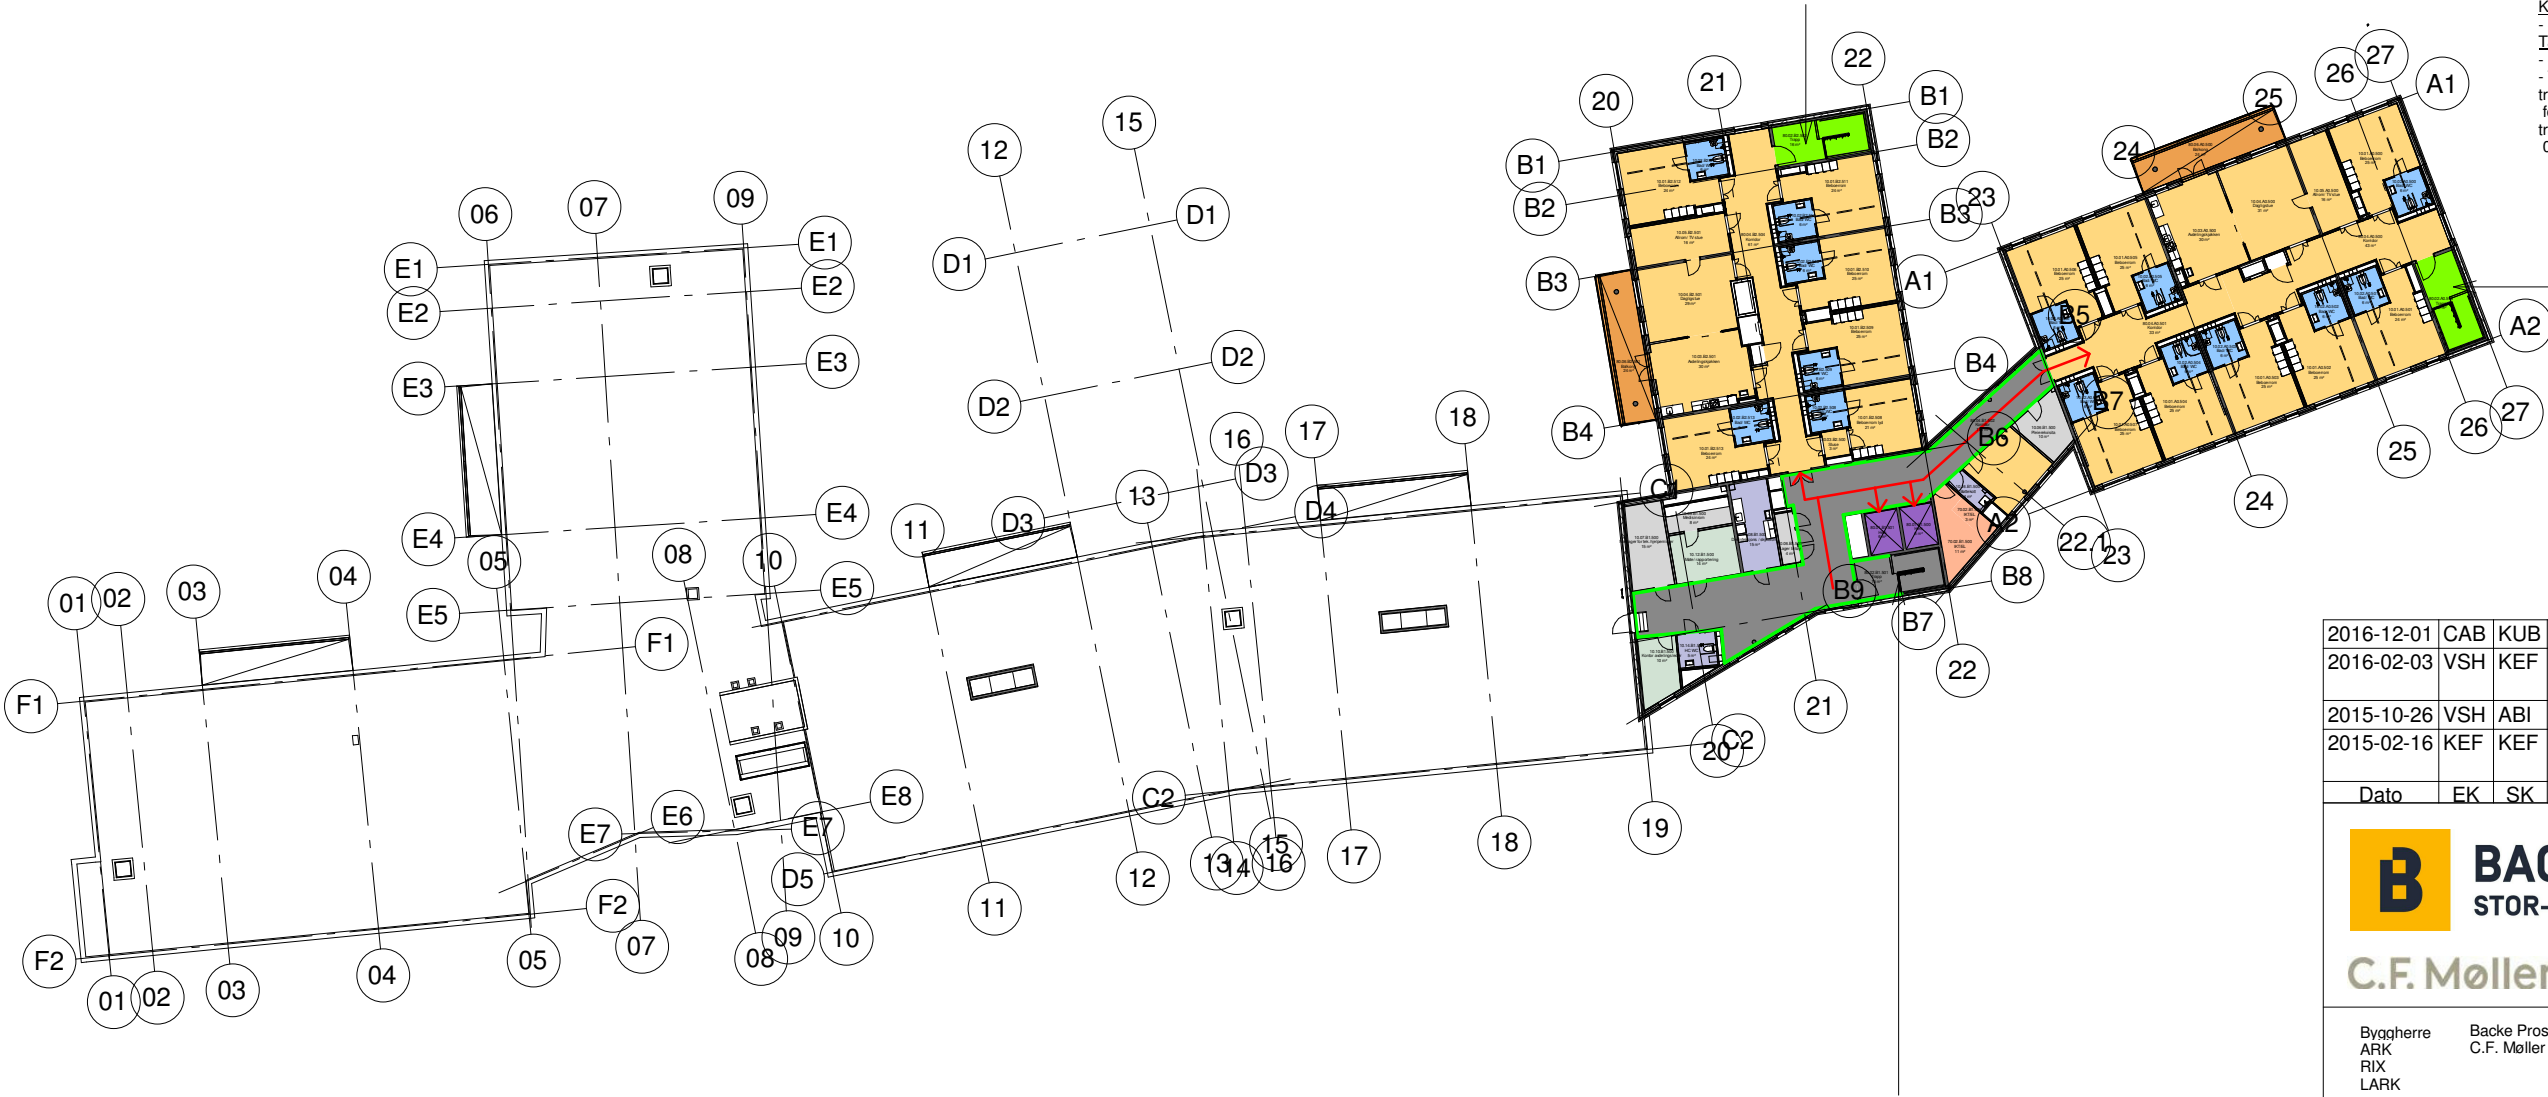

Trapp B1:
Gulvbelegg:
-Skifer Grespor minos night matt 2-5 etg.
Kontrastflis trappene:
-Skifer Grespor minos night
Taktill merking:
- Rustfrie stålknotter
- Taktill merket farefelt foran øverste trappetrinn og et oppmerksomhetsfelt foran og inntil nederste trinn i hele trappens bredde med luminanskontrast 0,8 i forhold til bakgrunnsfarge.

Tegningsnr.
A_00_31_05_001

Forklaring romnummer:
20.09.A0.100

- Løpenummer
- Etasje (0-5)
- Del av bygg
- Romtype
- Avdeling

2016-12-01	CAB	KUB	SOM BYGGET	4	
2016-02-03	VSH	KEF	Justeringer etter kommentarer fra GMB	3	
2015-10-26	VSH	ABI	Arbeidstegning	2	
2015-02-16	KEF	KEF	Oppdatert etter møte med SYE / GMB 13.02.15	1	
Dato	EK	SK	Rev. Beskrivelse	Rev	St
BACKE STOR-OSLO C.F. Møller					
Byggherre ARK RIX LARK			Backe Prosjekt C.F. Møller Norge AS		Tlf. +47 23 39 23 23 Tlf. +47 24 13 34 00 Tlf. +47 00 00 00 00 Tlf. +47 00 00 00 00
Prosjekt Henrik Sørensensvei - Sykehjem				Målestokk / Format 1 : 500 /A3	
Fase Arbeidstegning				Opprettet dato 2015-01-13	
Tekst Gulvplan 05				Disiplin ARK	
Tegningsnr. A_00_31_05_001				Revisjon 4	Status

Gulvoverflate

- Armstrong DLW Linoleum marmorette 121-053 oppbrett
- Armstrong DLW Linoleum marmorette 125-059 oppbrett
- Armstrong DLW Vinyl favorite PUR 726-086 oppbrett
- Betong
- Malt betong rømningsrapp RESCON nr.33
- Malt betonggulv RESCON nr.31
- Malt hovedtrapp U1-1 RAL 7022 -umbra grey
- Orona PR1 SC04 Grey Storm

Gulvtyper mengder Plan U1

Gulvtype	Areal
	5 m²
Armstrong DLW Linoleum marmorette 121-053 oppbrett	18 m²
Armstrong DLW Linoleum marmorette 125-059 oppbrett	213 m²
Armstrong DLW Vinyl favorite PUR 726-086 oppbrett	177 m²
Betong	165 m²
Malt betong rømningsrapp RESCON nr.33	16 m²
Malt betonggulv RESCON nr.31	874 m²
Malt hovedtrapp U1-1 RAL 7022 -umbra grey	39 m²
Orona PR1 SC04 Grey Storm	24 m²
	1532 m²

Sokkel / gulvlist

- Sokkel i epoksi / maling
- Sokkel i skiferflis
- Gulvlist i tre - hvitmalt

Trapp D1:
Gulvbelegg:
- Rescon mapei epoxy grå nr.33 maling, 2-5 etg.
Kontrastfarge trappenese:
- Svart gummi belegg
Taktil merking:
- Svart gummi belegg
- Taktilt merket farefelt foran øverste trappetrinn og et oppmerksomhetsfelt foran og inntil nederste trinn i hele trappens bredde med luminanskontrast 0,8 i forhold til bakgrunnsfarge.

Trapp E1:
Gulvbelegg:
- Males med epoxy RAL 7022, U1-1 etg.
Kontrastfarge trappenese:
- Grått gummi belegg
Taktil merking:
- Grått gummi belegg
- Taktilt merket farefelt foran øverste trappetrinn og et oppmerksomhetsfelt foran og inntil nederste trinn i hele trappens bredde med luminanskontrast 0,8 i forhold til bakgrunnsfarge.

Trapp B1:
Gulvbelegg:
- Males med epoxy RAL 7022, U1-1 etg.
Kontrastfarge trappenese:
- Grått gummi belegg
Taktil merking:
- Grått gummi belegg
- Taktilt merket farefelt foran øverste trappetrinn og et oppmerksomhetsfelt foran og inntil nederste trinn i hele trappens bredde med luminanskontrast 0,8 i forhold til bakgrunnsfarge.

Tegningsnr.
A_00_31_U1_001

Forklaring romnummer:
20.09.A0.100

Løpenummer


Etasje (0-5)

Del av bygg

Romtype

Avdeling

RF - Alle gulver;
Relativt Fuktighetsnivå i betong og påstøp må være;
- > grenseverdier oppgitt i Byggforskserien (474.533).
- > grenseverdier oppgitt av beleggsleverandør.

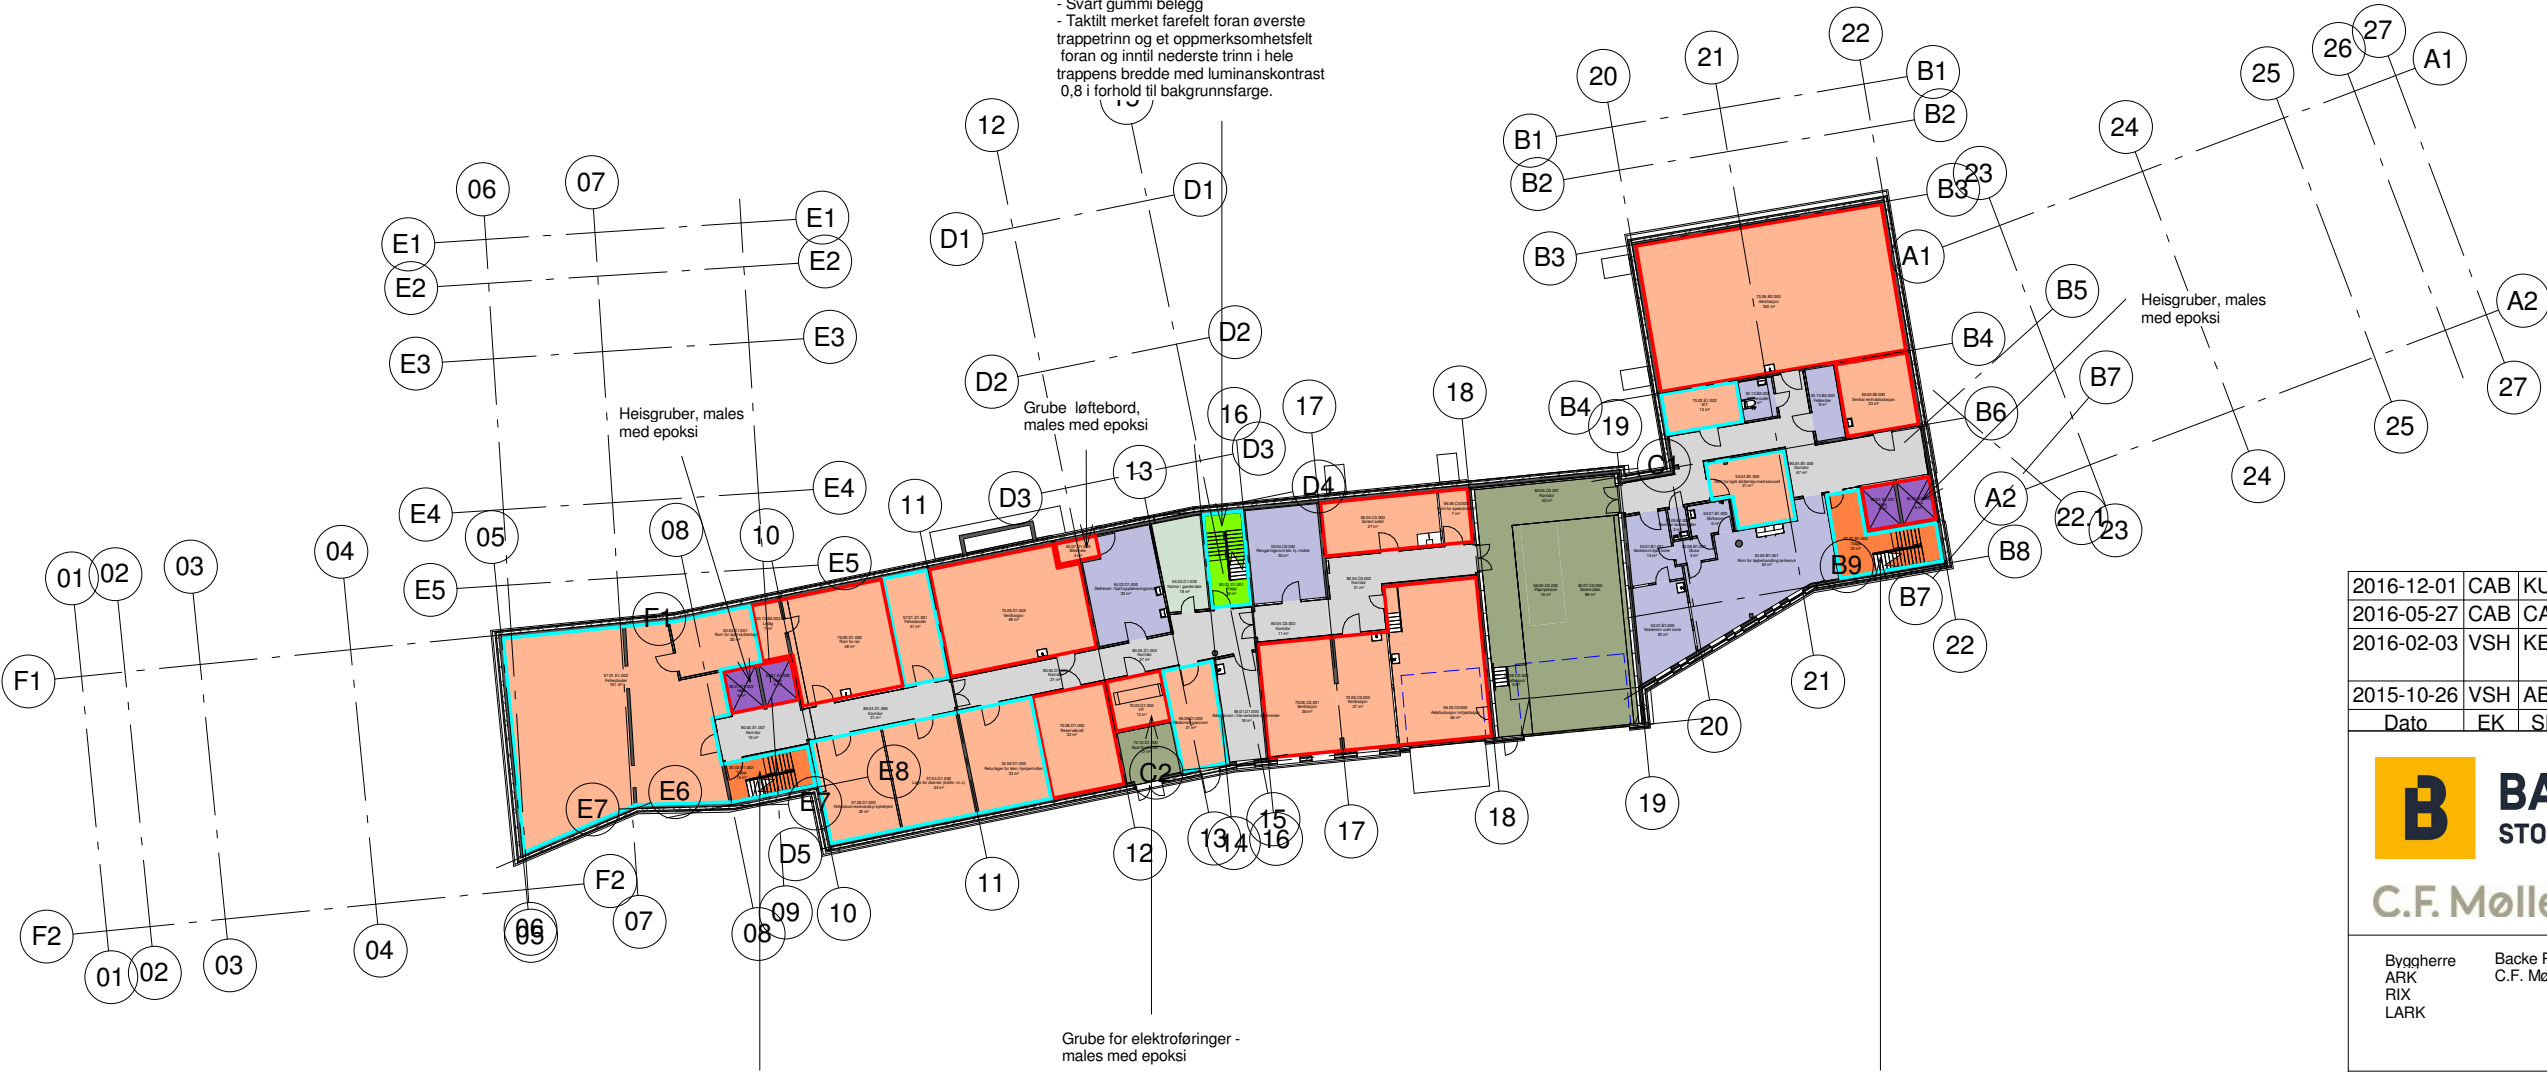

2016-12-01	CAB	KUB	SOM BYGGET	4	
2016-05-27	CAB	CAB	Endret gulvbehandling	3	
2016-02-03	VSH	KEF	Justeringer etter kommentarer fra GMB	2	
2015-10-26	VSH	ABI	Arbeidstegning	1	
Dato	EK	SK	Rev. Beskrivelse	Rev	St

B

BACKE

STOR-OSLO

C.F. Møller

Byggherre
ARK
RIX
LARK

Backe Prosjekt
C.F. Møller Norge AS

Tlf. +47 23 39 23 23
Tlf. +47 24 13 34 00
Tlf. +47 00 00 00 00
Tlf. +47 00 00 00 00

Prosjekt
Henrik Sørensensvei - Sykehjem

Målestokk / Format
1 : 500 /A3

Fase
Arbeidstegning

Opprettet dato
2015-01-13

Tekst
Gulvplan U1

Disiplin
ARK

Tegningsnr.
A_00_31_U1_001

Revisjon
4

Status