




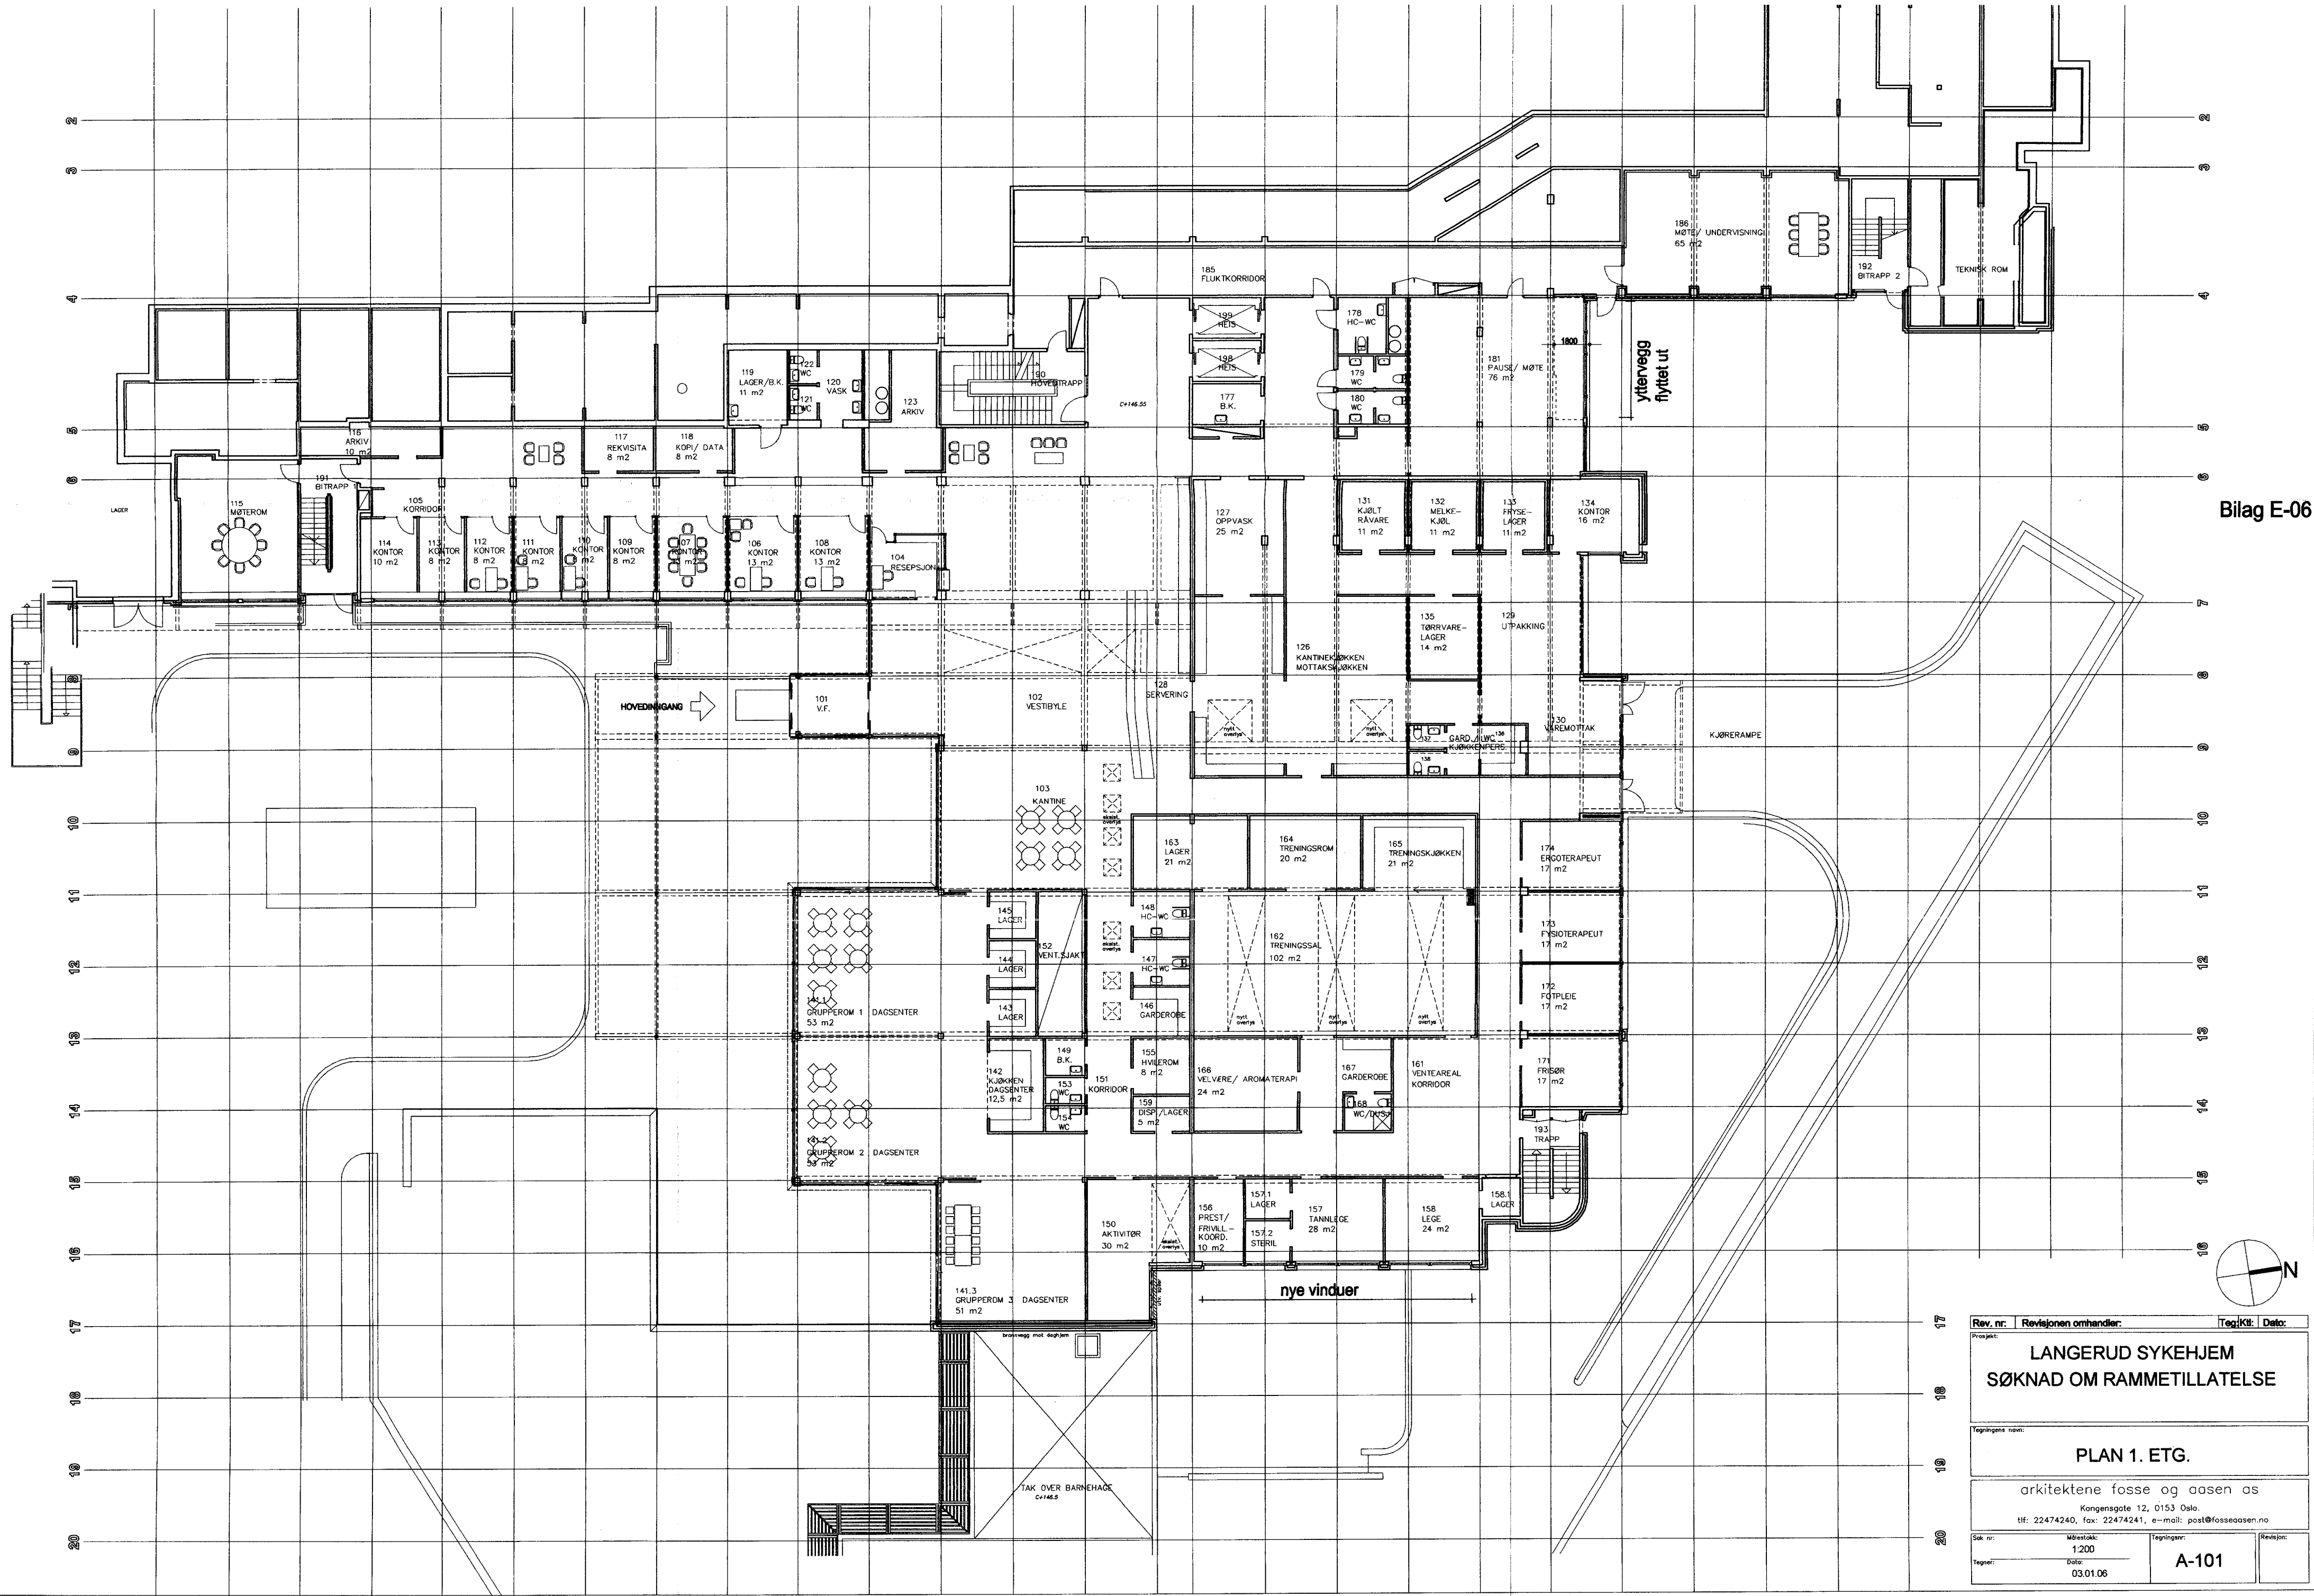


Rev. nr.	Revisjonen omhandler:	Teg.Kt.	Data:
Prosjekt:			
LANGERUD SYKEHJEM SØKNAD OM RAMMETILLATELSE			
Tegningens navn:			
PLAN 1. ETG.			
arkitektene fosse og aasen as Kongensgate 12, 0153 Oslo. tlf: 22474240, fax: 22474241, e-mail: post@fosseaaasen.no			
Sak nr.	Målestokk:	Tegningssk.	Revisjon:
	1:200		
Tegnet:	Dato:	A-101	
	03.01.06		

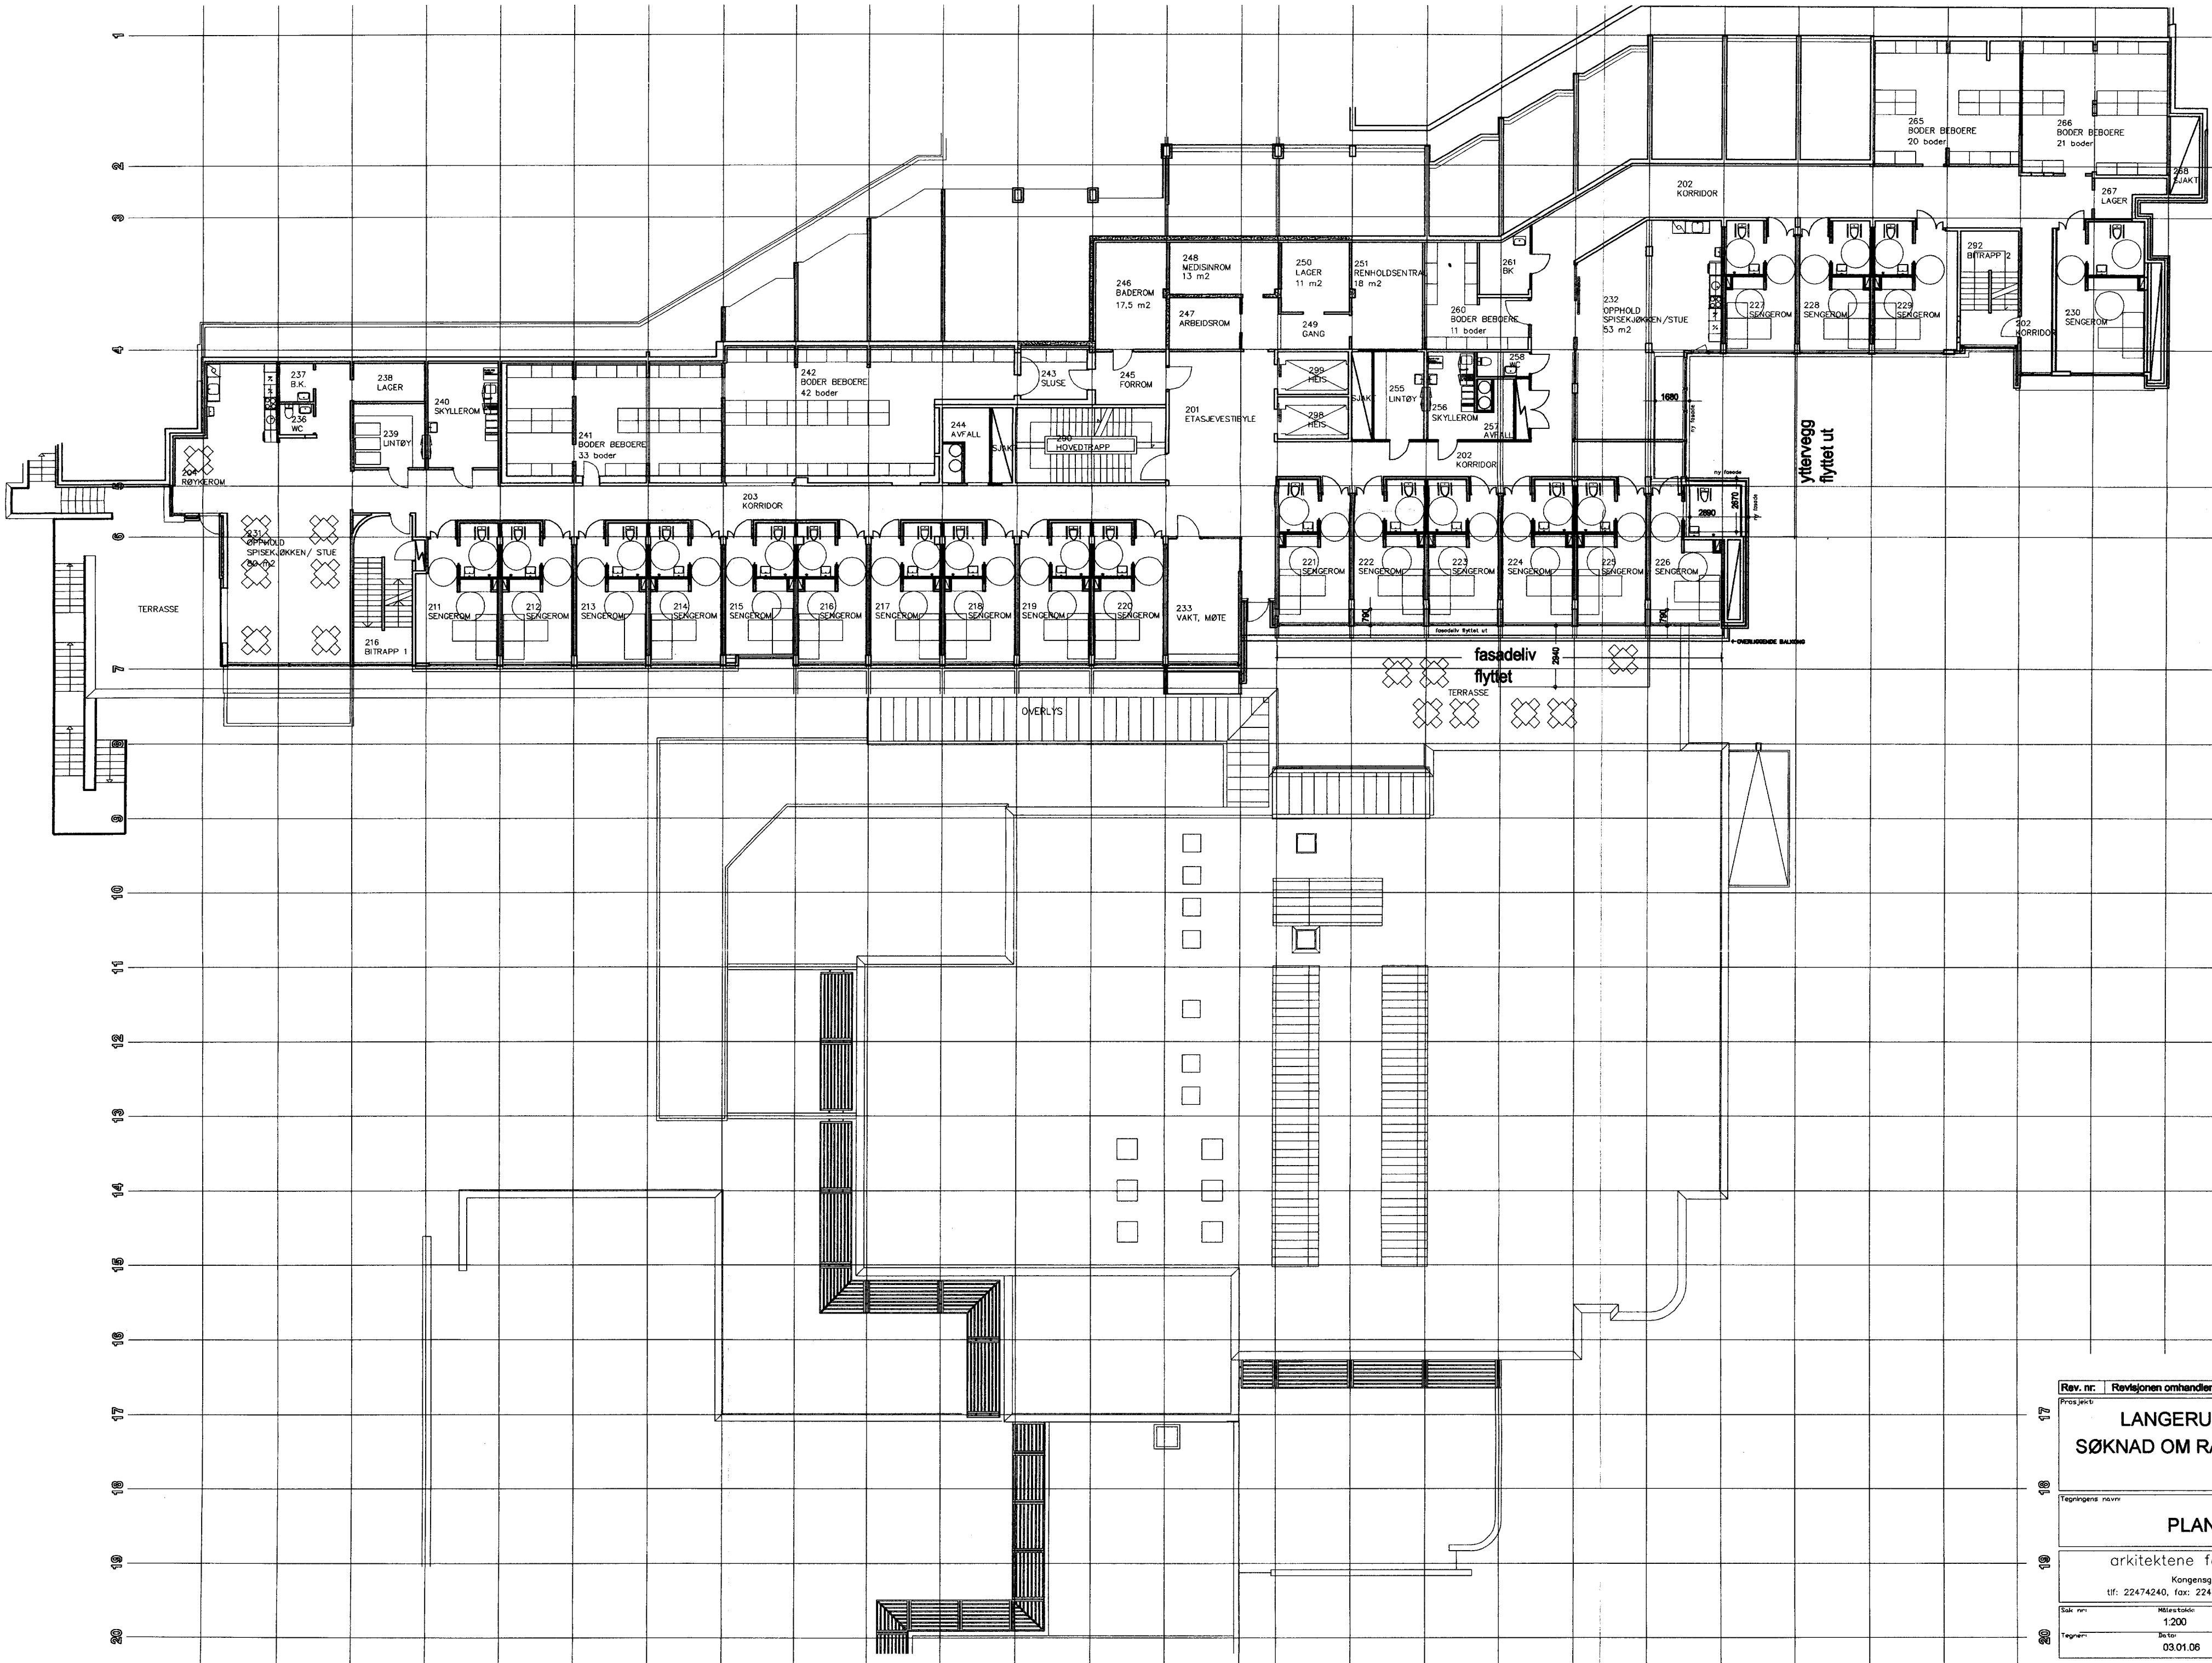


Bilag E-07

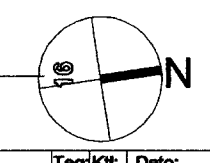


Rev. nr.	Revisjonen omhandler:	Tegnikk	Dato:
17	Prosjekt		
LANGERUD SYKEHJEM SØKNAD OM RAMMETILLATELSE			
Tegningens navn			
PLAN 2. ETG.			
arkitektene fosse og aasen as Kongensgate 12, 0153 Oslo. tlf: 22474240, fax: 22474241, e-mail: post@fosseaaasen.no			
Sak nr.	Husetak	Tegning	Revisjon
1-200	1-200		
Tegning	03.01.06	A-102	

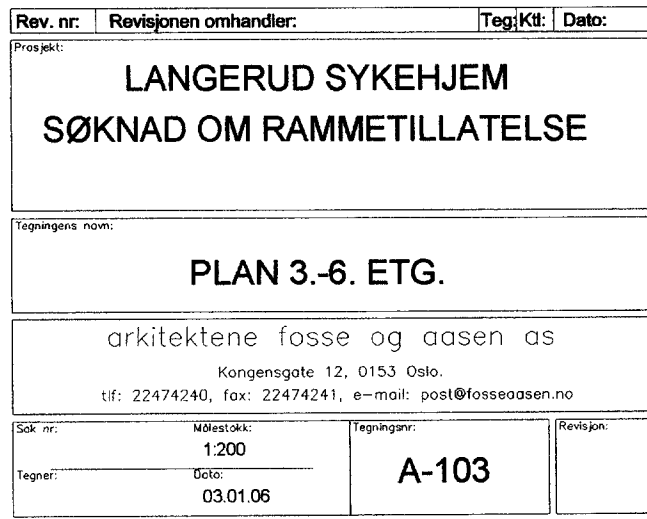


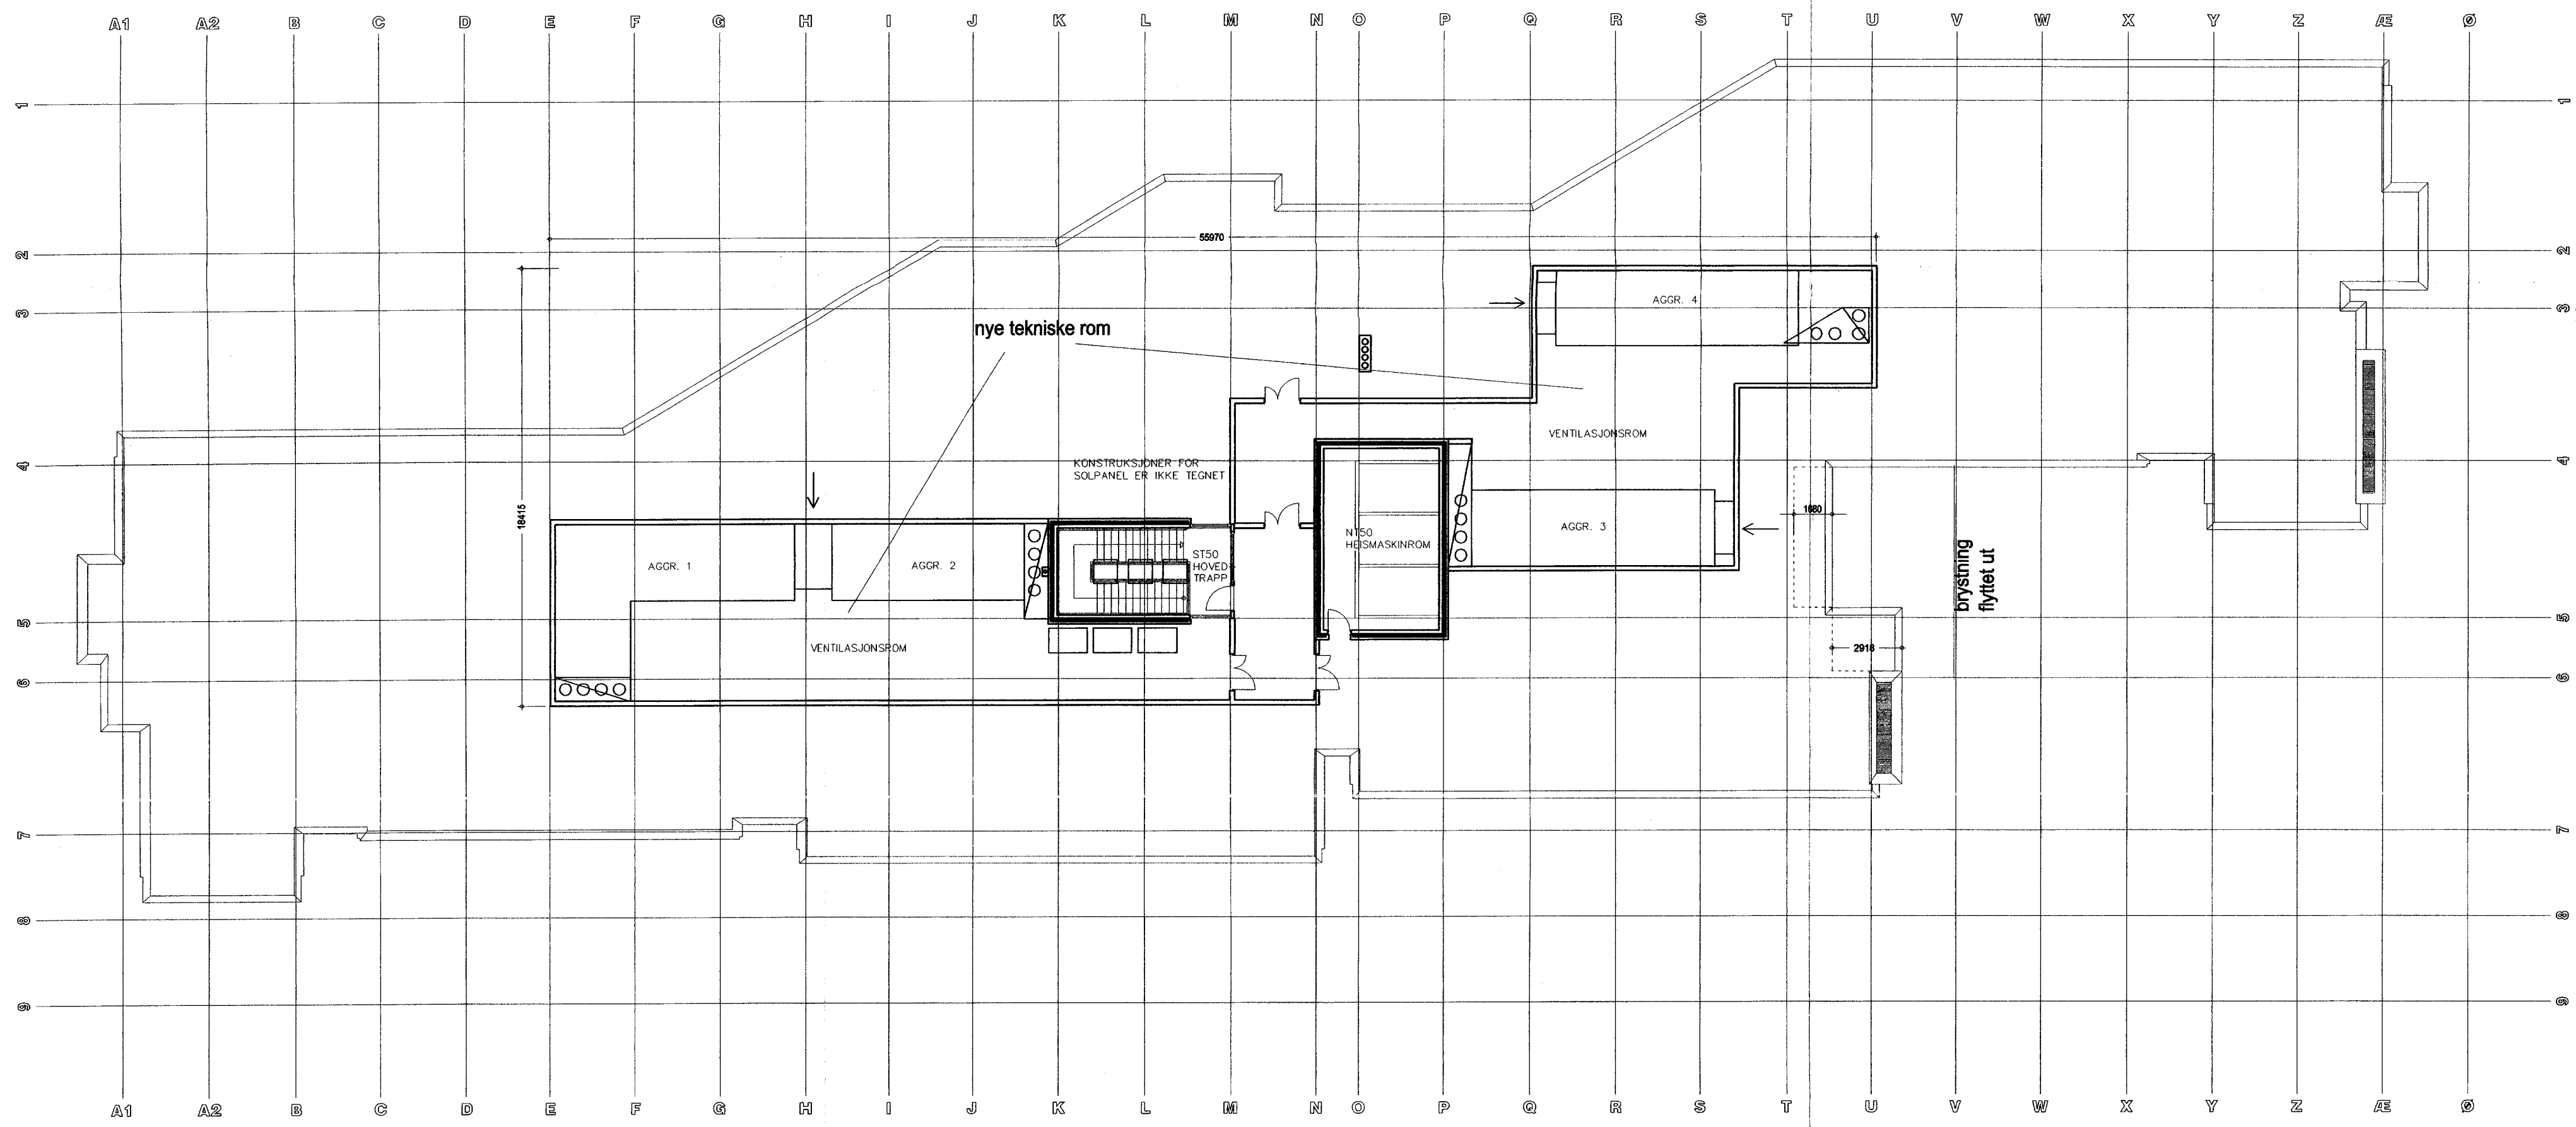

Bilag E-09

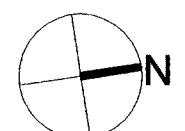

Rev. nr:	Revisjonen omhandler:	Teg./Kil:	Dato:
Prosjekt:			
LANGERUD SYKEHJEM			
SØKNAD OM RAMMETILLATELSE			
Tegningens navn:			
PLAN 7. ETG. (TAK)			
arkitektene fosse og aasen as			
Kongensgate 12, 0153 Oslo.			
tlf: 22474240, fax: 22474241, e-mail: post@fosseaaasen.no			
Sak. nr:	Målestokk:	Tegningens:	Revisjon:
Tegner:	1:200	A-107	
	03.01.06		

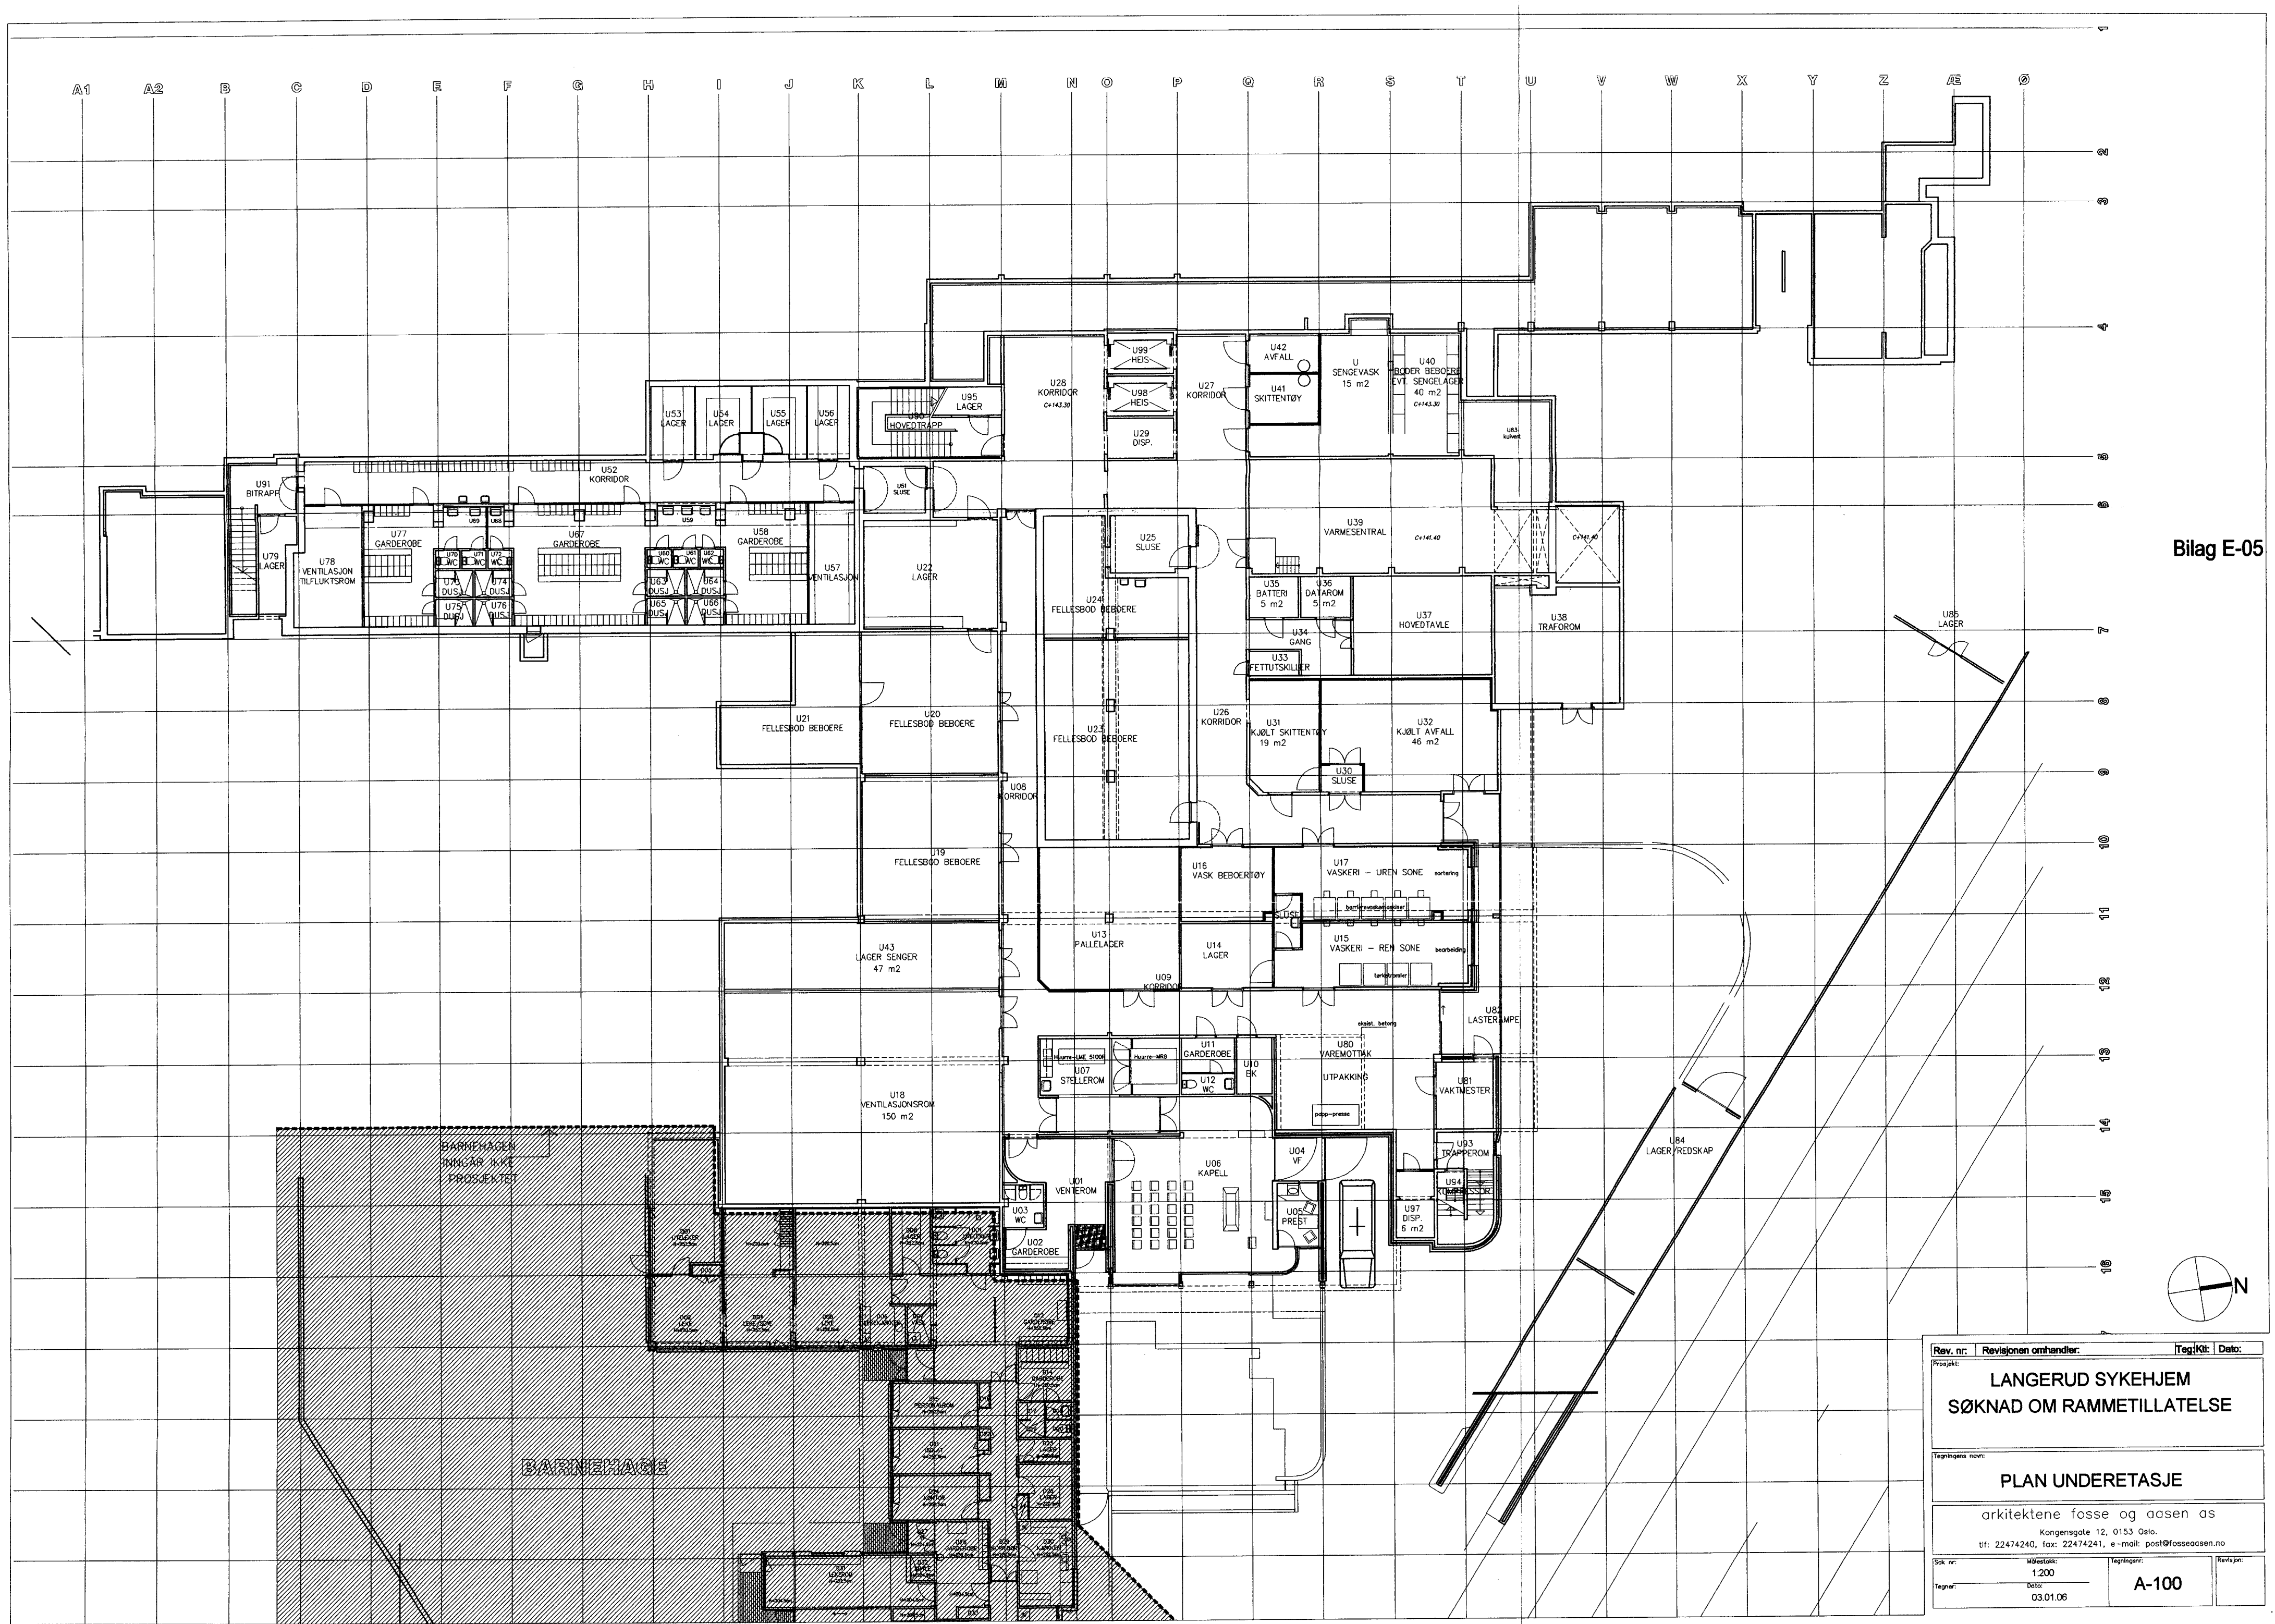


Bilag E-05

Rev. nr:	Revisjonen omhandler:	Teg: Klt:	Dato:
Prosjekt: LANGERUD SYKEHJEM SØKNAD OM RAMMETILLATELSE			
Tegningens navn: PLAN UNDERETASJE			
arkitektene fosse og aasen as Kongensgate 12, 0153 Oslo. tlf: 22474240, fax: 22474241, e-mail: post@fosseaaasen.no			
Sak nr:	Målestokk: 1:200	Tegningens:	Revisjon:
Tegner:	Dato: 03.01.06	A-100	

..... TILTAKSGRENSE

Bilag E-08

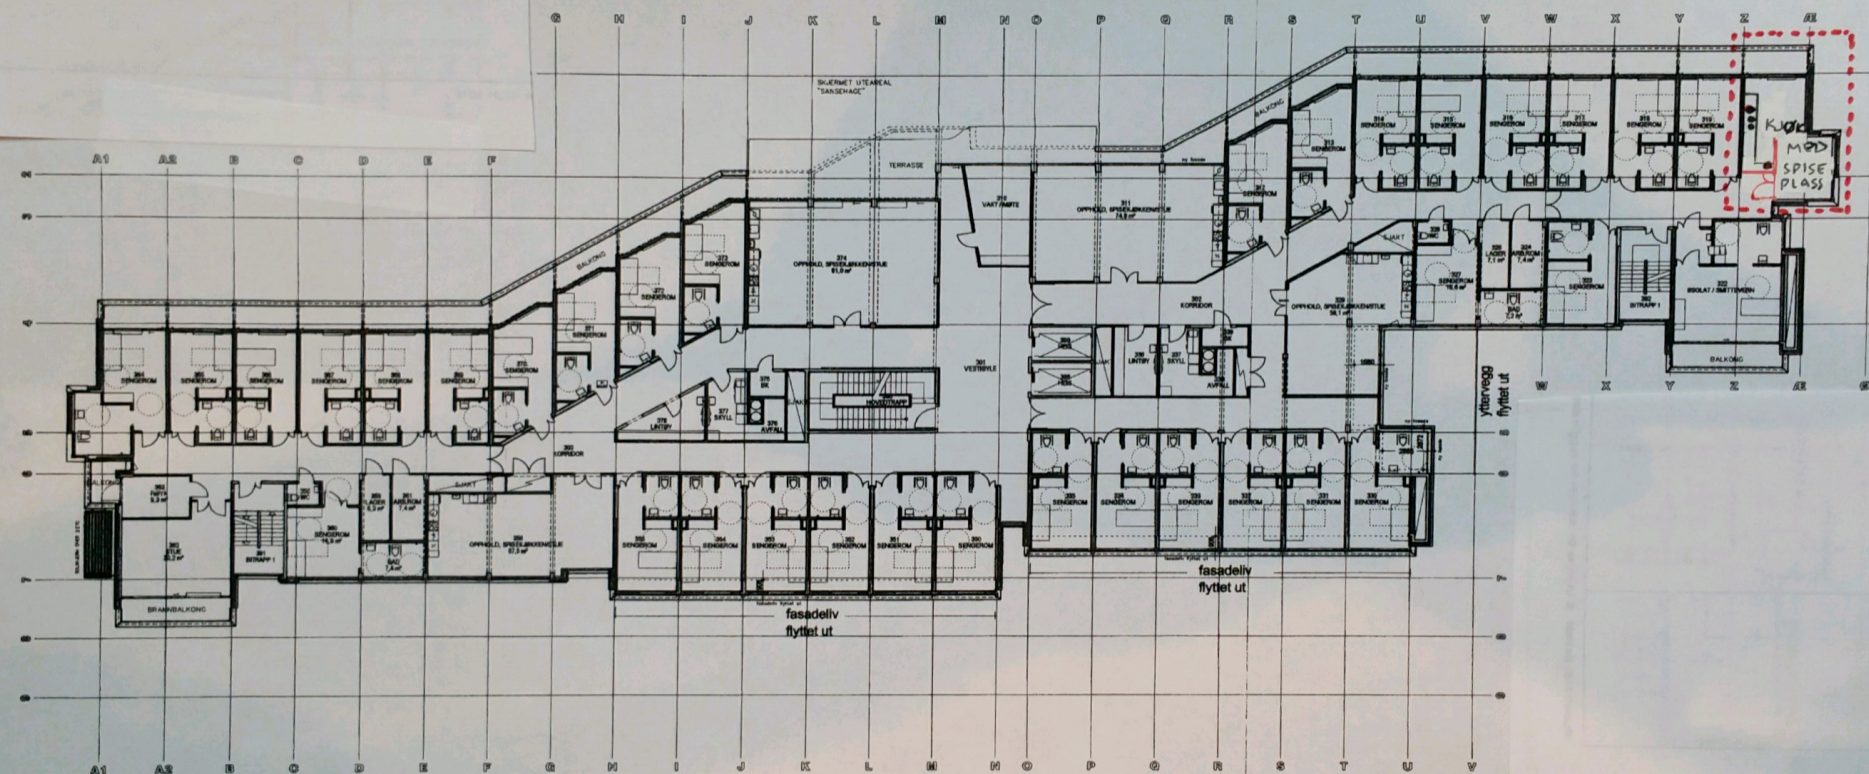

SKULLERUDVN. 45 162/30
SØKNAD OM SLÅ SAMMEN 2 STUER
TIL KJØKKEN, FLYTTE GRANNSKILLE
PLAN 3. ETASJE
NCO AS B.I. JANSSEN
24/9-2020 1:200

Rev. No. 1. Revisjonen omhandler:	Tagg/KB 1. Del
LANGERUD SYKEHJEM	
SØKNAD OM RAMMETILLATELSE	
PLAN 3. ETG.	
Skala:	1:200
Dato:	03.01.06
Arkiv:	A-103