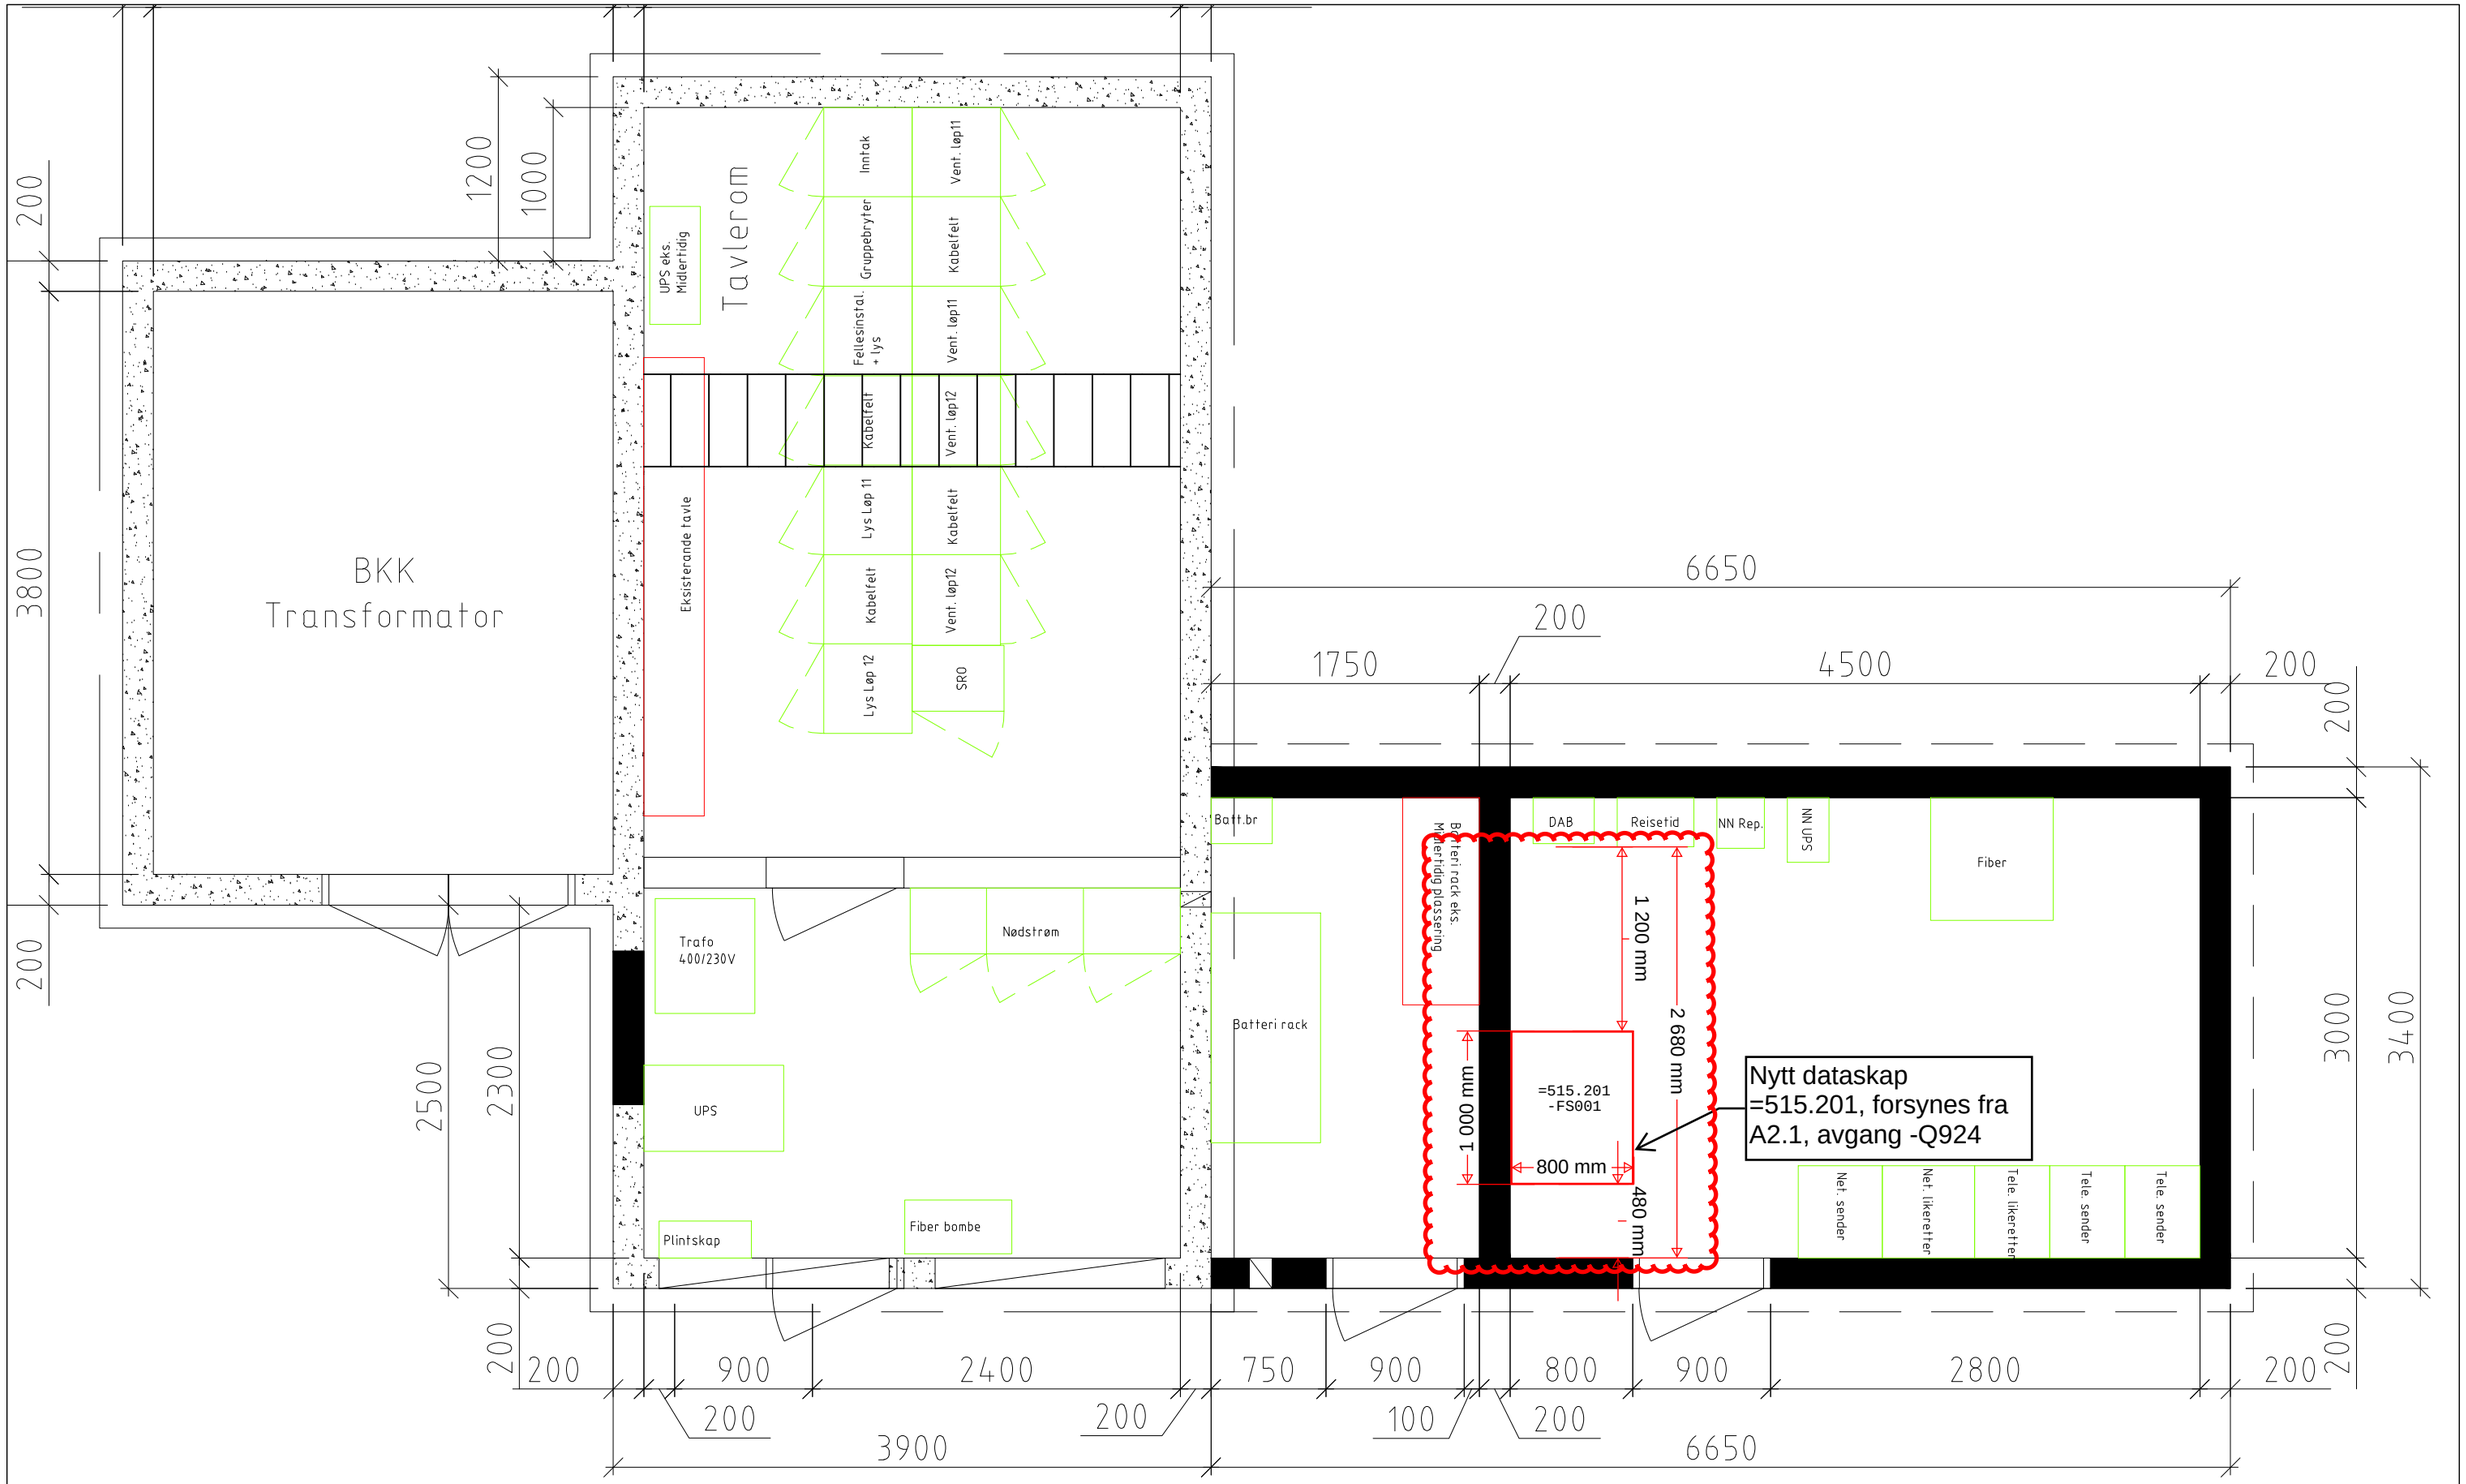

NOTE: Tegning viser eksisterende planløsning for teknisk bygg AS2. Endringer er markert med sky.

ANGITT MÅLESTOKK GJELDER A1 FORMAT

Revisjon	Revisjonen gjelder	Utarb	Kontr	Godkjent	Rev. dato
01	Konkurransegrunnlag	nossal	no1e7i	notmho	15.08.2026

Saksnr.

Statens vegvesen

Rv 555
Lyderhorntunnelen
Teknisk bygg AS2
Lokaliseringsplan

Konkurransegrunnlag

Tegningsdato	15.08.2026
Bestiller	Statens vegvesen
Produsert for	Svv Utbygging TOG
Produsert av	Sweco Norge AS
Prosjektnummer	---
PROF-nummer	
Arkivreferanse	26/5698 - 137491
Målestokk A1	1/20
Byggverksnummer	12-XXXX
Koordinatsystem	EUREF89UTM/NN1954

Utarbeidet av	Kontrollert av	Godkjent av	Kontrolldato
nossal	no1e7i	notmho	15.08.2026

Tegningsnummer / revisjonsbokstav: K-25 G