
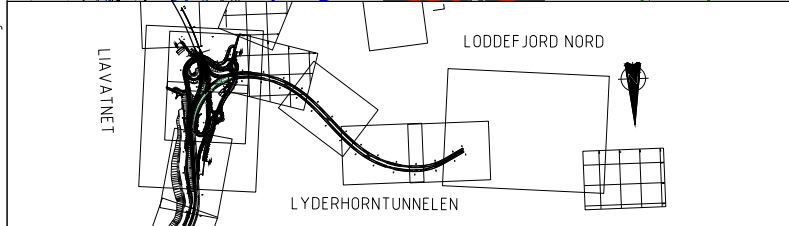


N:\516\1\1\516479\1\502717_LAY_L.dwg - Vhus - Plottet: 2019-01-11 13:13:11 - LAYOUT = L7011 - XREF = r:\geom\liavnet\skilt fra K1 i skilt oppmerk, T_skyring, T_i, Nummerering, Kart, 500, T_Geom, 476600_02, T_Geom, Sandede, T_senterfninger, T_planrammer_skiit, T_kart_ufidlet_for_skiit

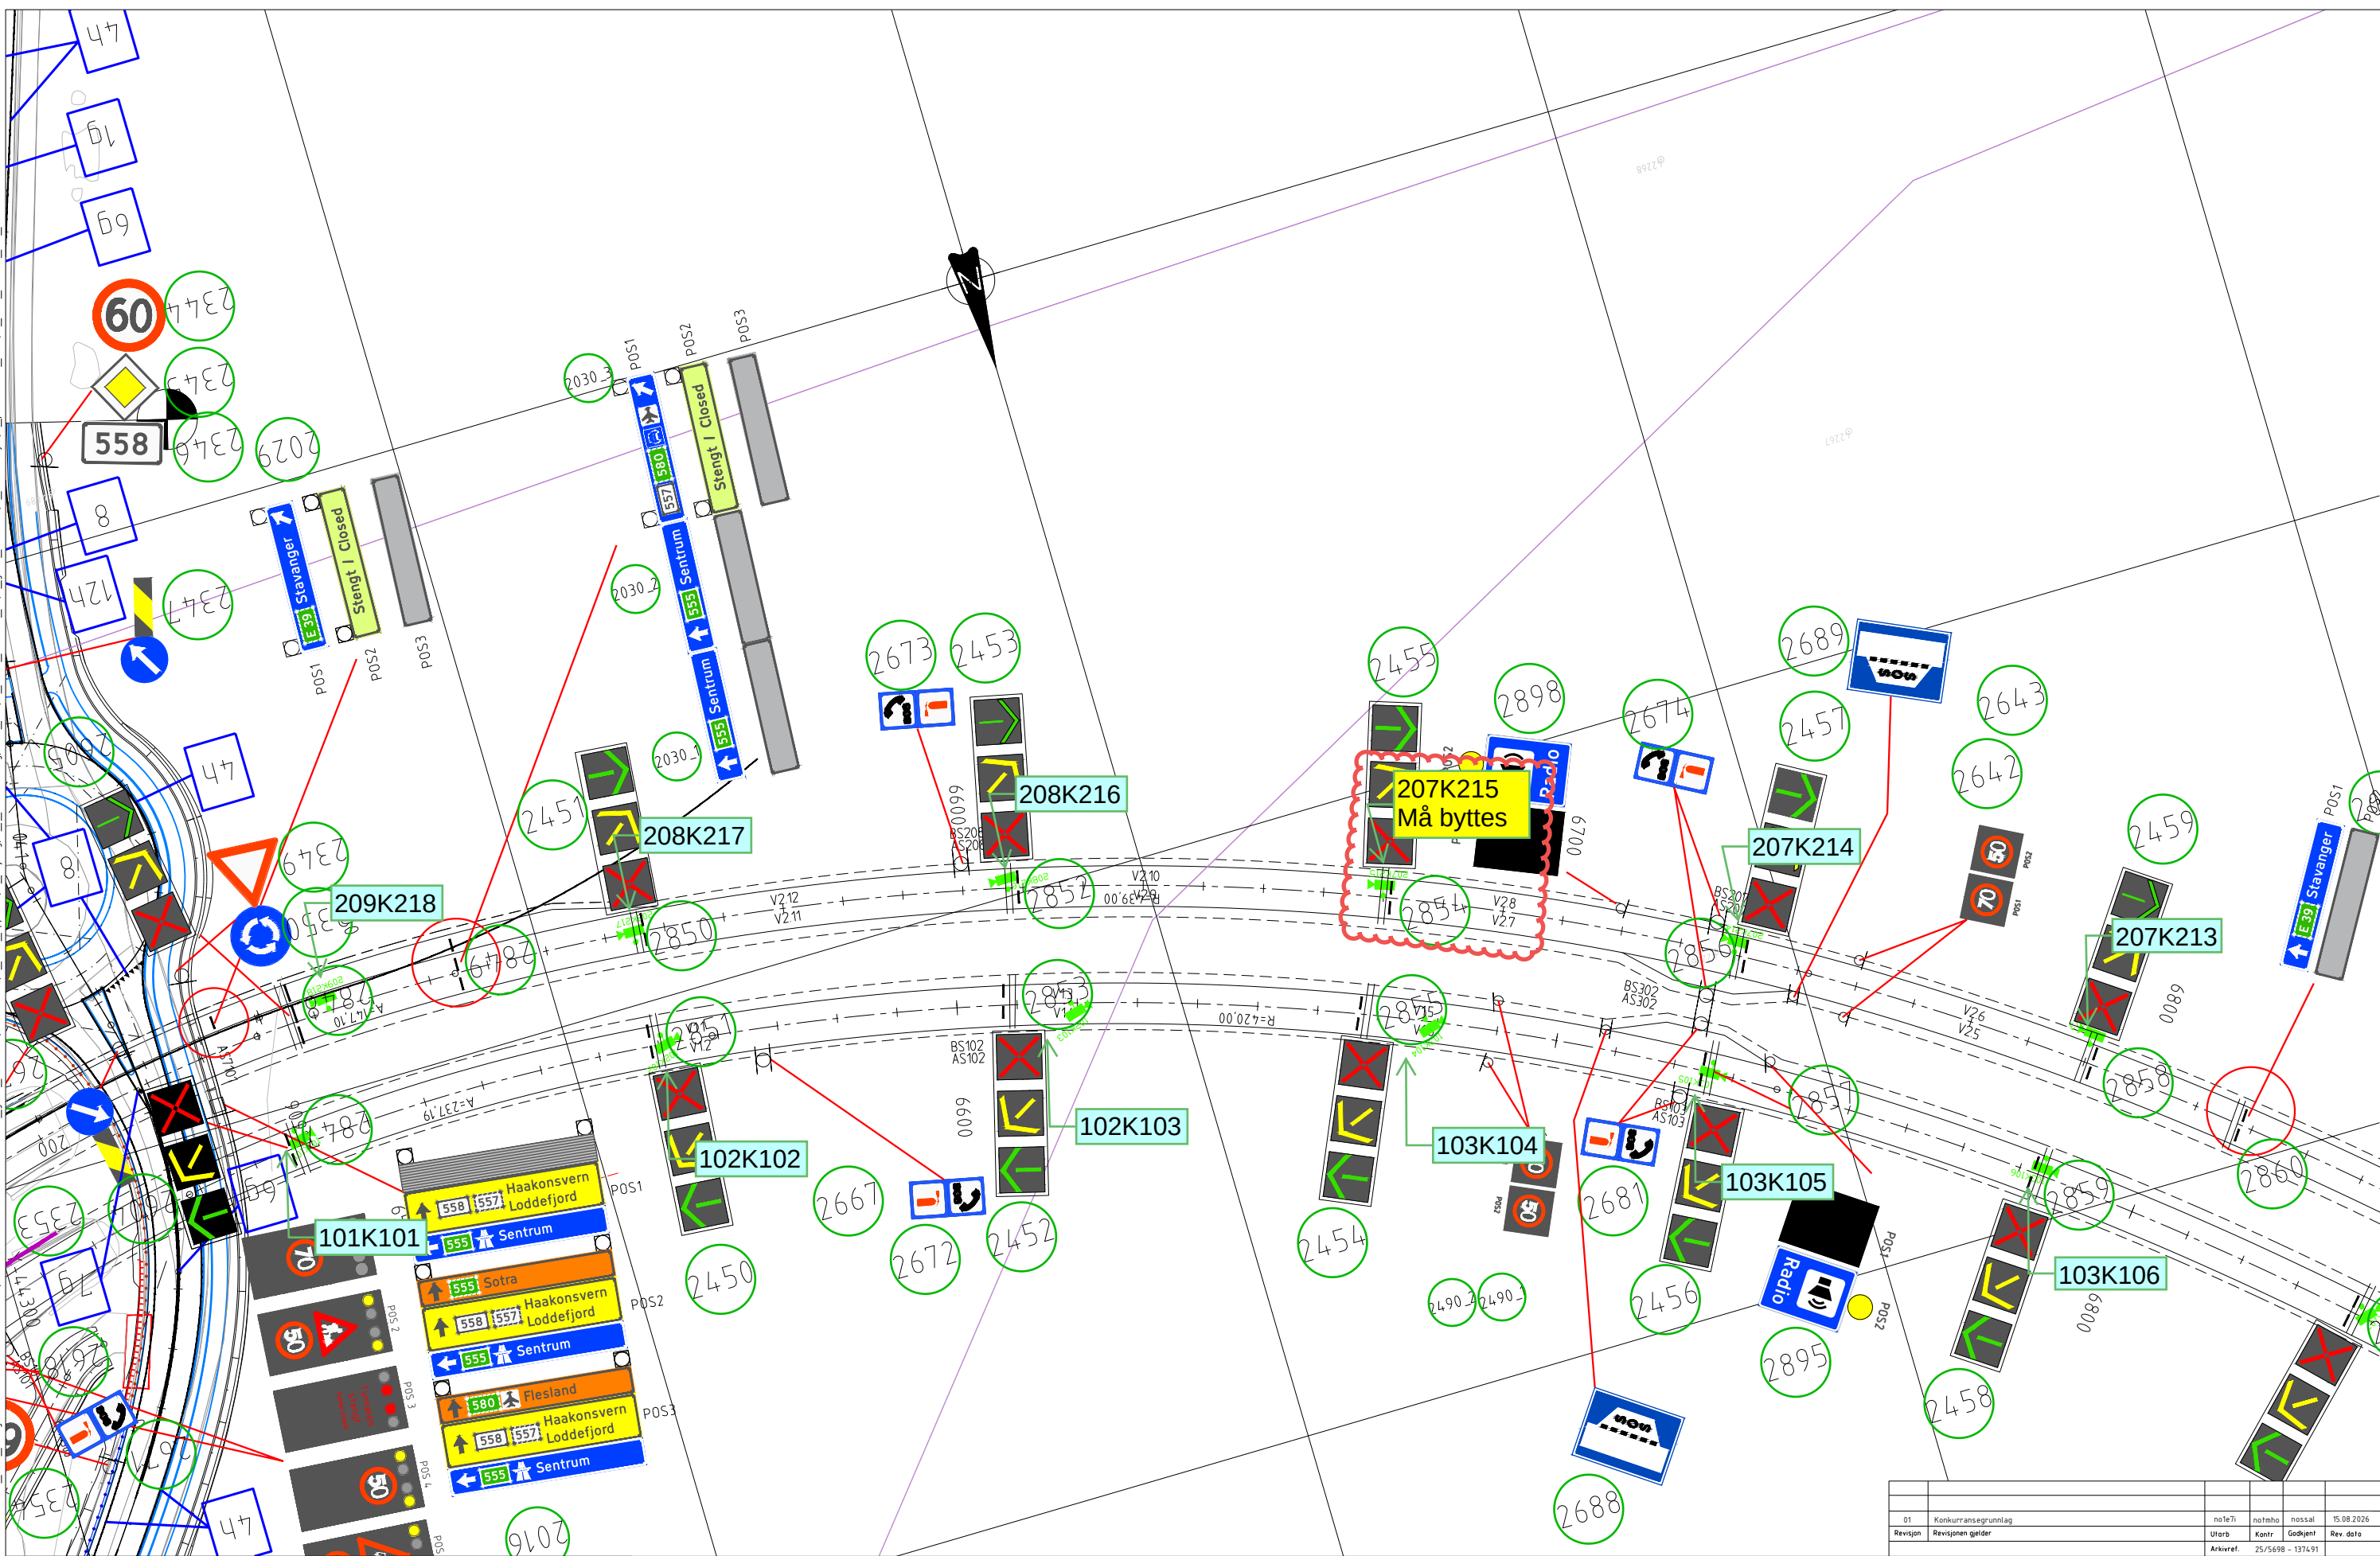

TEGNFORKLARING

- Ensidig skilt/tavle
- Tosidig skilt/tavle
- Gitterseyle
- Portal i dagen
- Halvportal i dagen
- Symboler for belyst skilt
- Gitterbjelke i tunnel
- Bom

- Gult blinksignal
- Rødt stopplinksignal
- Rødt stopplinksignal
- Nødtelefon
- Brannslukningsapparat
- Havarilomme

Kamera

Styreskap

Variabelt LED-fartsgrenseskilt

Kjørefeltsignal i tunnel

Gul pil til venstre i høyre felt, og gul pil til høyre i venstre felt

I ordinær situasjon skal signalene være slukket

NOTE: Tegning viser eksisterende skiltplan.

Tag og evt. utskifting av defekte kamera er markert med sky.

01	Konkurransegrunnlag	noteti	notmo	nossal	15.08.2026
Revisjon	Revisjonen gjelder	Utarb	Kontr	Godkjent	Rev. dato
		Arkivref.	25/5698	137491	
		Tegningsdato	15.08.2026		
		Beslitter	Statens vegvesen		
		Prosjekt for	Siv Utbygging TØG		
		Prosjekt av	Sweco Norge AS		
		Prosjektnummer	10251549		
		PROJ-nummer	25/5698 - 137491		
		Byggesaksnummer	NA		
		Målestokk A1	1:500		
		Tegningsnummer / revisjonsbokstav	L7011		
		Utarbeidet av	Kontrollert av	Godkjent av	Konsulentarkiv
		noteti	notmo	nossal	10251549