


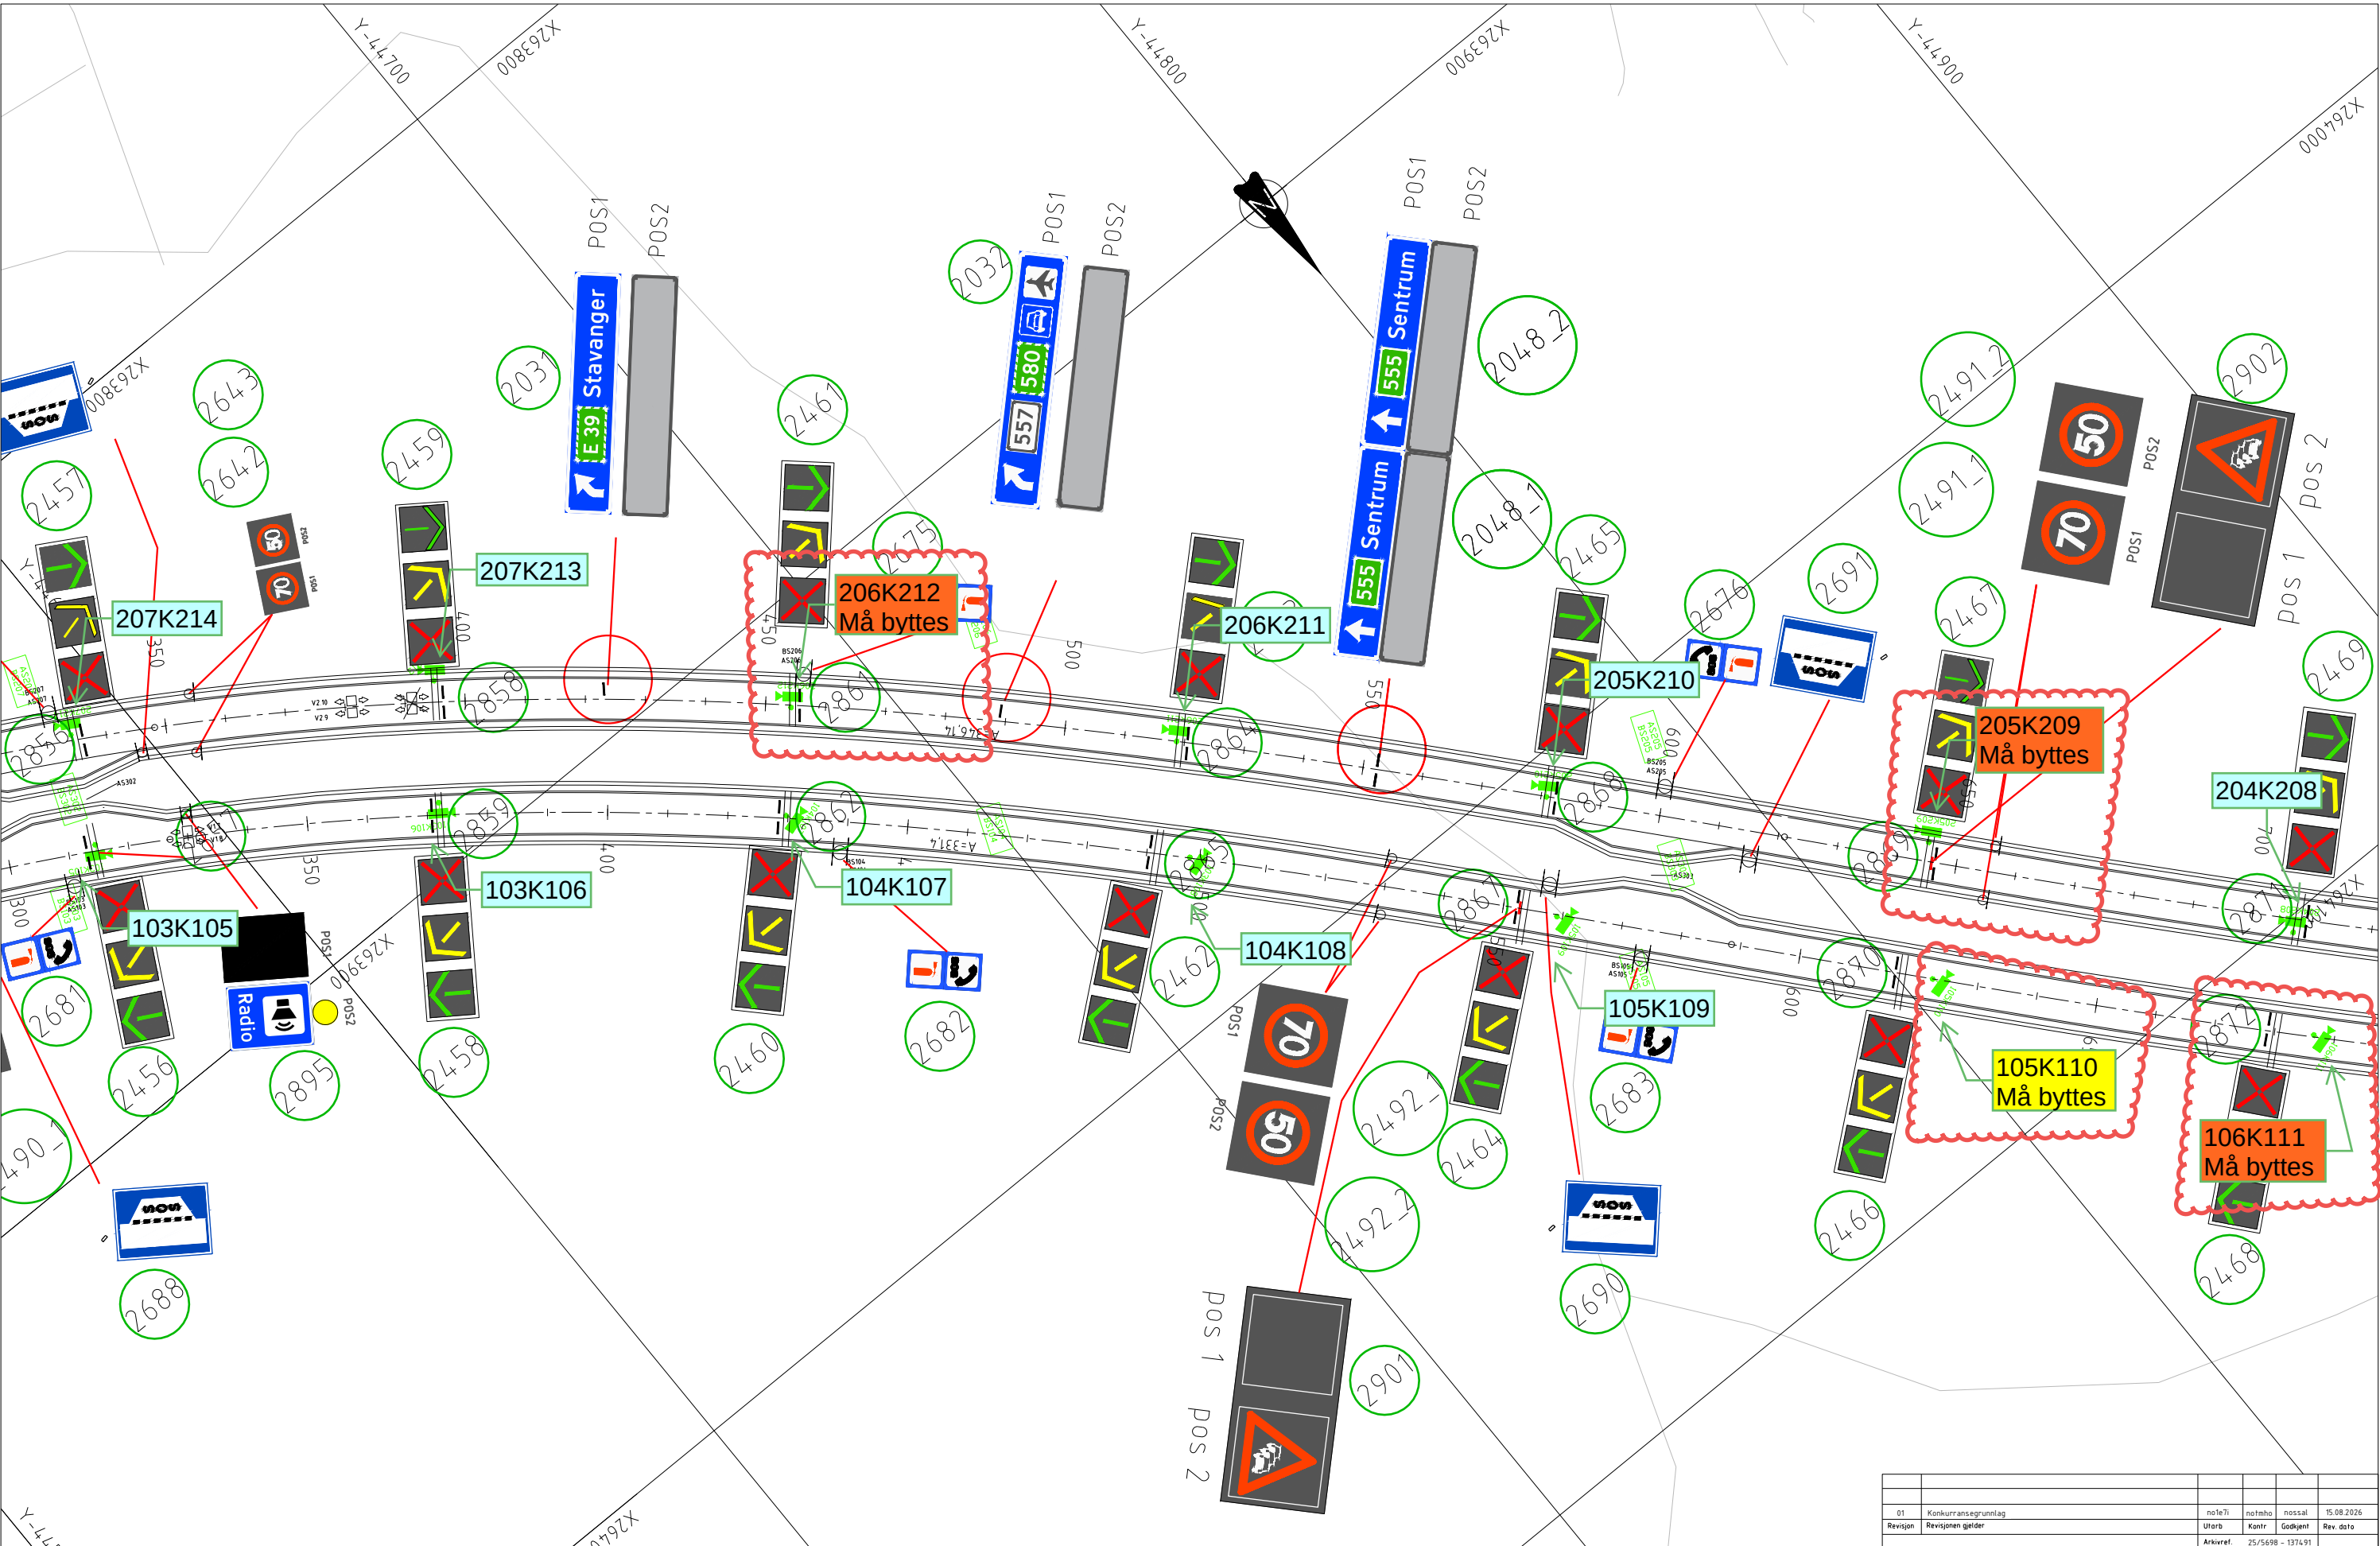

- | | |
|---|-----------------------|
|  | Gult blinksignal |
|  | Rødt stoppblinksignal |
|  | Rødt stoppblinksignal |
|  | Nødtelefon |
|  | Brannslukningsapparat |
|  | Havarilomme |
|  | |

Variabelt LED-fartsgrenseskilt

POS1 POS2 POS3

Kjørefeltsignal i tunnel

Gul pil til venstre i høyre felt, og gul pil til høyre i venstre felt

I ordinær situasjon skal signalene være slukket

NOTE: Tegning viser eksisterende skiltplan.
Tag og evt. utskiftning av defekte kamera er markert med sky.

[illegible]