

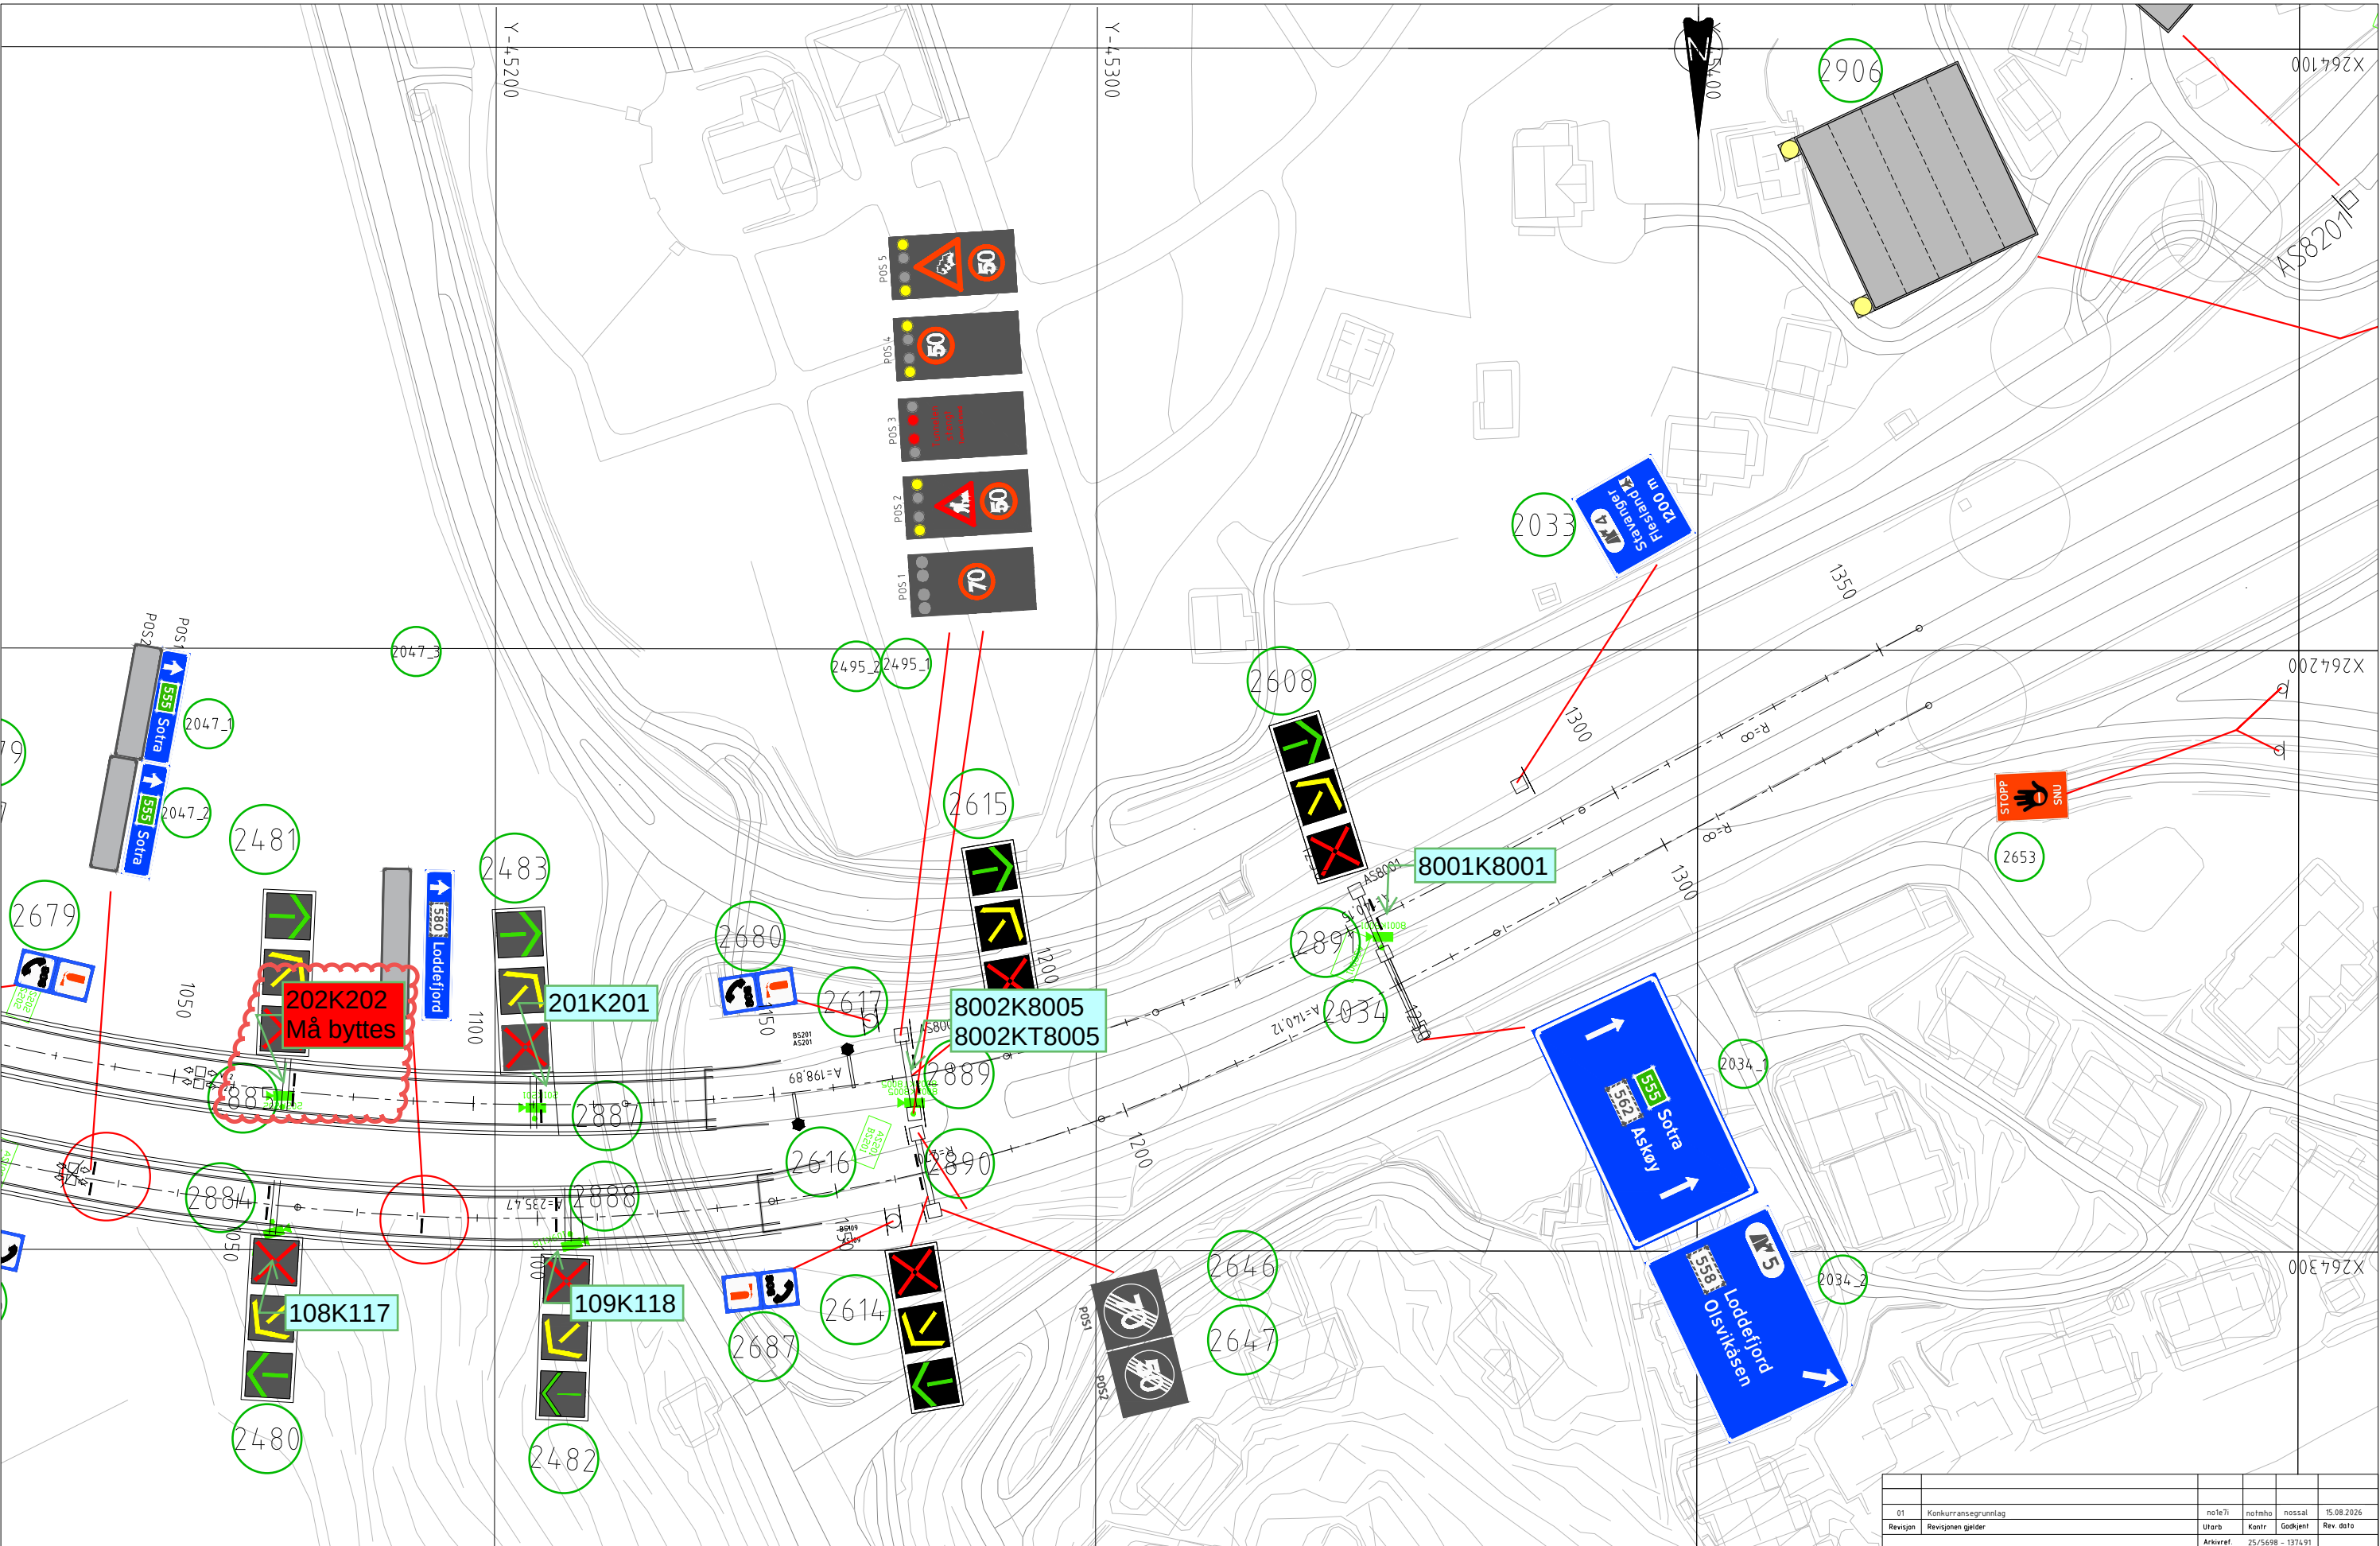


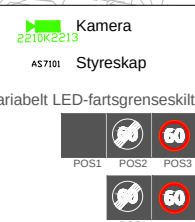

TEGNFORKLARING

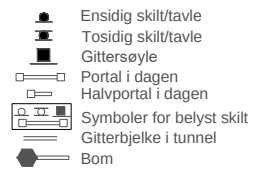

Kjørefeltsignal i tunnel
Gul pil til venstre i høyre felt, og gul pil til høyre i venstre felt
I ordinær situasjon skal signalene være slukket

NOTE: Tegning viser eksisterende skiltplan.
Tag og evt. utskiftning av defekte kamera er markert med sky.

01	Konkurransegrunnlag			nøtTe	notmo	nossal			15.08.2026
Revisjon	Revisjonen gjelder			Utbort	Kontnr	Godkjent			Rev. dato
				Akrivref.	25/5698 -	137491			
				Tegningsdato					15.08.2026
				Beslitter					Statusen vegvesen
				Produsert for	Svv Utbygging TOG				
Rv 555 Lyderhorntunnelen				Produsert av	Sweco Norge AS				
SKILT- OG OPPMERKINGSPLAN Lyderhorntunnelen				Prosjektnummer	1025154.9				
				PROF.-nummer					
				Aktivnummer	25/5698 - 137491				
				Byggeværksnummer	NA				
Konkurransegrunnlag				Målestokk A1	1500				
Uttarbeidet av	Kontrollert av	Godkjent av	Konsulentarkiv						
nøtTe	notmo	nossal	1025154.9						
				Tegningensnavn					L7014
				revisionsbokstav					C