




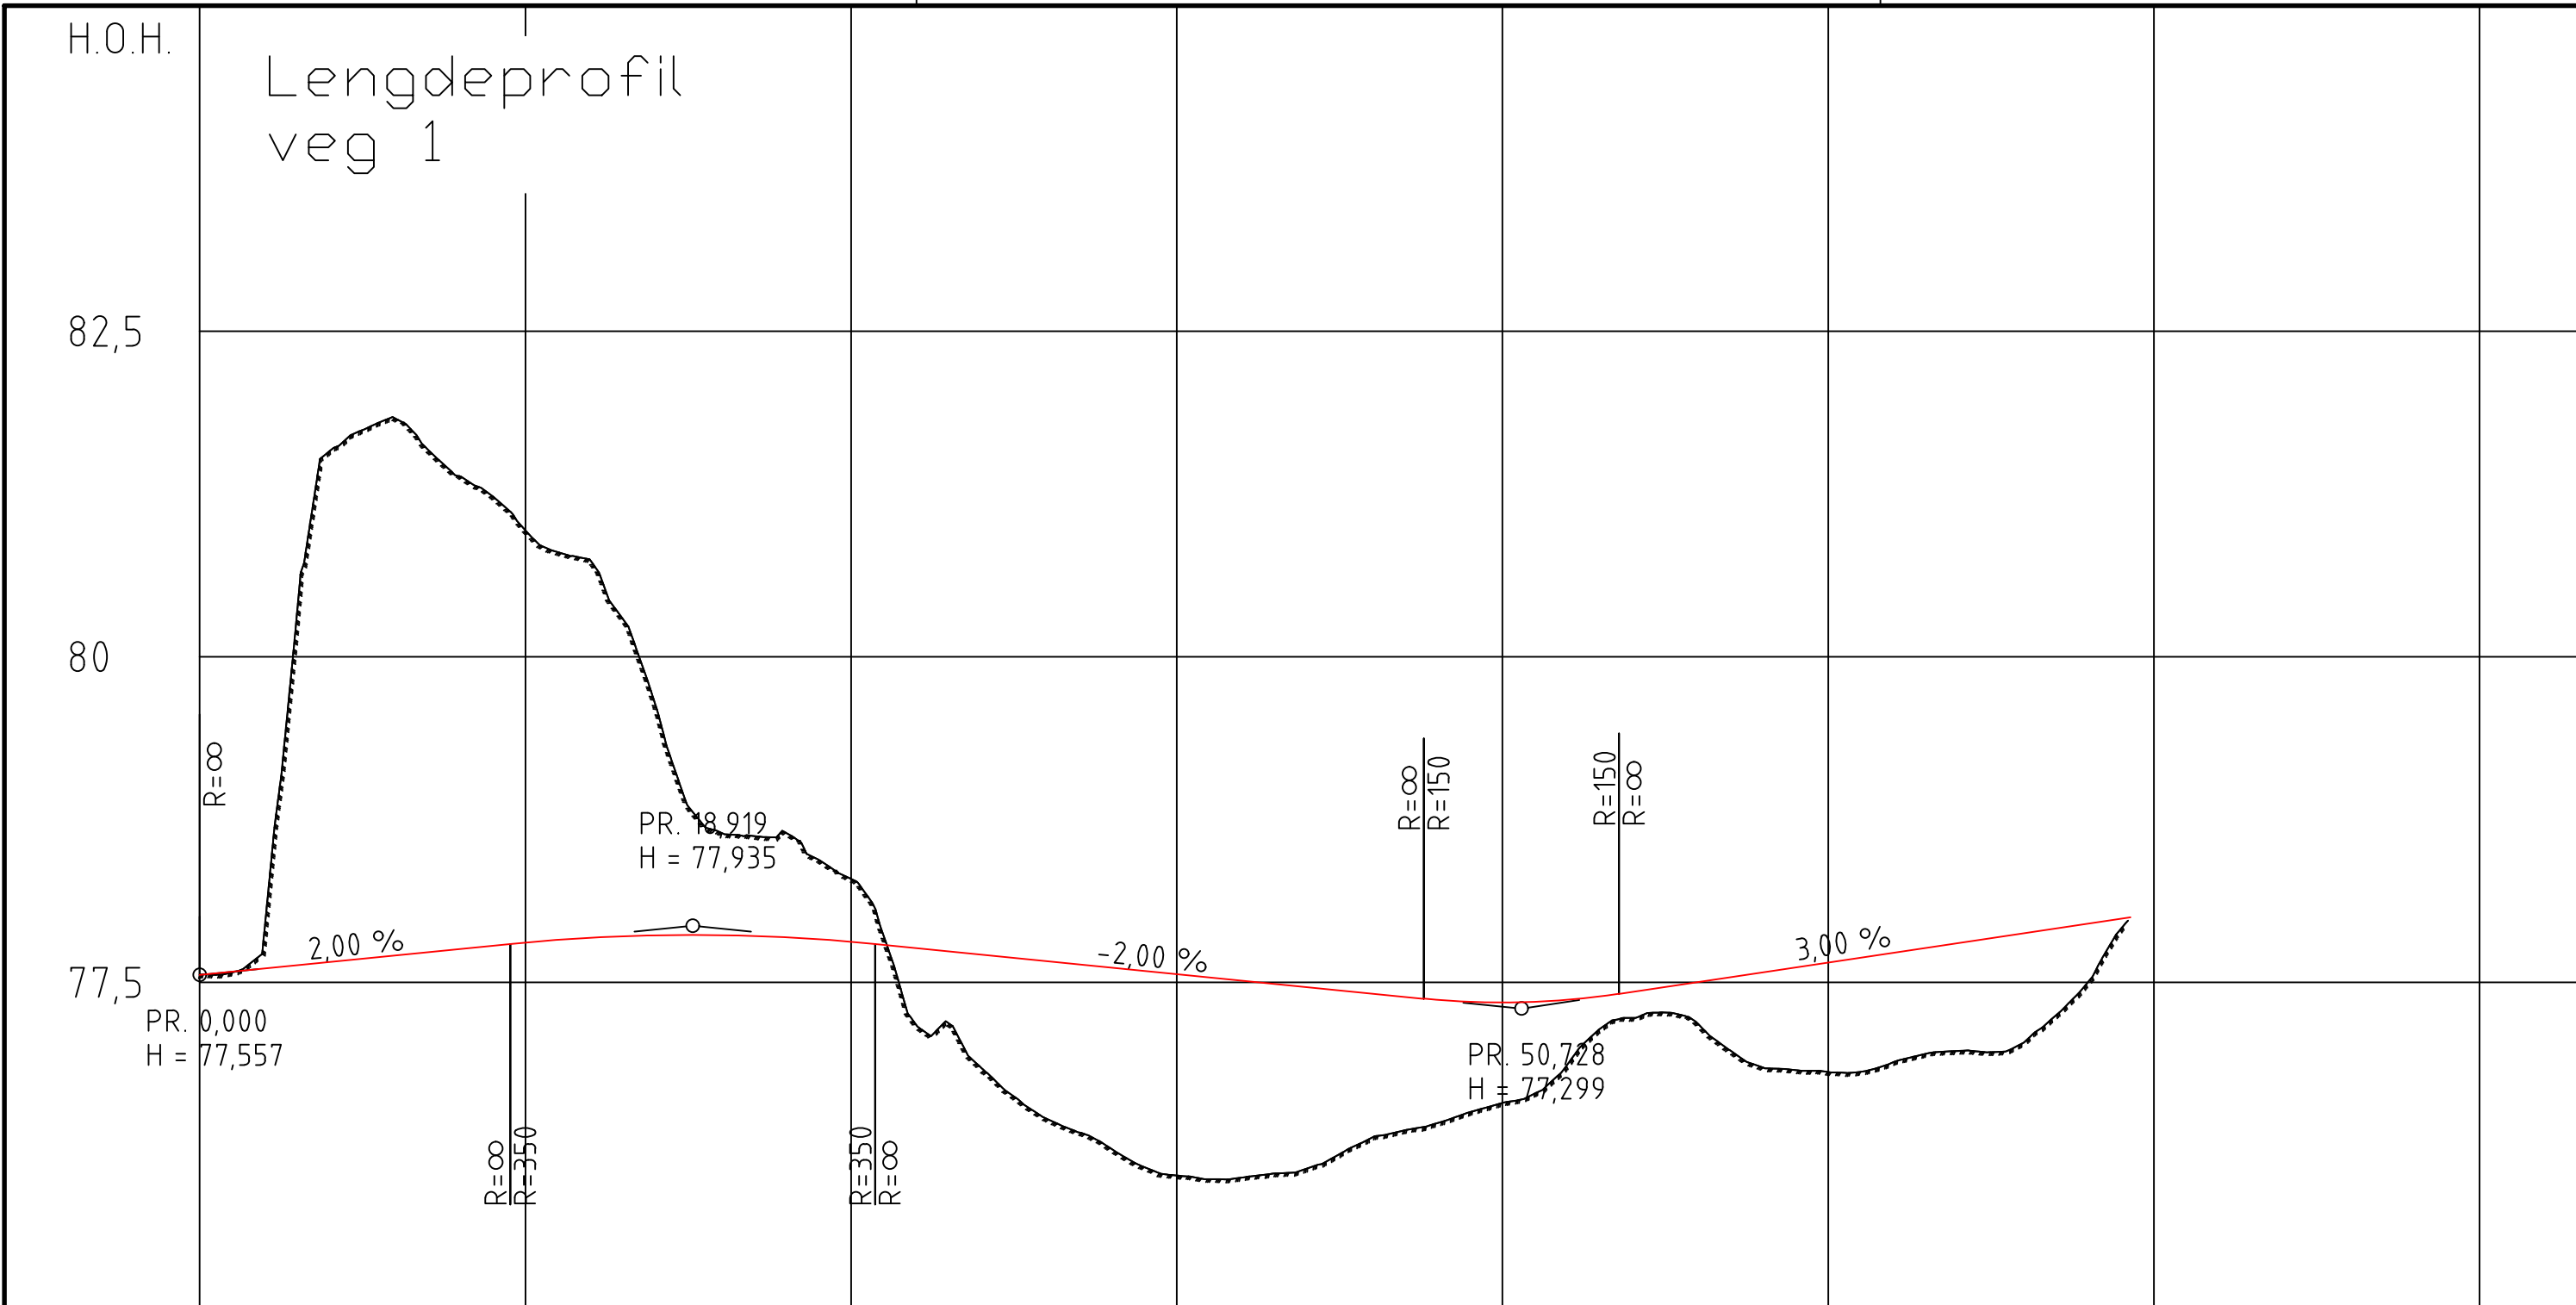

PROFIL NR.	0	12,5	25	37,5	50	62,5	75	87,5
HOR.KURV.		R=∞		R=-20		R=∞	R=20	
BREDDEUTV.								
TVERRFALL								
H.kj.b.k.	3,0%	3,0%	3,0%	3,0%	0,0%	0,0%	3,0%	3,0%
V.kj.b.k.								
OVERBYGN.T.								

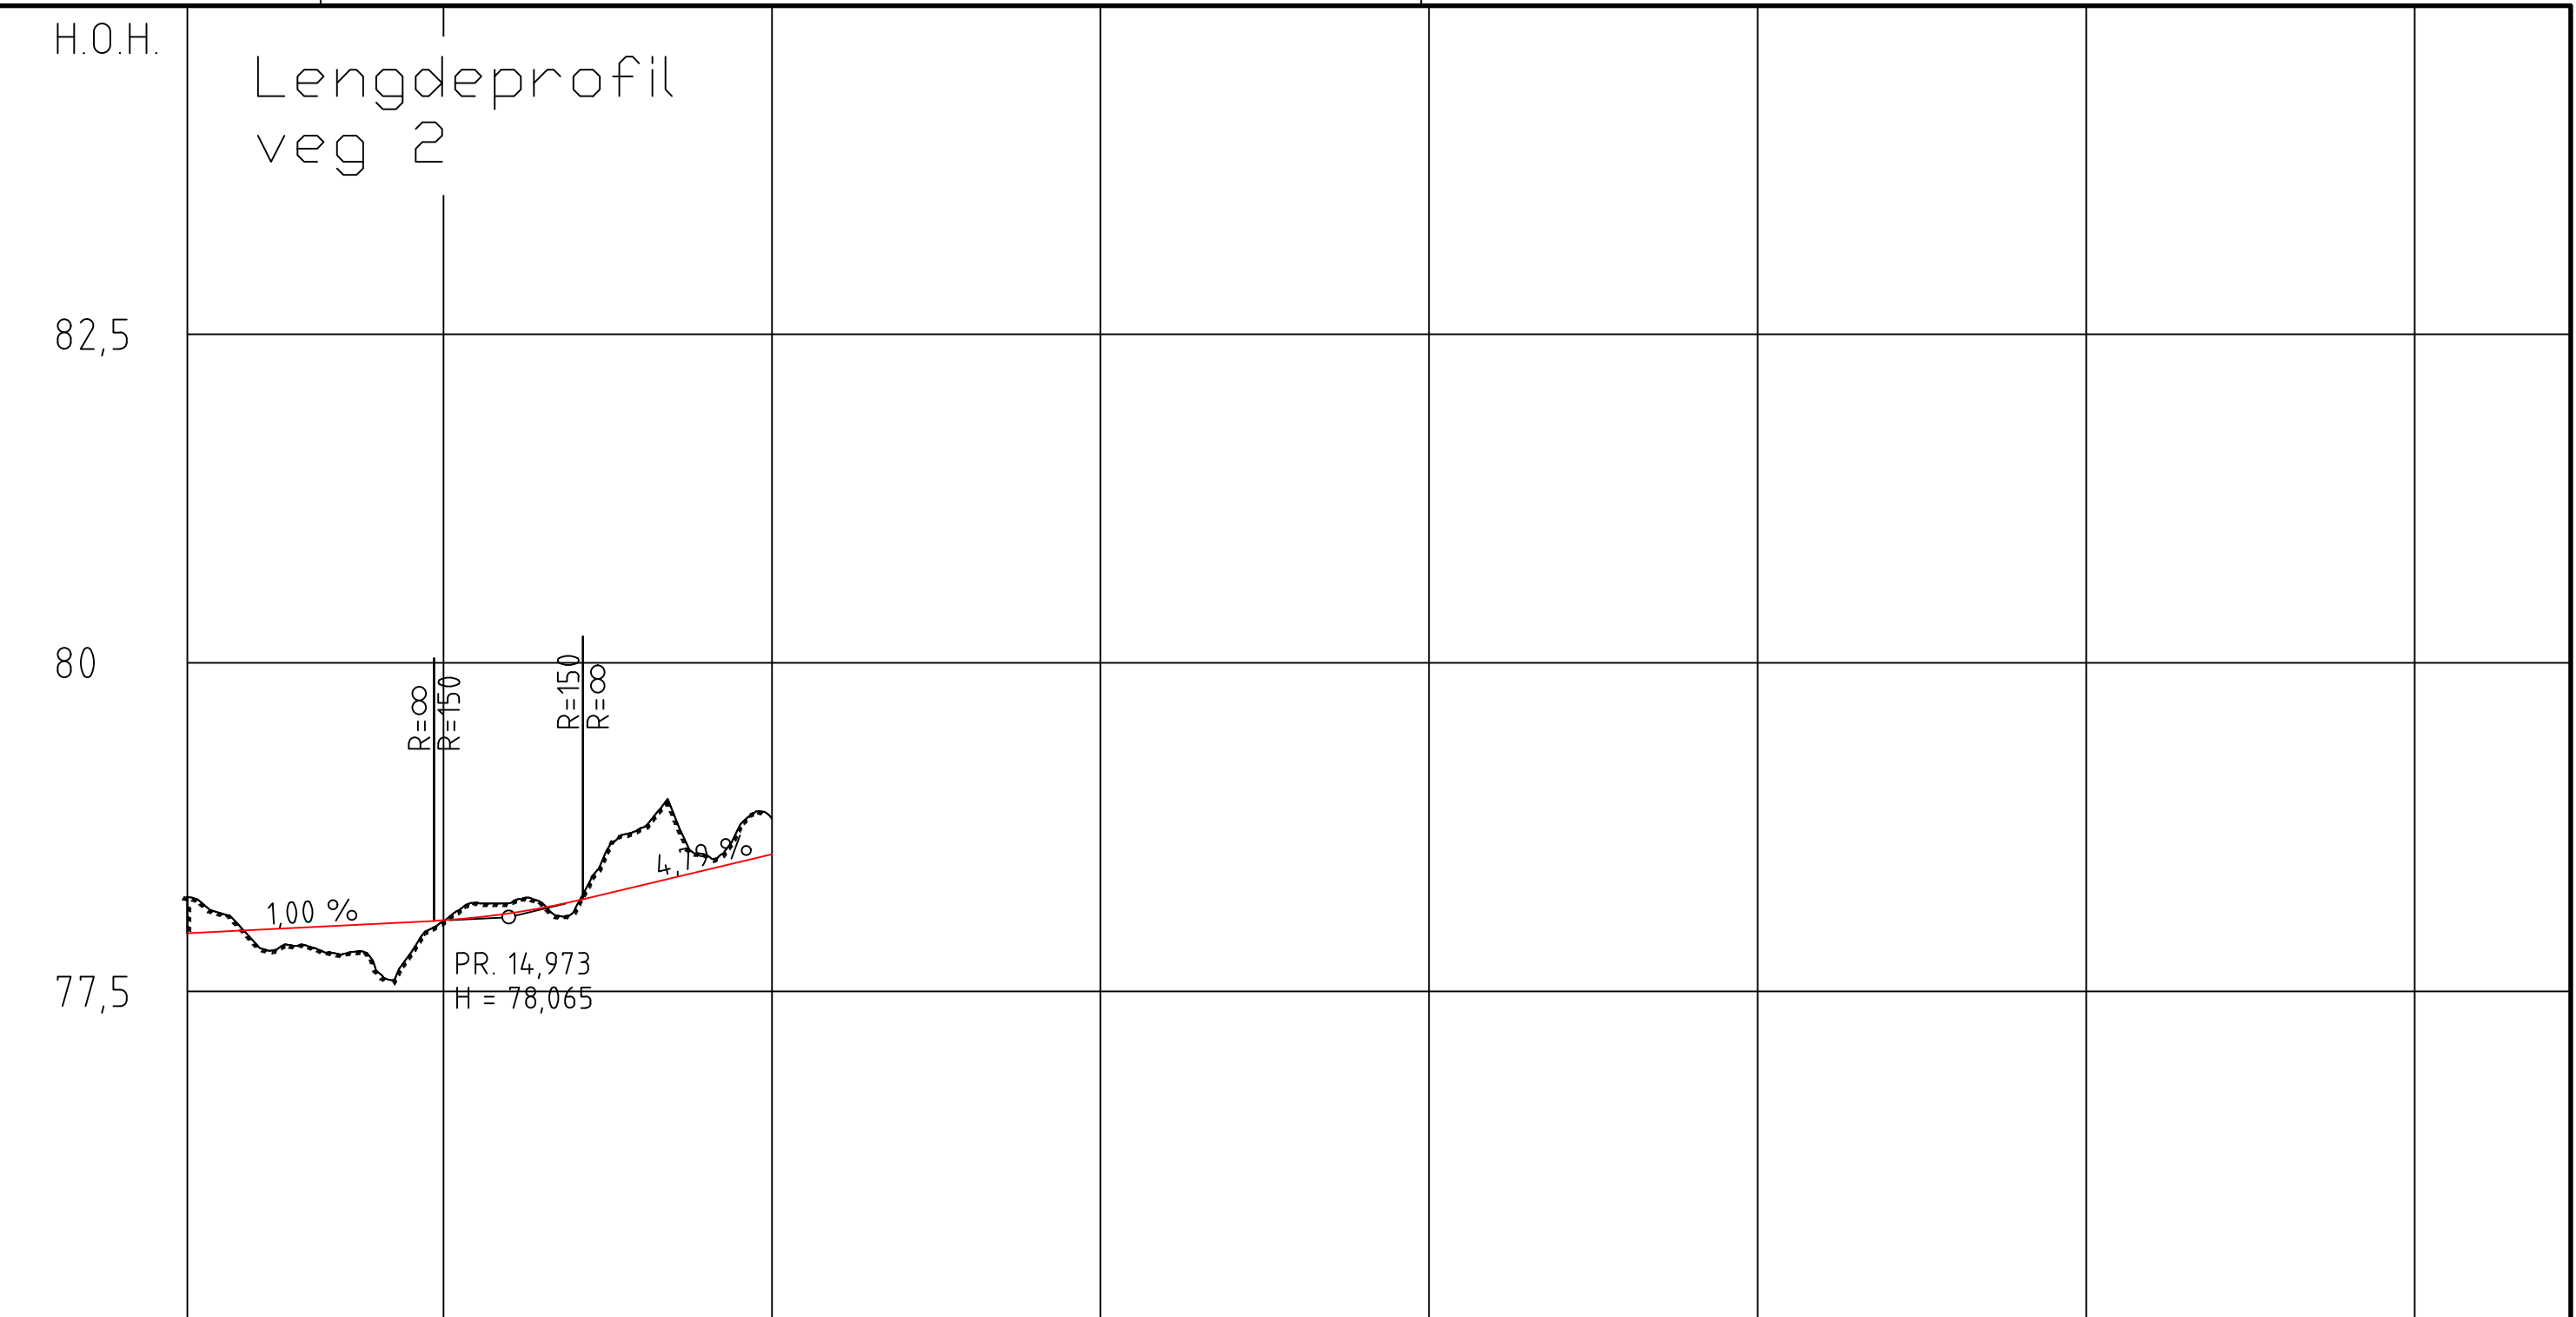

PROFIL NR.	2,76	12,5	25	37,5	50	62,5	75	87,5
HOR.KURV.		R=∞		R=-20		R=∞		
BREDDEUTV.								
TVERRFALL								
H.kj.b.k.	3,0%	3,0%	3,0%					
V.kj.b.k.								
OVERBYGN.T.								

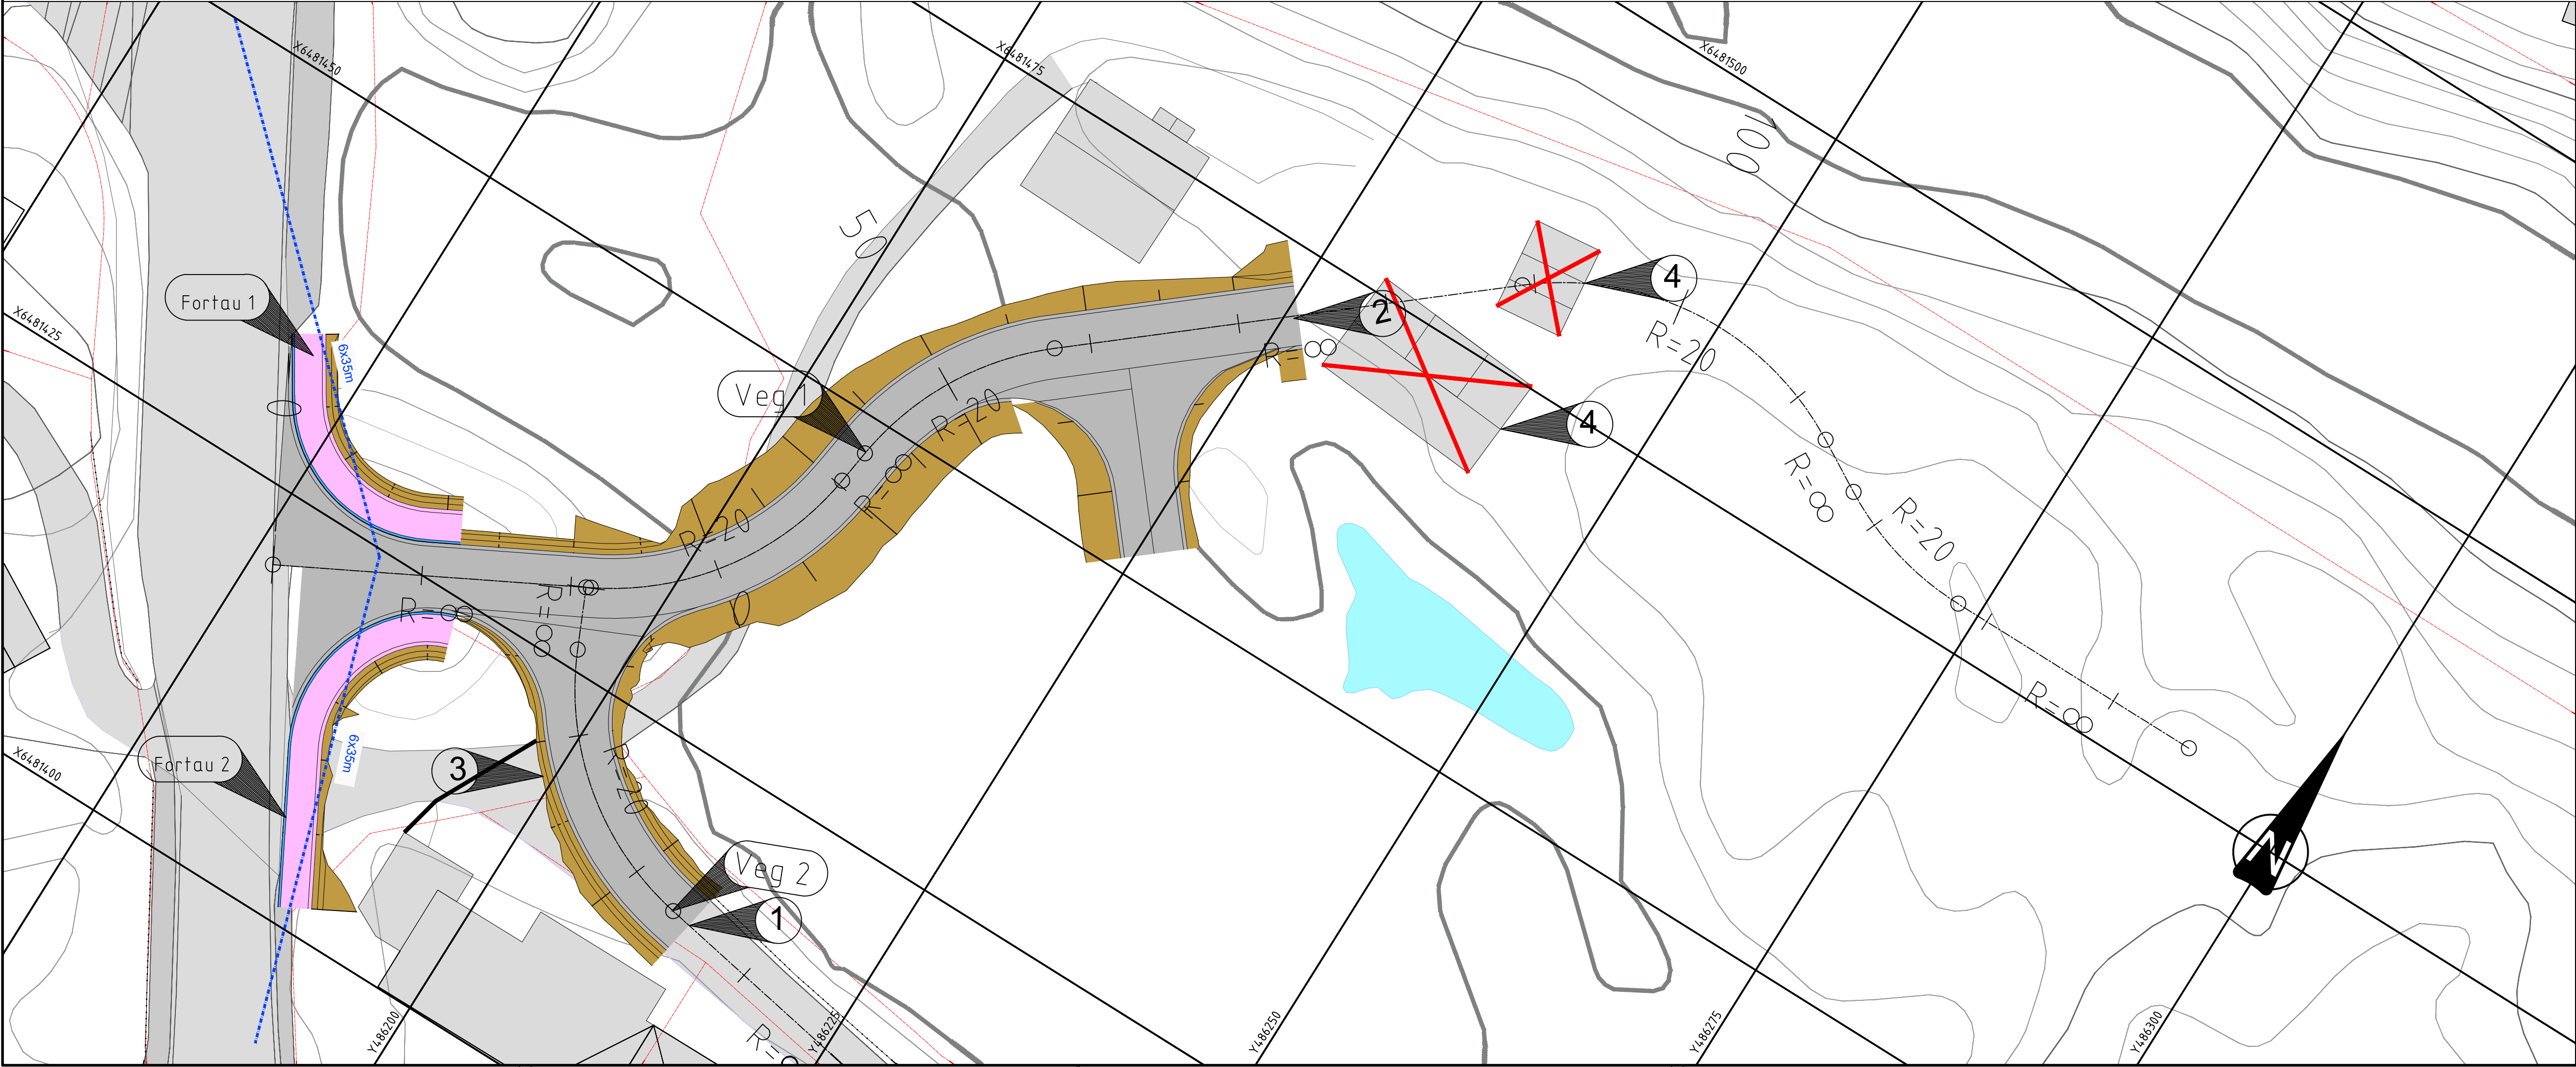

Eksisterende situasjon

- Bygninger
- Høydekurve
- Kjøreveg
- Fortau
- Eiendomsgrense

Planlagt situasjon

- Kjøreveg
- Sidereal veg
- Fortau
- Kantstein
- Siktlinje
- Linjeld

① Tilpasses eksist. vei
② Veg avsluttes slik at eksisterende låve kan bestå i denne byggefasen
③ Avkjørsel til bolig opprettholdes
④ Bygninger rives ikke i denne byggefasen

A-02	Teknisk plan	03.07.26	JK	TE
A-01	For kommentar	20.05.26	JK	TE
Rev.	Tekst	Rev. dato	Tegn.	Kont.

Prosjekt
Wagelsgårdveien VVA

Prosjektfase
Teknisk plan

Dato 15.05.2026	Oppdragsnr. 644084-25	Koordinatsystem UTM 32	Haydereferanse NN2000
Utført av JK	Kontrollert av TE	Godkjent av JK	Målestokk 1:250
Format A1			

Veger
Plan og profil - veg 1

Tegningnummer
T C 001

Revisjon
A-02